


1150
1937

Byggnadskontoret
Stockholm d. 19 aug. 1938
Sd. d. 26 okt. 38

J. Rapp

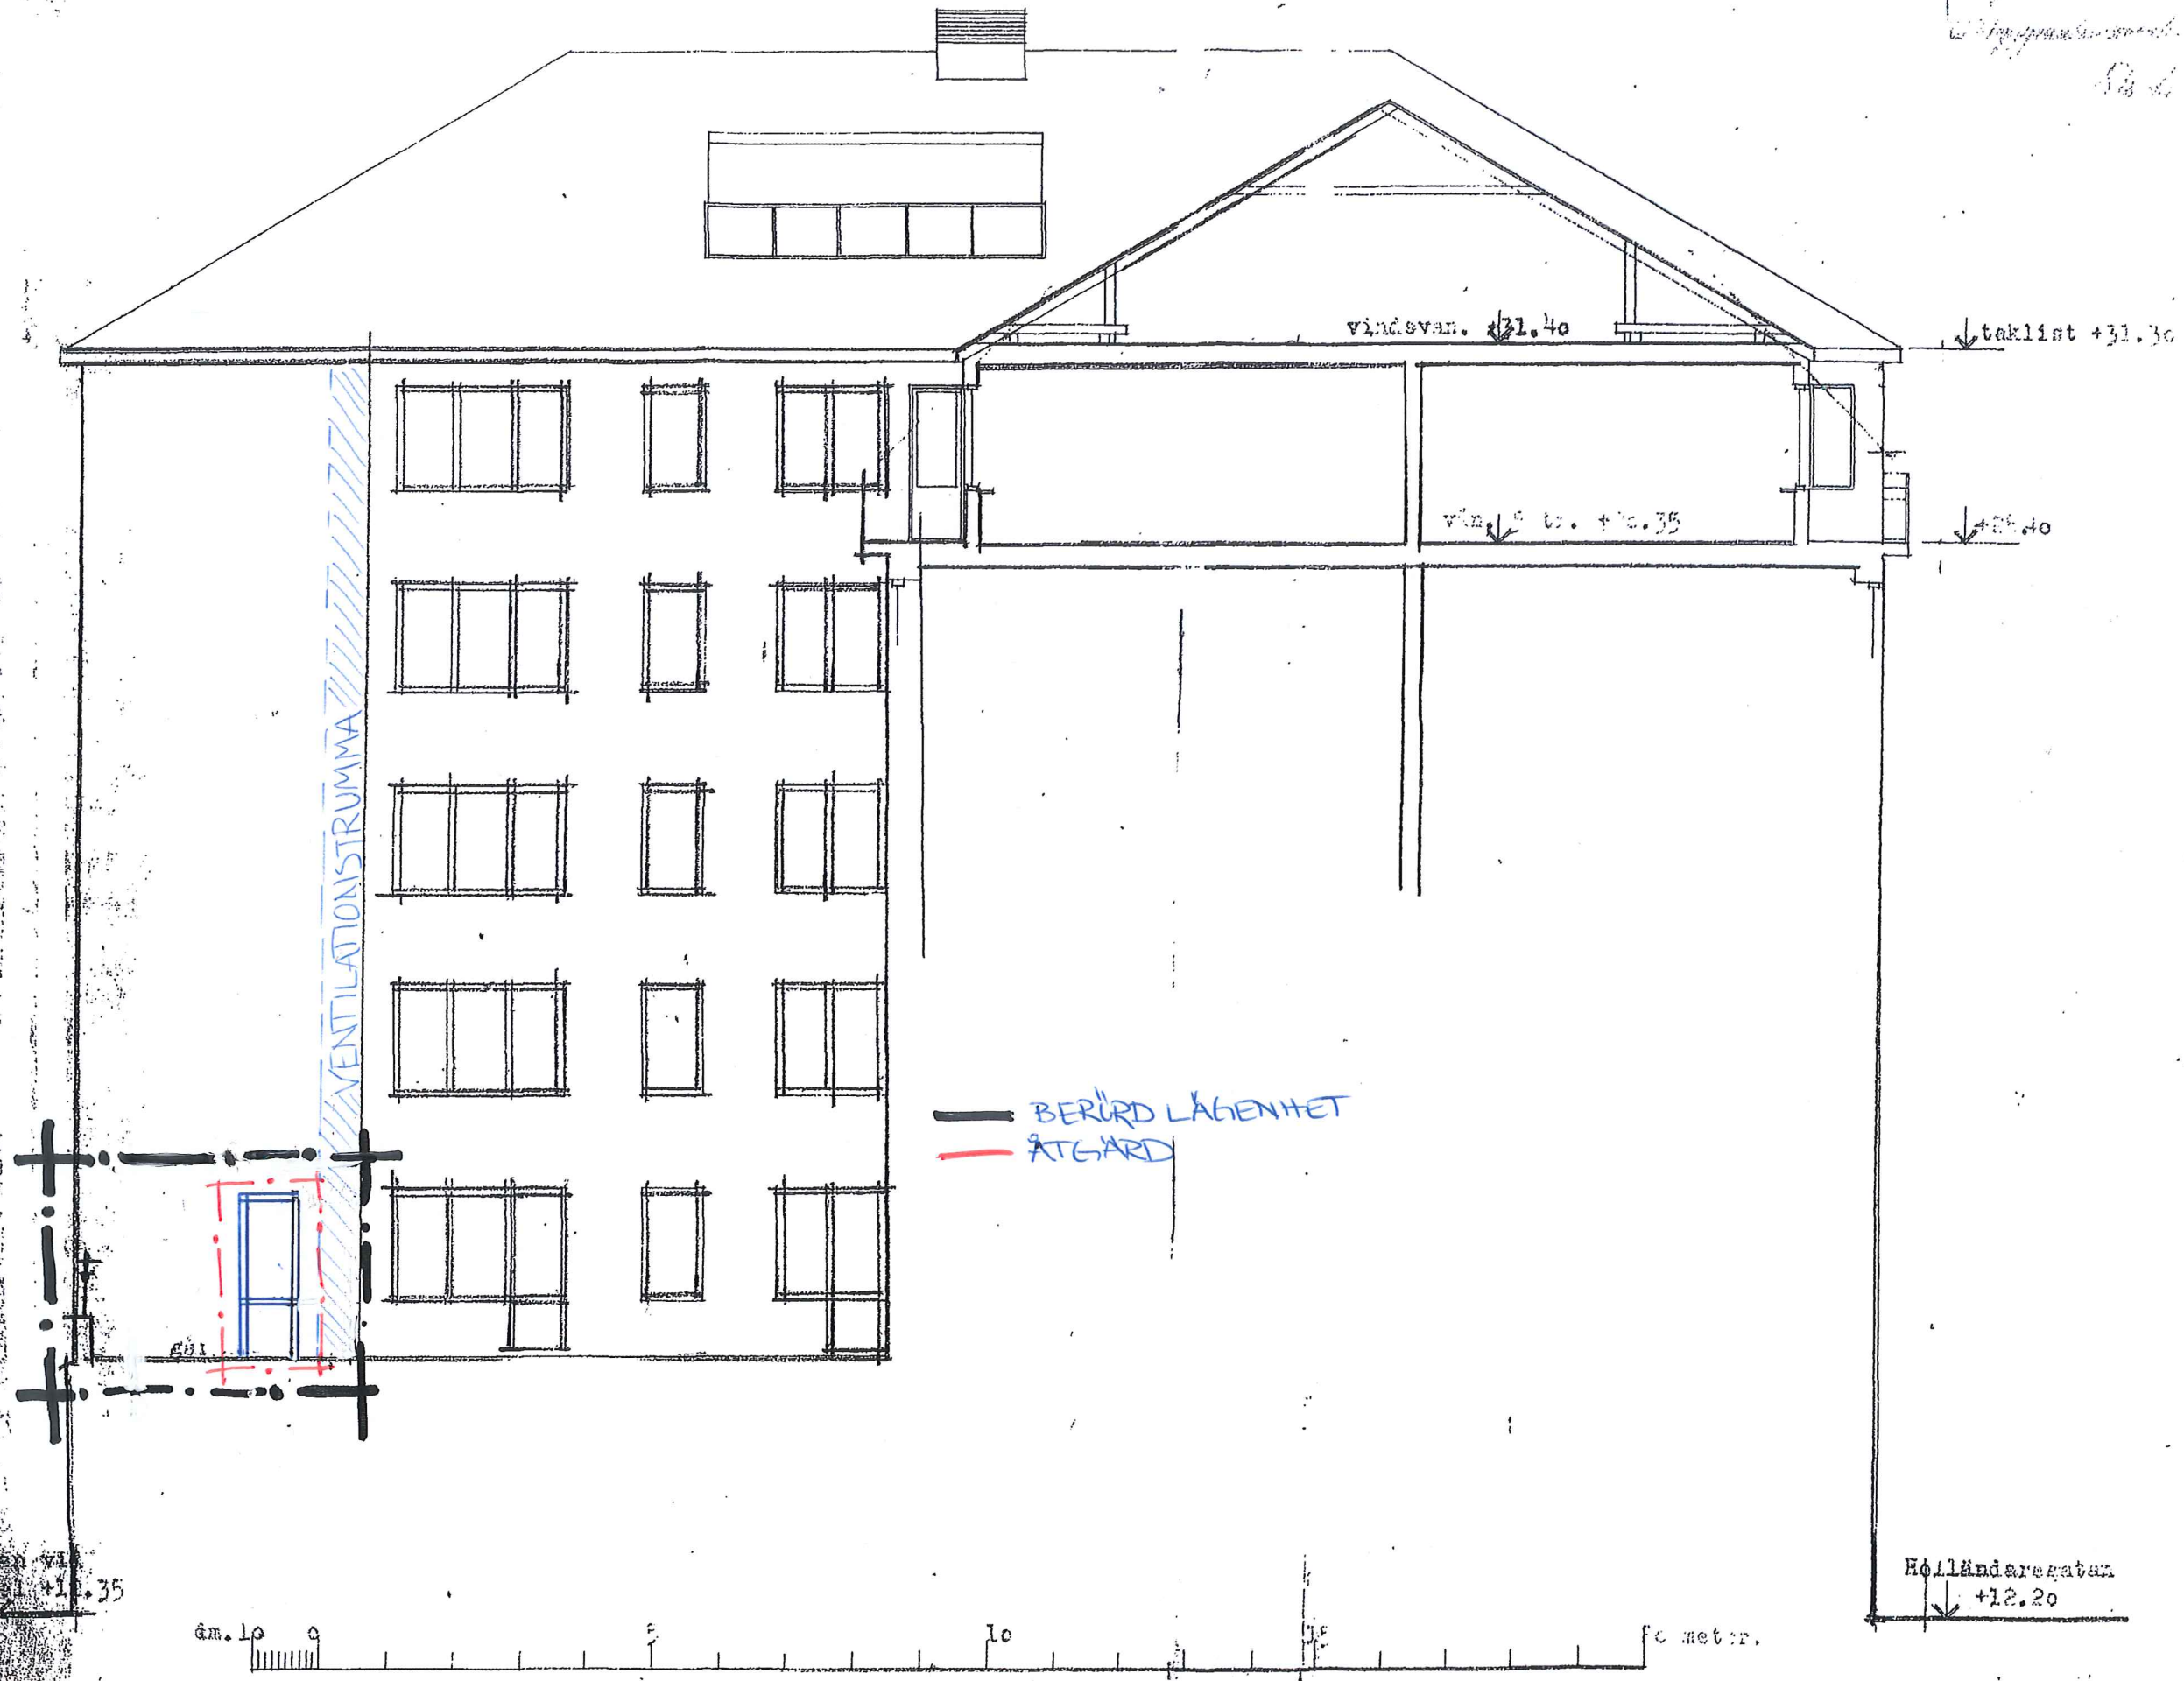

KV. 12 ANRÅLSEN NR 3.
påbyggnad: indragen vån. 5 tr.
sektion

Stockholm d. 30.4.1938.

Ernst Cronqvist