



PLAN 0 - ENTRÉPLAN
INNAN

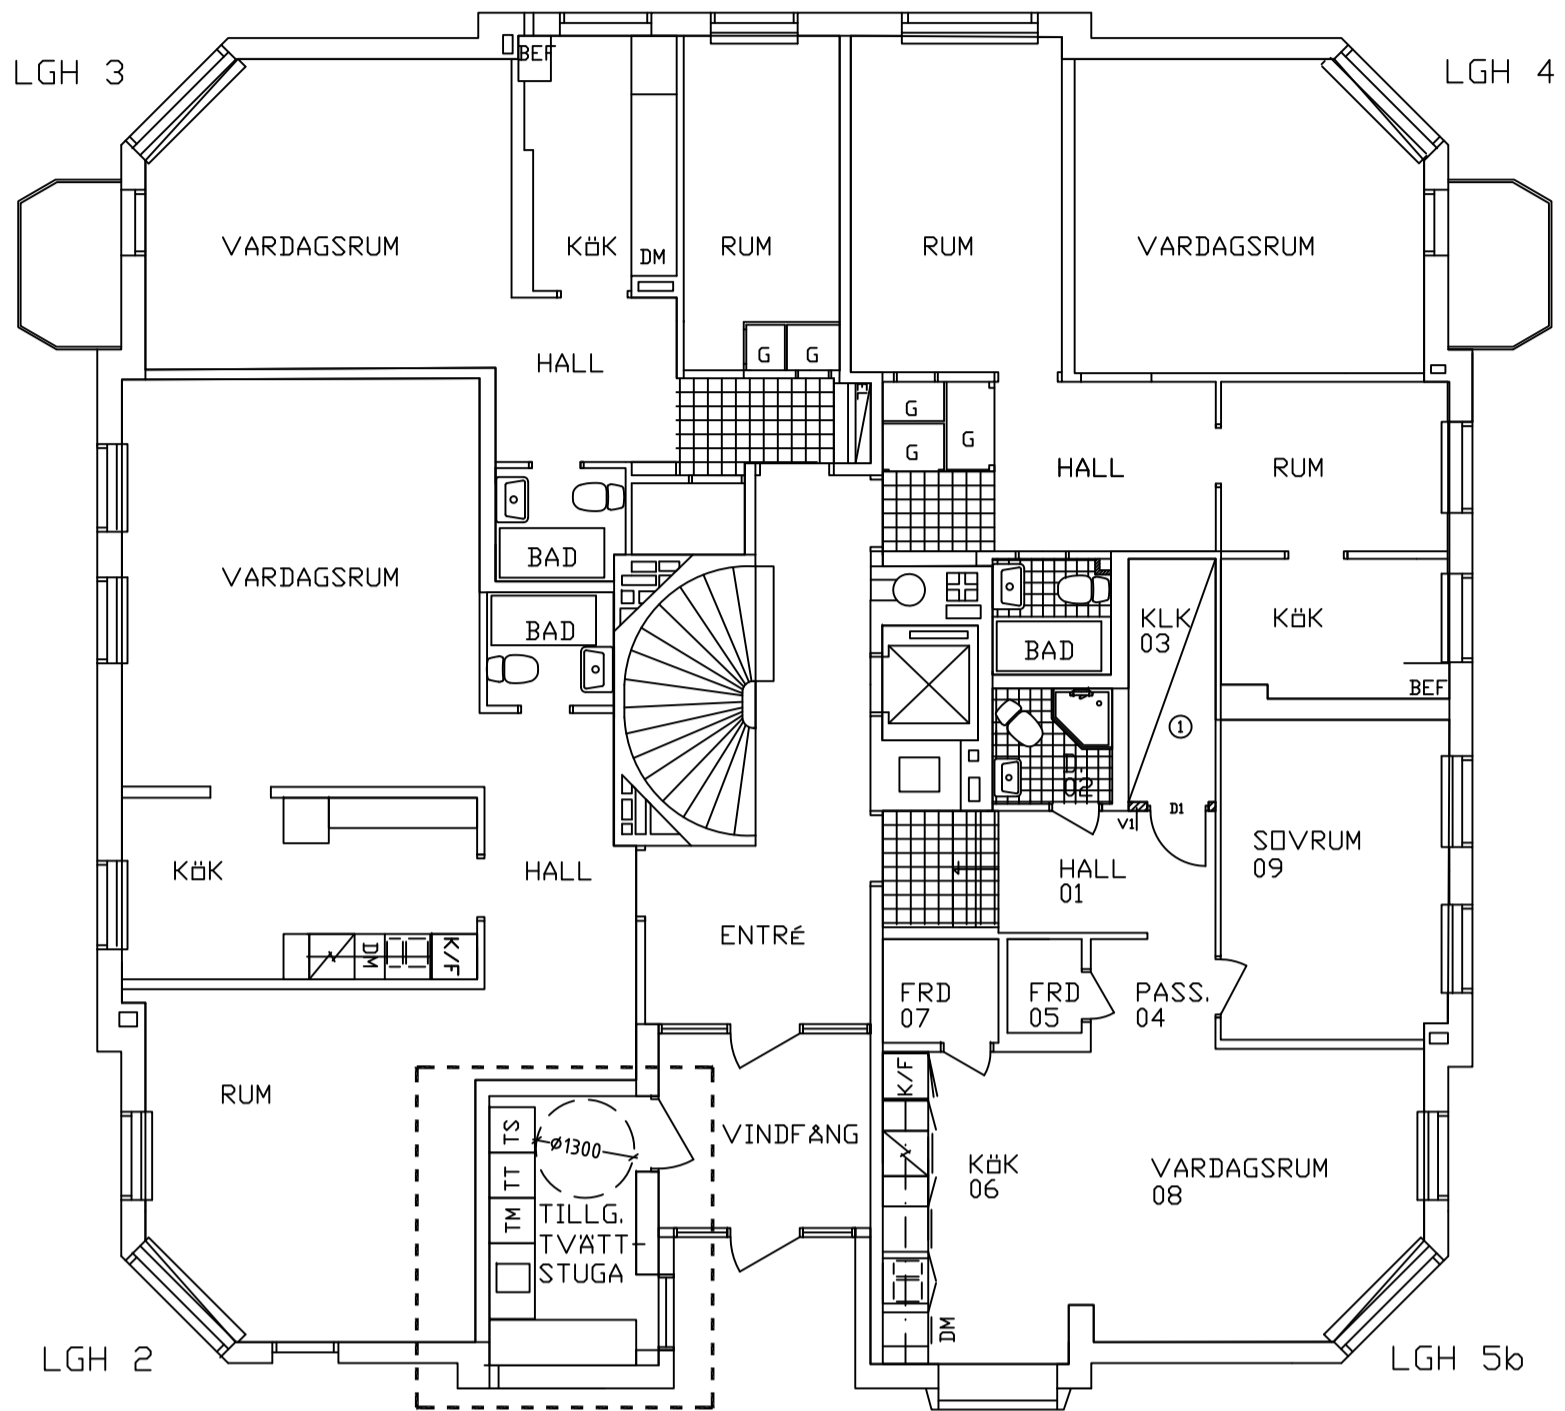


PLAN 0 - ENTRÉPLAN
EFTER

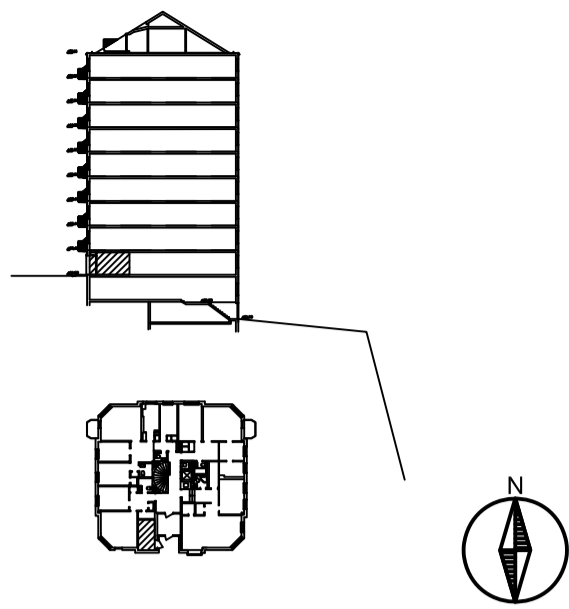

FÖRKLARINGAR OCH FÖRESKRIFTER


Alla mått anges i mm.

----- = BYGGLOVGRÄNS

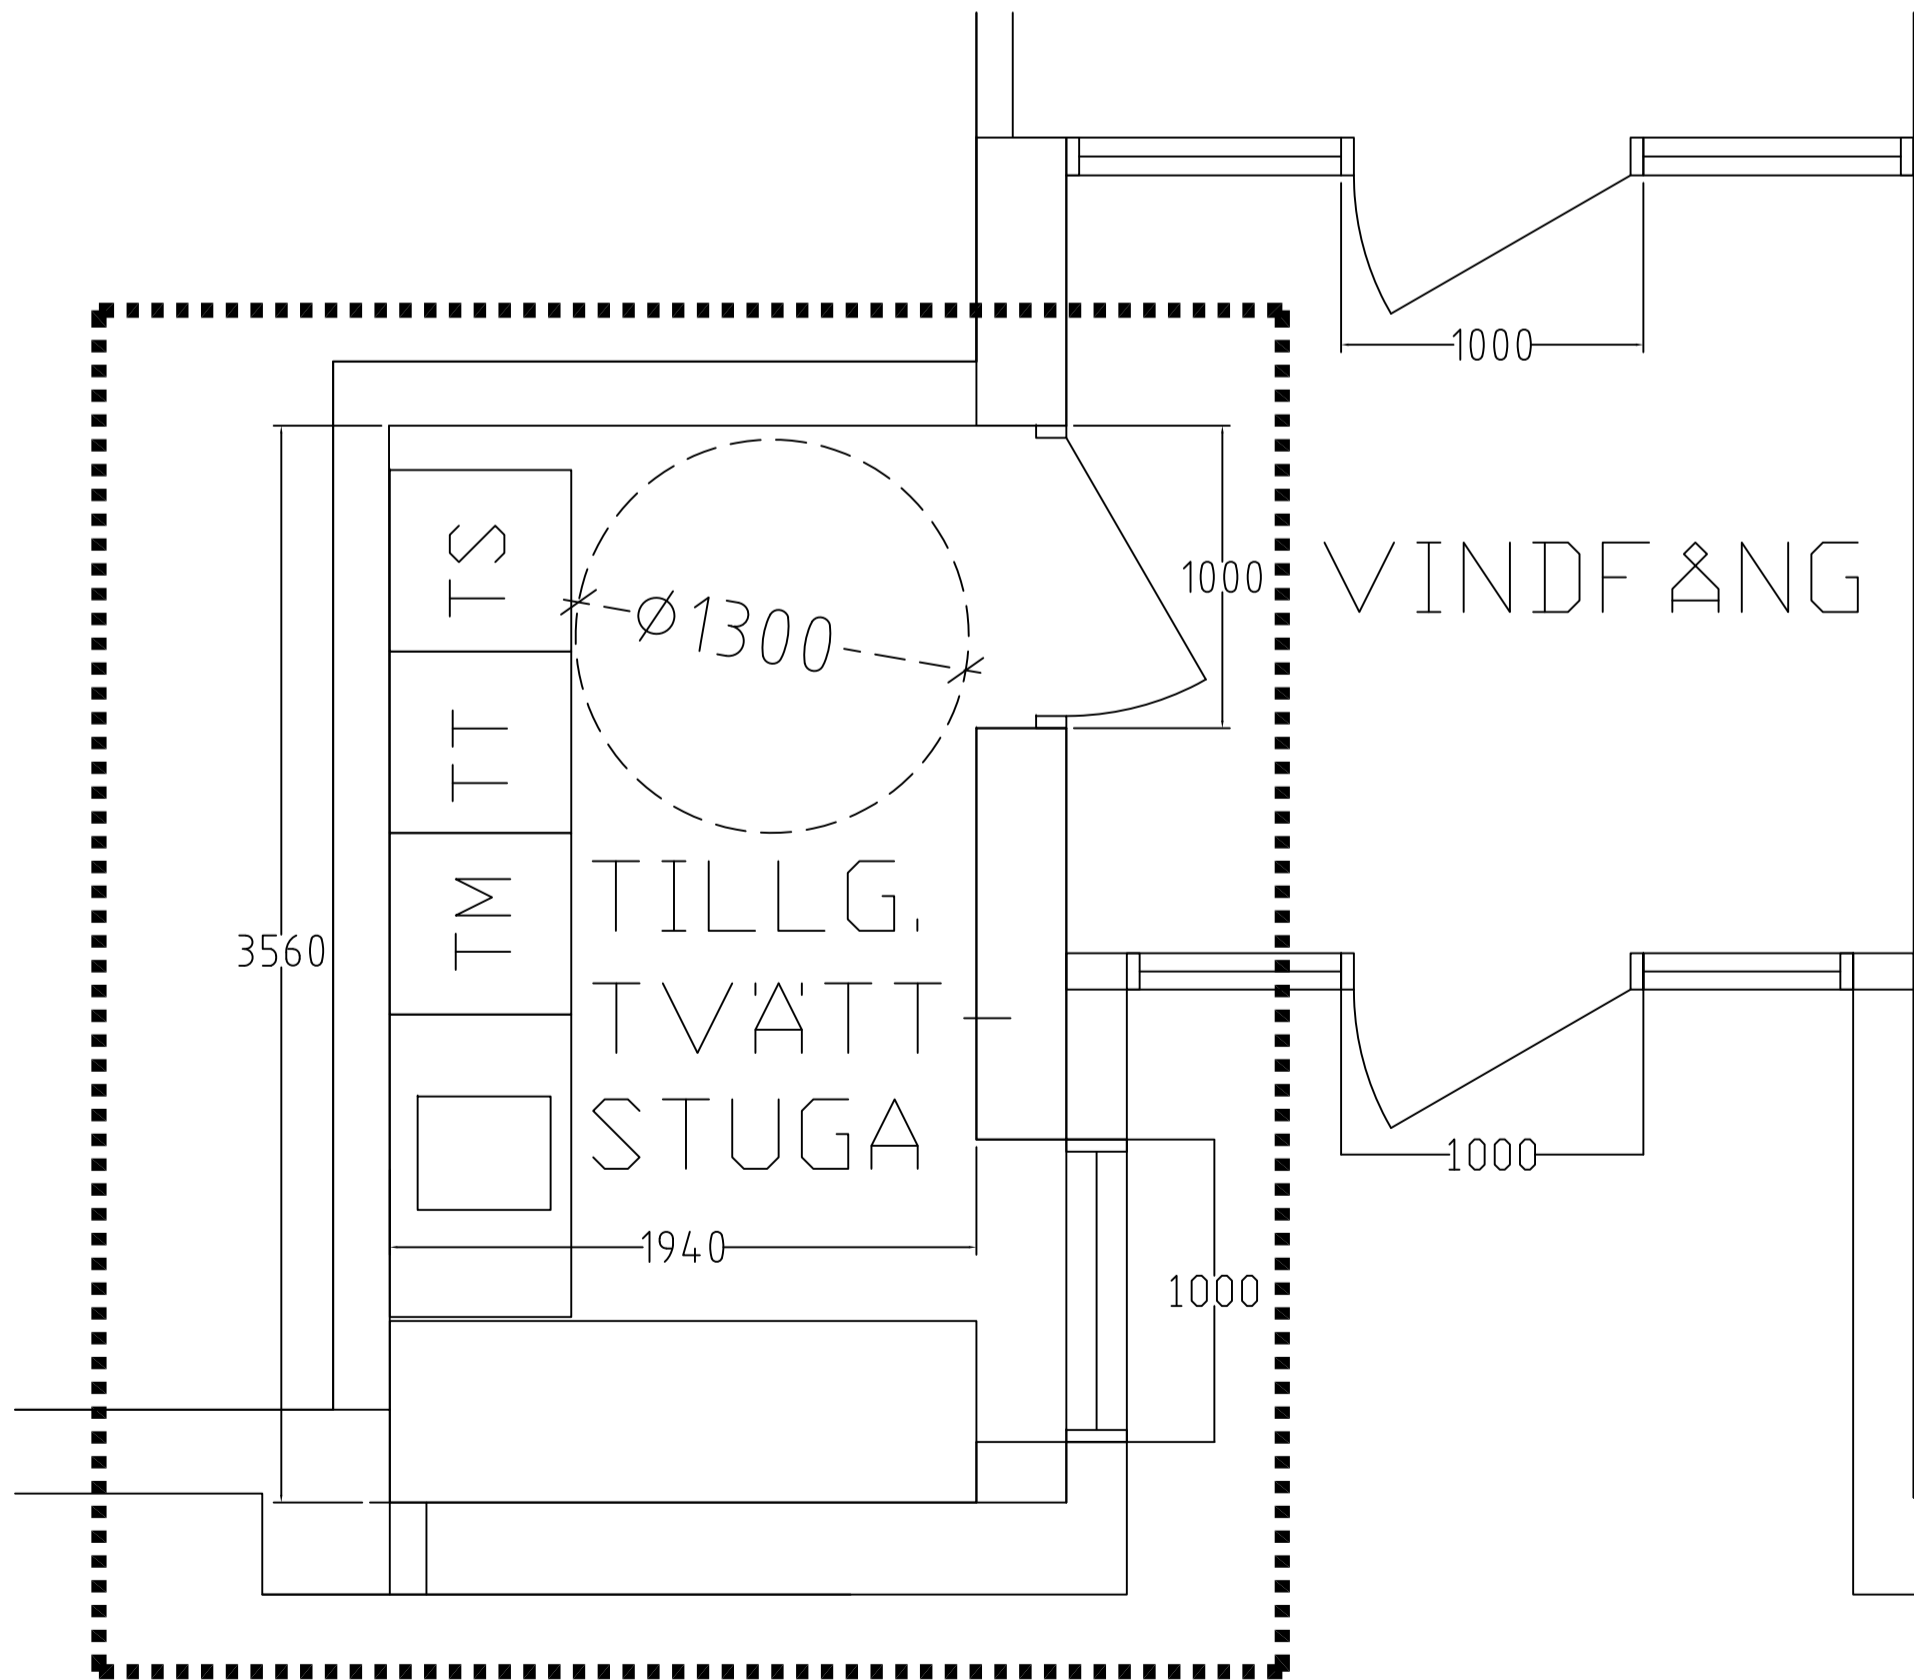

Tillgänglig tvättstuga
Skala 1:25

PLAN 0 -1:100

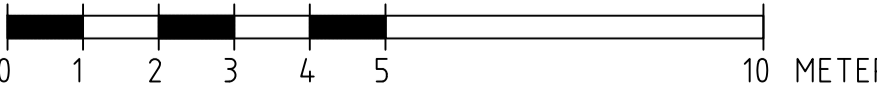

A		Tillgänglig tvättstuga		JK	2024-01-24
BET	ANT	ÄNDRINGEN AVSER	SIGN	DATUM	
BYGGLOV					
FRILUFTSTEATERN 3					
Arkitektur-Studio AB Bardabacken 19 167 71 Bromma TEL 070 525 15 21 E-POST: arkitektur-studio@telia.com					
UPPDRAG NR	2023-12-15	RITAD AV	JK	HANDLÄGGARE	Jack Kwetzer
DATUM	2023-12-15	ANSVARIG	JK		
Ombyggnad bostadshus, Hästholmsvägen 21					
Entrepren					
Omdisponering					
Tvättstuga					
SKALA	1:100	NUMMER	A1	BET	A