

FÖRKLARINGAR

PLUSHÖJDER ANGES I METER OCH AVSER FÄRDIGT GOLV
ALLA MÅTT I MM

-----	EI 60
-----	EI 30
-----	UNDERTAK/INKLÄDNAD
DM	DISKMASKIN
TP	TVÄTTPELARE
TM	TVÄTTMASKIN
TT	TORKTUMLARE
K	KYL
F	FRYS
K/F	KYL/FRYS
ST	STÅD
G	GARDEROB
SG	SKJUTDÖRRSGARDEROB
L	LINNEGARDEROB
PB	POSTBOX
KV	KONSTVERK
SR	STUPRÖR
○	1300 MM VÄNDRADIE RULLSTOL

FÖRESKRIFTER

SAMTLIGA UNDERTAK FASTA.


HÄNVISNINGAR

UTEPLATSER ENLIGT L.A.

MINDRE VARIATIONER I FÖNSTERSÄTTNING REDOVISAS
PÅ FASADRITNING

FÖRRÅDSYTA ERSÄTTS I VISSA FALL AV
SKÅPSINREDNING.

TILLGÅNGLIGHETSGRANSKNING UTFÖRD.

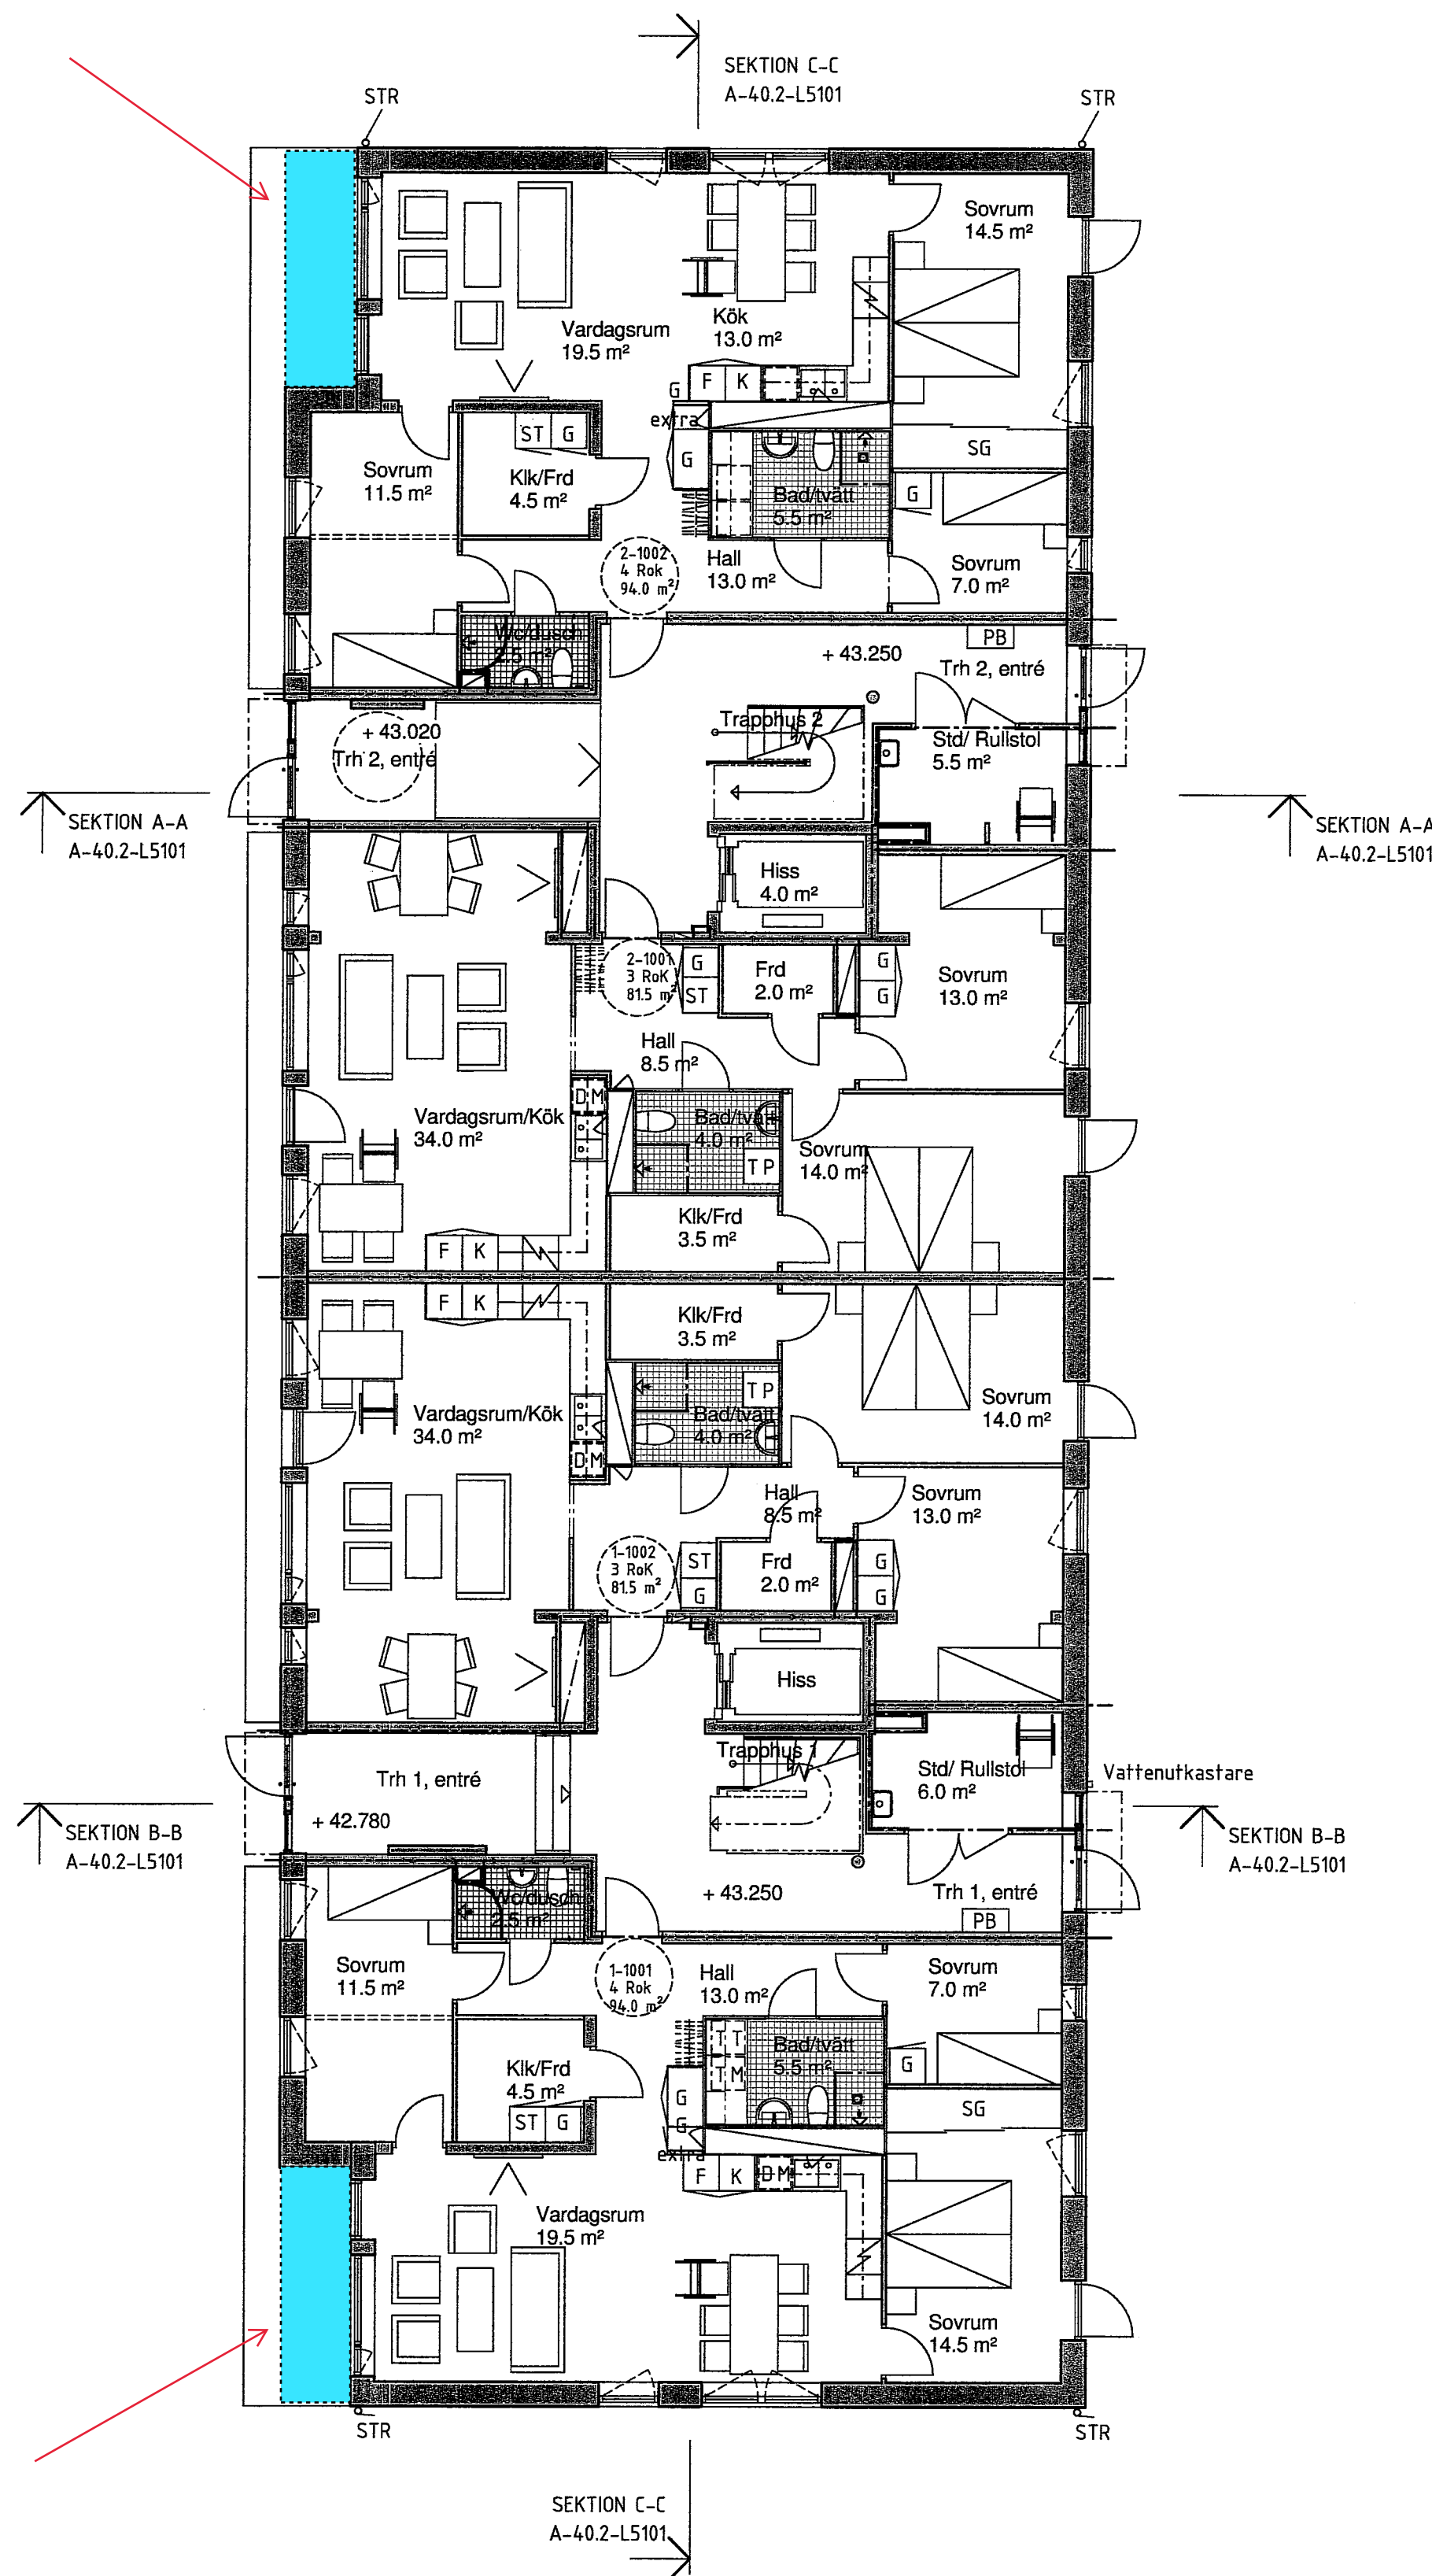

BET	ÄNDRINGEN AVSER	DATUM	SIGN
BYGGLOVHANDLING			
VEIDEKKE			
ORIENTERINGSFIGUR			
KV BRANDDÖRREN HUS L5			
B	VEIDEKKE BOSTAD AB	tel. 08-635 61 00	
TE	VEIDEKKE ENTREPRENAD AB	tel. 08-635 61 00	
X	A WHITE ARKITEKTER	tel. 08-402 25 00	
TAKPLAN PLAN 15 PLAN 14 PLAN 13 PLAN 12 PLAN 11 PLAN 10 PLAN 09			
UPPRÄDDNING 912654-3000			
RITAD AV I.A., K.M.			
HANDLAGARE K.M. /Hendefelt			
DATUM 2017-06-09			
ANSVARIG L. MELIN			
HUS L5 PLAN 10, ENTRÉPLAN			
SKALA A1 1:100 A3 1:200	NUMMER A-40.1-L5110		BET

PLUSHÖJDER ANGES I METER OCH AVSER FÄRDIGT GOLV
ALLA MÅTT I MM

FÖRESKRIFTER


SAMTLIGA UNDERTAK FASTA.

UTEPLATSER ENLIGT LA.

MINDRE VARIATIONER I FÖNSTERSÄTTNING REDOVISAS
PÅ FASADRITNING

FÖRRÅDSYTA ERSÄTTTS I VISSA FALL AV
SKÅPSINREDNING.

TILLGÄNGLIGHETSGRANSKNING UTFÖRD.

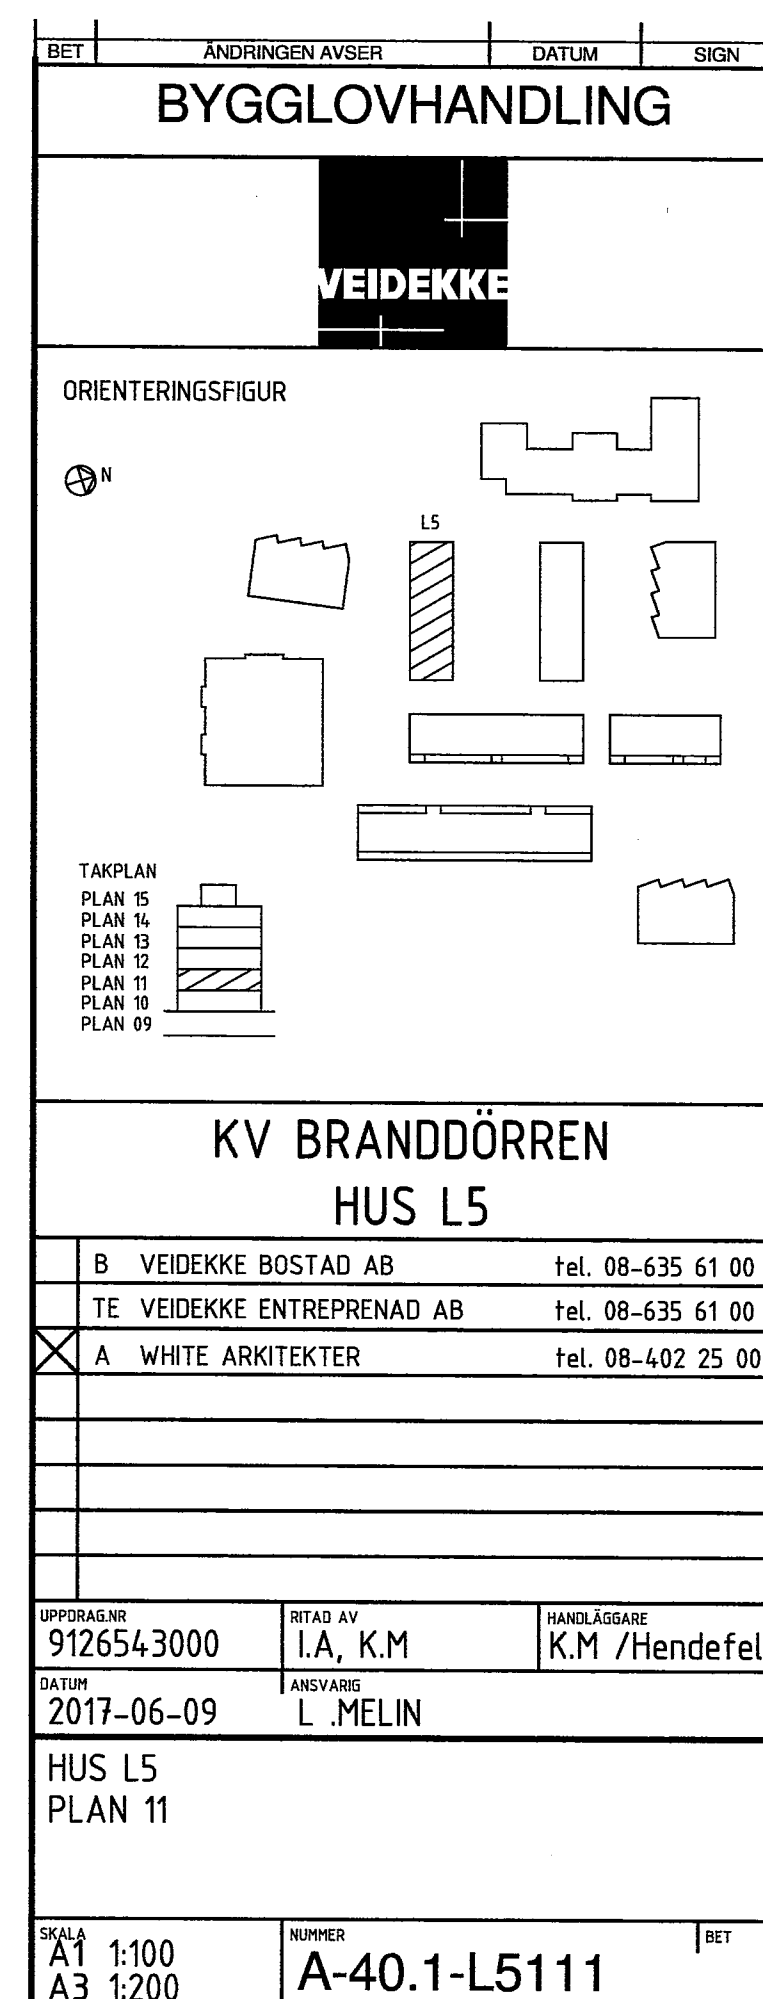

FÖRKLARINGAR

PLUSHÖJDER ANGES I METER OCH AVSER FÄRDIGT GOLV
ALLA MÅTT I MM

-----	EI 60
-----	EI 30
-----	UNDERTAK/INKLÄDNAD
DM	DISKMASKIN
TP	TVÄTTPELARE
TM	TVÄTTMASKIN
TT	TORKTUMLARE
K	KYL
F	FRYS
K/F	KYL/FRYS
ST	STÅD
G	GARDEROB
SG	SKJUTDÖRRSGARDEROB
L	LINNEGARDEROB
PB	POSTBOX
KV	KONSTVERK
SR	STUPRÖR
○	1300 MM VÄNDRADIE RULLSTOL

FÖRESKRIFTER

SÄMTLIGA UNDERTAK FÄSTA.


HÄNVISNINGAR

UTEPLATSER ENLIGT L.A.

MINDRE VARIATIONER I FÖNSTERSÄTTNING REDOVISAS
PÅ FASADRITNING

FÖRRÄDSYTA ERSÄTTTS I VISSA FALL AV
SKÅPSINREDNING.

TILLGÄNGLIGHETSGRANSKNING UTFÖRD.

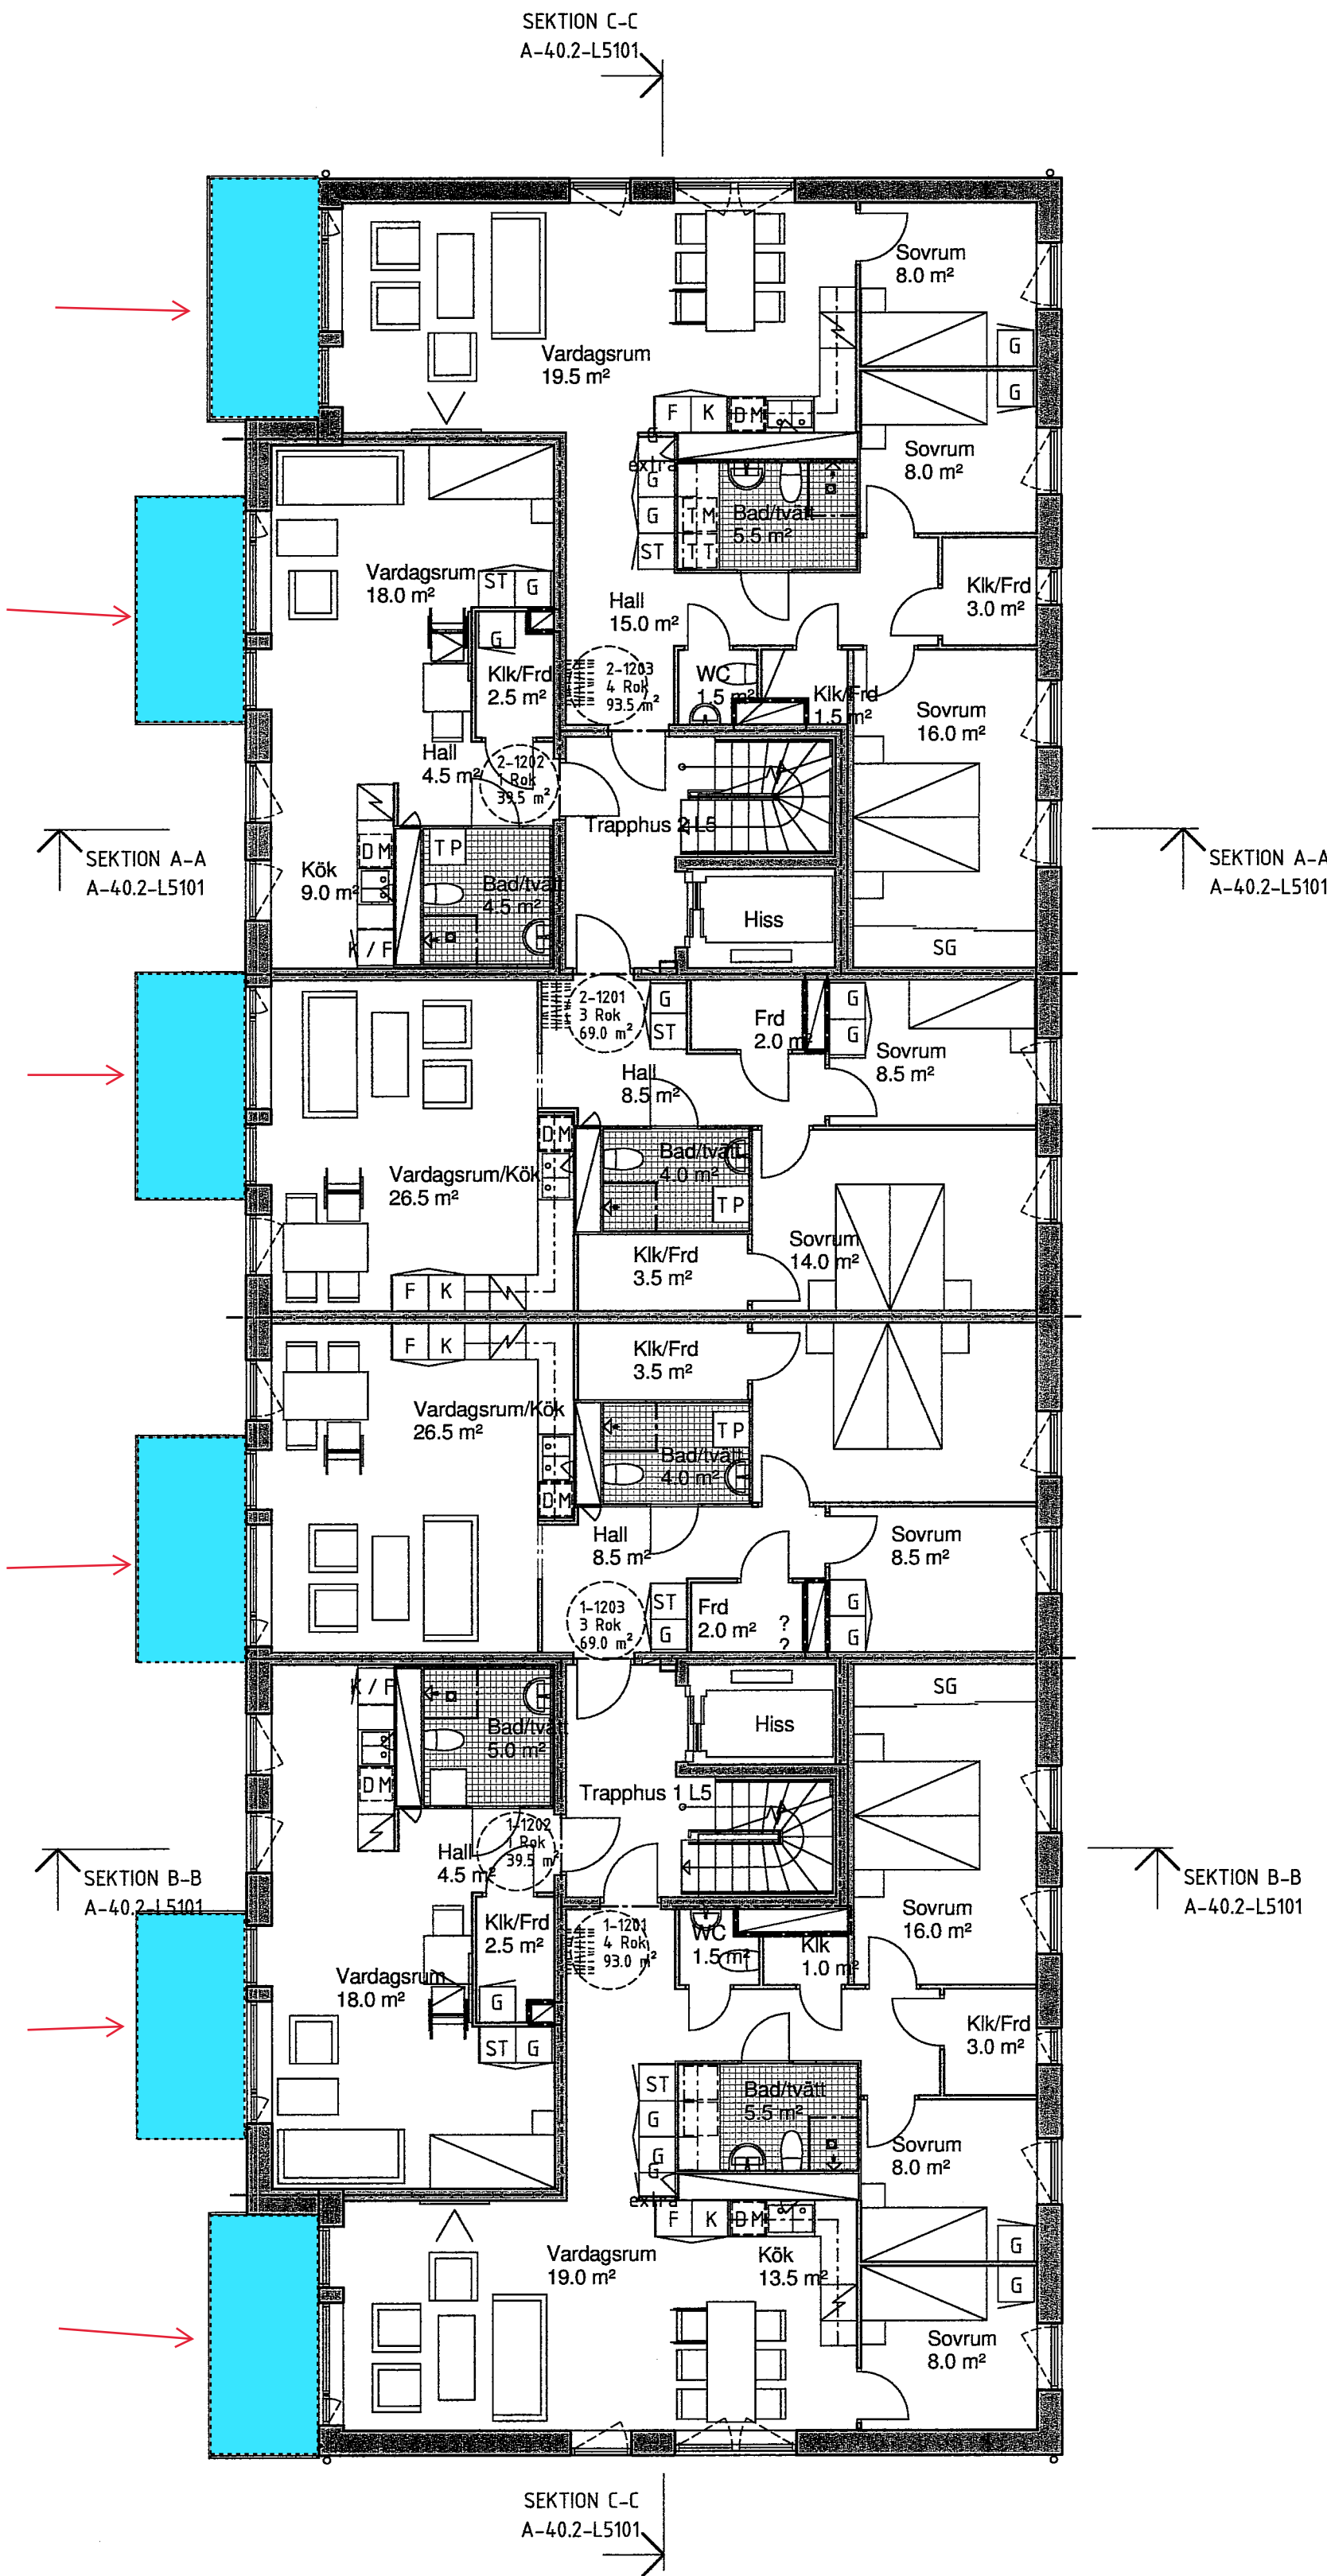

BET	ANDRINGEN AVSER	DATUM	SIGN
BYGGLOVHANDLING			
VEIDEKKE			
ORIENTERINGSFIGUR			
TAKPLAN			
PLAN 15			
PLAN 14			
PLAN 13			
PLAN 12			
PLAN 11			
PLAN 10			
PLAN 09			
KV BRANDDÖRREN			
HUS L5			
B	VEIDEKKE BOSTAD AB	tel. 08-635 61 00	
TE	VEIDEKKE ENTREPRENAD AB	tel. 08-635 61 00	
X	A WHITE ARKITEKTER	tel. 08-402 25 00	
UPPDRAGS NR	RITAD AV	HANDLÄGGARE	
912654.3000	I.A. K.M	K.M /Hendefelt	
DATUM	ANSVARIG		
2017-06-09	L .MELIN		
HUS L5			
PLAN 12-13			
SKALA	NUMMER	BET	
A1 1:100	A-40.1-L5112-113		
A3 1:200			

PLUSHÖJDER ANGES I METER OCH AVSER FÄRDIGT GOLV
ALLA MÅTT I MM

1300 MM VÄNDRADIE RULLSTOL



SAMTLIGA UNDERTAK FASTA.


UTEPLATSER ENLIGT LA.

MINDRE VARIATIONER I FÖNSTERSÄTTNING REDOVISAS PÅ FASADRITNING

FÖRRÅDSYTA ERSÄTTS I VISSA FALL AV
SKÅPSINREDNING.

TILLGÄNGLIGHETSGRANSKNING UTFÖRD.

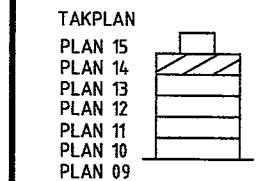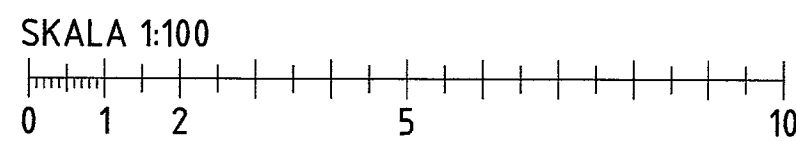

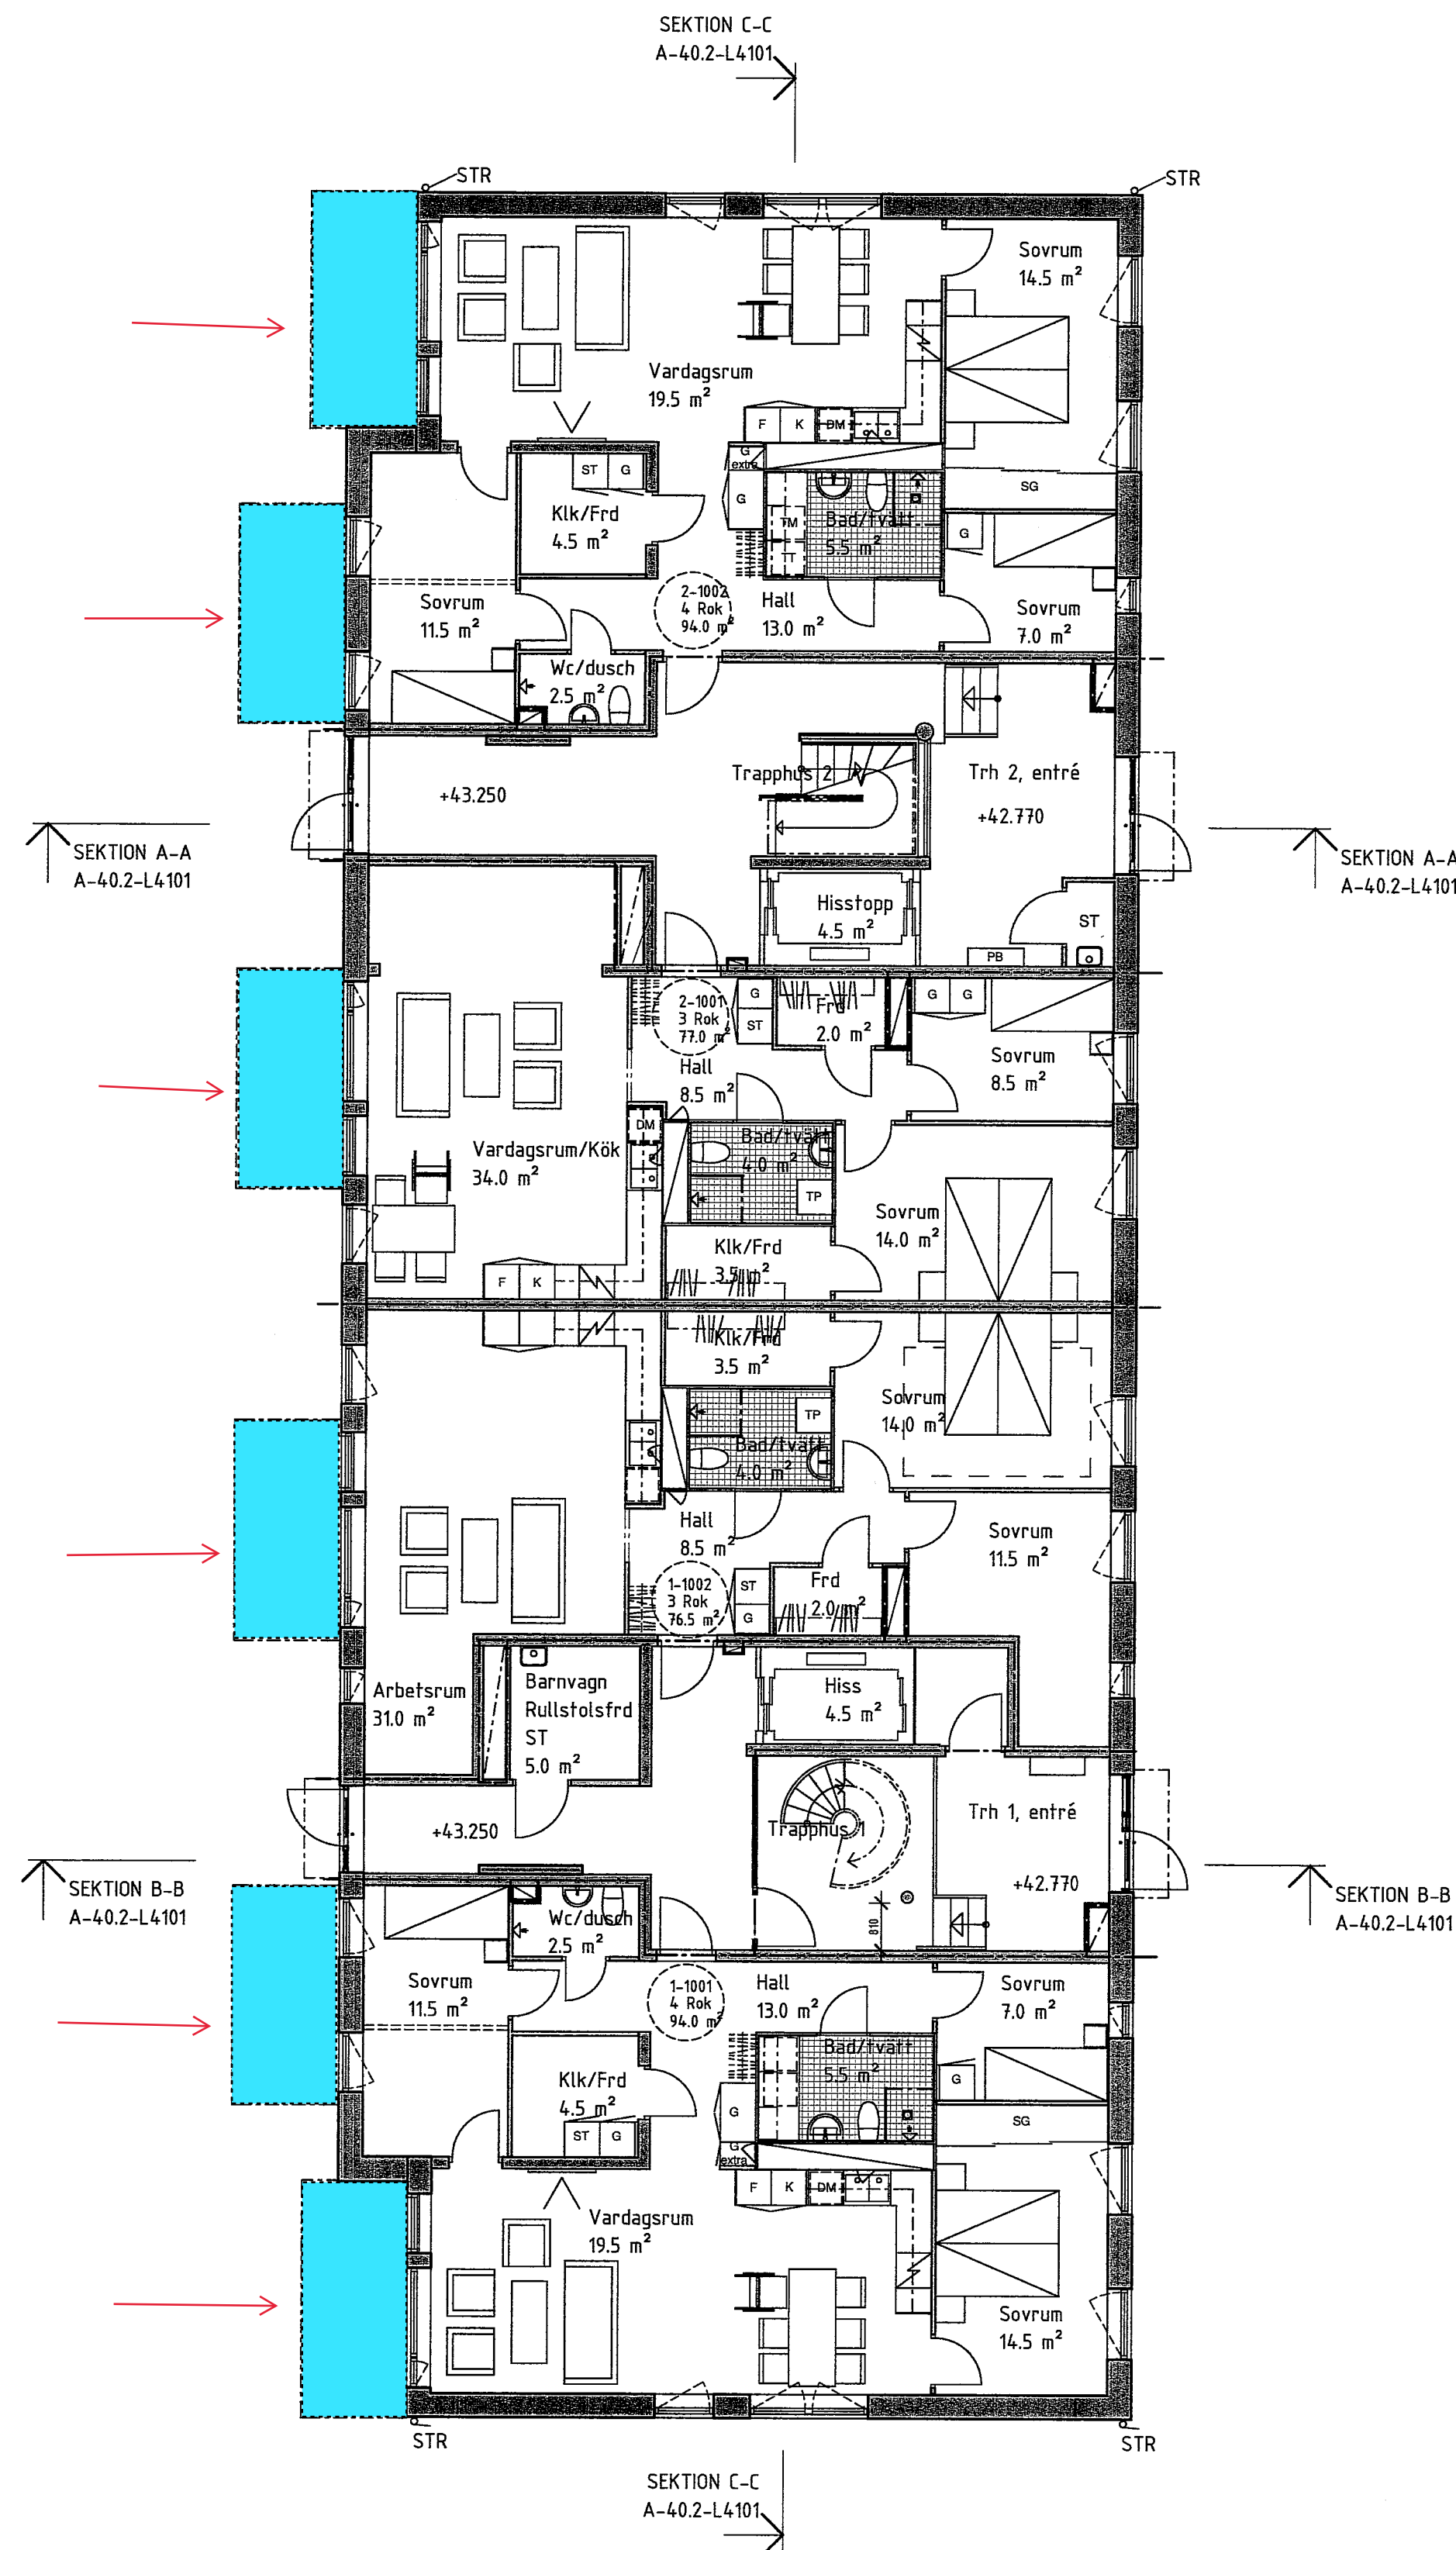

SKALA 1:100

0 1 2 5 10

METER

FÖRKLARINGAR

PLUSHÖJDER ANGES I METER OCH AVSER FÄRDIGT GOLV
ALLA MÅTT I MM

-----	EI 60
-----	EI 30
-----	UNDERTAK/INKLÄDNAD
DM	DISKMASKIN
TP	TVÄTTPELARE
TM	TVÄTTMASKIN
TT	TORKTUMLARE
K	KYL
F	FRYS
K/F	KYL/FRYS
ST	STÅD
G	GARDEROB
SG	SKJUTDÖRRSGARDEROB
L	LINNEGARDEROB
PB	POSTBOX
KV	KONSTVERK
SR	STUPRÖR
○	1300 MM VÄNDRADIE RULLSTOL

FÖRESKRIFTER

SAMTLIGA UNDERTAK FASTA.

HÄNVISNINGAR

UTEPLATSER ENLIGT LÅ.

MINDRE VARIATIONER I FÖNSTERSÄTTNING REDOVISAS
PÅ FASADRITNING

FÖRRÄDSYTA ERSÄTTS I VISSA FALL AV
SKÅPSINREDNING.

TILGÅNGLIGHETSGRANSKNING UTFÖRD.

BET	ÄNDRINGEN AVSER	DATUM	SIGN
BYGGLOVHANDLING			
VEIDEKKE			
ORIENTERINGSFIGUR			
TAKPLAN PLAN 15 PLAN 14 PLAN 13 PLAN 12 PLAN 11 PLAN 10			
KV BRANDDÖRREN HUS L4			
B	VEIDEKKE BOSTAD AB	tel. 08-635 61 00	
TE	VEIDEKKE ENTREPRENAD AB	tel. 08-635 61 00	
<input checked="" type="checkbox"/>	A WHITE ARKITEKTER	tel. 08-402 25 00	
UPPGRADE	912654-3000	RTAD AV I.A, S.N	HANDLÄGGARE K.M/Hendefelt
DATUM	2017.06.09	ANSVARIG L. MELIN	
HUS L4 PLAN 10, ENTRÉPLAN			
SKALA A1 1:100 A3 1:200	NUMMER A-40.1-L4110		BET

FÖRKLARINGAR

PLUSHÖJDER ANGES I METER OCH AVSER FÄRDIGT GOLV
ALLA MÅTT I MM

-----	EI 60
-----	EI 30
-----	UNDERTAK/INKLÄDNAD
DM	DISKMASKIN
TP	TVÄTTPELARE
TM	TVÄTTMASKIN
TT	TORKTUMLARE
K	KYL
F	FRYS
K/F	KYL/FRYS
ST	STÄD
G	GARDEROB
SG	SKJUTDÖRRSGARDEROB
L	LINNEGARDEROB
PB	POSTBOX
KV	KONSTVERK
SR	STUPRÖR
○	1300 MM VÄNDRADIE RULLSTOL

FÖRESKRIFTER

SAMTLIGA UNDERTAK FASTA.


HÄNVISNINGAR

UTEPLATSER ENLIGT L.A.


MINDRE VARIATIONER I FÖNSTERSÄTTNING REDOVISAS
PÅ FASADRITNING

FÖRRÄDSYTA ERSÄTTS I VISSA FALL AV
SKÅPSINREDNING.

TILLGÅNGLIGHETSGRANSKNING UTFÖRD.

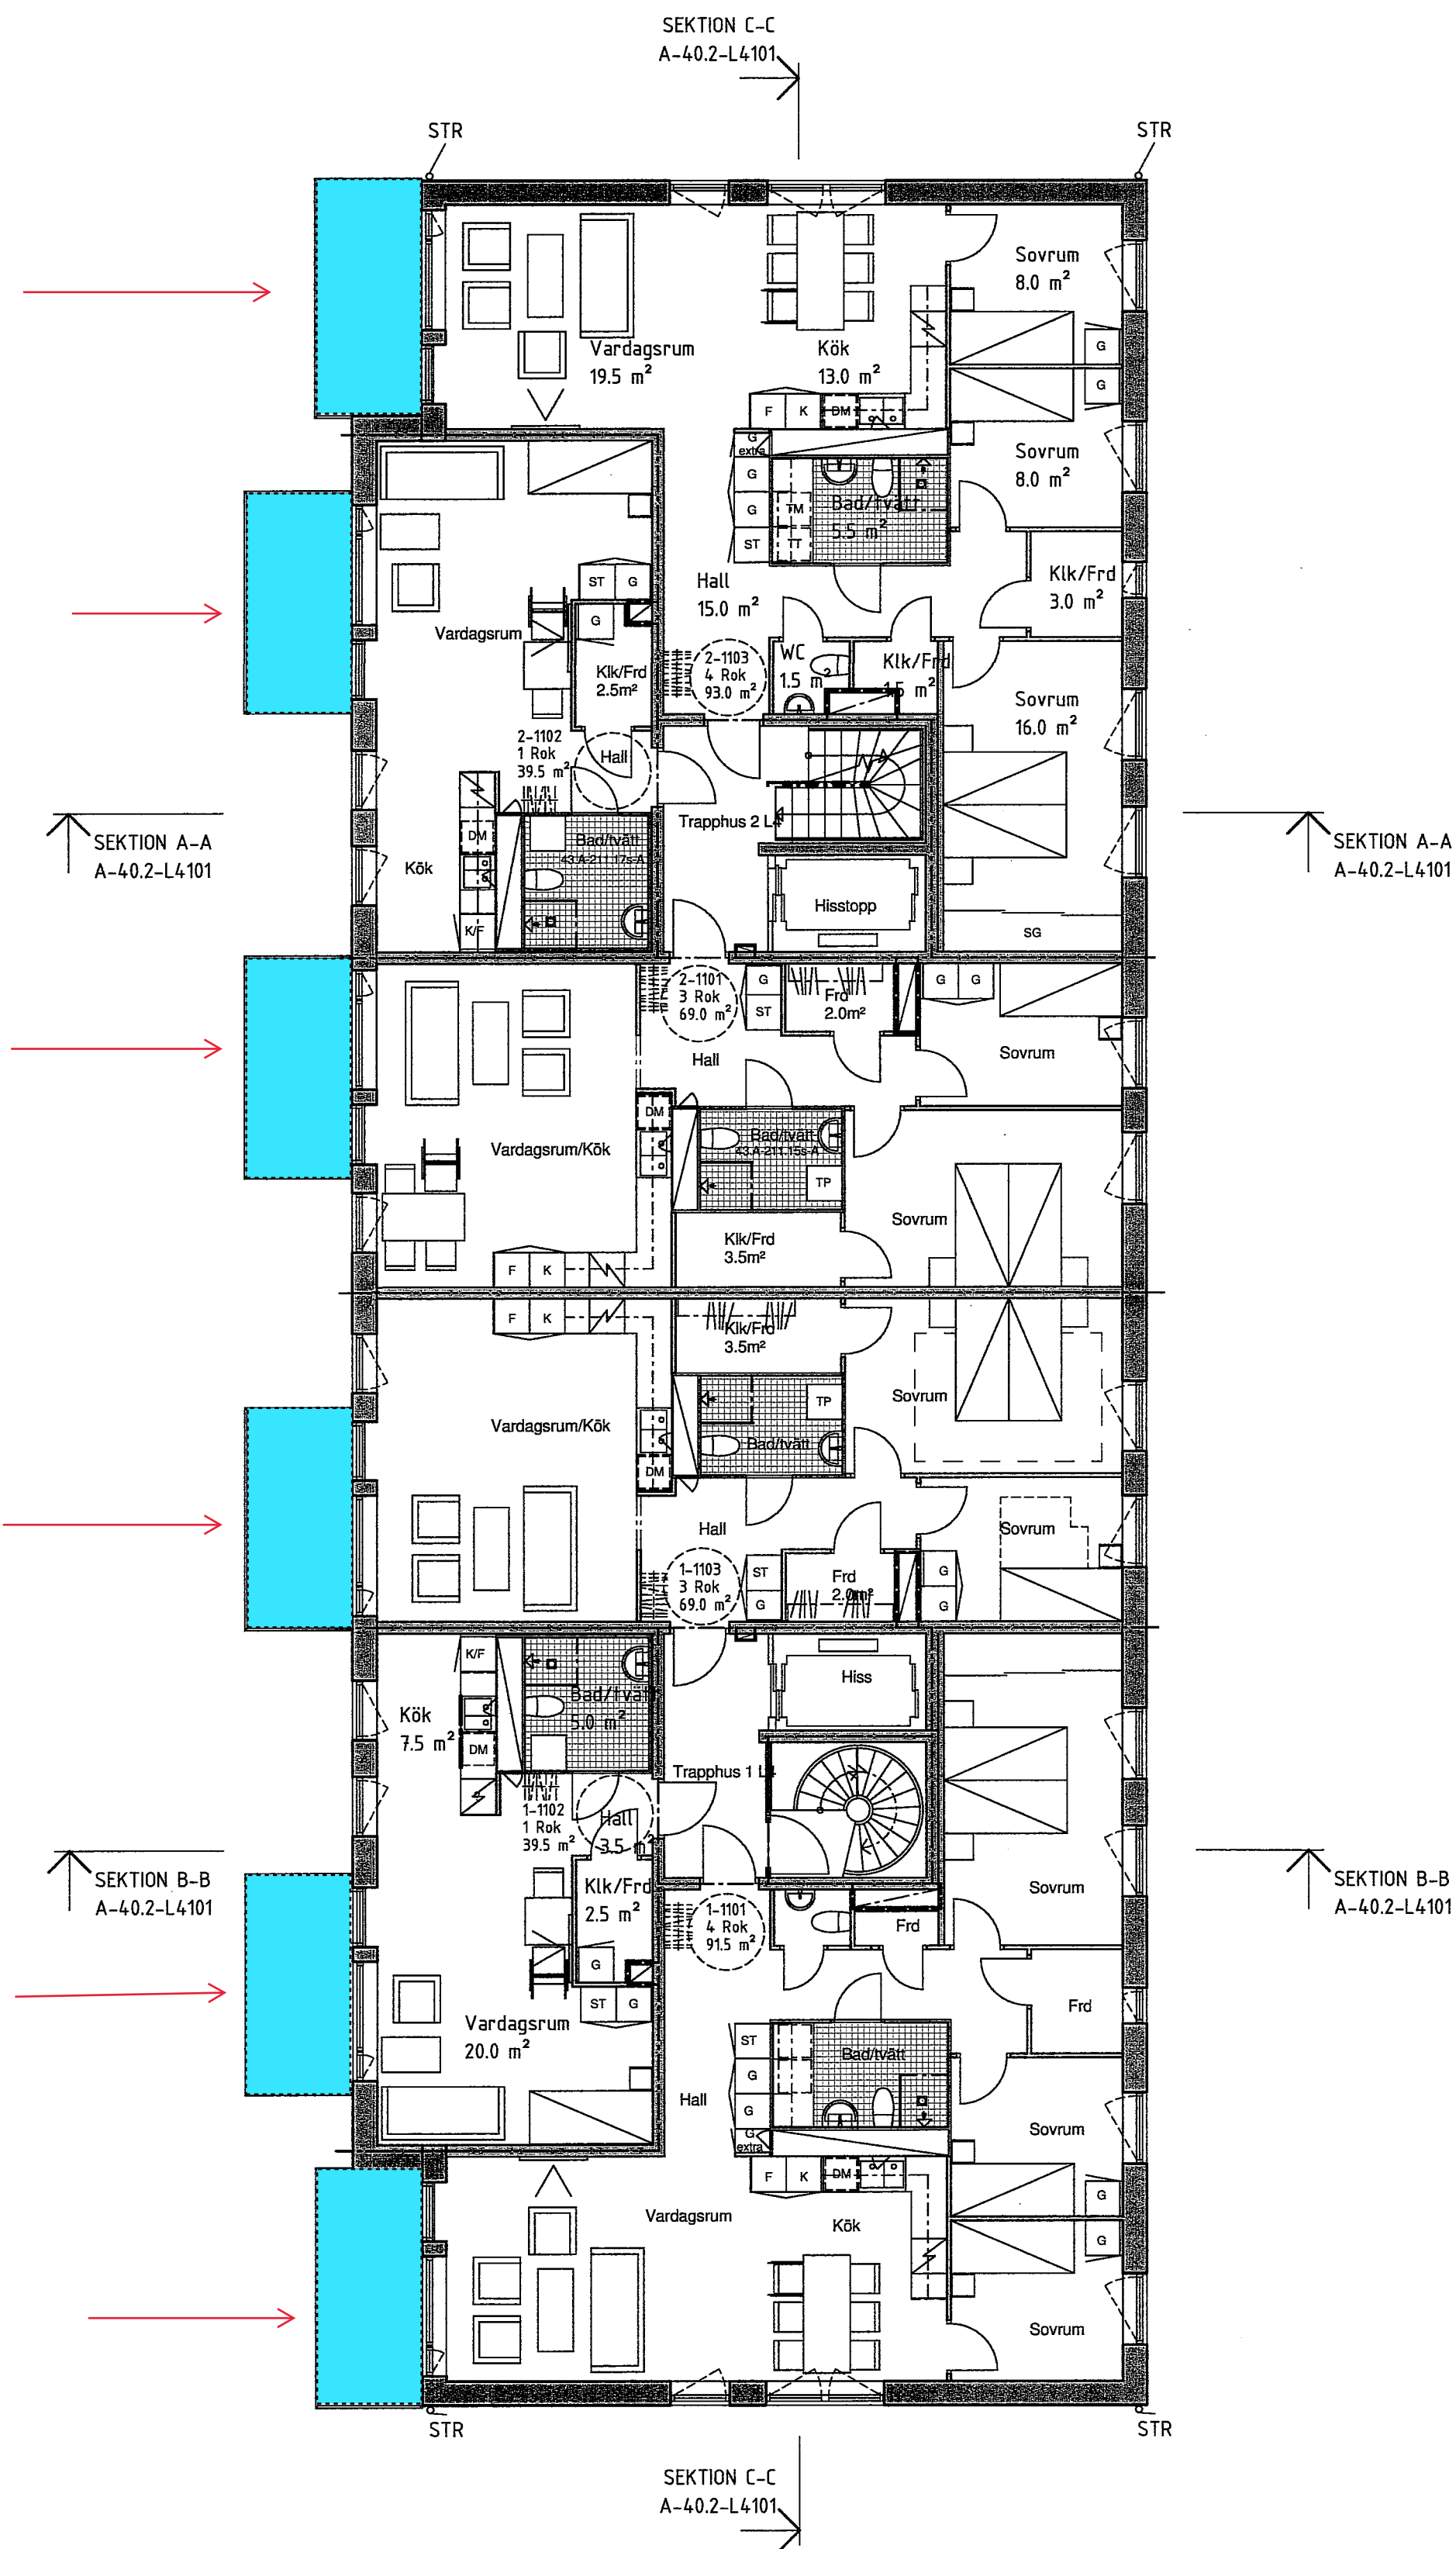

BET	ÄNDRINGEN AVSER	DATUM	SIGN
BYGGLOVHANDLING			
<div><div></div><div>VEIDEKKE</div></div>			
ORIENTERINGSFIGUR			
<div><div><div></div><div>N</div></div><div></div></div>			
<div>TAKPLAN</div> <div><div>PLAN 15</div><div>PLAN 14</div><div>PLAN 13</div><div>PLAN 12</div><div>PLAN 11</div><div>PLAN 10</div></div> <div></div>			
KV BRANDDÖRREN HUS L4			
	B VEIDEKKE BOSTAD AB	tel. 08-635 61 00	
	TE VEIDEKKE ENTREPRENAD AB	tel. 08-635 61 00	
X	A WHITE ARKITEKTER	tel. 08-402 25 00	
UPPDRAGS NR 9126543000		RTAD AV I.A. S.N	HANTLÄGGARE K.M/Hendefelt
DATUM 2017.06.09		ANSVARIG L. MELIN	
HUS L4 PLAN 11-13			
SKALA A1 1:100 A3 1:200		RUPPER A-40.1-L4111-113	
			BET

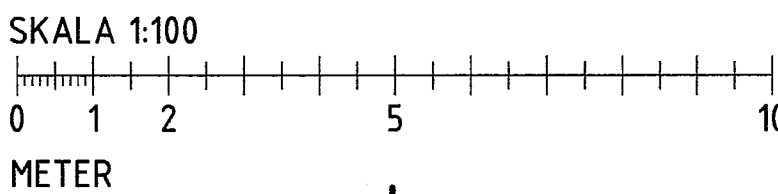

PLUSHÖJDER ANGES I METER OCH AVSER FÄRDIGT GOLV
ALLA MÅTT I MM

1300 MM VÄNDRADIE RULLSTOL



SAMTLIGA UNDERTAK FASTA.

UTEPLATSER ENLIGT LA.

MINDRE VARIATIONER I FÖNSTERSÄTTNING REDOVISAS
PÅ FASADRITNING

FÖRRÅDSYTA ERSÄTTTS I VISSA FALL AV
SKÅPSINREDNING.


TILLGÄNGLIGHETSGRANSKNING UTFÖRD.

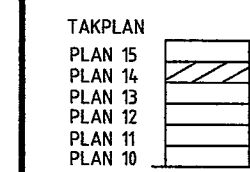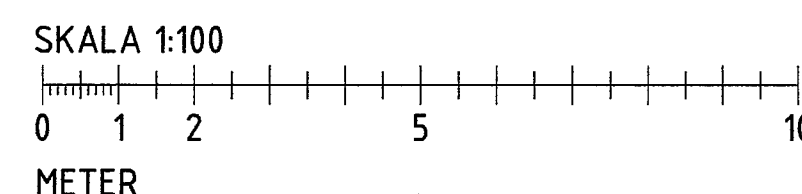

FÖRKLARINGAR

PLUSHÖJDER ANGES I METER OCH AVSER FÄRDIGT GOLV
ALLA MÅTT I MM

-----	EI 60
-----	EI 30
-----	UNDERTAK/INKLÄDNAD
DM	DISKMASKIN
TP	TVÄTTPELARE
TM	TVÄTTMASKIN
TT	TORKTUMLARE
K	KYL
F	FRYS
K/F	KYL/FRYS
ST	STÄD
G	GARDEROB
SG	SKJUTDÖRRSGARDEROB
L	LINNEGARDEROB
PB	POSTBOX
KV	KONSTVERK
SR	STUPRÖR

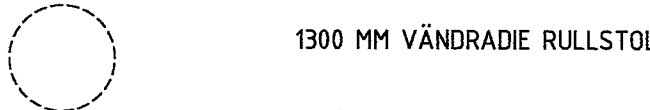

FÖRESKRIFTER

SAMTLIGA UNDERTAK FASTA.


HÄNVISNINGAR

UTEPLATSER ENLIGT LA.

MINDRE VARIATIONER I FÖNSTERSÄTTNING REDOVISAS
PÅ FASADRITNING

FÖRRÄDSYTA ERSÄTTS I VISSA FALL AV
SKÅPSINREDNING.

TILLGÄNGLIGHETSGRANSKNING UTFÖRD.

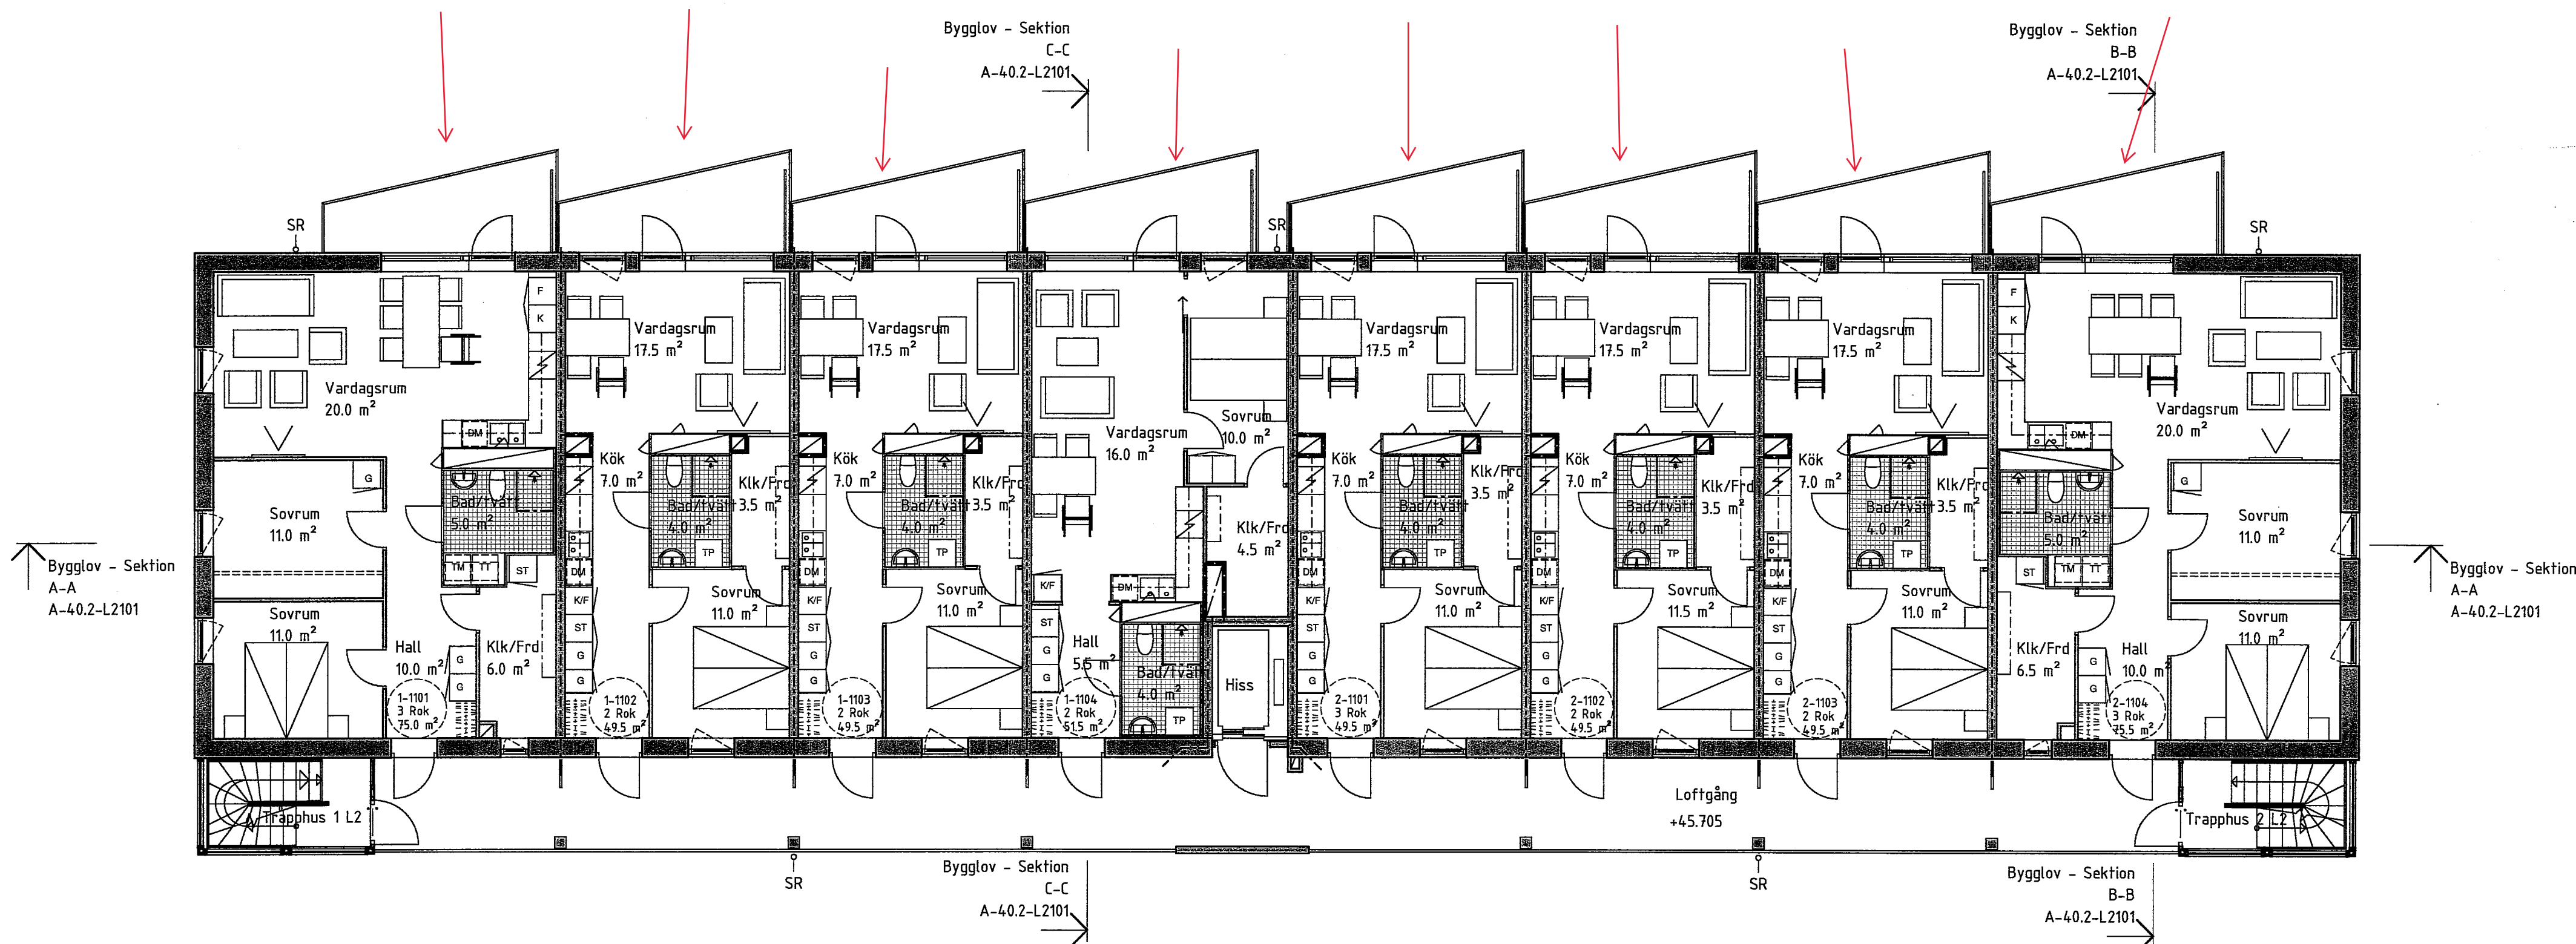

BET	ÄNDRINGEN AVSER	DATUM	SIGN
BYGGLOVHANDLING			
VEIDEKKE			
ORIENTERINGSGRANSKNING			
TAKPLAN PLAN 15 PLAN 14 PLAN 13 PLAN 12 PLAN 11 PLAN 10 GARAGE			
KV BRANDDÖRREN HUS L2			
B	VEIDEKKE BOSTAD AB	tel. 08-635 61 00	
TE	VEIDEKKE ENTREPRENAD AB	tel. 08-635 61 00	
X	A WHITE ARKITEKTER	tel. 08-402 25 00	
UPPGÄV 9126543000			
ANSVARIG L. MELIN			
HUS L2 PLAN 11-13			
SKALA A1 1:100 A3 1:200	NUMMER A-40.1-L2111-113		BET

FÖRKLARINGAR

PLUSHÖJDER ANGES I METER OCH AVSER FÄRDIGT GOLV
ALLA MÄTT I MM

-----	EI 60
-----	EI 30
-----	UNDERTAK/INKLÄDNAD
DM	DISKMASKIN
TP	TVÄTTPELARE
TM	TVÄTTMASKIN
TT	TORKTUMLARE
K	KYL
F	FRYS
K/F	KYL/FRYS
ST	STÅD
G	GARDEROB
SG	SKJUTDÖRRSGARDEROB
L	LINNEGARDEROB
PB	POSTBOX
KV	KONSTVERK
SR	STUPRÖR
○	1300 MM VÄNDRADIE RULLSTOL

FÖRESKRIFTER

SAMTLIGA UNDERTAK FASTA.



HÄNVISNINGAR

UTEPLATSER ENLIGT LA.

MINDRE VARIATIONER I FÖNSTERSÄTTNING REDOVISAS
PÅ FASADRITNING

FÖRRÄDSYTA ERSÄTTS I VISSA FALL AV
SKÅPSINREDNING.

TILLGÄNGLIGHETSGRANSKNING UTFÖRD.

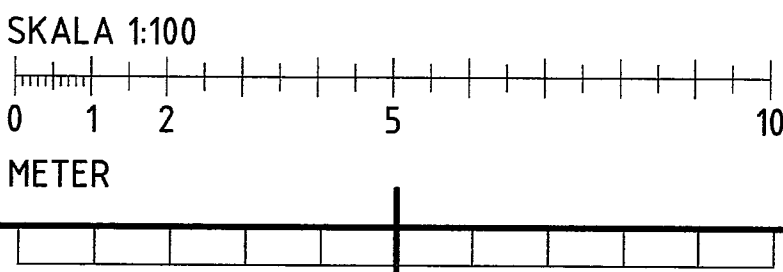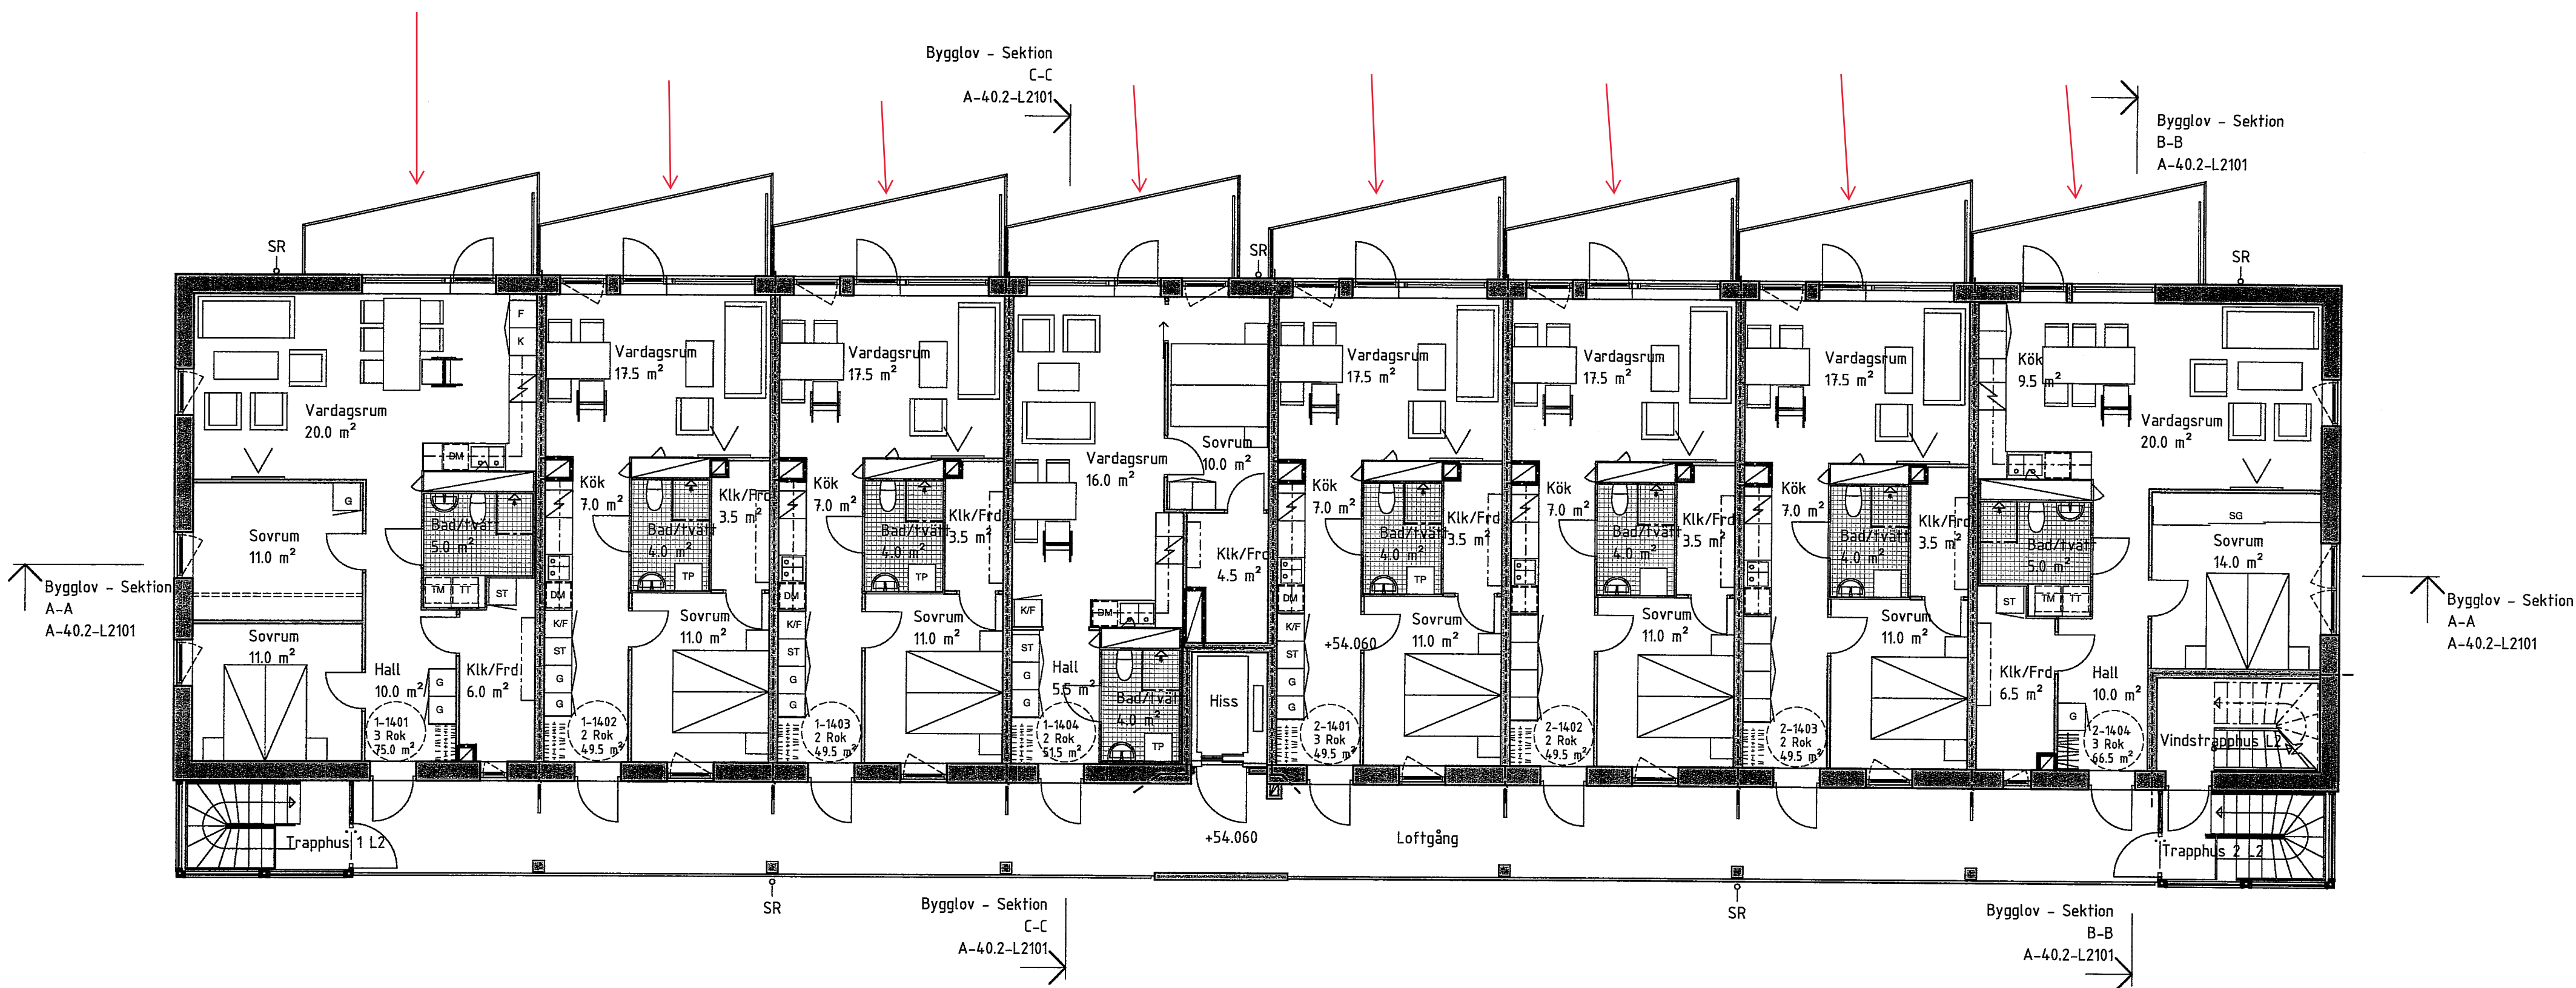

BET	ÄNDRINGEN AVSER	DATUM	SIGN
BYGGLOVHANDLING			
VEIDEKKE			
ORIENTERINGSFIGUR			
TAKPLAN			
KV BRANDDÖRREN HUS L2			
B VEIDEKKE BOSTAD AB tel. 08-635 61 00			
TE VEIDEKKE ENTREPRENAD AB tel. 08-635 61 00			
A WHITE ARKITEKTER tel. 08-402 25 00			
UPPRÄG NR 9126543000			
RITAD AV I.A., K.M., S.N.			
HANDLAGARE K.M./Hendefelt			
DATUM 2017-06-09			
ANSVARIG L. MELIN			
HUS L2 PLAN 14			
SKALA A1 1:100 A3 1:200			
NUMMER A-40.1-L2114			
BET			