

FÖRKLARINGAR

PLUSHÖJDER ANGES I METER OCH AVSER FÄRDIGT GOLV
ALLA MÅTT I MM

FASADSKIKT

1a = betong, natur.
1b = betong, målas NCS S1500-N bruten vit, fogkulör
lika fasadfärg.
1c = brunt tegel i varm ton, fogkulör Antracitgrå.
1d = målas NCS S1500-N bruten vit.

PLÅT

2a = plåtar i anslutning till tak och fasad
RAL 9006/PL 45 silvermetall.
2b = Hängrännor RAL 9006/PL 45 silvermetall.
2c = stuprör RAL 9006/PL 45 silvermetall.

FÖNSTER, BALKONDÖRR, ENTRÉDÖRR

3a = Fönster samt plåtar och bleck i anslutning RAL
9006/PL 45 silvermetall.

UTV. METALLPARTIER

4a = entréparti brännlackeras i rödbrun metall.

BALKONGRÄCKE

Pinnräcke, ståndare och överliggare brännlackeras
5a = pinnräcken brännlackeras i kulör 9006/PL 45
silvermetall.

TAK

8a = takpapp mellangrå

SKÄRMTAK

9a = Glasfak monterat på konsol silvermetall. Typ
Designfak Easy Collection Clear Glass Console Bold
Silver el. likv.


FÖRESKRIFTER

HÄNVISNINGAR


PERSPEKTIV OCH MATERIALPLANSCH.



Bygglov - Fasad mot söder

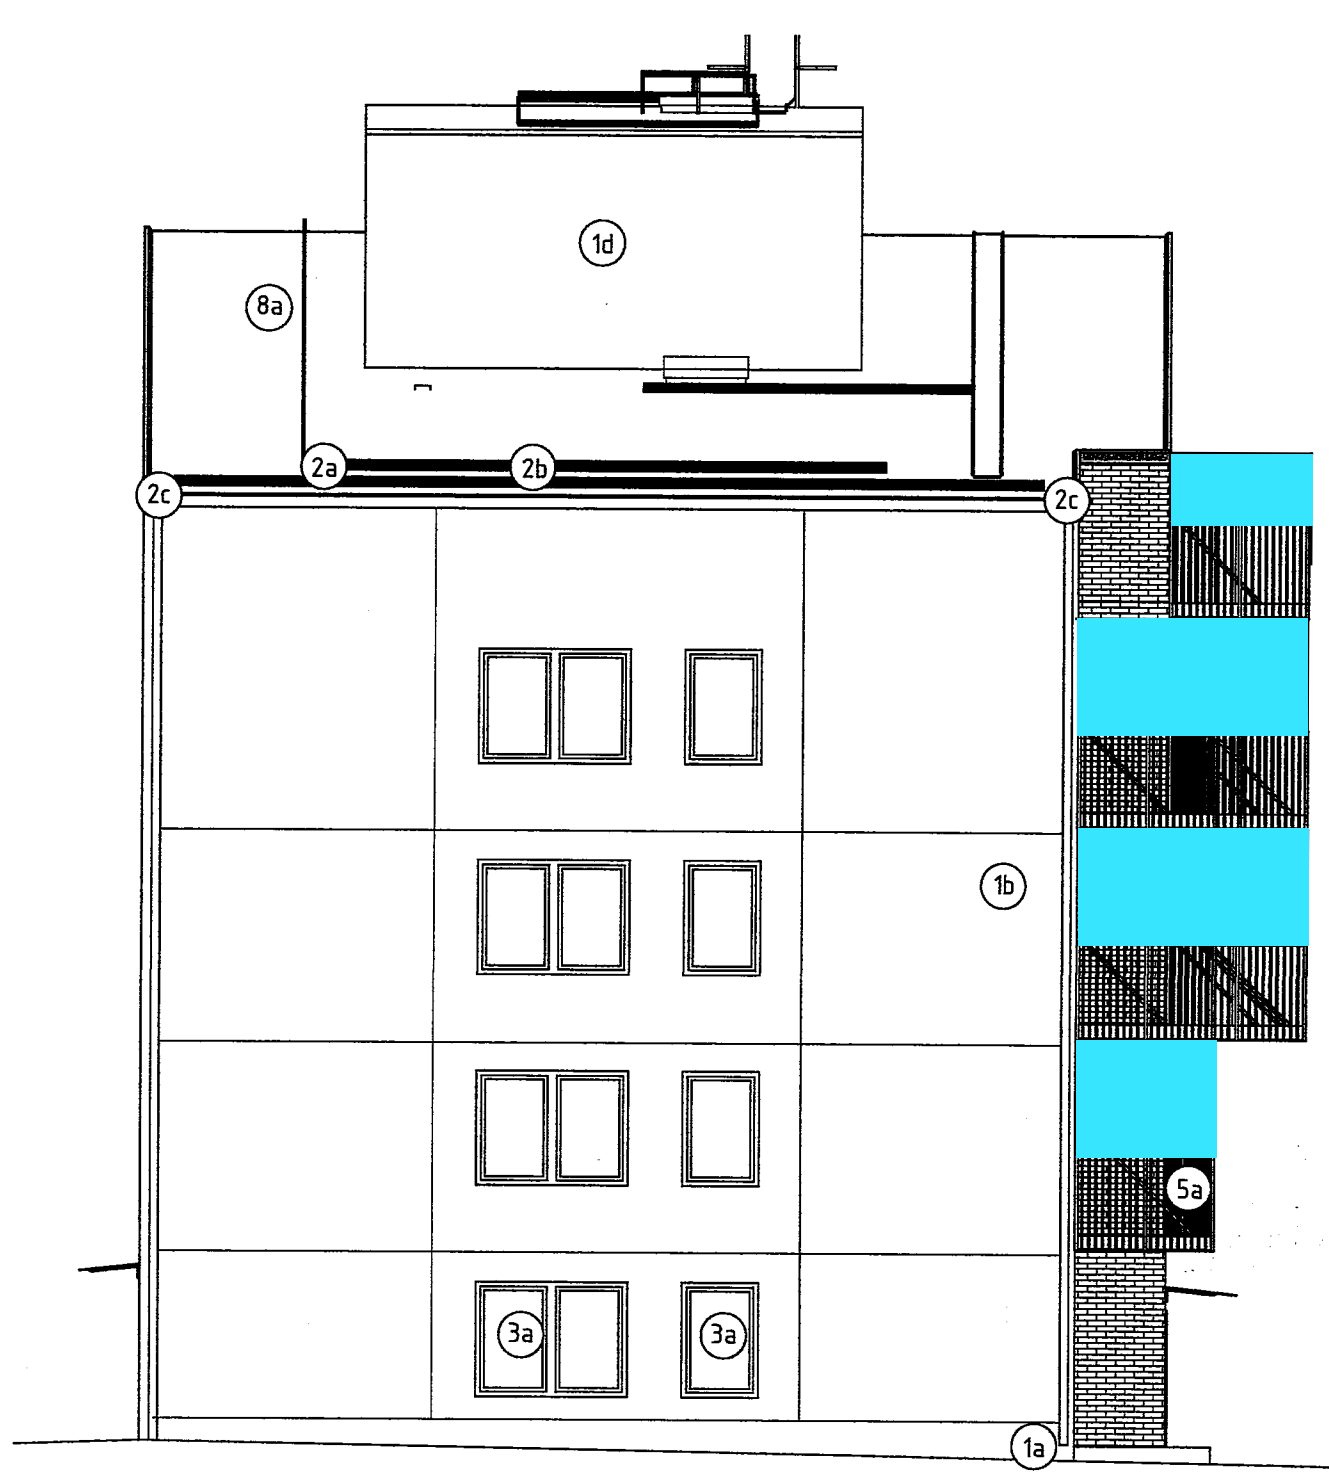


Bygglov - Fasad mot väster

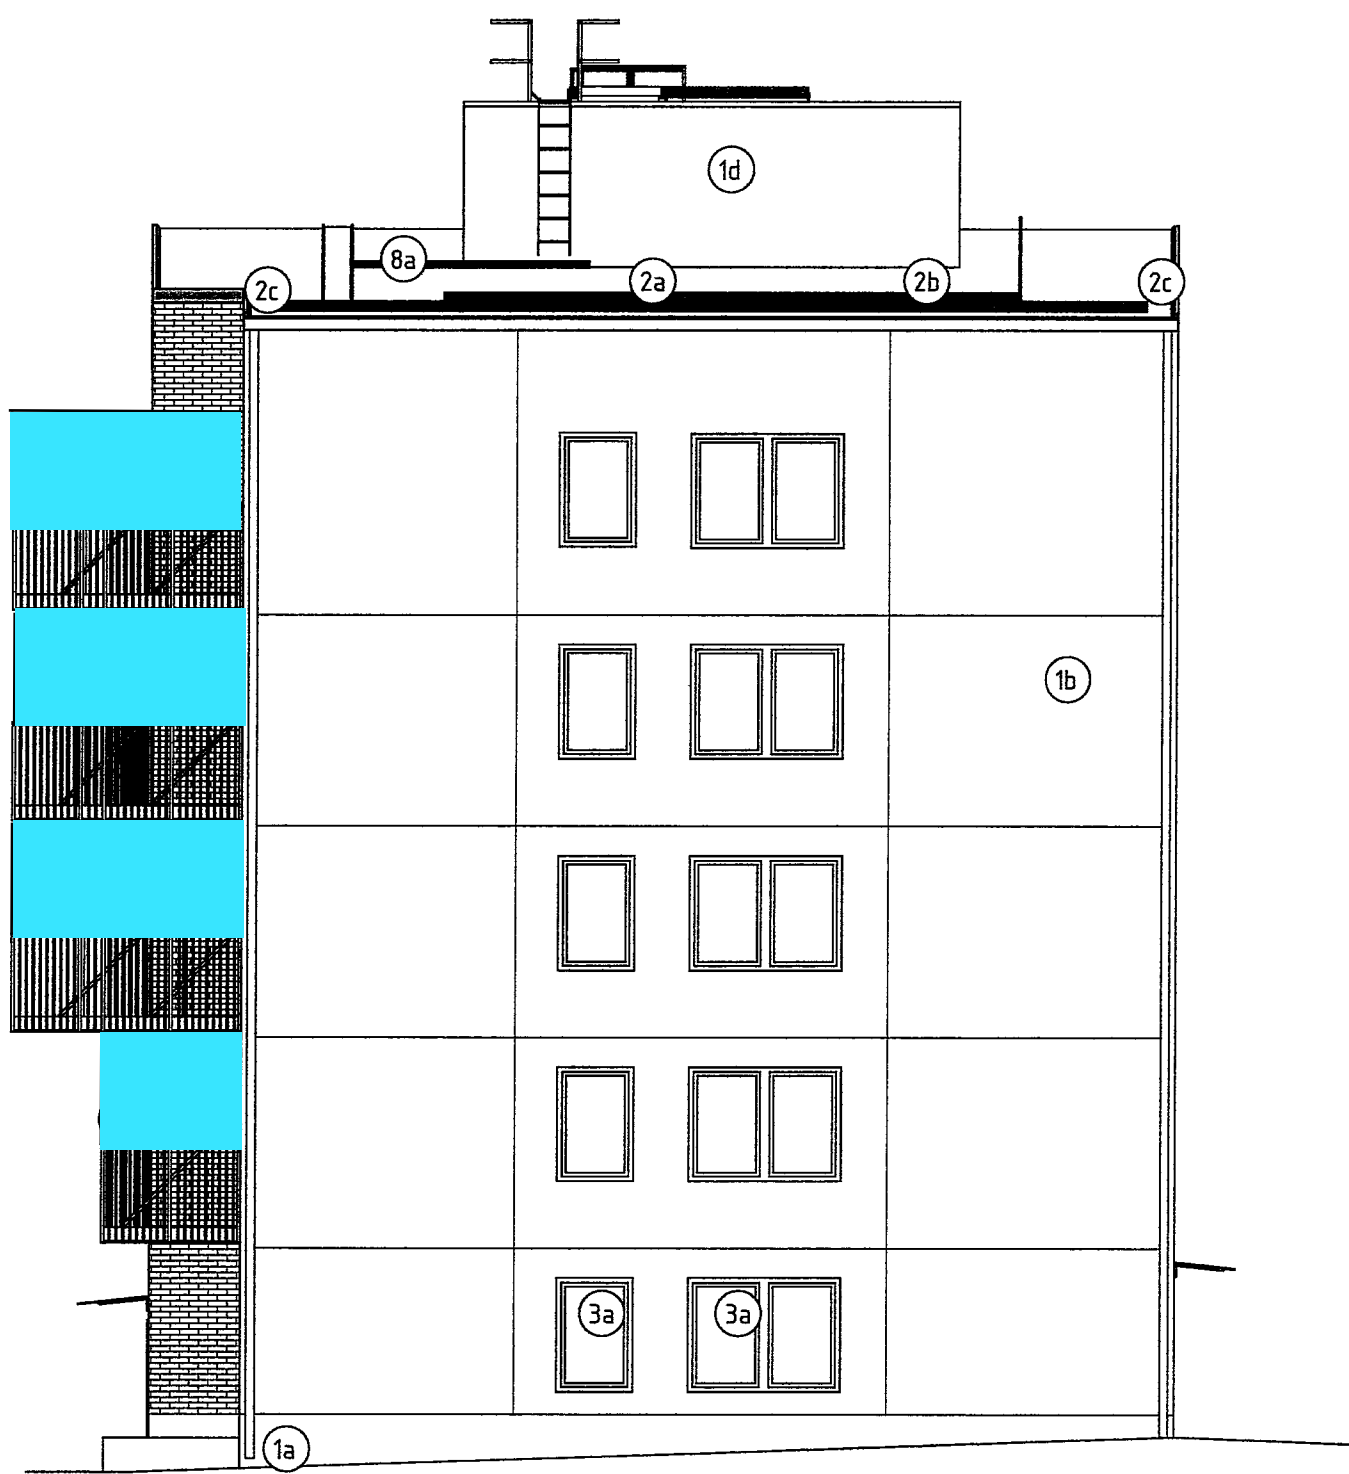

Bygglov - Fasad mot öster



Bygglov - Fasad mot norr

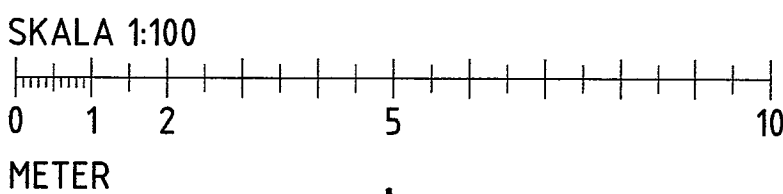

BET	ÄNDRINGEN AVSER	DATUM	SIGN
BYGGLOVHANDLING			
VEIDEKKE			
ORIENTERINGSFIGUR			
KV BRANDDÖRREN HUS L5			
B	VEIDEKKE BOSTAD AB	tel. 08-635 61 00	
TE	VEIDEKKE ENTREPRENAD AB	tel. 08-635 61 00	
<input checked="" type="checkbox"/> A	WHITE ARKITEKTER	tel. 08-402 25 00	
TAKPLAN PLAN 15 PLAN 14 PLAN 13 PLAN 12 PLAN 11 PLAN 10 PLAN 09			
HUS L5 FASADER			
UPPDRAGS-NR 912654-3000	RITAD AV IA, KM	HANDLÄGGARE K.M /Hendefelt	
DATUM 2017-06-09	ANSVARIG L. MELIN		
SKALA A1 1:100 A3 1:200			
NUMMER A-40.3-L5101			
BET			

FÖRKLARINGAR

PLUSHÖJDER ANGES I METER OCH AVSER FÄRDIGT GOLV
ALLA MÅTT I MM

FASADSKIKT

1a = betong, natur.
1b = betong, målats NCS S1500-N bruten vit, fogkulör
lika fasadfärg.
1c = brunt tegel i varm ton, fogkulör Antracitgrå.
1d = målats NCS S1500-N

PLÅT

2a = plåtar i anslutning till tak och fasad
RAL 9006/PL 45 silvermetall.
2b = hängrännor RAL 9006/PL 45 silvermetall.
2c = stuprör RAL 9006/PL 45 silvermetall.

FÖNSTER, BALKONDÖRR, ENTRÉDÖRR

3a = Fönster samt plåtar och bleck i anslutning RAL
9006/PL 45 silvermetall.

UTV. METALLPARTIER

4a = entréparti brännlackeras i rödbrun metall.

BALKONGRÄCKE, FRANSK BALKONG

Pinnaräcke, ständare och överliggare brännlackeras
5a = pinnaräcken i kulör RAL 9006/PL 45 silvermetall.

TAK

8a = takpapp mellangrå

SKÄRMTAK

9a = Glasfak monterat på konsol silvermetall.


FÖRESKRIFTER

HÄNVISNINGAR


PERSPEKTIV OCH MATERIALPLANSCH




Bygglov - Fasad mot söder

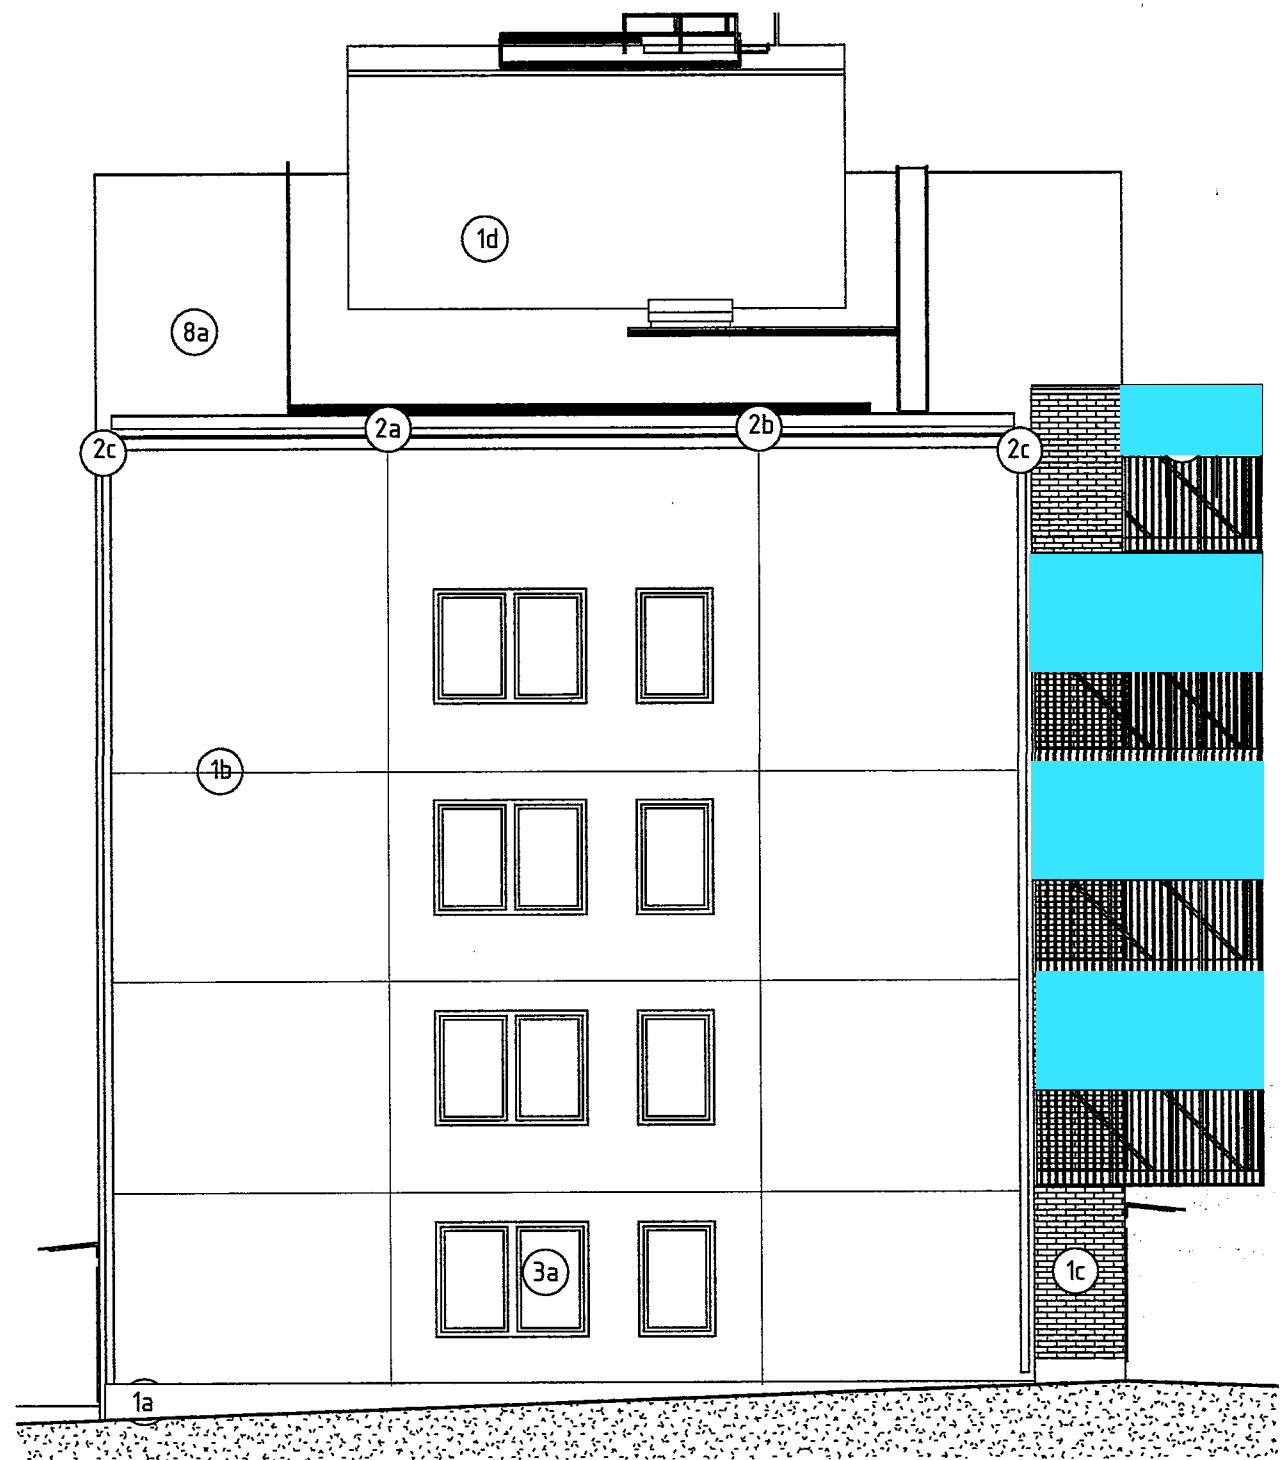


Bygglov - Fasad mot väster

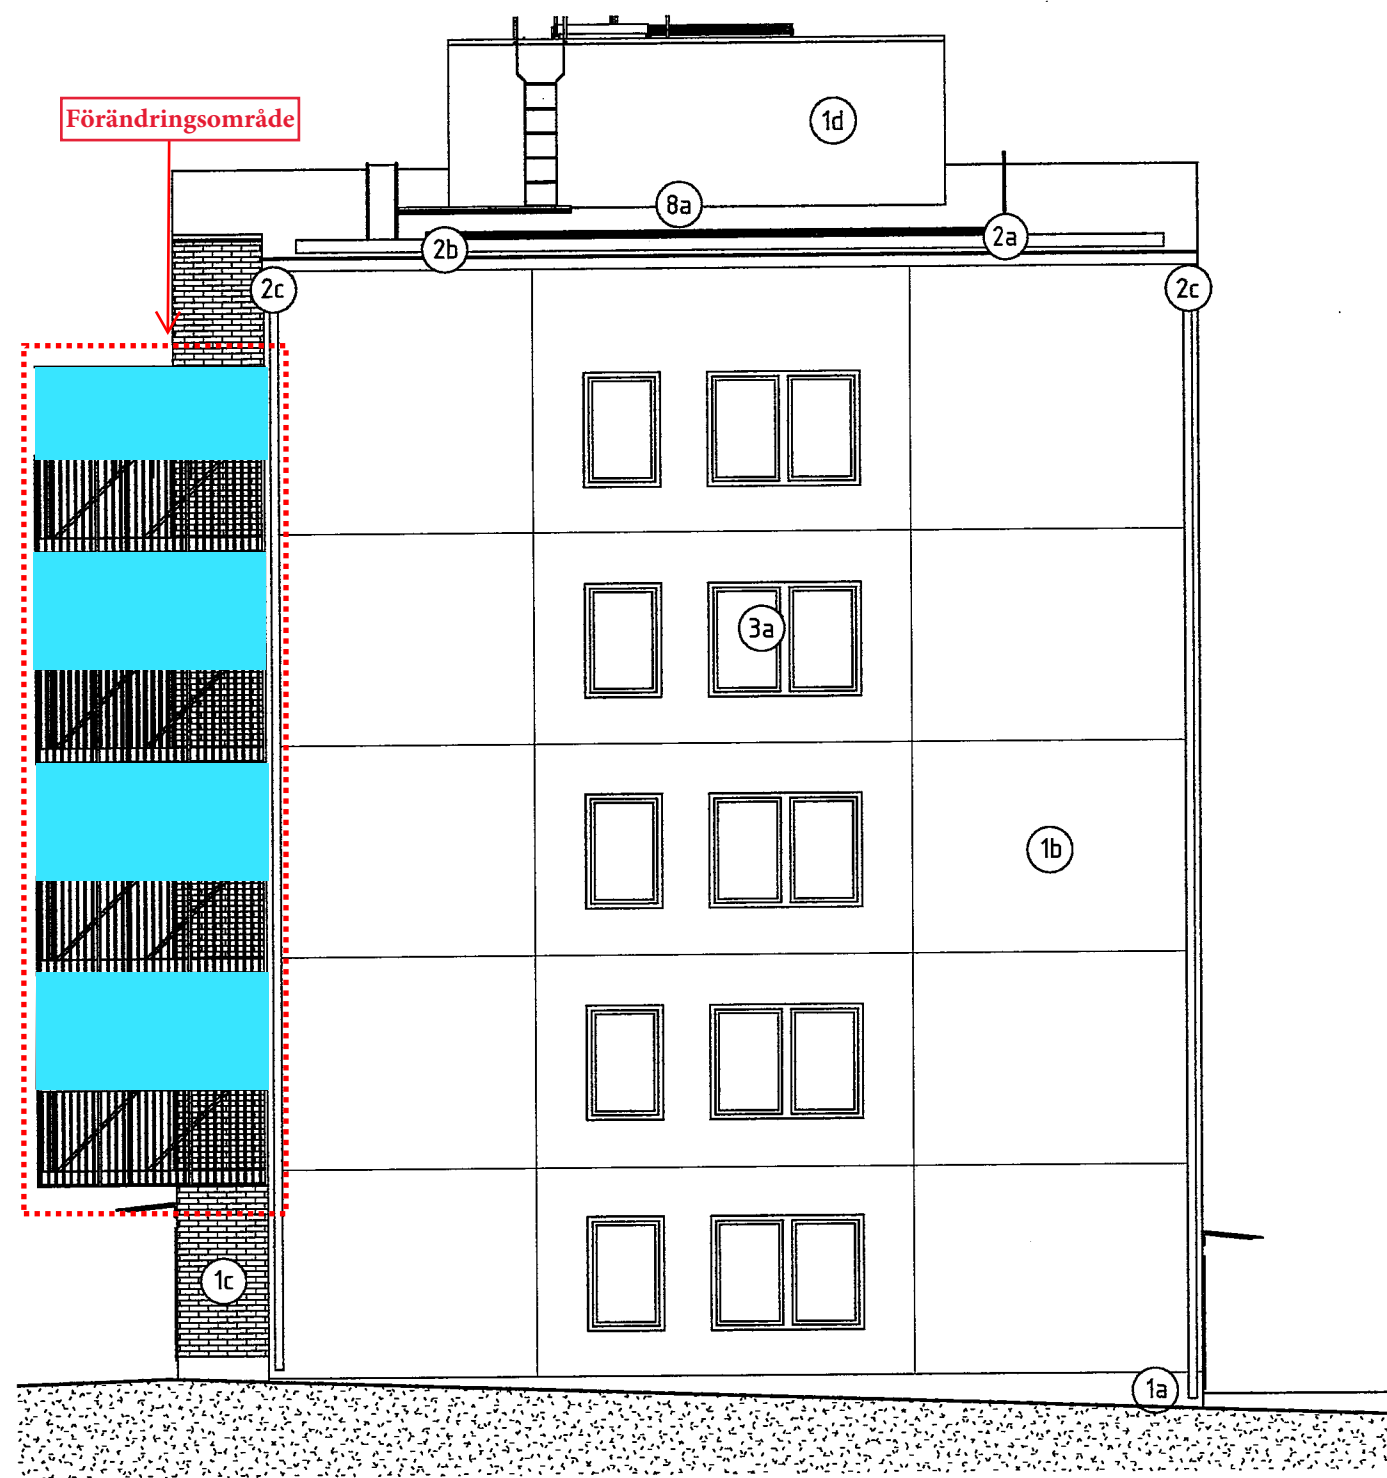


Bygglov - Fasad mot öster

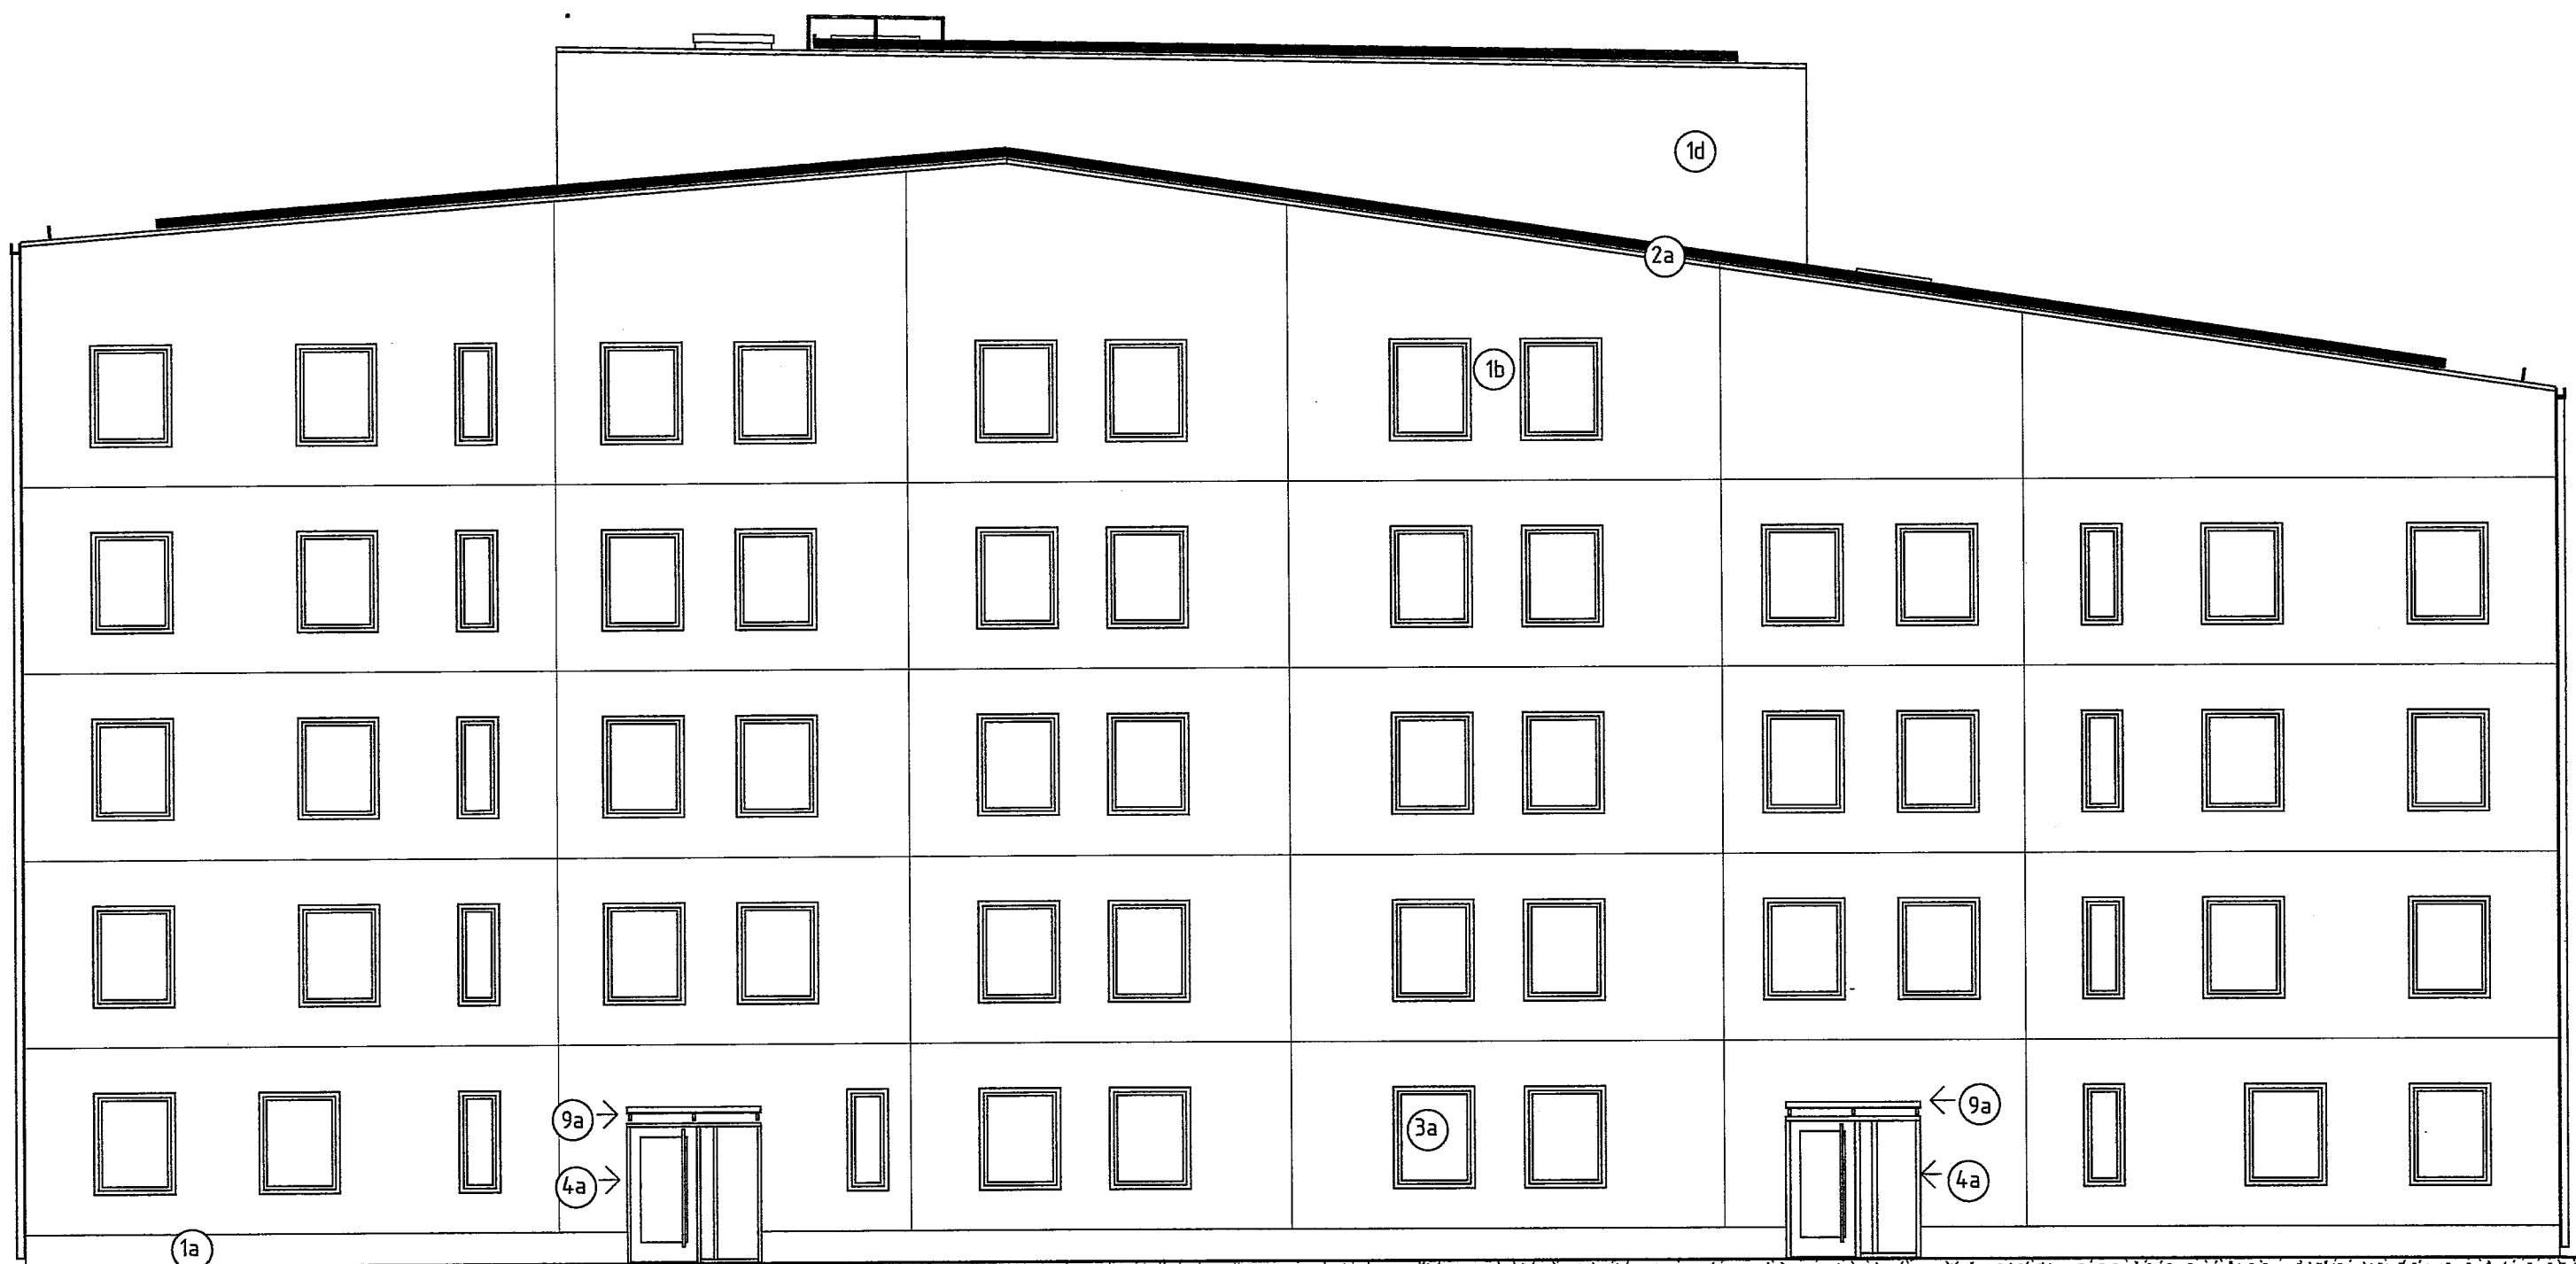


Bygglov - Fasad mot norr

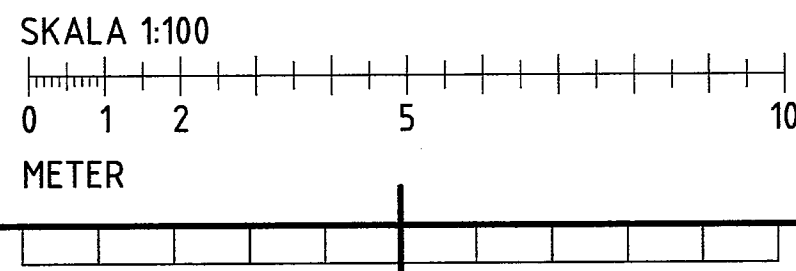


BET	ÄNDRINGEN AVSER	DATUM	SIGN
BYGGLOVHANDLING			
<div><div></div><div>VEIDEKKE</div><div></div></div>			
ORIENTERINGSFIGUR			
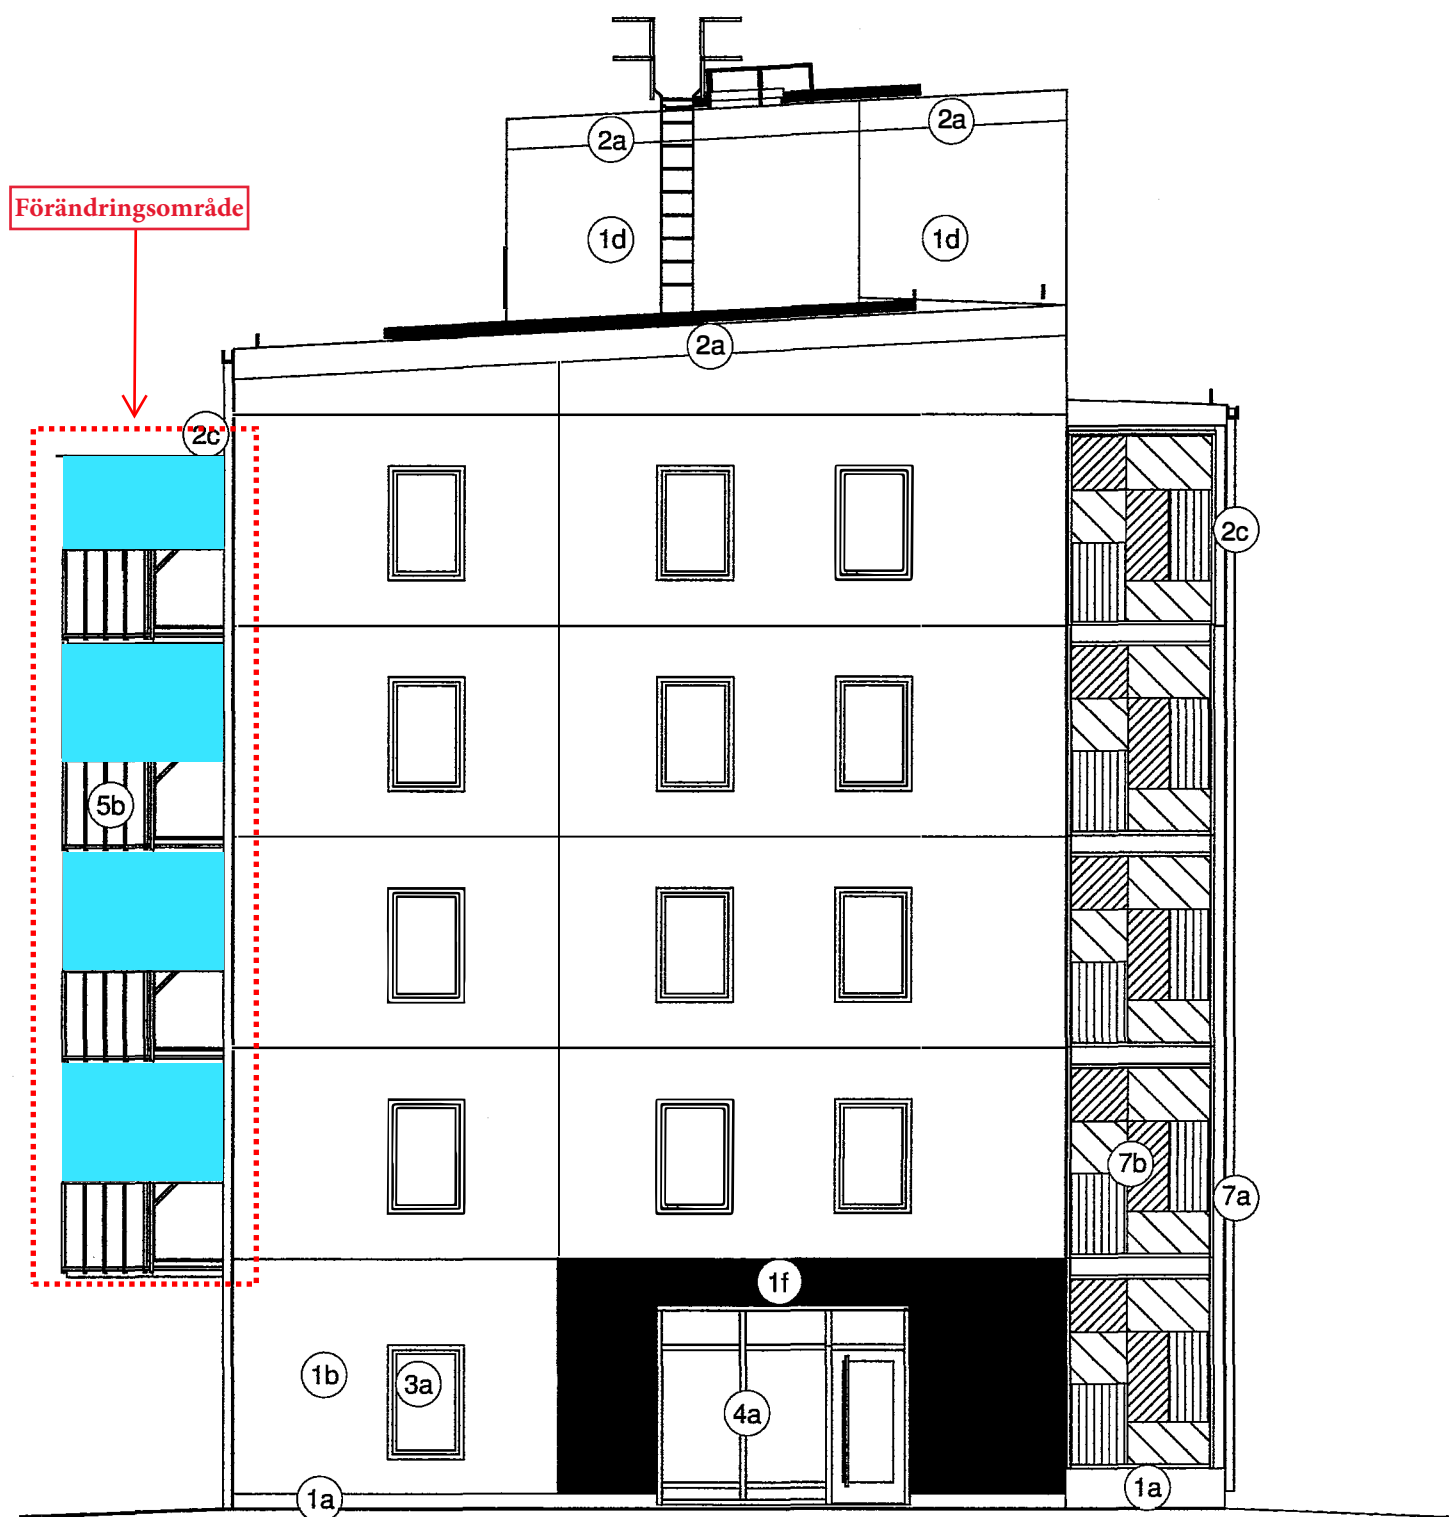

Bygglov - Fasad mot söder

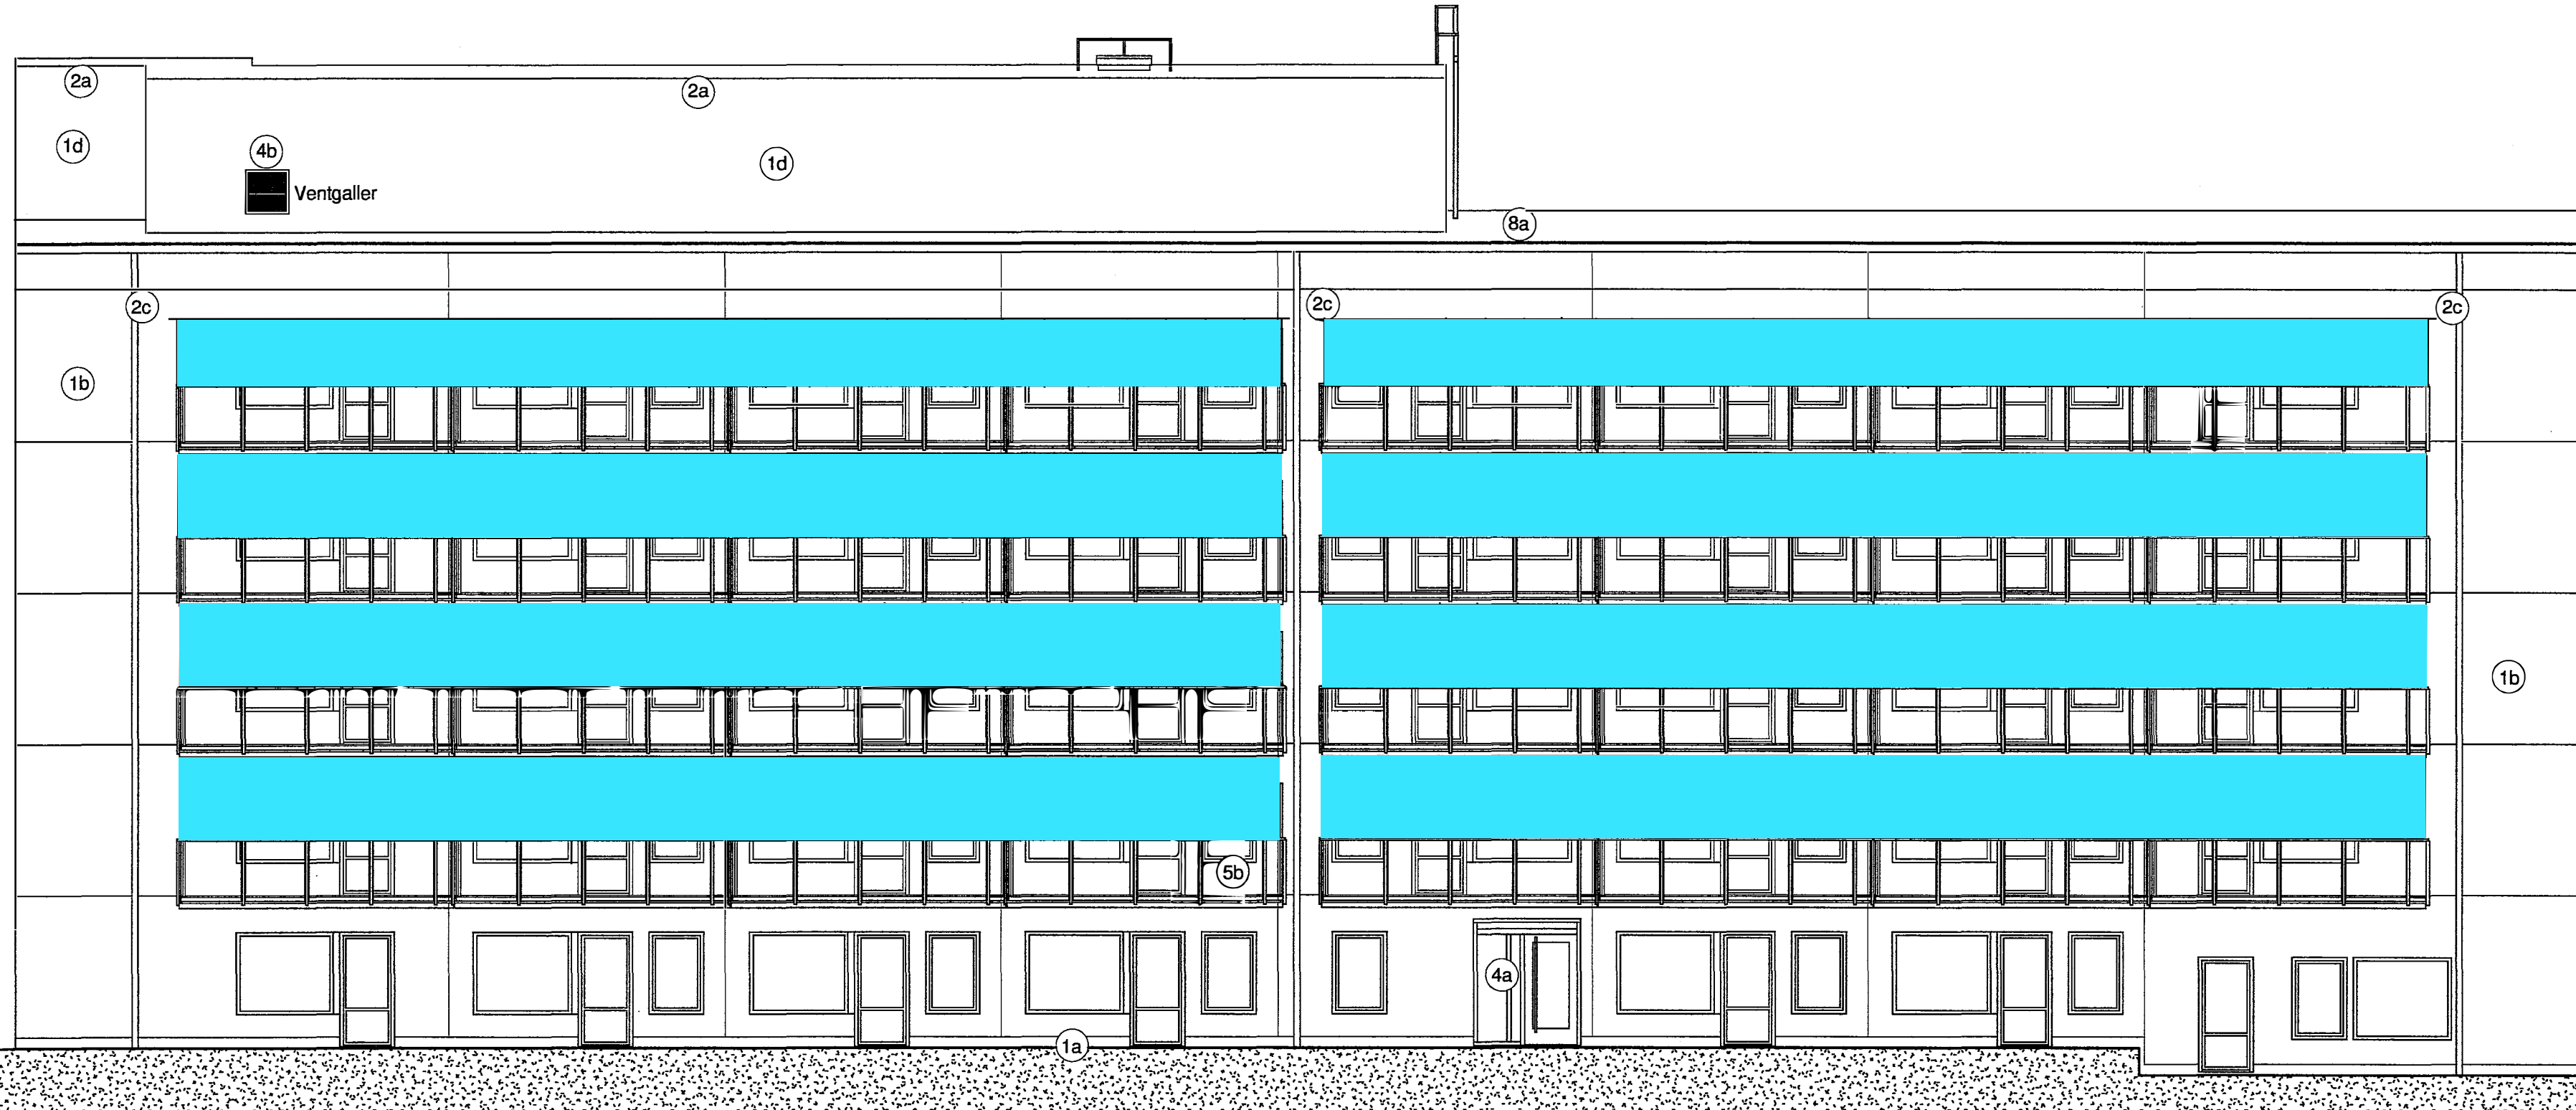

Bygglov - Fasad mot väster

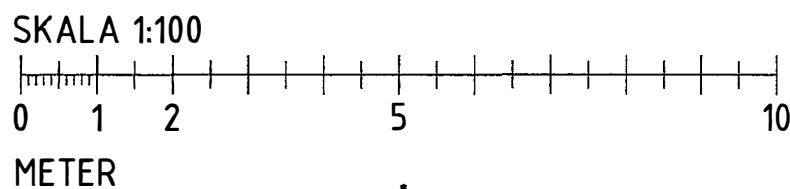

FÖRKLARINGAR

PLUSHÖJDER ANGES I METER OCH AVSER FÄRDIGT GOLV
PLUSHÖJDER ANGES I MM

FASADSKIKT

- 1a: betong natur.
1b: betong målas NCS S1500-N, bruten vit.
1c: betong målas NCS S7000-N, mörkgrå.
1d: målas NCS S1500-N, bruten vit.
1e: bfg målas NCS 3000-N
1f: NCS S5010-B90G, mörkgrön

PLÅT

- 2a: plåtar i anslutning till tak och fasad
RAL 9006/PL 45, silvermetall.
2b: hängrännor RAL 9006/PL45, silvermetall.
2c: stuprör, RAL 9006/PL45, silvermetall.

FÖNSTER, BALKONGDÖRR, ENTRÉDÖRR

- 3a: fönster samt plåtar och bleck i anslutning
RAL 9006/PL 45 silvermetall.
3b: loftgångsdörr kulör NCS S1500-N, bruten vit.

UTVÄNDIGA METALLPARTIER

- 4a: entréparti brännlackeras i rödbrun metall.
4b: ventgaller NCS S1500-N

BALKONGRÄCKE

- 5a: ståg, ständare och överliggare brännlackeras RAL 9006.
5a: perforerad plåt brännlackeras båda sidor
RAL 9006.
5b: glas, genomskiktigt.
5c: glas, opalt.

SKÄRMAR

- 6b: skärm mellan lägenheter brännlackeras RAL 9006
silvermetall.

UTRYMNINGSSTRAPPHUS

- 7a: partiprofiler lackeras i kulör NCS S1500-N bruten
vit
7b: enl. materialplansch, printglas, 3 nyanser av vitt.

TAK

- 8a: takpapp, svart

FÖRESKRIFTER

HÄNVISNINGAR

PERSPEKTIV OCH MATERIALPLANSCH.

BET	ÄNDRINGEN AVSER	DATUM	SIGN
BYGGLOVHANDLING			
VEIDEKKE			
ORIENTERINGSFIGUR			
KV BRANDDÖRREN			
HUS L2			
B	VEIDEKKE BOSTAD AB	tel. 08-635 61 00	
TE	VEIDEKKE ENTREPRENAD AB	tel. 08-635 61 00	
A	WHITE ARKITEKTER	tel. 08-402 25 00	
UPPGÄV			
912654.3000	BYGAD AV	1.A, KM, JB	HANDLAGARE
2017-06-09	ANSVARIG	L. MELIN	K.M/Hendefelt
HUS L2			
FASADER MOT SÖDER OCH VÄSTER			
SKALA	MÄTT	BET	
A1 1:100	A-40.3-L2101		
A3 1:200			

PLUSHÖJDER ANGES I METER OCH AVSER FÄRDIGT GOLV
PLUSHÖJDER ANGES I MM

FASADSKIKT

1a: betong natur.
1b: betong målas NCS S1500-N, bruten vit.
1c: betong målas NCS S7000-N, mörkgrå.
1d: målas NCS S1500-N, bruten vit.
1e: btg målas NCS 3000-N
1f: NCS S5010-B90G, mörkgrön

PLÅT

2a: plåtar i anslutning till tak och fasad
RAL 9006/PL 45, silvermetallic.
2b: hänggränor RAL 9006/PL45, silvermetallic.
2c: stuprör, RAL 9006/PL45, silvermetallic.

FÖNSTER, BALKONGDÖRR, ENTRÉDÖRR

3a: fönster samt plåtar och bleck i anslutning
RAL 9006/PL 45 silvermetallic.

UTVÄNDIGA METALLPÅRTIER

4a: entréparti brännlackeras i rödbrun metallic.
4b: ventgaller NCS S1500-N

BALKONGRÄCKE

Stag, ståndare och överliggare brännlackeras RAL 9006.
5a: perforerad plåt brännlackeras båda sidor
RAL 9006.
5b: glas, genomsiktligt.
5c: glas, opalt.

SKÄRMAR

6b: skärm mellan lägenheter brännlackeras RAL 9006 silvermetallic.

UTRYMNINGSTRAPPHUS

7a: partiprofiler lackeras i kulör NCS S1500-N bruten vit

7b: enl. materialplansch, printglas, 3 nyanser av vitt.

TAK


8a: takpapp, svart

PERSPEKTIV OCH MATERIALPLANSCH.



Skärmar vid lgh, bakom pelare,
se plan A-110 till A-114

SKALA 1:100

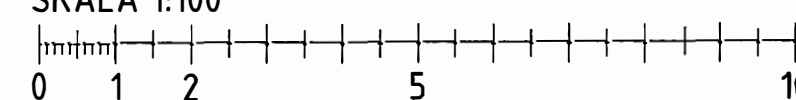


METER




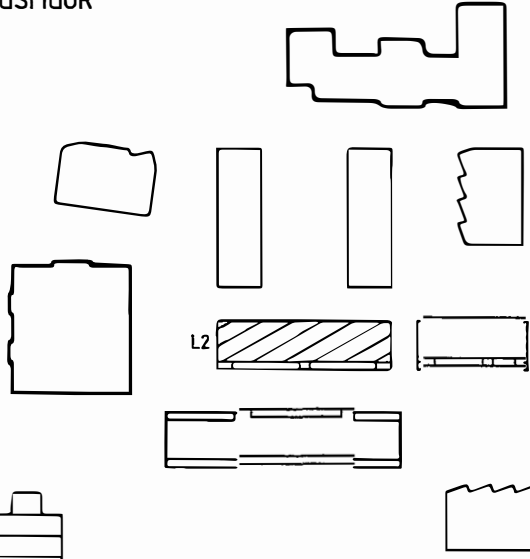
BET.	ANDRINGEN AVSER	DATUM	SIGN.
------	-----------------	-------	-------

BYGGLOVHANDLING



VEIDEKKE

ORIENTERINGSGUR

TAKPLAN
 PLAN 15
 PLAN 14
 PLAN 13
 PLAN 12
 PLAN 11
 PLAN 10
 GARAGE

KV BRANDDÖRREN HUS L2

B	VEIDEKKE BOSTAD AB	tel. 08-635 61 00
TE	VEIDEKKE ENTREPRENAD AB	tel. 08-635 61 00
X A	WHITE ARKITEKTER	tel. 08-402 25 00

UPPFÖRAGNR 912654.3000	RITAD AV LA, KM	HANDLÄGGARE K.M/Hendefel
DATUM 2017-06-09	ANSVARIG L. MELIN	

HUS L2

FASADER MOT NORR OCH ÖSTER

SALA A1 1:100 A3 1:200	NUMBER A-40.3-L2102
------------------------------	------------------------

BET.
