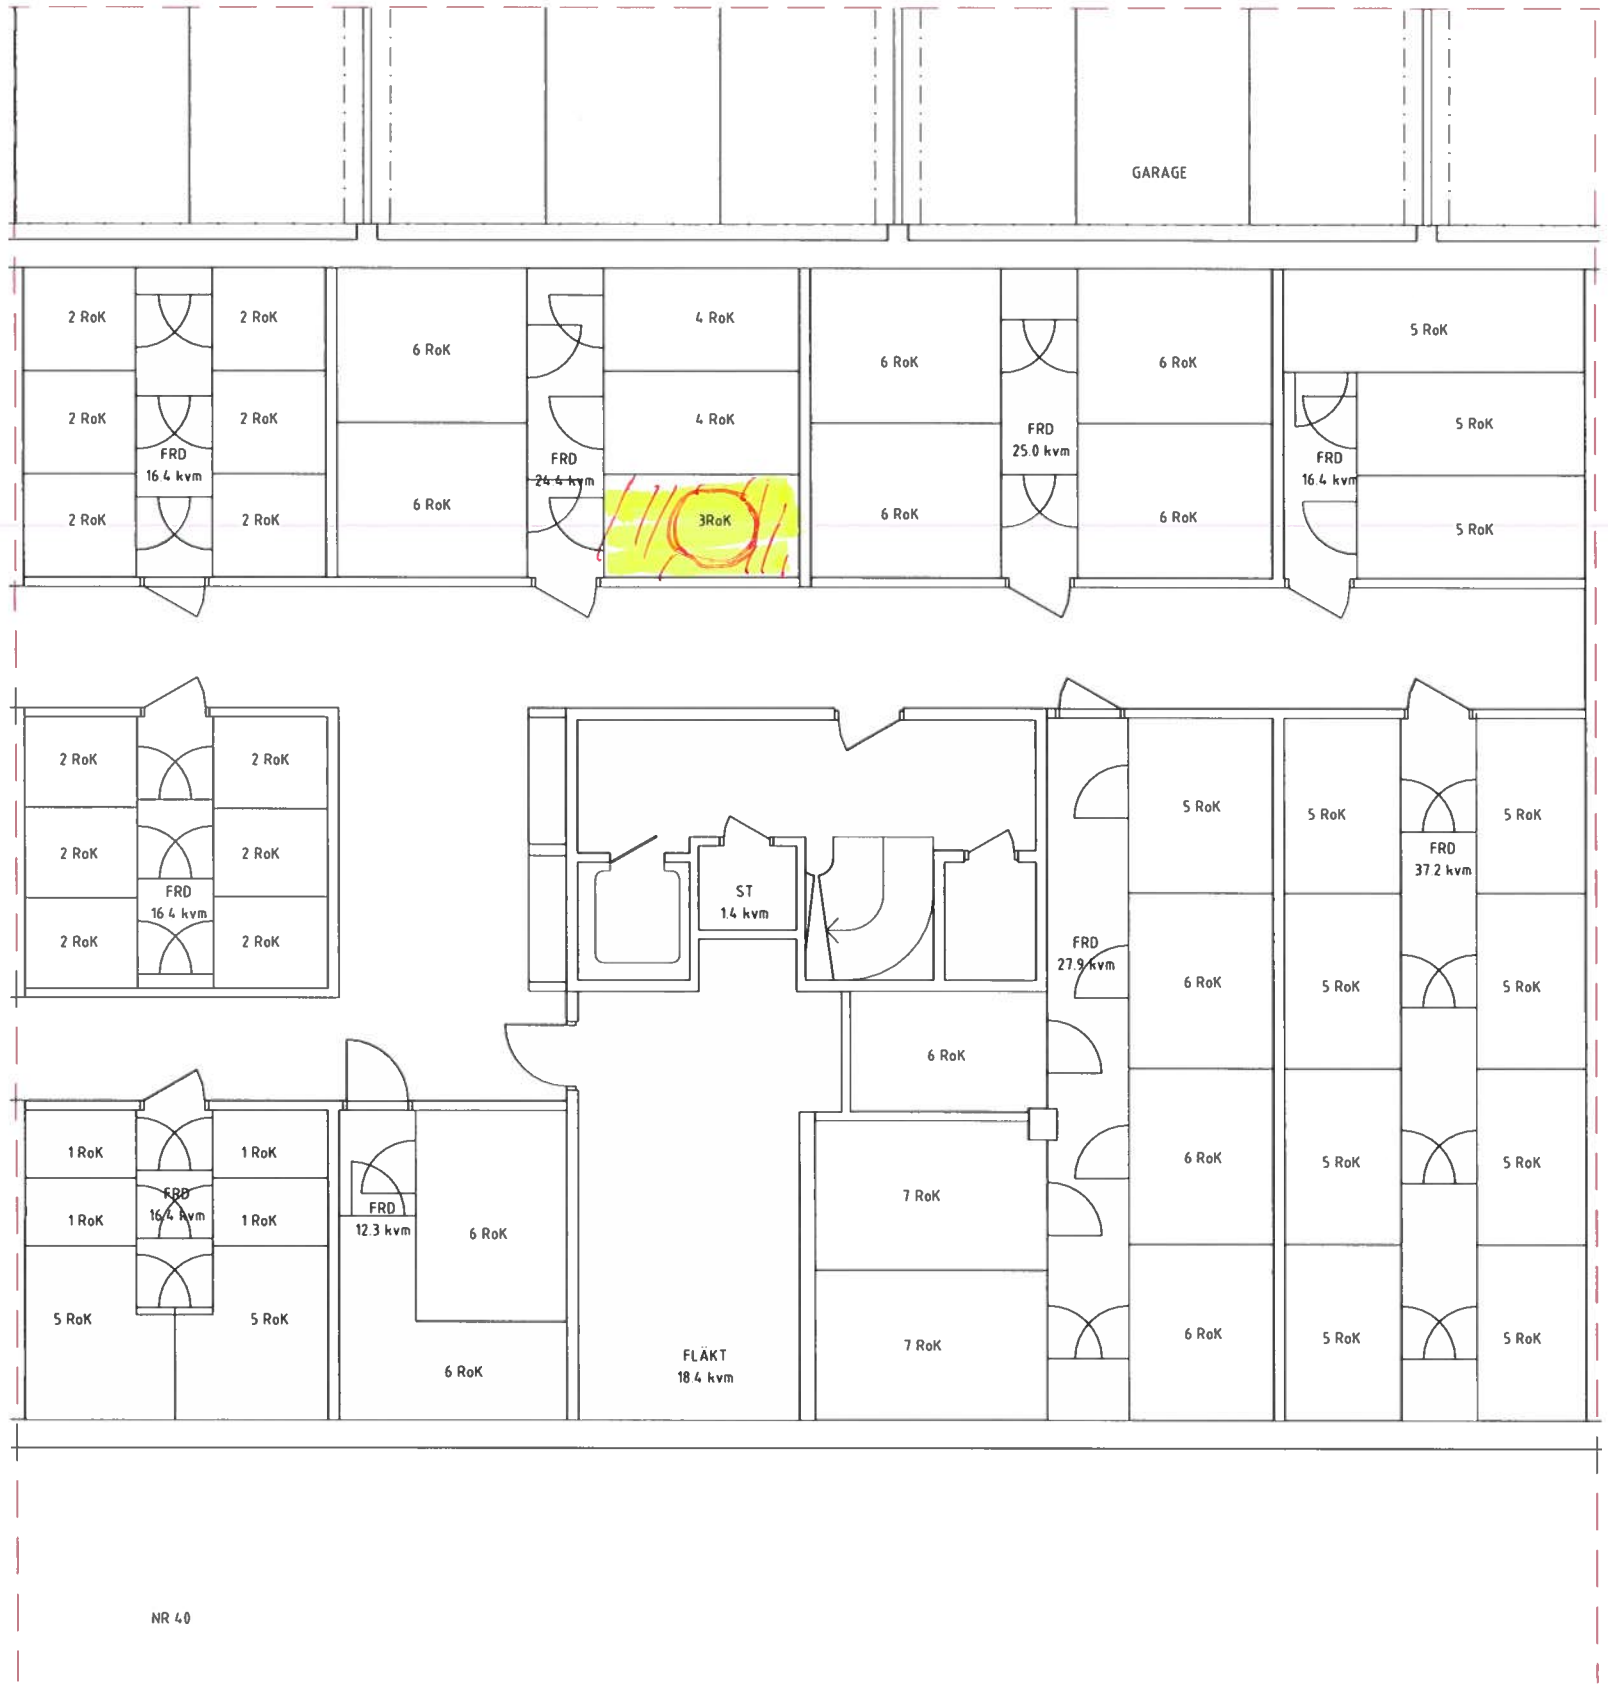

FÖRKLARINGAR

ALLA MÅTT I MM OM INGET ANNAT ANGES
ALLA MÅTT MÅSTE KONTROLERAS PÅ PLATS

AVSER CENTRUMMÅTT
AVSER KANTYTTERMÅTT

HÄNVISNINGAR

A-01.1-0010	SITUATIONSPLAN
A-40.2-0100	SEKTION
A-40.3-0100--0200	FASAD
A-45.4-0100--0200	BALKONG

FHK 22-12-20

BET	ANT	ÄNDRINGEN AVSER	DATUM	SIGN

RELATIONSHANDLING

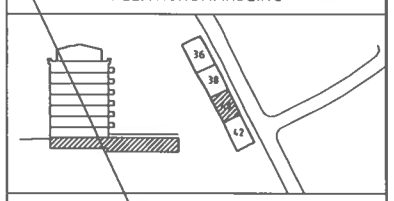

PRIMULA
PRIMULA BYGGNADS AB
SVEAVÄGEN 33, 111 34 STOCKHOLM

SMYRNA 2, STOCKHOLM

DINELLJOHANSSON
OLOFSGATAN 12, 111 36 STOCKHOLM

BH	PRIMULA	0705093525	jonas@primula.se
A	DINELLJOHANSSON	0702664711	dj@dinelljohansson.se

UPPDRAG NR	RITAD AV	HANDLAGGARE
765	T L	W KORDOGHLY
DATUM	ANSVARIG	
221220	K DINELL	

NY PLAN NR 40
PLAN 09

SKALA	NUMMER	BET
A1=1:50 A3=1:100	A-40.1-1093	-

0,5m 0 5m
Skala 1:50 - A1 (1:100 - A3)

x:\projekt\765 primula lakvaning garde1\01_a\ritdef\a-40.1-1093.dwg

Inkom till Stockholms stadsbyggnadskontor - 2024-01-26, Dnr 2023-16432