


Skissen med den föreslagna  
lösningen är godkänd  
12/10 64  
Amos Winblad

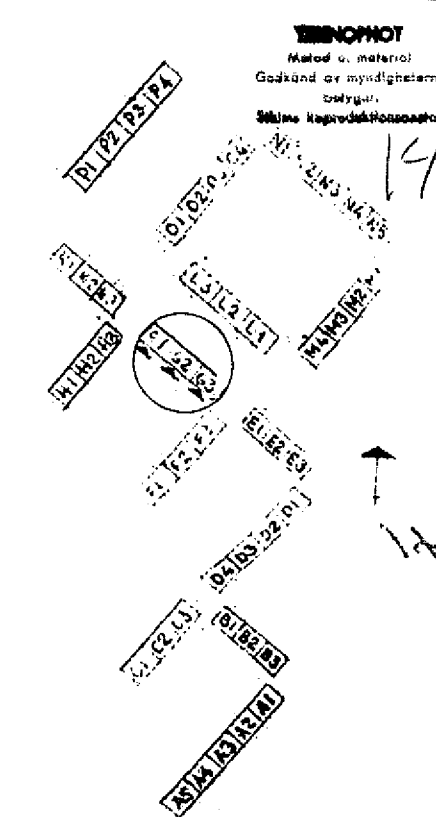

STADSBEROENDE  
Dnr. 17.6.1963  
11 NOV 1963  
STADSBEROENDE  
Dnr. 17.6.1963  
17 FEB 1964

KV. EKSÄTRA HUS G  
INOM STADSDELEN SÄTRA  
STOCKHOLM STAD  
STOCKHOLM DEN 17.6.1963  
N.H. WINBLAD ARKITEKT SAR  
N.H. Winblad

Placering  
energilagrar

BYGGMÅTT DATA

TERNBYN  
Kvarteret  
Byggnadsnämnden