


B2: 3 KOK 80,0 M²

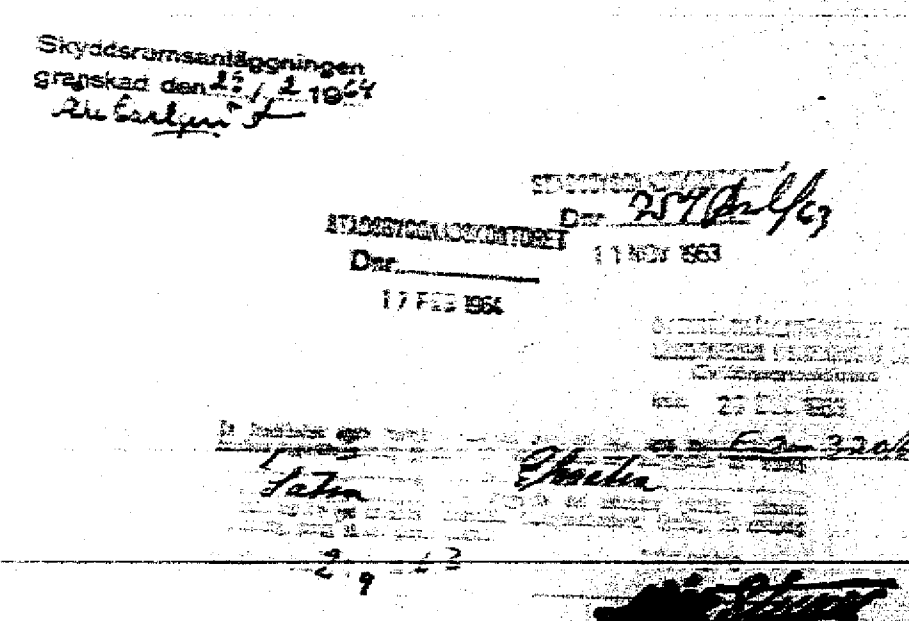

KV. EKSÄTRA HUS 6
INOM STADSDELEN SÄTRA
STOCKHOLM STAD
STOCKHOLM DEN 12.6.1963
N.-H. WINBLAD ARKITEKT SAR
N. H. Winblad

ERFORDERLIGT ANTAL	78
RITAT ANTAL	70
UNDERSKOTT	- 8 TILL HUS F