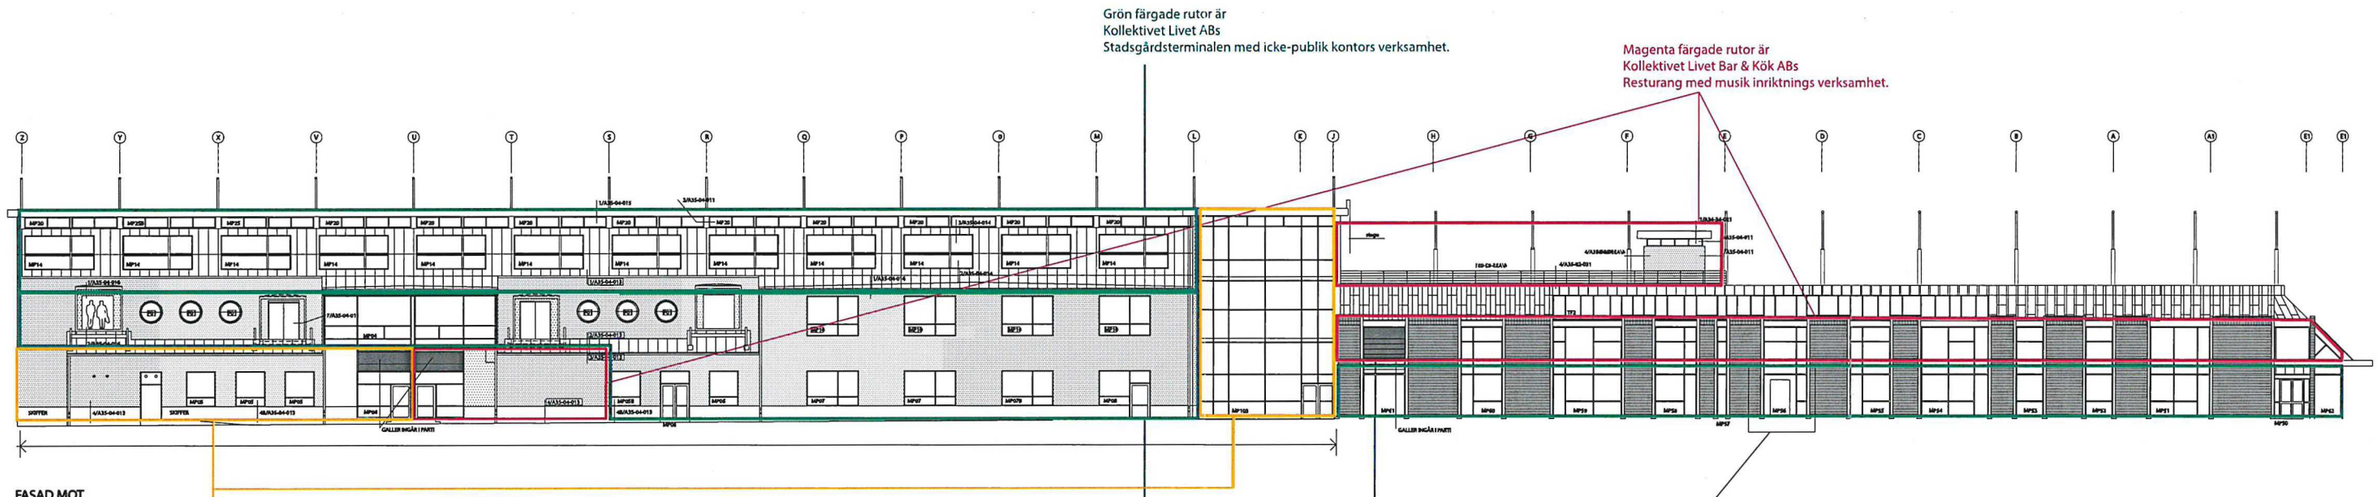

Grön färgade rutor är
Kollektivet Livet ABs
Stadsgårdsterminalen med icke-publik kontors verksamhet.

Magenta färgade rutor är
Kollektivet Livet Bar & Kök ABs
Resturang med musik inriktnings verksamhet.

FASAD MOT
NORR

Orange färgade rutor är Kollektivet Livet ABs
Nyttjas gemensamt, entrér, leveranskorridorer m.m.

Grön färgade rutor är
Kollektivet Livet ABs
Stadsgårdsterminalen med publik kultur verksamhet.

GLASPARTI ERSATTS AV NY VÄGG.

VÄGGSEKTION I SAMMA KULÖR
SOM GLASRAMAR

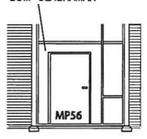


DELPLAN 1 SK 1:50

FÖRKLARINGAR

IL ANGER INSPEKTIONSLUCKA AV
STÅLPLÅT, UTFÖRS I BRANDKLASS
LIKA OMGIVANDE VÄGG

HÄNVISNINGAR

A36-24-011 INNERVÄGGAR
A36-62-011 INV METALLPARTIER
A36-62-015 GLASPARTIER
A36-62-016 ELSKÅPSFRONTER
A36-73-001/003 DÖRRAR
A36-82-011/012 FÖNSTERBÄNKSKANALER
A37-22-012 VÄGGPANELER

RUMSBESKRIVNING
BYGGBESKRIVNING
K-HANDLINGAR
VVS-HANDLINGAR
E-HANDLINGAR

| SET | AVT | ÄNDRINGEN AVSER | DATUM | SIGN |
|---|---|---|---|---|

FASADRITNING

STADSGÅRDSTERMINALEN

STADSGÅRDSTERMINALEN
OM- OCH TILLBYGGNAD

| | | |
|---|---|---|
| A | | Tretum arkitekter AB, Tel: 08-412 58 70, Fax: 08-412 52 01 |
| K | | Emil Åhnum Ingenjörsbyrå, Tel: 08-556 467 00, Fax: 08-556 467 99 |
| V | | VCOM Vvkonsult AB, Tel: 031-86 86 40, Fax: 031-99 88 01 |
| E | | Elkon konsult AB, Tel: 08-730 03 00, Fax: 08-93 76 72 |

| UPPDRAGS-NR | RITAD AV | HANDLÄGGARE |
|---|---|---|
| ESAD 2019 | BH | BH |
| DATUM | KONTROLL | |
| 2005-07-08 | MARA | |

STADSGÅRDSTERMINALEN
STOCKHOLM
OM- OCH TILLBYGGNAD
PLAN 1, DEL 1

| SKALA | FORMAT |
|---|---|
| A2 1:200, 1:100<br>A1 1:100, 1:50 | A30-01-011 |

Stadsbyggnadskontoret
STOCKHOLMS STAD
Inkom 2024 -01- 29
Reg.
Dnr: 23- 19422

Inkom till Stockholms stadsbyggnadskontor - 2024-01-29, Dnr 2023-19422