






FASAD MOT ÖSTER
1:100

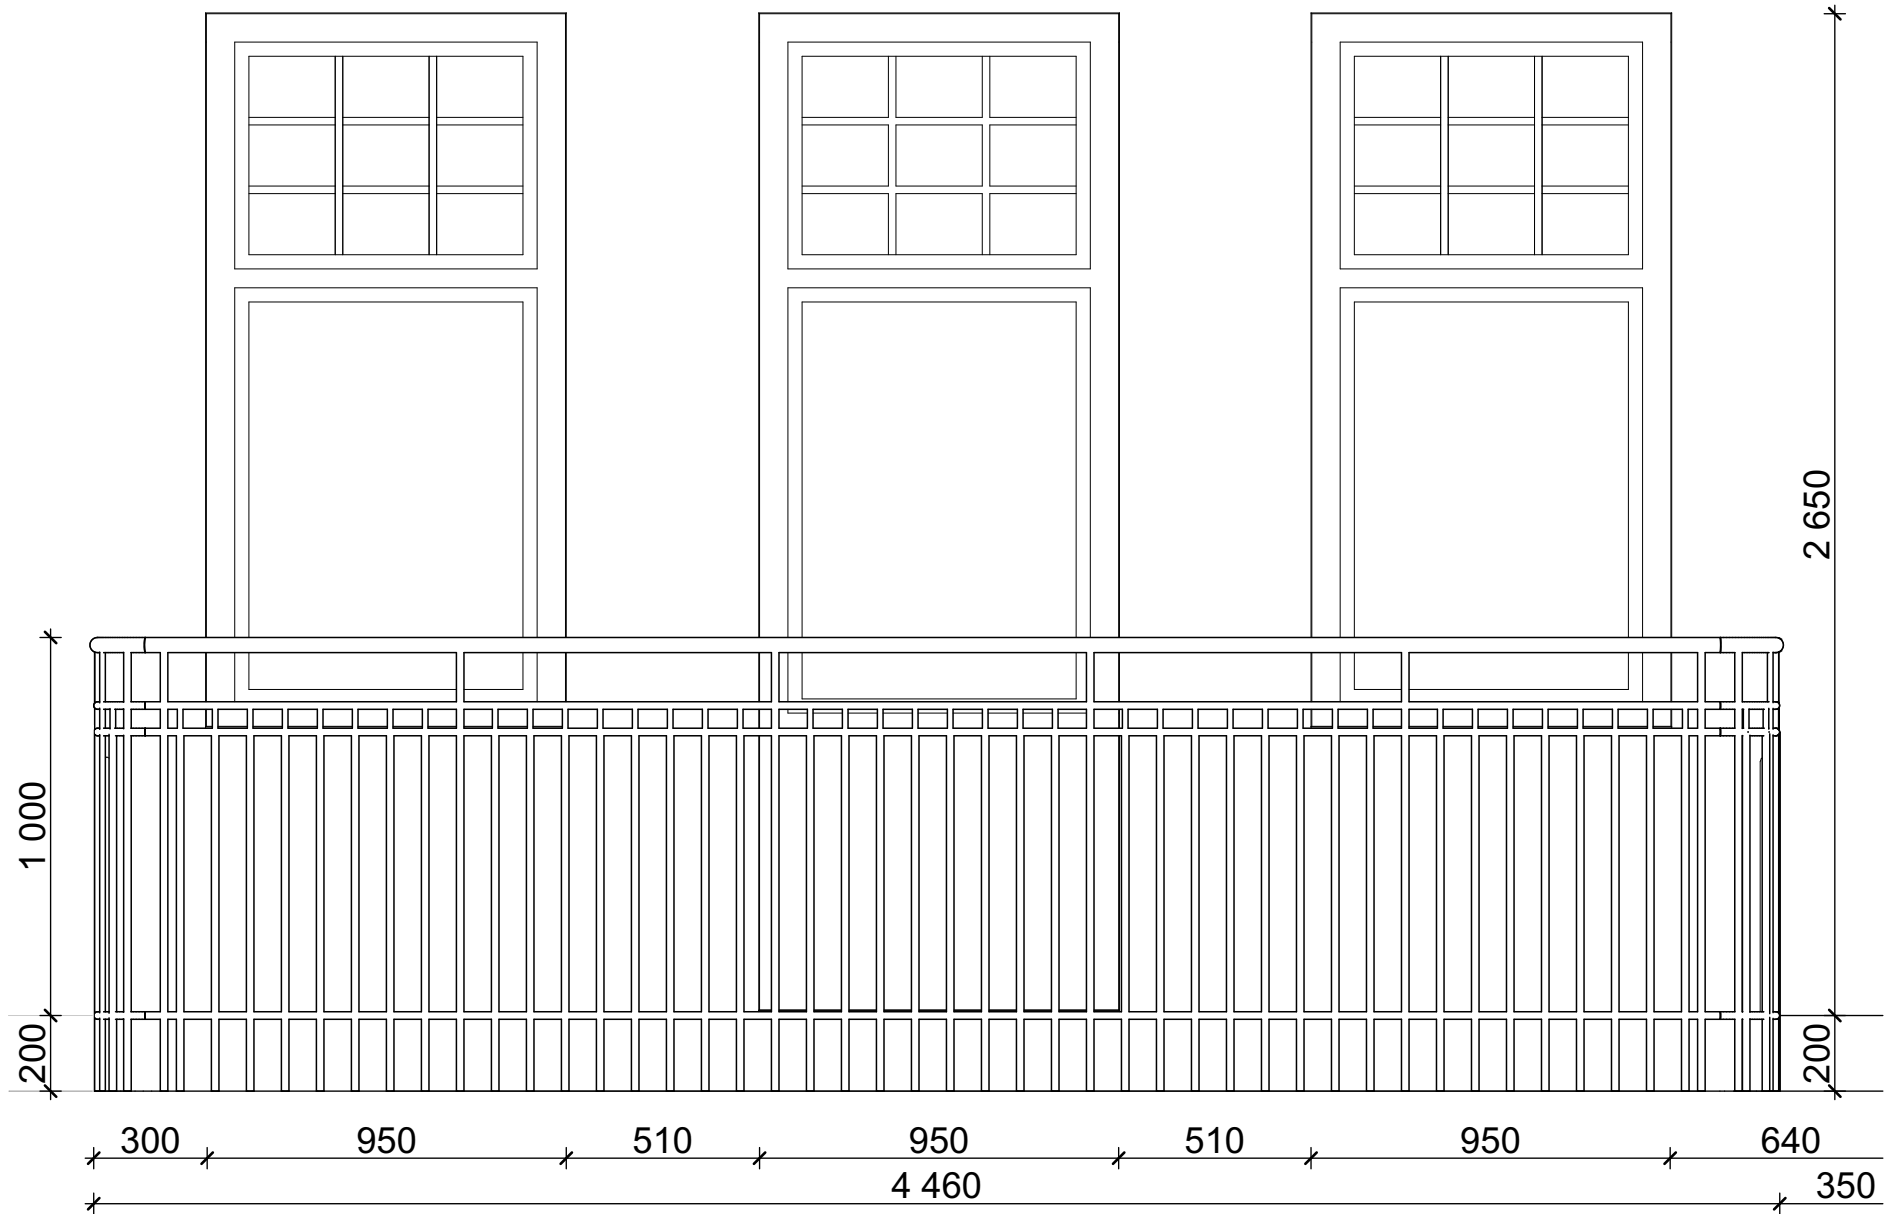

ELEVATION AV NY DÖRR OCH BALKONG
1:20

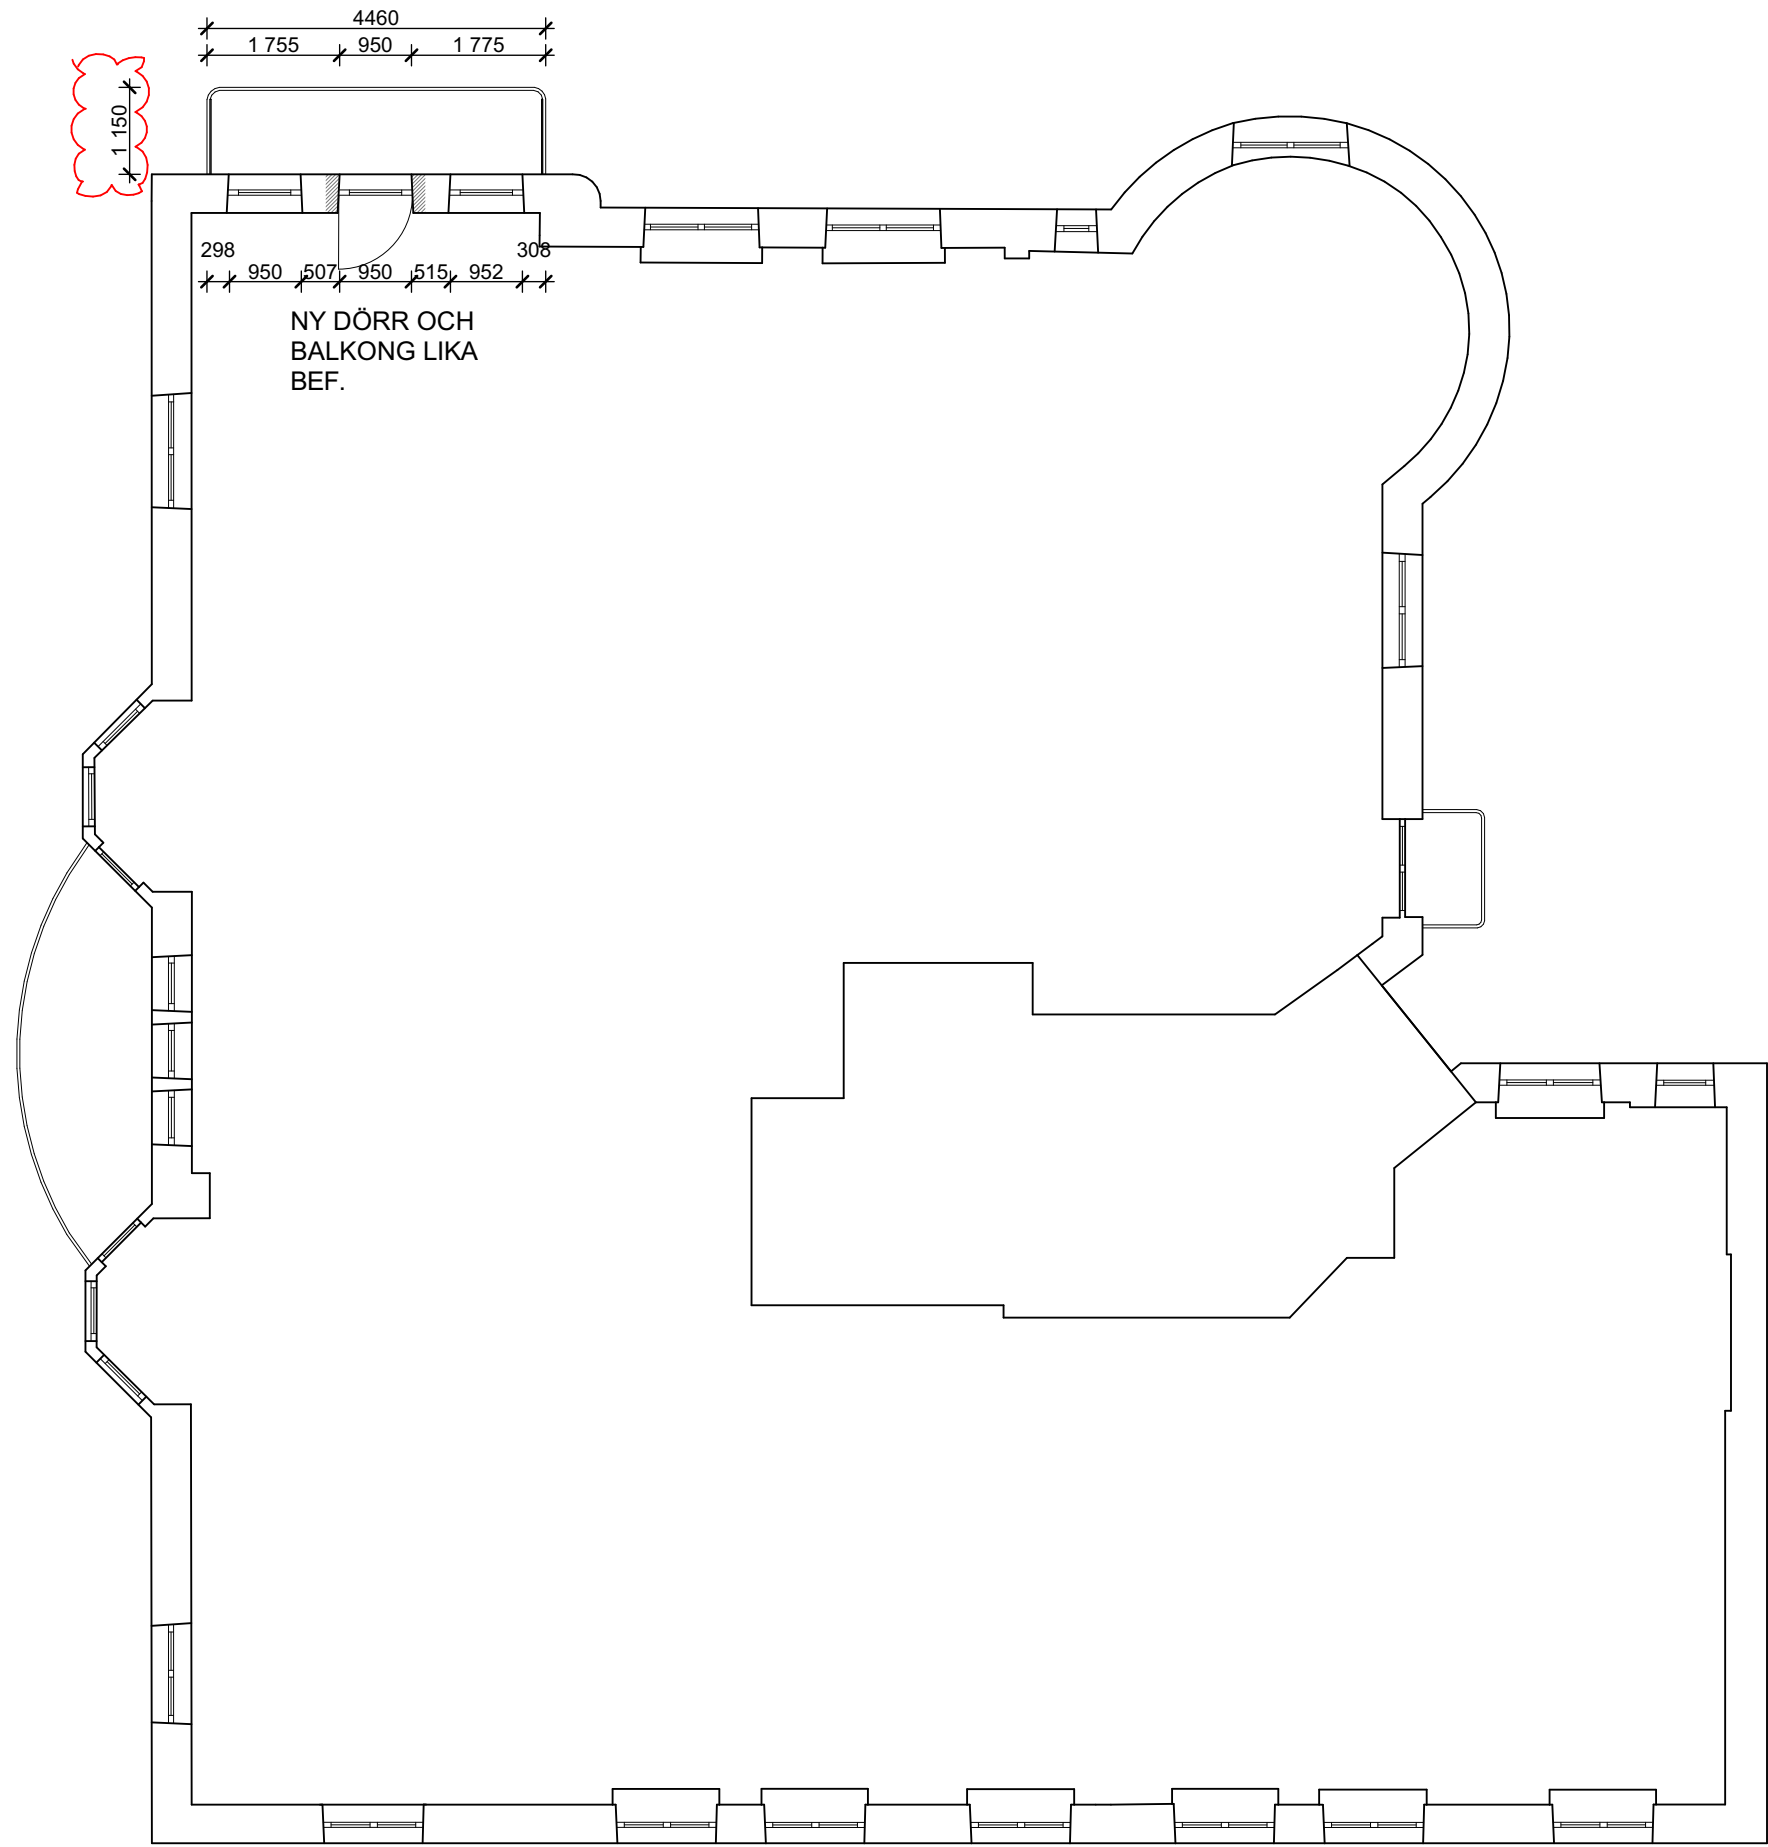

PLAN 4
1:100

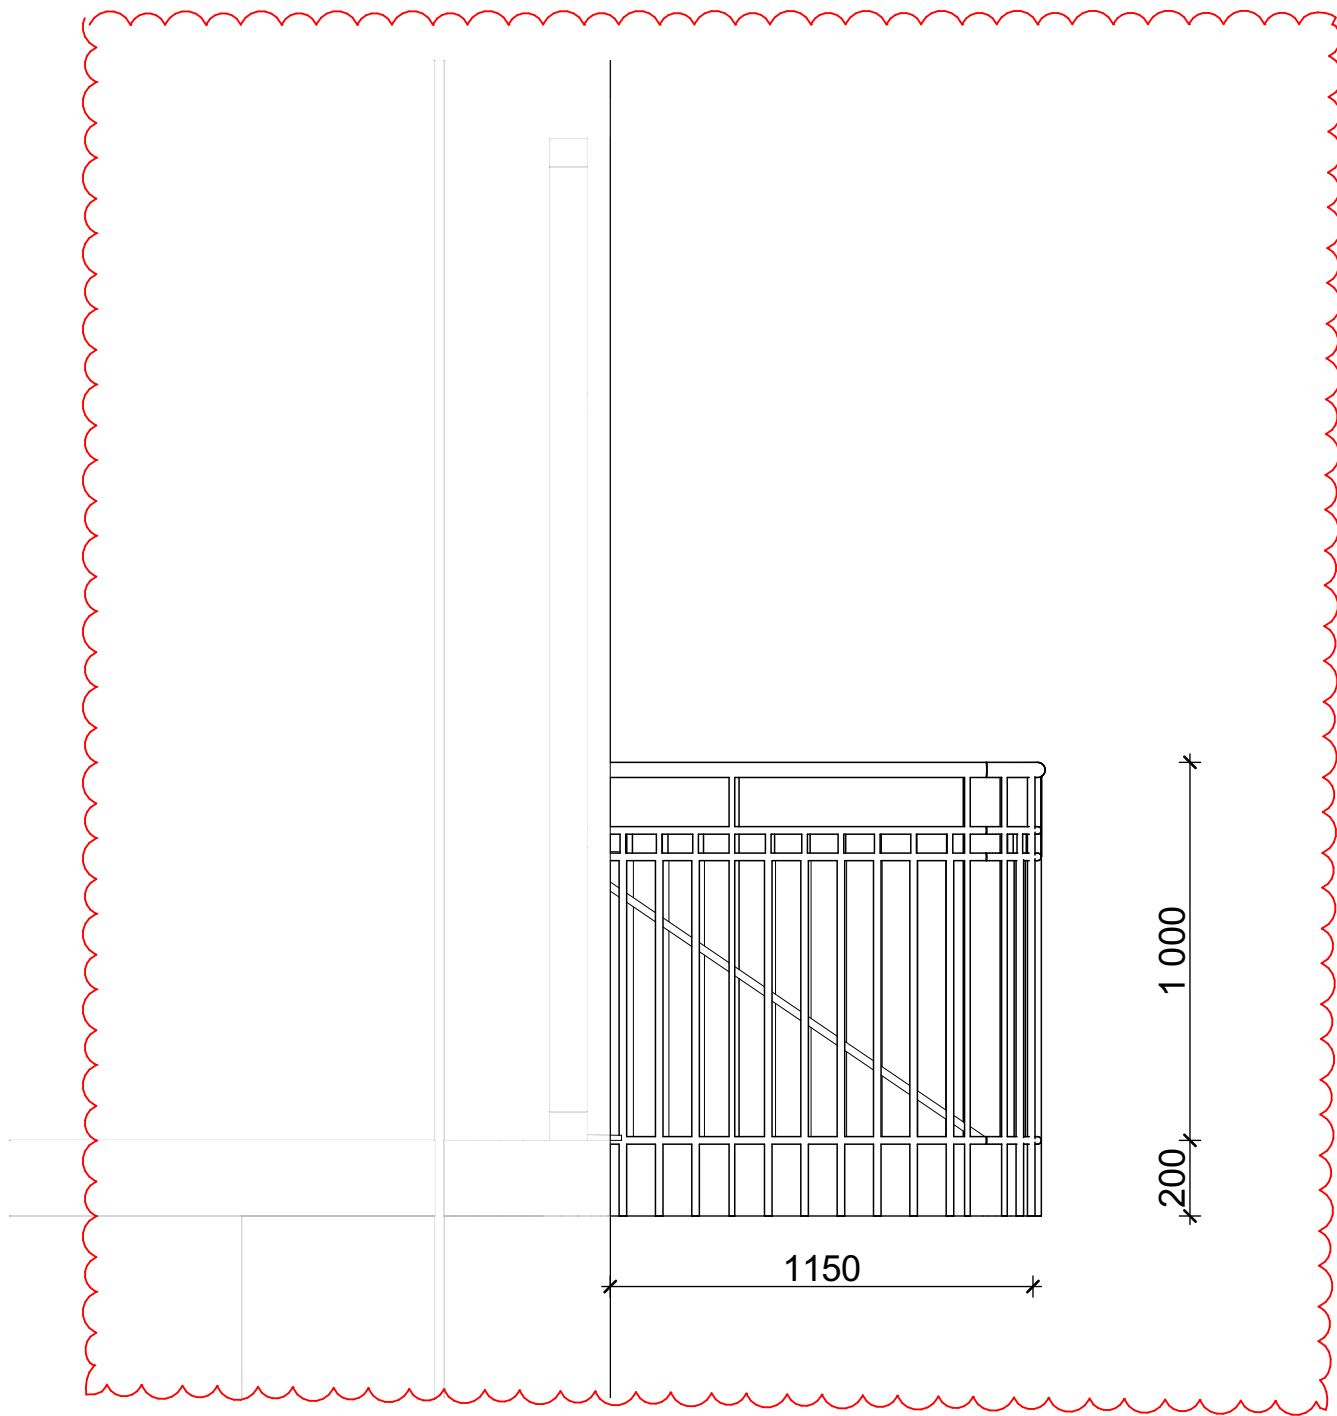


SIDVY AV NY DÖRR OCH BALKONG
1:20

FÖRKLARINGAR

Alla mått i millimeter om ej annat anges.
Nivåer anges i meter.

Kulör, material samt funktioner lika bef.
fönster och balkong på samma våningsplan

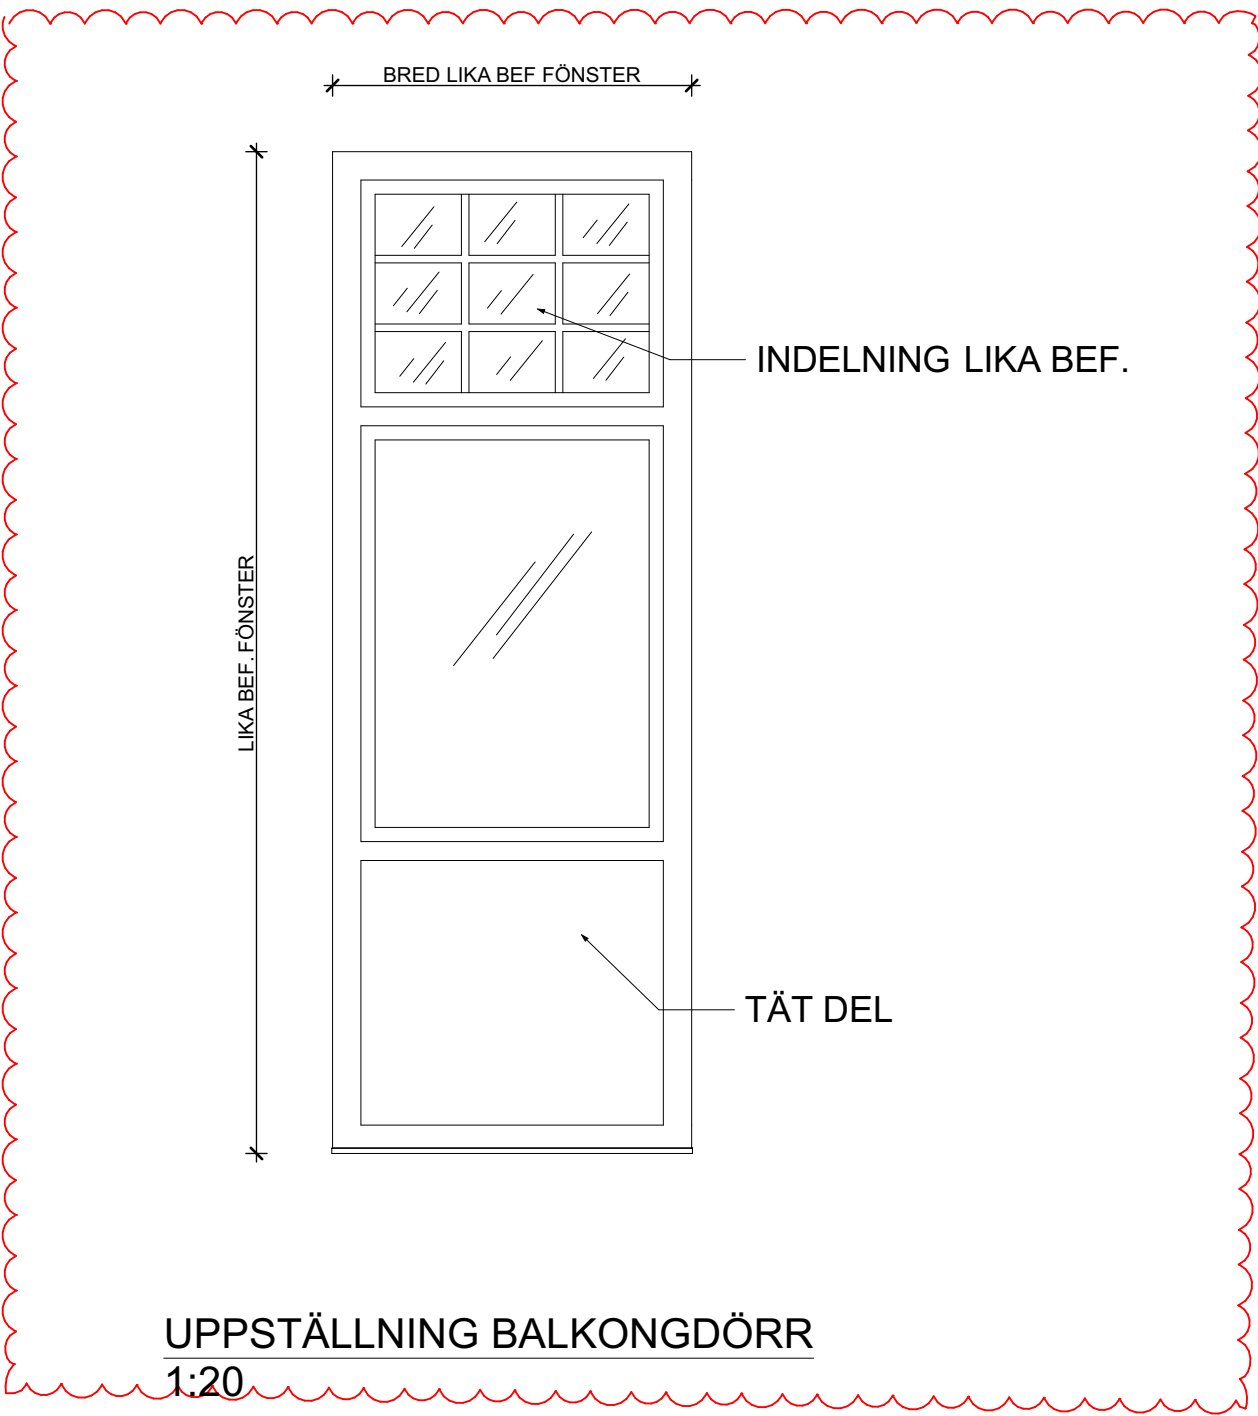

UPPSTÄLLNING BALKONGDÖRR
1:20

B	240122	Uppdaterad dimension
A	230602	Uppdaterad fasadritning mot öster
SITPLAN 1:1000		
BET	ÄNDRING AVSER	DATUM
BYGGLOV		
Fiskargatan 9		
Perrin och Märek Arkitekter Rosenlundsgatan 38 118 53 Stockholm 08 720 00 39 www.pomark.se		
A	POM	
UPPDRAG NR	307	RETAD AV
DATUM	221110	HANDLAGGARE
	ANSVARIG	Jan Perrin
HÖGA STIGEN STÖRRE 17 FISKARGATAN 9 NY DÖRR OCH BALKONG I FASAD		
SKALA	50% I A3	NUMMER
1:100, 1:20		A1.99-100
		B

