


HUS 1 - UTSNITT PLAN 3, ENTRÉ MOT FLEMINGGATAN

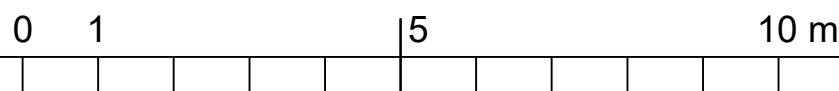

BESKRIVNING

REDOVISNING AV LOVPLIKTIGA ÅTGÄRDER KRING
BYGGNADENS HUVUDENTRÉ, UTSNITT PLAN 3.

SG03 NY SPEEDGATE OCH ANSLUNTINGAR AV
GLAS TILL KRINGLIGGANDE VÄGGAR OCH
BALUSTRAD.

HÄNVISNINGAR

SITUATIONSPLAN A--01-1-0100-10
FASADÖVERSIKT A--4-0-3-0100-10
FASADER A--4-0-3-0100-12 SAMT -XX

C		PARTI UTGÅR: NY GRIND	2023-11-10	EWG
B		SPEEDGATES TILLKOMMIT	2023-09-01	EWG
A		UPPFÖLJNING YTTRANDEN MM	2022-02-18	MHG
BET	ANT	ÄNDRINGEN AVSER	DATUM	SIGN
			REV. DATOR	SEKRETTSS

BYGGLOVSHANDLING

Koordinatsystem: Plan: SWEREF 99 Hôjd: RH2000
FASTIGHET: KLAMPAREN 7
BYGGNAD: 10103
HUS.NR: 1
PLAN:



BESTÄLLARE: FASTIGHETSKONTORET	Tel: 08-508 270 00
P WSP MANAGEMENT	Tel: 010 - 722 50 00
A PE Teknik & Arkitektur	Tel: 010 - 516 08 50
K ÄF	Tel: 010 - 505 00 00
E PE Teknik & Arkitektur	Tel: 010 - 516 00 00
V ÄF	Tel: 010 - 505 00 00
I LINK ARKITEKTUR	Tel: 010 - 479 99 00
L ÄF / SVEN A HERMELIN AB	Tel: 08 - 765 60 42
X ÄF	Tel: 010 - 505 00 00

Ursprungsarkitekt: C O Deurell & N Sterner

PROJEKTNUMMER	RITAD/KONSTR AV	ANLAGGNINGSNUMMER
71034	MHG	
DATUM	ANSVARIG	DISCIPLIN
2021-10-08	Emil Winberg	A

TEKNISKA NÄMNDHuset
OMBYGGNAD HUS 1
PLAN 3 (DEL)

SKALA	RITNINGSNAMN	I BET
1:100 (A1)	A--4-0-1-0100-12	C