

BESKRIVNING

DENNA RITNING VISAR FASADÖVERSIKTER HUS 1, FÖR NÄRMARE REDOVISNING AV ÅTGÄRDER SE RESPEKTIVE DELFASAD SKALA 1:100. UTFORMNINGEN SOM HAR REDOVISAS ERSÄTTER DEN URSPRUNGLIGEN PLANERADE, SÅSOM DEN I BERÖRDA DELAR VISATS I TIDIGARE BEVILJAT LOV MED DNR 2018-09439.

ÅTGÄRDERNA I DENNA ANSÖKAN OMFATTAR I FASAD:


SG01 NY SPEEDGATE, ROSTFRI MED GLASDÖRRAR MN 1800 HÖG AVGRÄNSING I METALLNÄT ANSLUTER TILL FASAD OCH INTILLIGGANDE UTRYMNINGSTRAPPA. KULÖR LIKA BEFINTLIGT METALLNÄT TILL UTRYMNINGSTRAPPA. NCS S 5040-Y70R

HÄNVISNINGAR

SITUATIONSPLAN A--01-1-0100-10
FASADUTSNITT A--40-3-0100-13
FASADUTSNITT A--40-3-0100-15 TILL -16

B		ANDRING SPEEDGATES	2023-11-10	EWG
A		UPPFÖLJNING YTTRANSEN MM	2022-02-18	MHG
BET	ANT	ANDRINGEN AVSER	DATUM	SIGN
			REV. DATOR	
			SEKRETTSS	

BYGGLOVSHANDLING

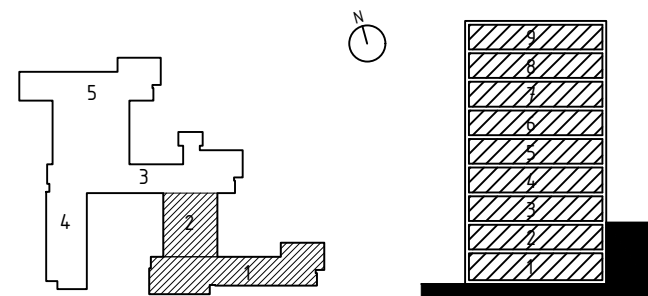

Koordinatsystem Plan: SWEREF 99 Höjd: RH2000
FASTIGHET: KLAMPAREN 7
BYGGNAD: 10103
HUS.NR: 1
PLAN:



BESTÄLLARE: FASTIGHETSKONTORET	Tel: 08-508 270 00
P WSP MANAGEMENT	Tel: 010 - 722 50 00
A PE Teknik & Arkitektur	Tel: 010 - 516 08 50
K ÅF	Tel: 010 - 505 00 00
E PE Teknik & Arkitektur	Tel: 010 - 516 00 00
V ÅF	Tel: 010 - 505 00 00
I LINK ARKITEKTUR	Tel: 010 - 479 99 00
L ÅF / SVEN A HERMELIN AB	Tel: 08 - 765 60 42
X ÅF	Tel: 010 - 505 00 00

Ursprungsarkitekt: C O Deurell & N Sterner

PROJEKTNUMMER	RITAD/KONSTR AV	ANLAGGNINGSNUMMER
71034	MHG	
DATUM	ANSVARIG	DISCIPLIN
2021-10-08	Emil Winberg	A

TEKNISKA NÄMNDHuset
OMBYGGNAD HUS 1, HUS 2
FASADER, ÖVERSIKTER

SKALA	RITNINGSNÄM	I BET
1:200 (A1)	A--40-3-0100-11	B