




BEF. FASAD MOT NÖRD ÖST
1 : 100

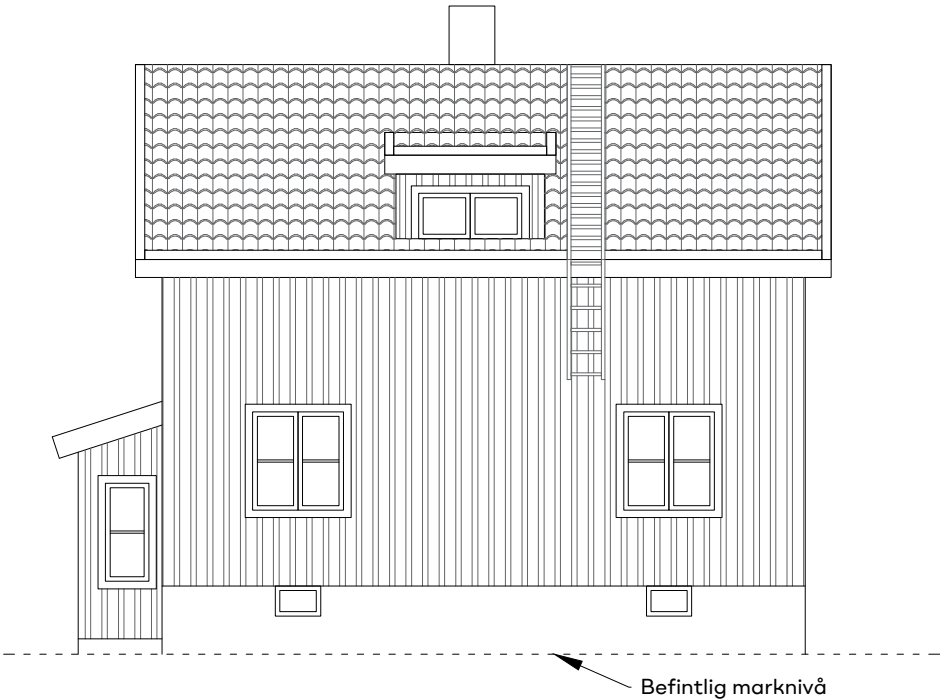


BEF. FASAD MOT SYD VÄST
1 : 100

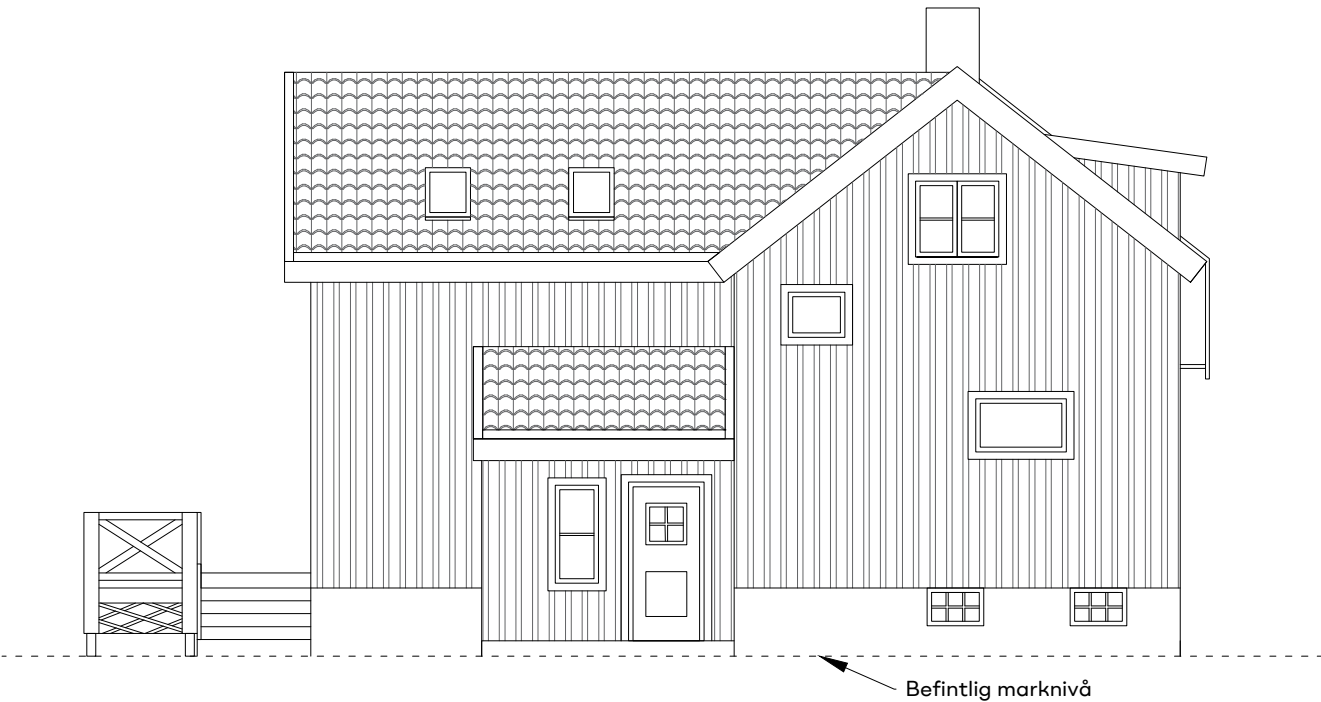

BEF. FASAD MOT NÖRD VÄST
1 : 100

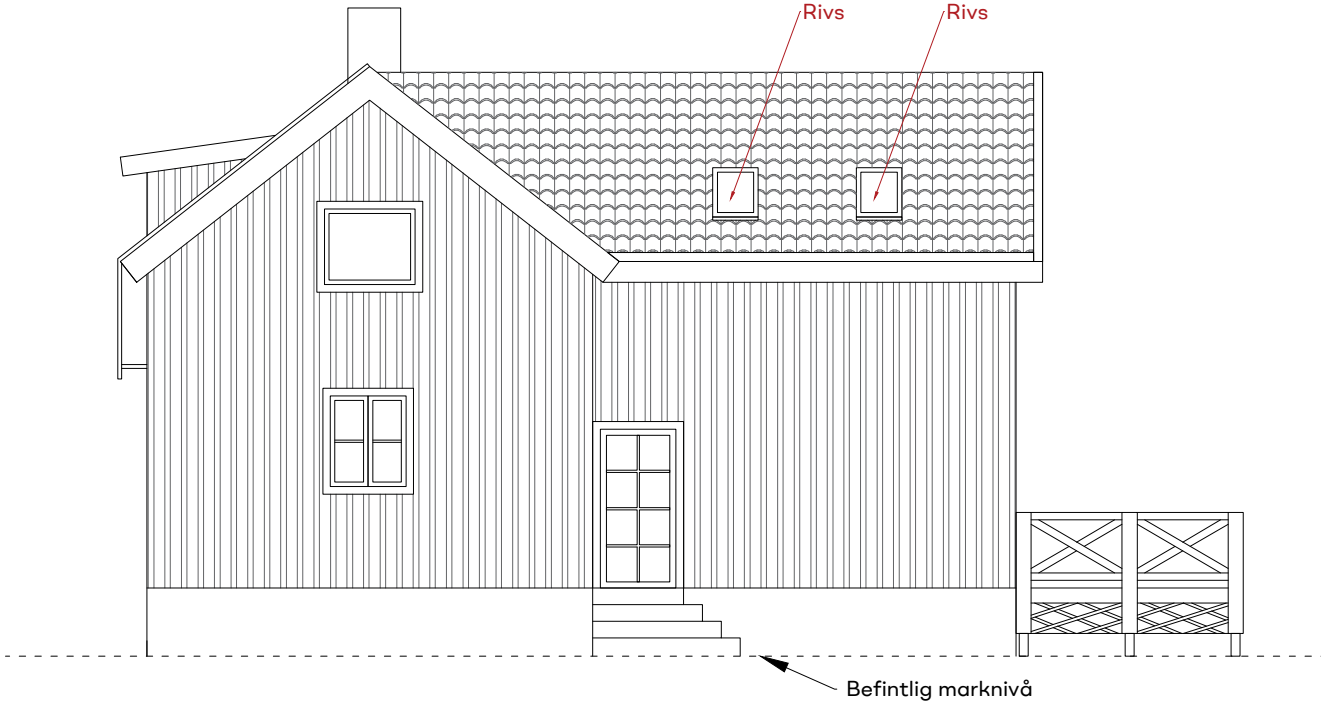

BEF. FASAD MOT SYD ÖST
1 : 100

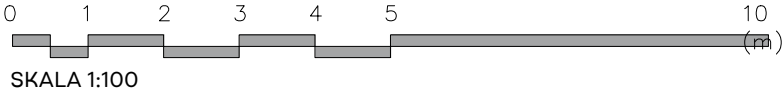

Drängen 5			
RITNING		RITNINGSNUMMER	
FASADRITNING		A-05.33-103	
RITAD/KONST.AV		DATUM	SKALA
S.S.		2023/06/02	1 : 100