



NY FASAD MOT NÖRD ÖST
1 : 100

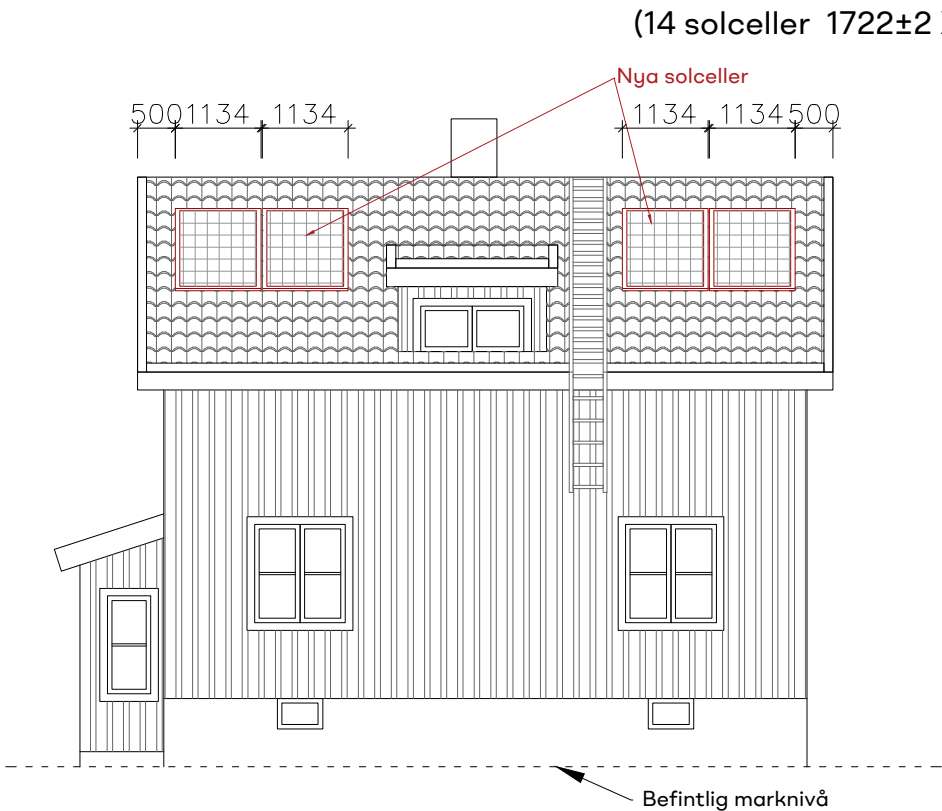


NY FASAD MOT SYD VÄST
1 : 100



NY FASAD MOT NÖRD VÄST
1 : 100

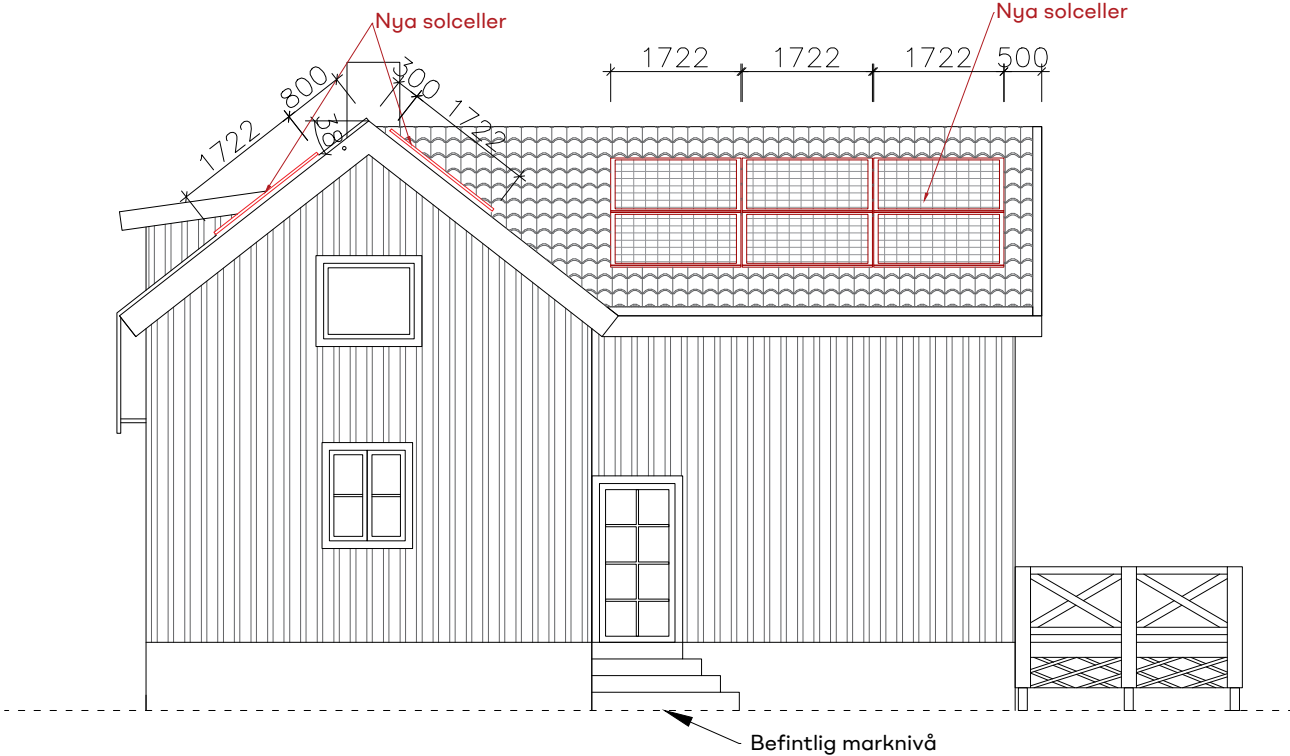

NY FASAD MOT SYD ÖST
1 : 100

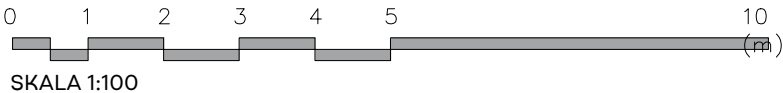

Drängen 5			
RITNING FASADRITNING		RITNINGSNUMMER A-05.33-106	
RITAD/KONST.AV S.S.		DATUM 2023/06/02	SKALA 1 : 100

