


FÖRKLARINGAR

MÄTT ANGES I MILLIMETER
PLUSHÖJDER ANGES I METER OCH AVSER SYSTEM *RH 2000*


- FG FÄRDIGT GOLV
- HUSDEL MED ÄNDRAD ANVÄNDNING
- BEFINTLIG BYGGNADSDDEL, SKÄRNING
- MARK, SKÄRNING

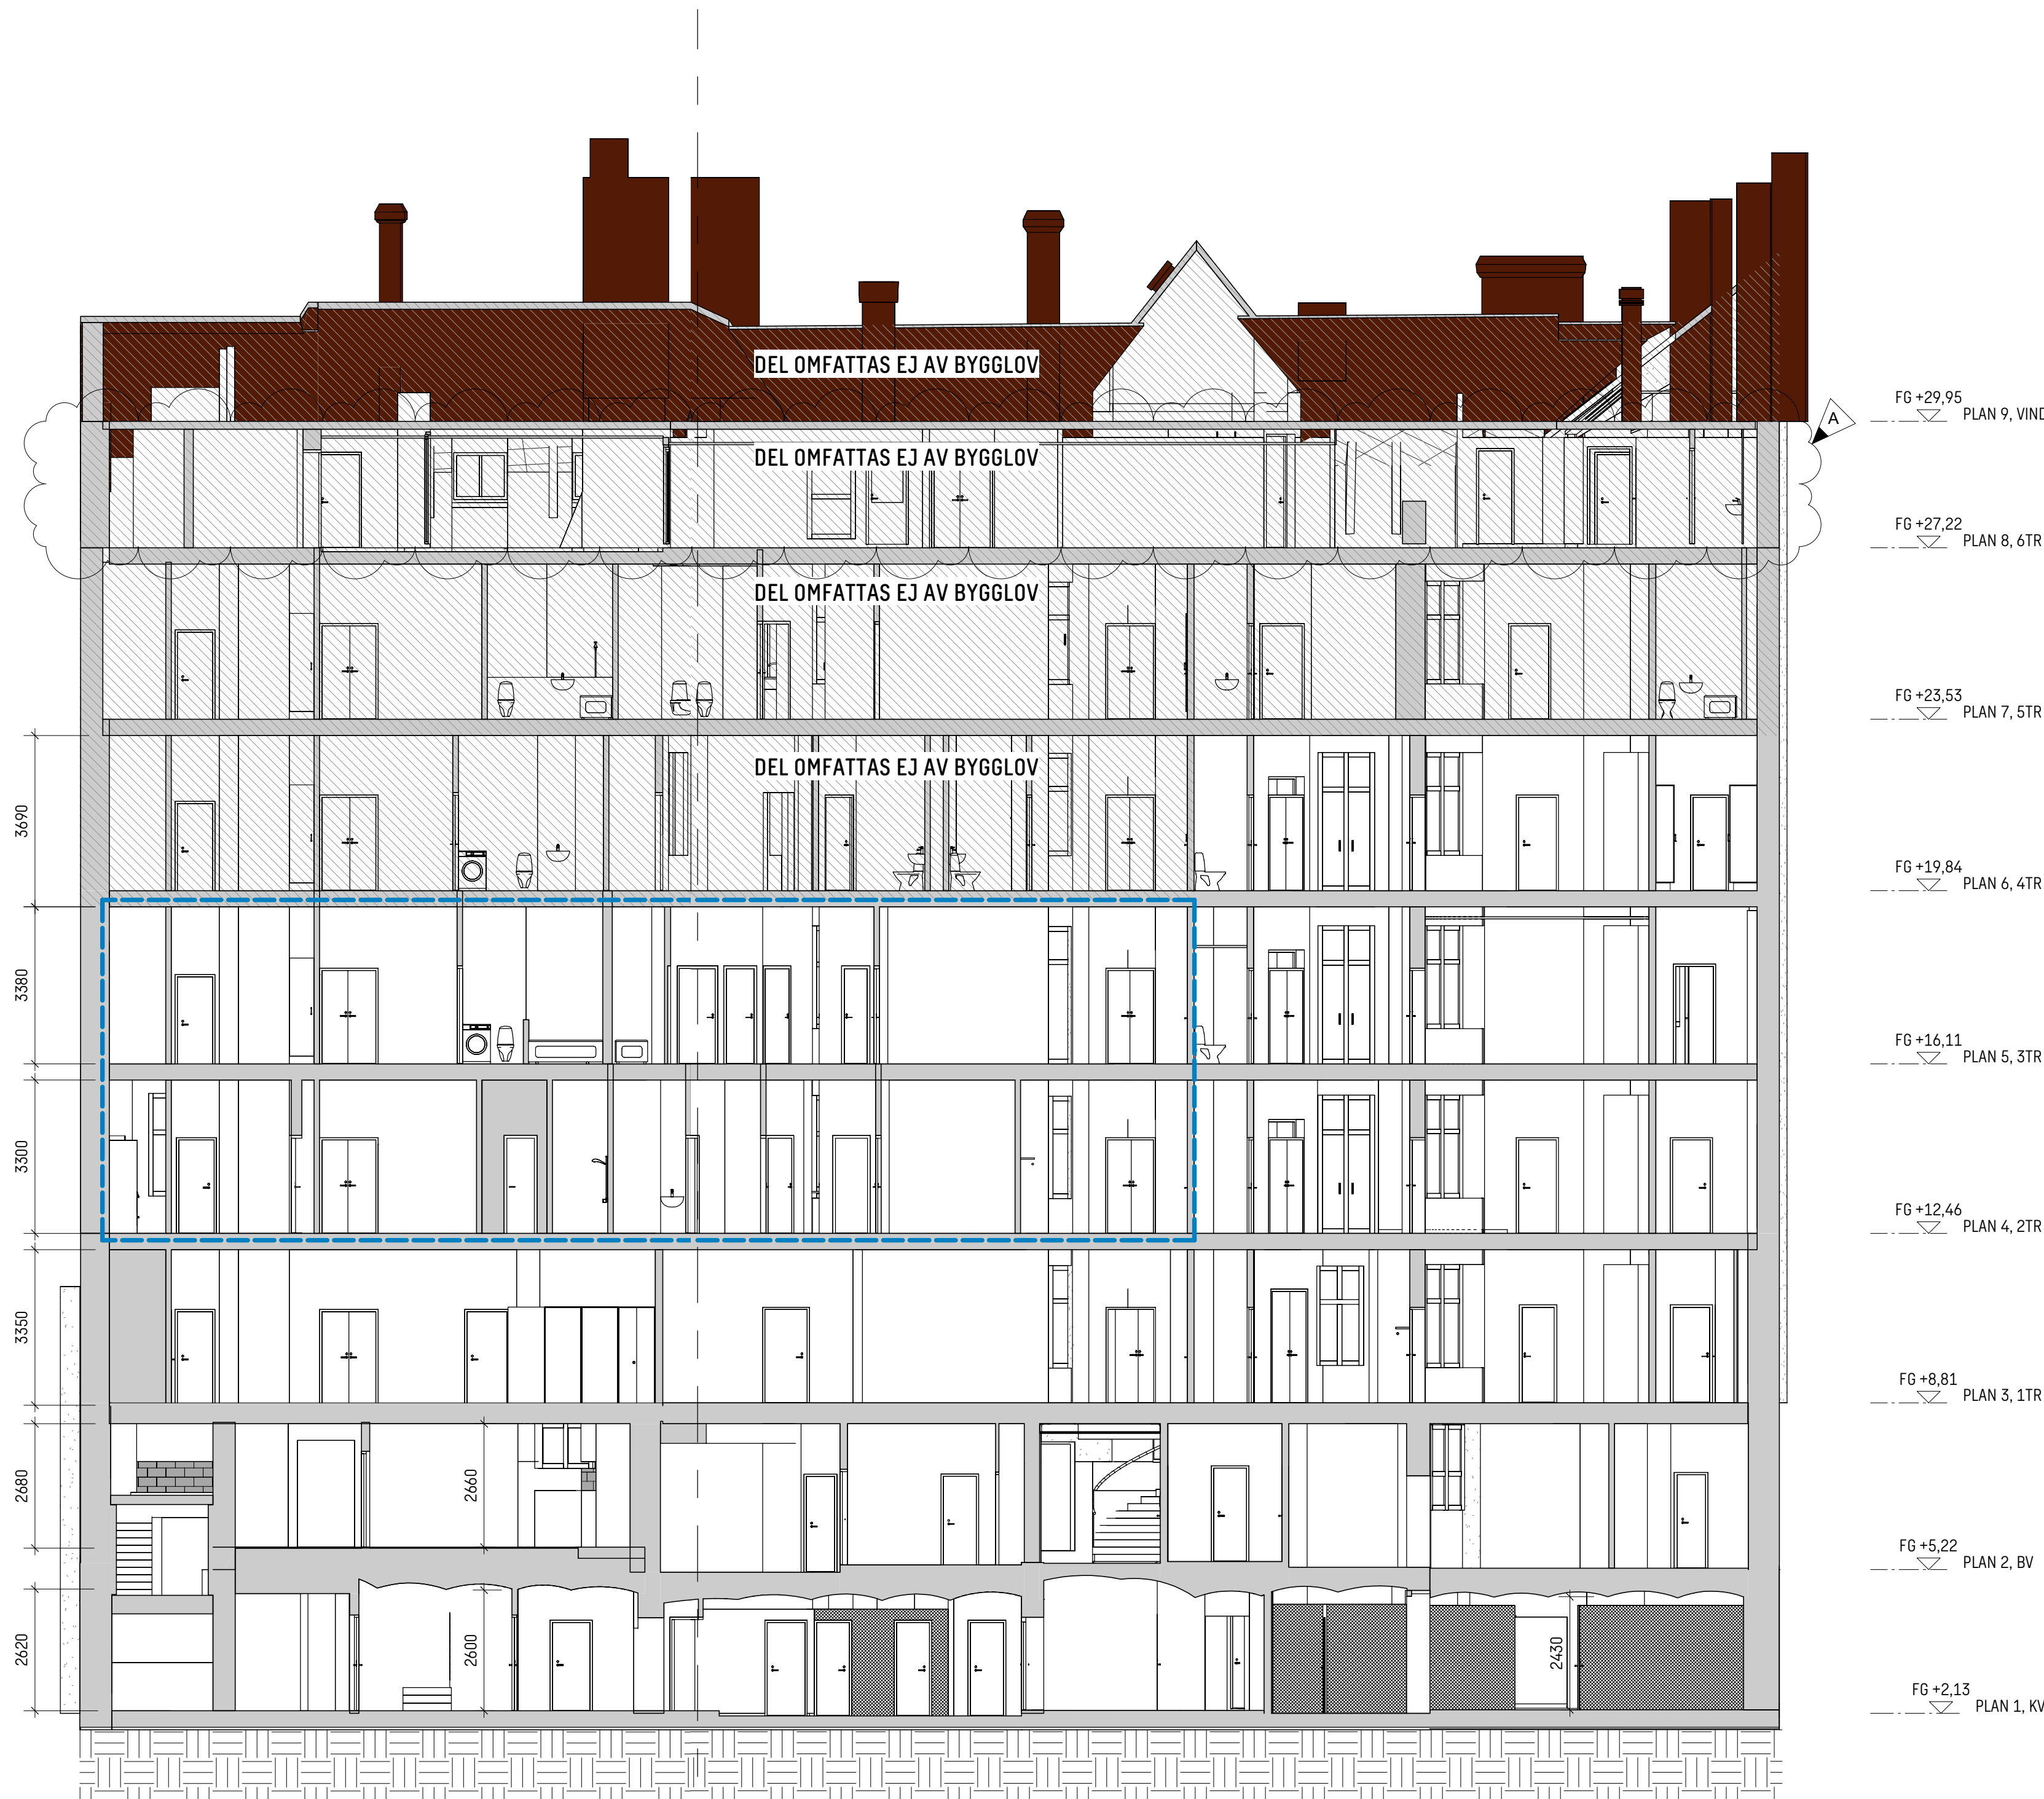

SEKTION A, DEL 1

SEKTION A, DEL 2

- FG +29,95
PLAN 9, VIND
- FG +27,22
PLAN 8, 6TR
- FG +23,53
PLAN 7, 5TR
- FG +19,84
PLAN 6, 4TR
- FG +16,11
PLAN 5, 3TR
- FG +12,46
PLAN 4, 2TR
- FG +8,81
PLAN 3, 1TR
- FG +5,22
PLAN 2, BV
- FG +2,13
PLAN 1, KV

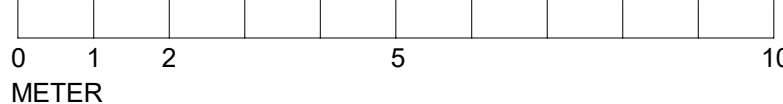

A	FASADÄNDRINGAR, UTVÄNDIGA PARTIER, AVFALLSHANTERING	2024.01.26	
BET	ÄNDRINGEN AVSER	DATUM	SIGN
BYGGLOVSHANDLING			
2023.11.09		DATUM	ÄNDRING
KV LÄRAREN 7			
ANSVARIG PART			
SWECO			
Sweco Sverige AB Sweco Architects			
Telefon +46 8 695 60 00			
www.sweco.se			
SEMID	SELIAG/SEMID	SKAPAD AV	
SEBOCO	30056113	UPPRÄSNUMMER	
SEKTION			
SEKTIONER			
A1			
1:100			
A-48-2-01			
A			