

FÖRKLARINGAR

MÄTT ANGES I MILLIMETER
PLUSHÖJDEN ANGES I METER OCH AVSER FÄRDIG YTA DÄR EJ ANNAT
ANGES

- HUSDEL MED ÄNDRAD ANVÄNDNING
- BEFINTLIG BYGGNADSDDEL, SKÄRNING
- ▨ NY BYGGNADSDDEL, SKÄRNING
- ↖ BEFINTLIG DÖRR
- ↗ NY DÖRR
- ➡ UTRYMNINGSVÄG
- HUVUDENTRÉ KONTOR/BOSTAD/BUTIKSLOKAL
- ▷ SEKUNDÄR ENTRÉ

HÄNVISNINGAR

FÖR BRANDCELLSGRÄNSER SE BRANDTEKNISKT UTLÅTANDE
(BILAGA)

PLANER SE A-40-1-01, -02, -04, -05, -06
SEKTIONER SE A-40-2-01 TILL A-40-2-02

FÖR BEFINTLIG UTFÖRANDE SE RELATIONSHANDLINGAR NEDAN:


PLANER SE A-48-1-01, -02, -04, -05, -06
SEKTIONER SE A-48-2-01 TILL A-48-2-02

FÖRSLAGSBESKRIVNING SE A01

ÖVERSIKT LÄGENHETER SE A03

ANTIKVARIATSKT UTLÅTANDE

UTLÅTANDE OM TILLGÅNGSLIGHET

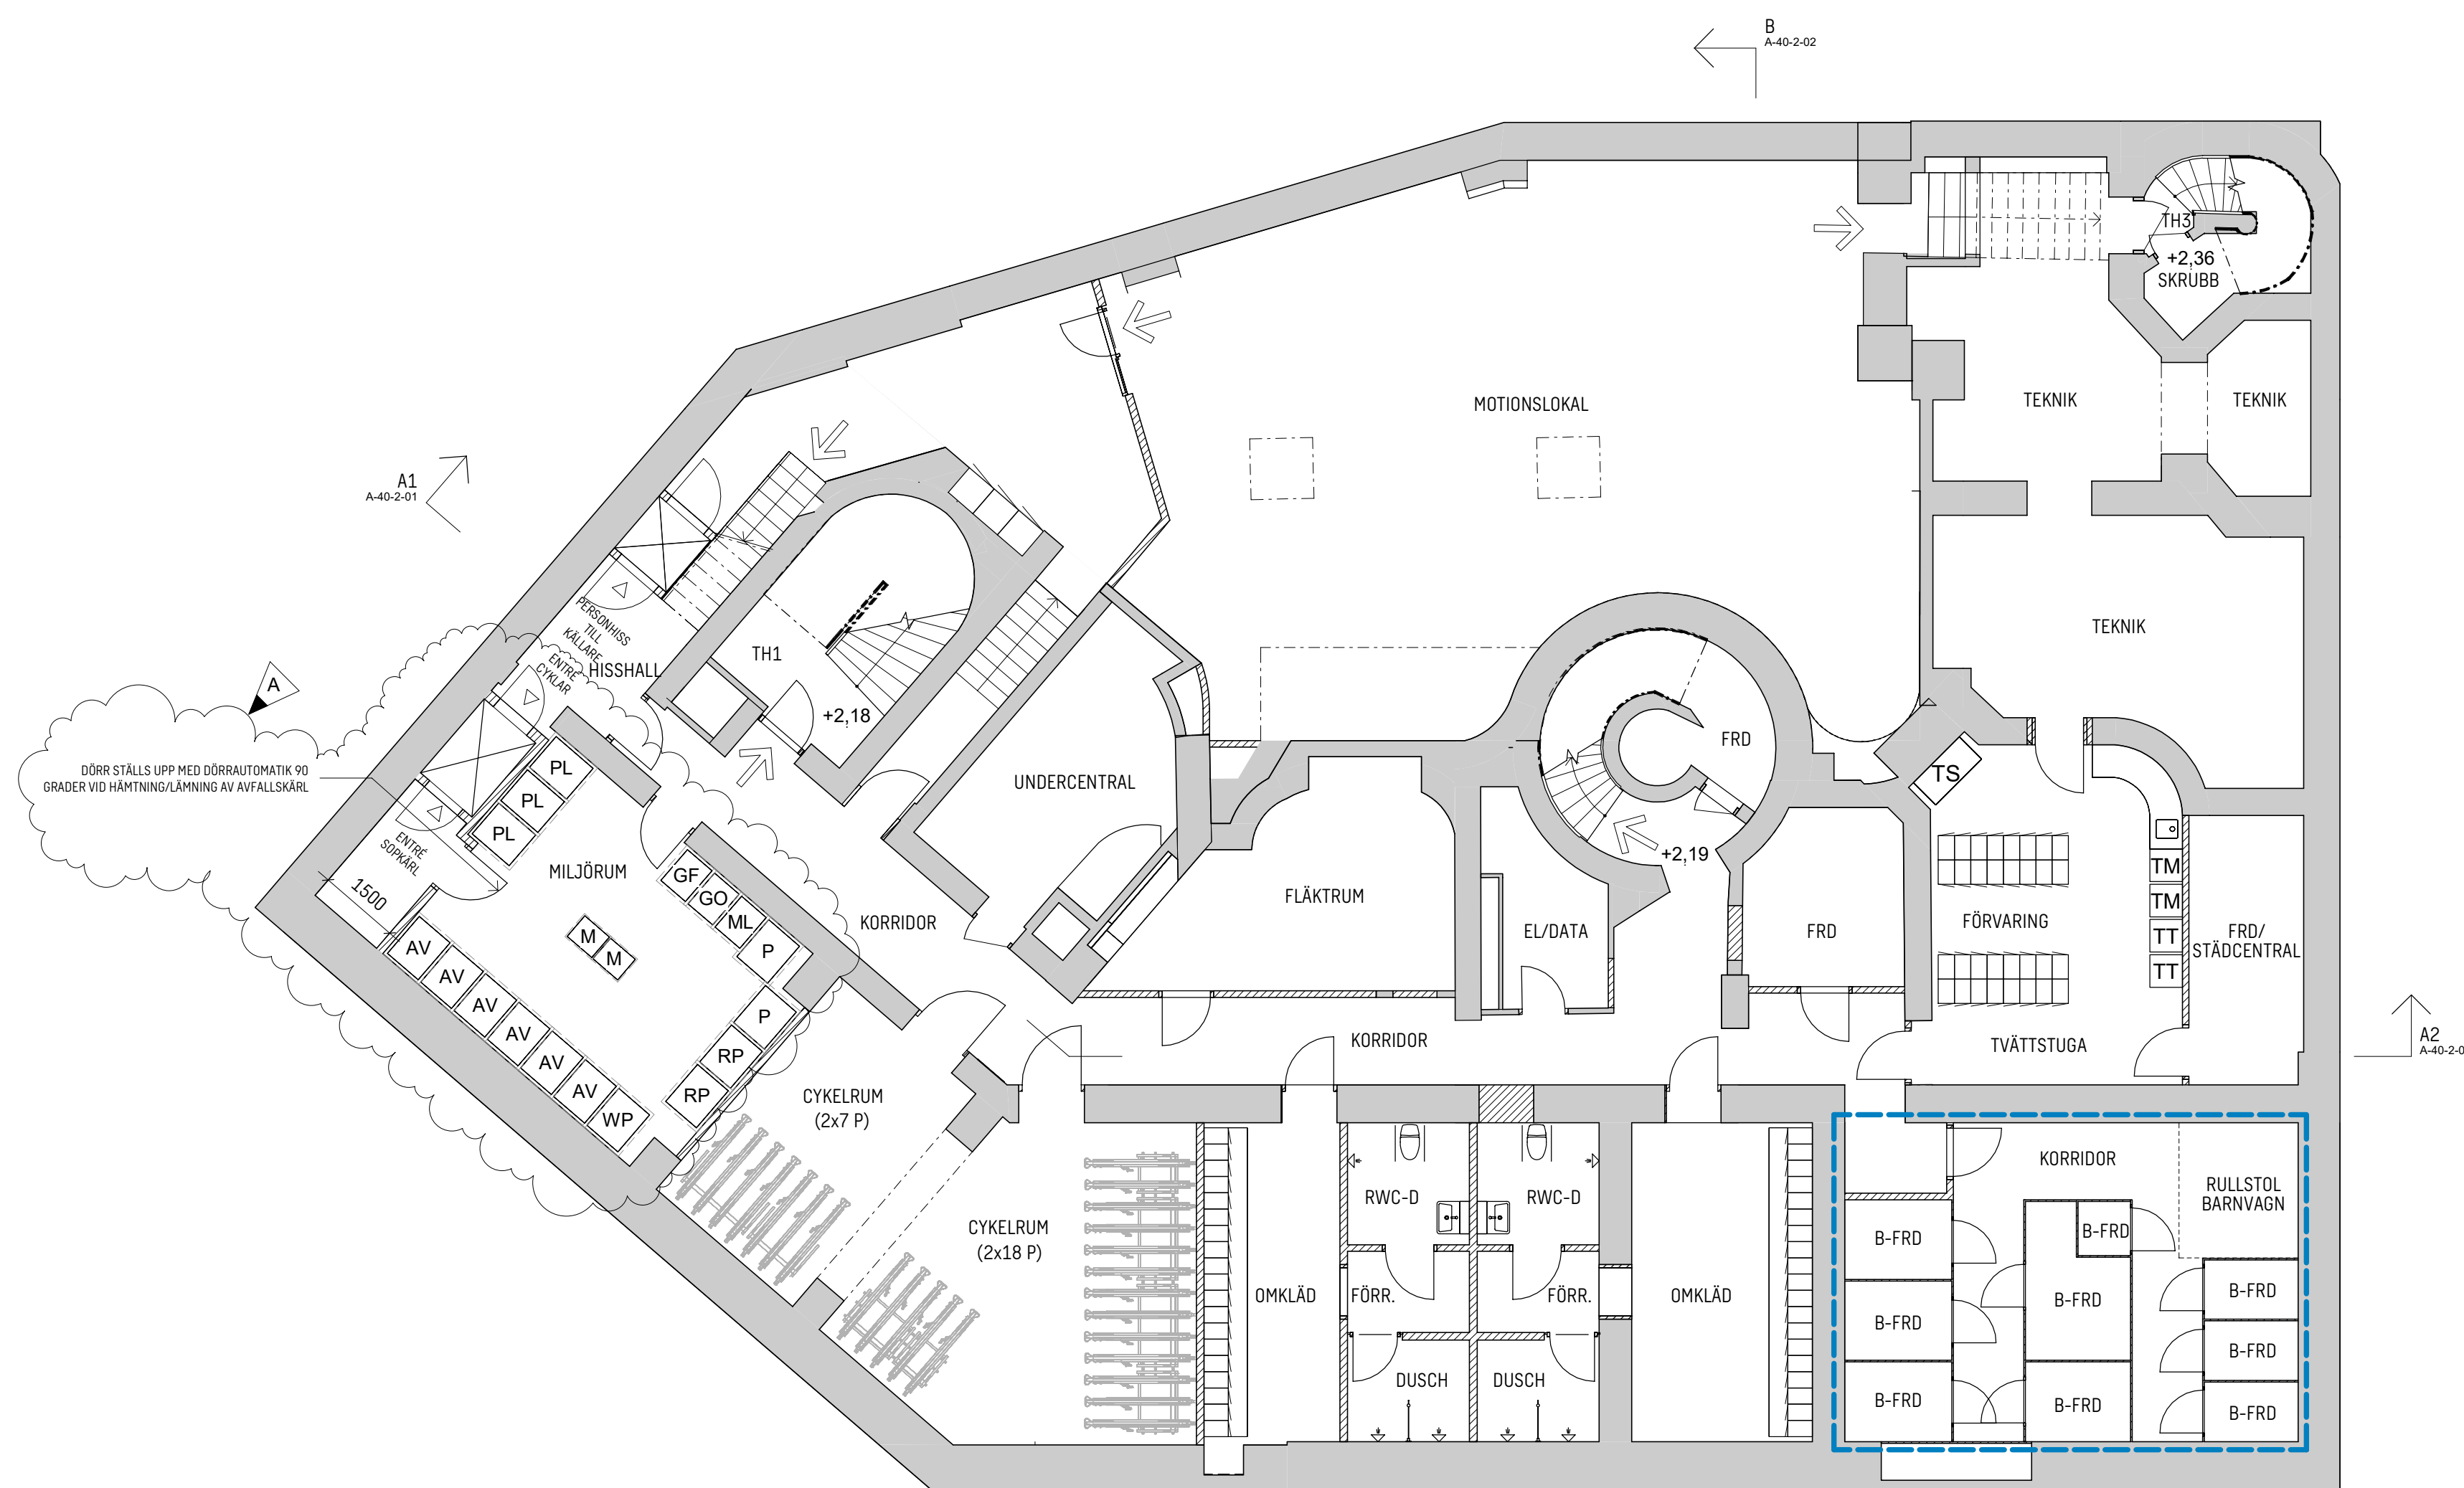

PLAN 1, KV (LOKALER FÖR AFFÄRSÄNDAMÅL SAMT
BOSTADSKOMPLEMENT)

0 1 2 5 10
METER

| | | | |
|--------------------------------------|---|------------|------|
| A | FASADÄNDRINGAR, UTVÄNDIGA PARTIER, AVFALLSHANTERING | 2024.01.26 | |
| BET | ÄNDRINGEN AVSER | DATUM | SIGN |
| BYGGLOVSHANDLING | | | |
| 2023.11.09 | | | |
| KV LÄRAREN 7 | | | |
| SWECO | | | |
| Sweco Sverige AB Sweco Architects | | | |
| Telefon +46 8 695 60 00 | | | |
| www.sweco.se | | | |
| SEMICO | SELIAG/SEMICO | | |
| SEBOCO | 30056113 | | |
| PLAN | | | |
| PLAN 1, KV | | | |
| A1 | | | |
| 1:100 | | | |
| A-40-1-01 | | | |
| A | | | |