









FÖRKLARINGAR

MÅTT ANGES I MILLIMETER
PLUSHÖJDER ANGES I METER OCH AVSER FÄRDIG YTA DÄR EJ ANNAT
ANGES

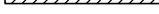- | | |
|---|--------------------------------------|
|  | HUSELD MED ÄNDRAD ANVÄNDNING |
|  | BEFINTLIG BYGGNADSDEL, SKÄRNING |
|  | NY BYGGNADSDEL, SKÄRNING |
|  | BEFINTLIG DÖRR |
|  | NY DÖRR |
|  | UTRYMNINGSVÄG |
|  | HUVUDENTRÉ KONTOR/BOSTAD/BUTIKSLOKAL |
|  | SEKUNDÄR ENTRÉ |

HÄNVISNINGAR

FÖR BRANDCELLSGRÄNSER SE BRANDTEKNISKT UTLÅTANDE
(BILAGA)

PLANER SE A-40-1-01, -02, -04, -05, -06
SEKTIONER SE A-40-2-01 TILL A-40-2-02

FÖR BEFINTLIG UTFÖRANDE SE RELATIONSHANDLINGAR NEDAN:


PLANER SE A-48-1-01, -02, -04, -05, -06
SEKTIONER SE A-48-2-01 TILL A-48-2-02

FÖRSLAGSBESKRIVNING SE A01 /

ÖVERSIKT LÄGENHETER SE A03

ANTIKVARISKT UTLÅTANDE

UTLÅTANDE OM TILLGÄNGLIGHET

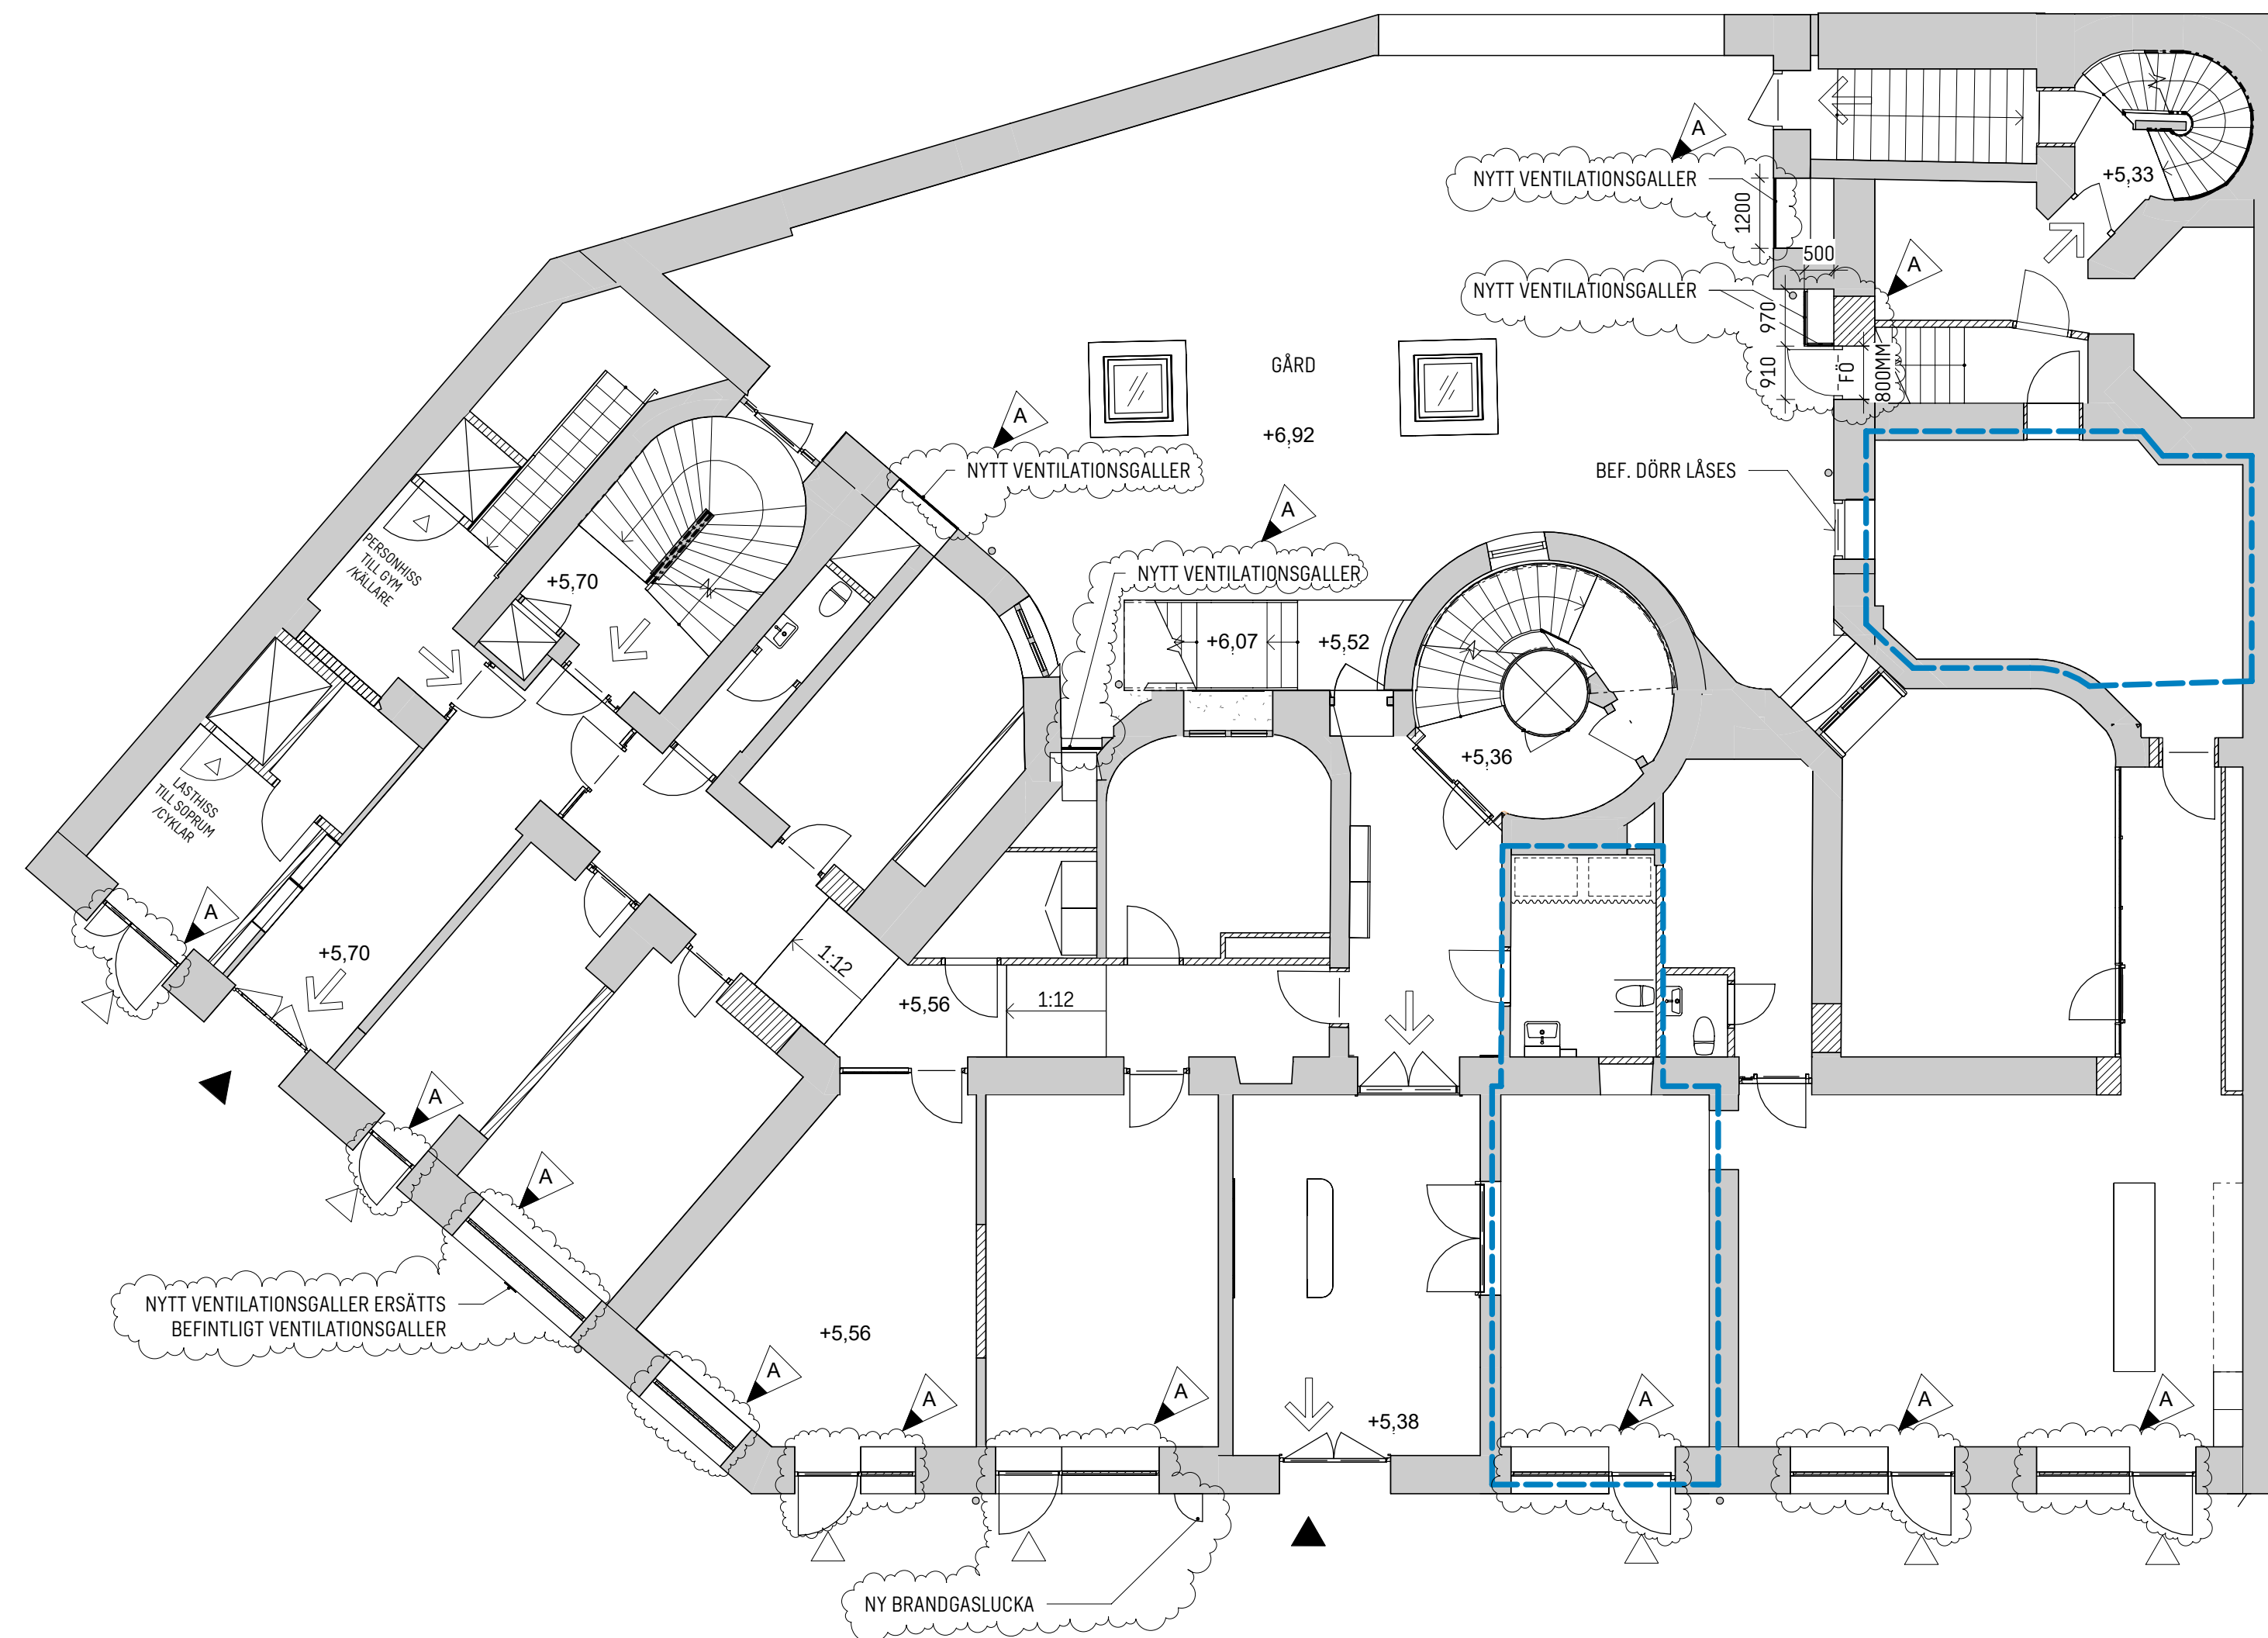

PLAN 2, BV (ENTRÉ OCH LOKALER FÖR AFFÄRSÄNDAMÅL)

A	FASADÄNDRINGAR, UTVÄNDIGA PARTIER, AVFALLSHANTERING		52024.01.26		
BET	ÄNDRINGEN AVSER			DATUM	SIGN
					STATUS
BYGGLOVSHANDLING					HÄNSÖK
DATUM					ÄNDRING
2023.11.09					PROJEKT
KV LÄRAREN 7					
					ANSVÄRIG PART
Sweco Sverige AB Sweco Architects		Telefon +46 8 695 60 00		www.sweco.se	
HANDLAGGARE		SEMIAG/SEMICO		SKAPAD AV	
ANSVÄRIG		30056113		UPPDRAGSNUMMER	
					RTTNINGSKRA (TEGON)
PLAN					
PLAN 2, BV			INNEHÅLL		FORMAT
			A1		SKALA
			1:100		BET
A-02-1-02			NUMMER		A

