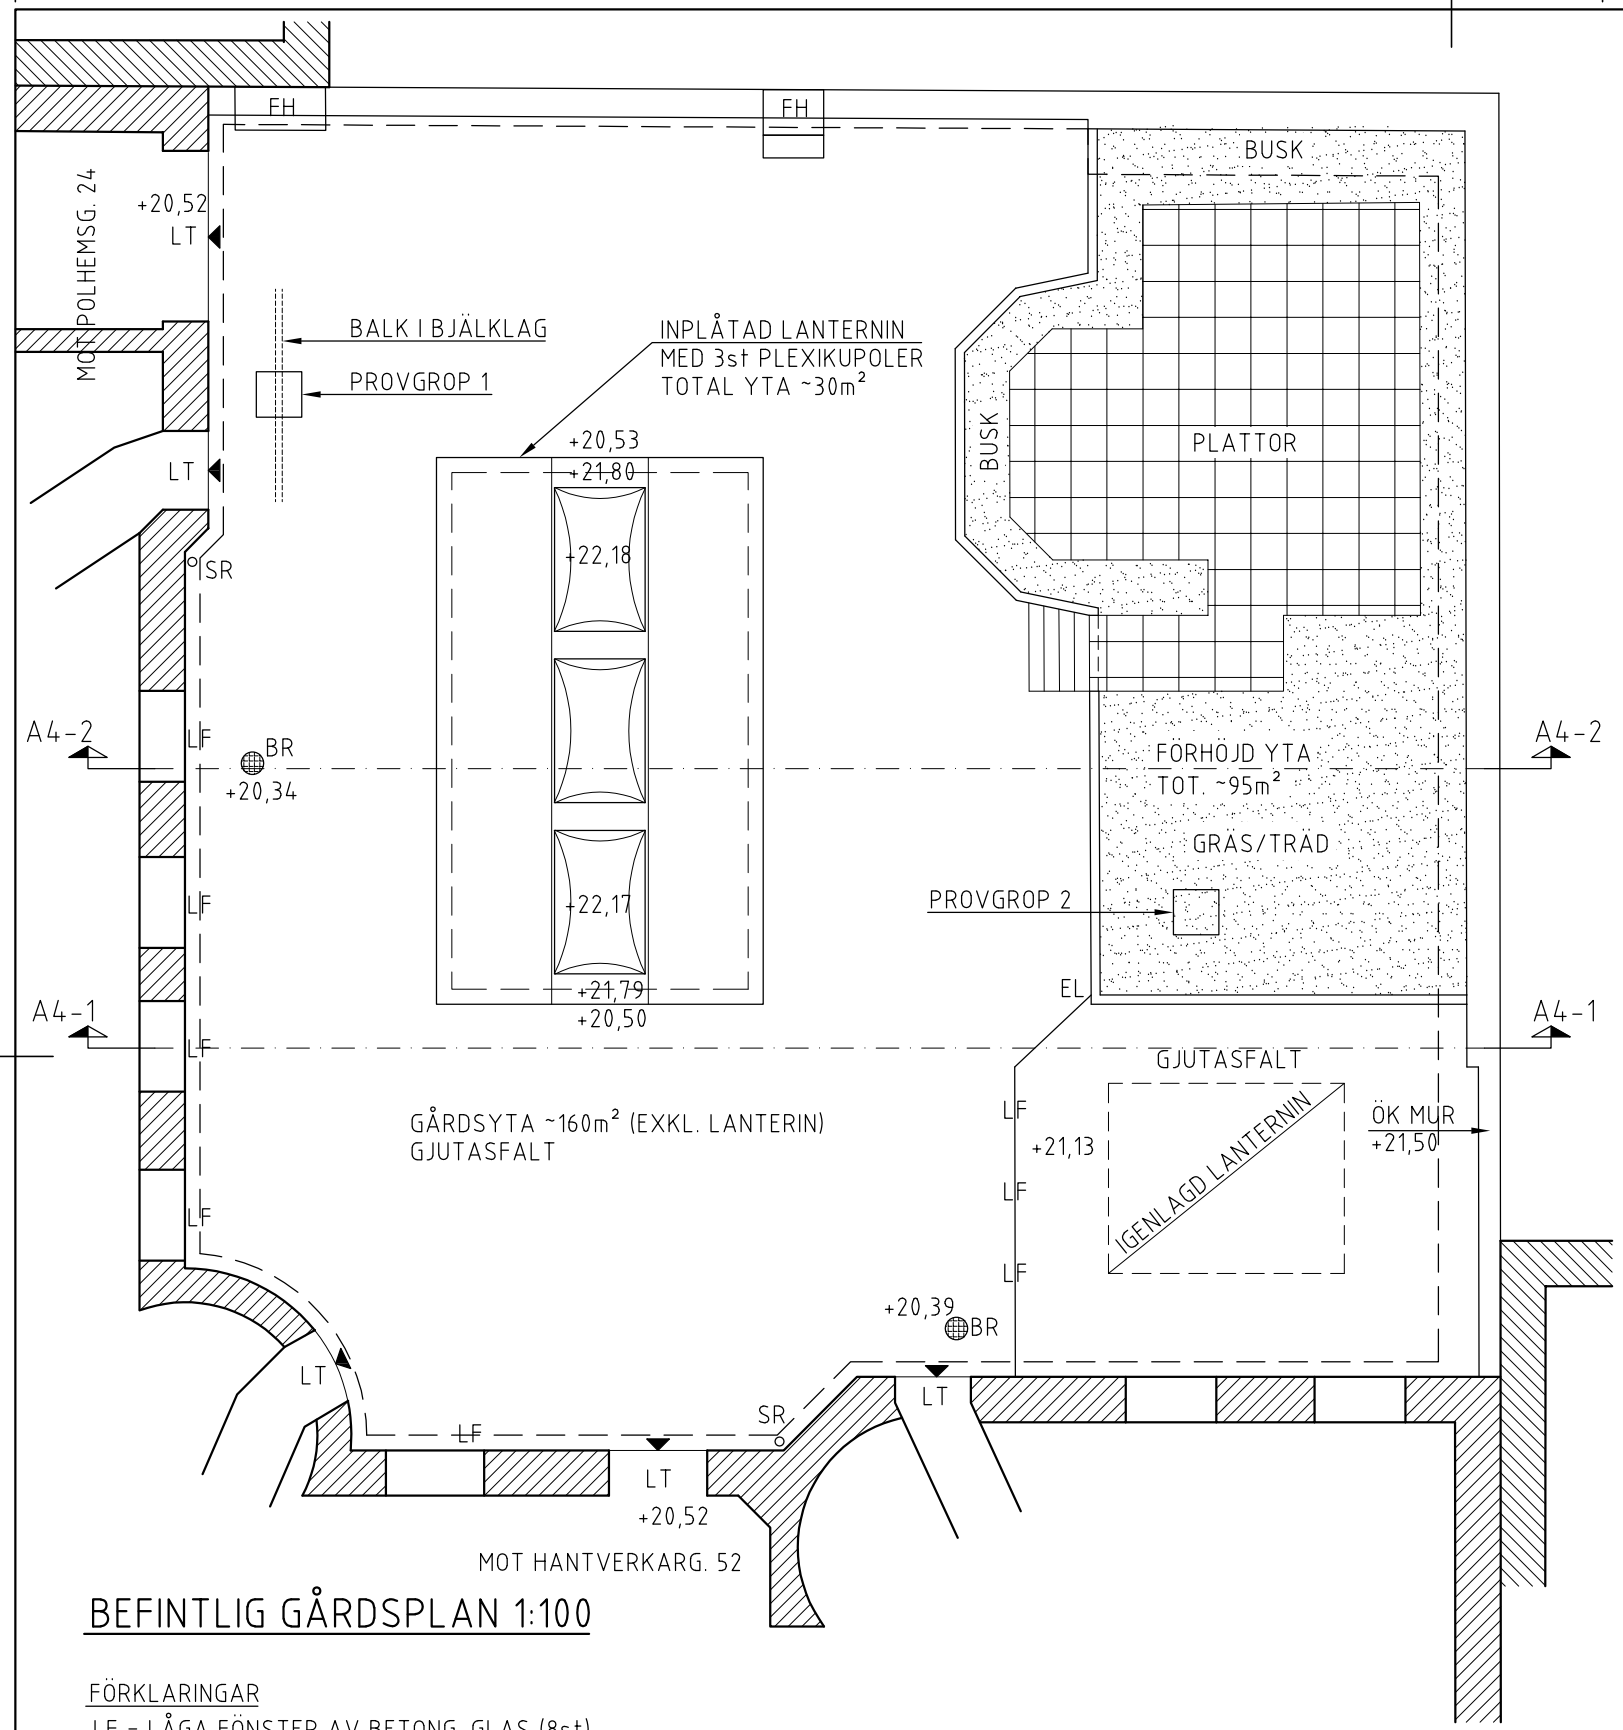

BEFINTLIG GÅRDSPLAN 1:100

FÖRKLARINGAR

LF = LÅGA FÖNSTER AV BETONG-GLAS (8st)
LT = LÅG TRÖSKEL (5st)
SR = STUPRÖR (2st)
BR = BRUNN (2st)
FH = FLÄKTHUV
EL = EL-UTTAG
▼ = ENTRÉ TILL/FRÅN GÅRD

PLUSHÖJDER I RH2000

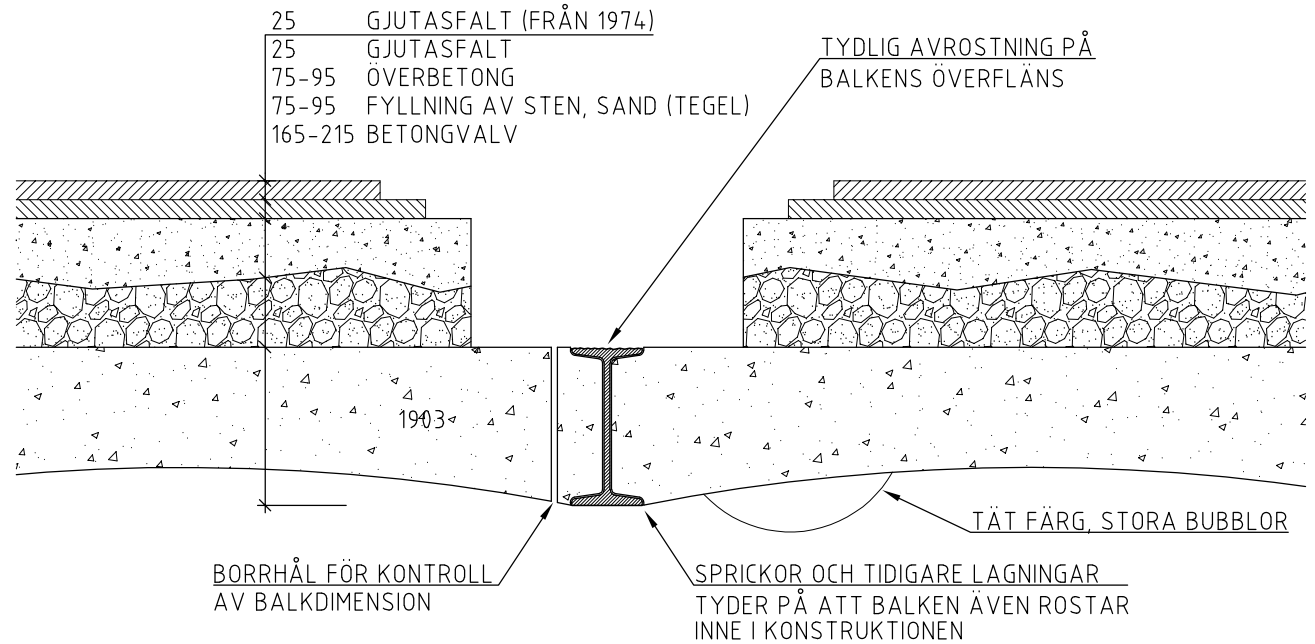

PROVGROP 1 1:10

GENOM BJÄLKLAG

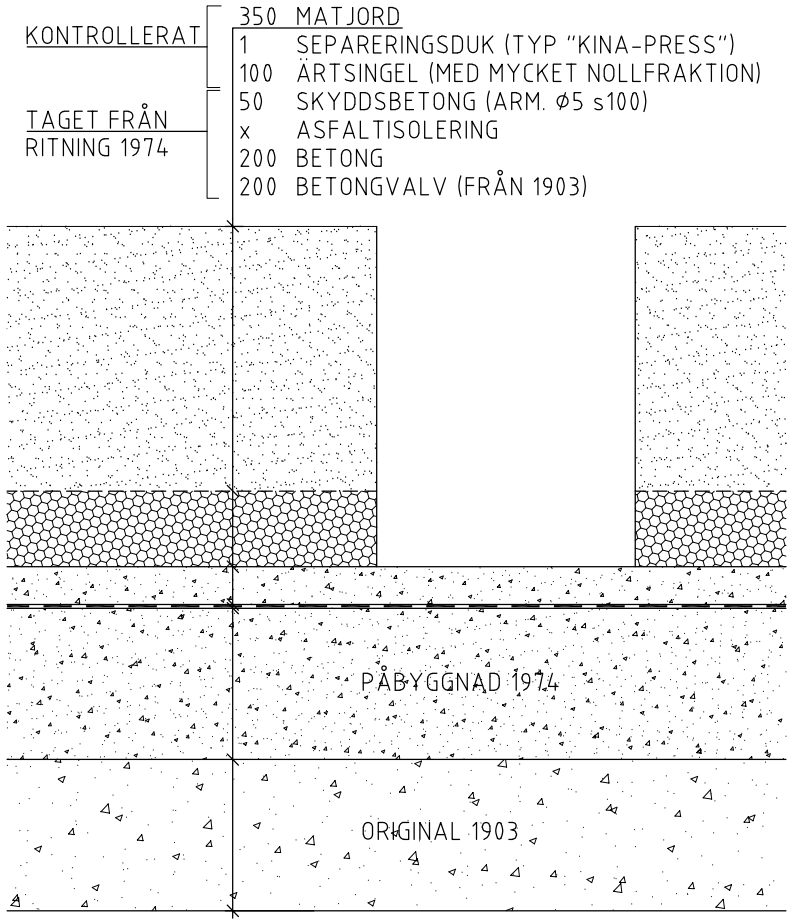

PROVGROP 2 1:10

GENOM GRÄSYTA

BET	ANT	ÄNDRINGEN AVSER	DATUM	SIGN
A		KOMPL. MED SEKTIONER	24.02.07	TW

BYGGLOVSHANDLING

SWK
Stridsberg o Wikenstål Konstruktioner AB
Dalhemsvägen 30
141 46 Huddinge
08-689 70 00
www.swkab.se

UPPDRAG NR	RITAD/KONSTR AV	HANDLÄGGARE
2022-041	TW	TW
DATUM	ANSVARIG	
2023-07-07		

MORELLTRÄDET 8, STOCKHOLMS KOMMUN
RENOV. o OMBYGGN. AV GÅRDSBJÄLKLAG
BEFINTLIGT UTFÖRANDE

SKALA HALVSKALA	NUMMER	BET
1:100 (A3)	A1	A

Inkom till Stockholms stadsbyggnadskontor - 2024-02-09, Dnr 2023-14727