


Spröjsen 9

16st solpaneler på taket mot södra sidan

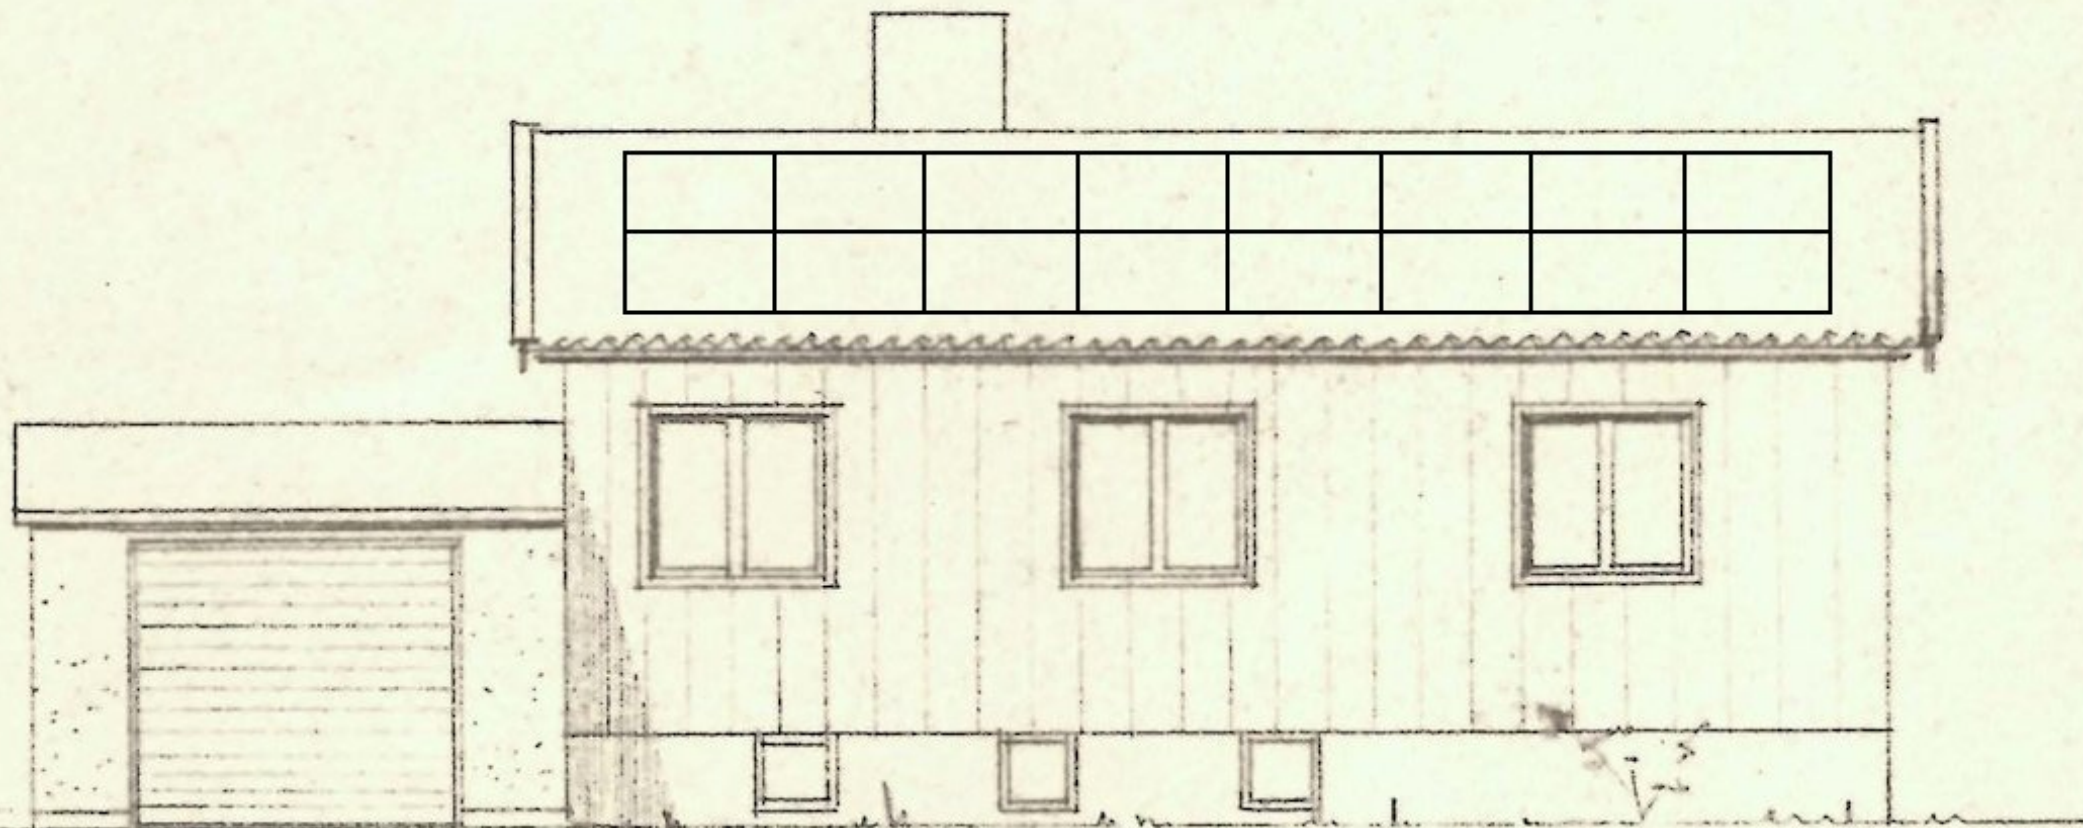

FASAD MOT SÖDER

