



Nya takfönster,  
plåtning tegelröd

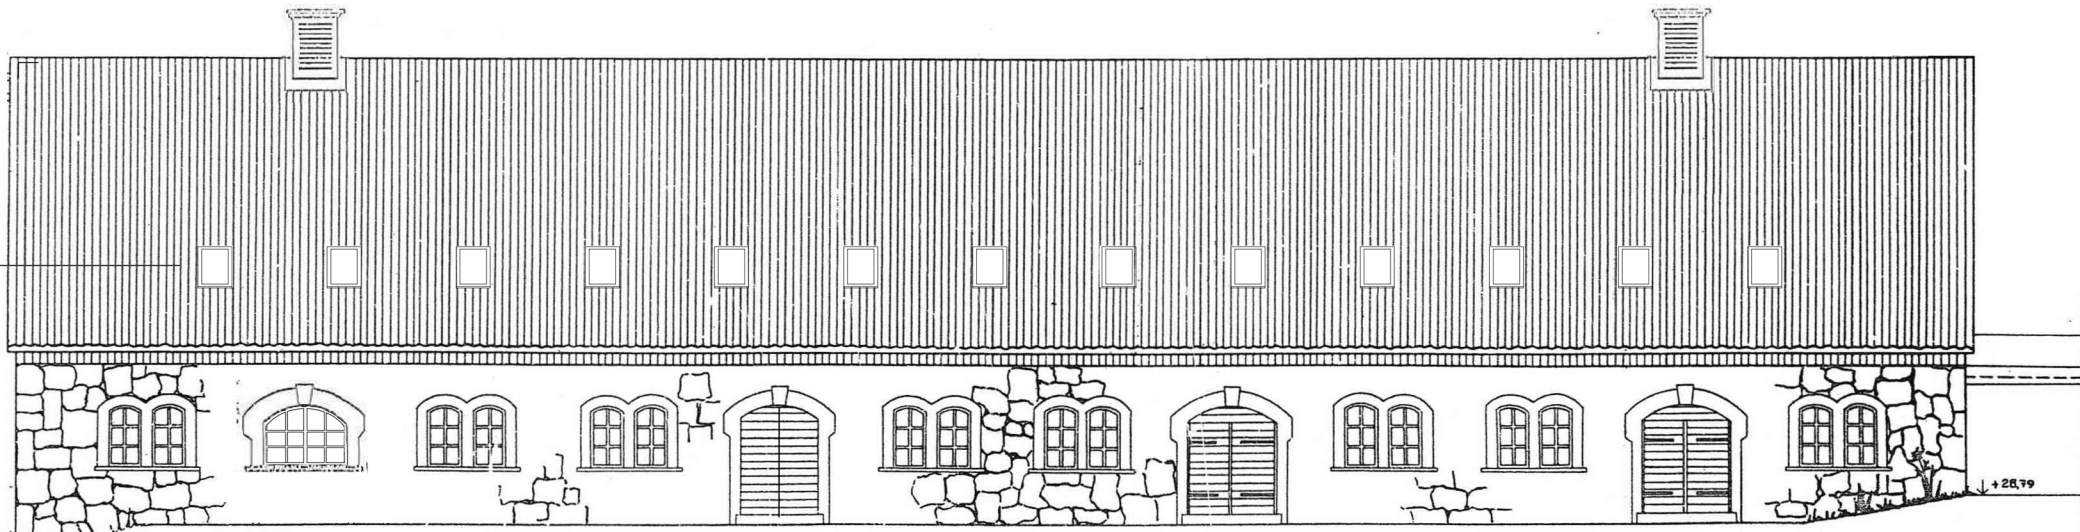


FASAD MOT NORDVÄST

Nya takfönster,  
plåtning tegelröd

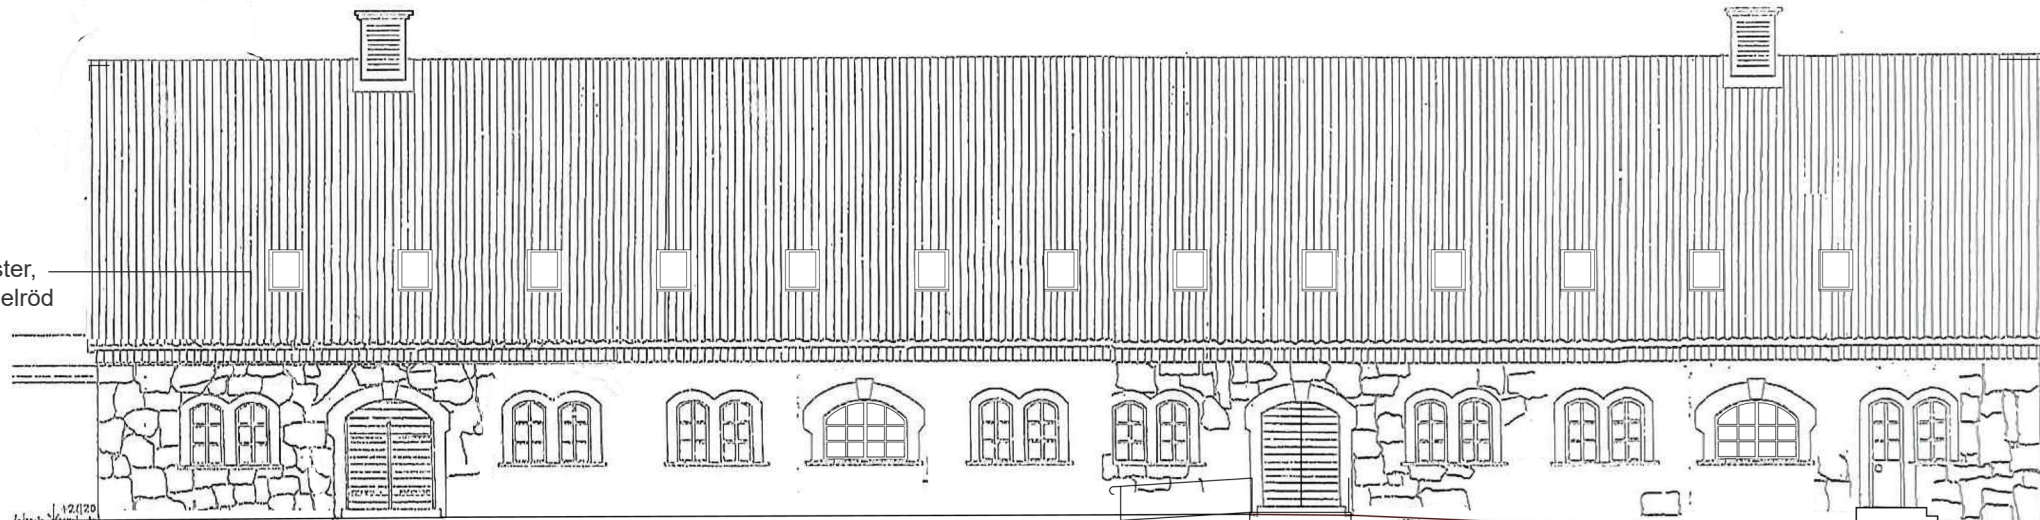

FASAD MOT SYDOST

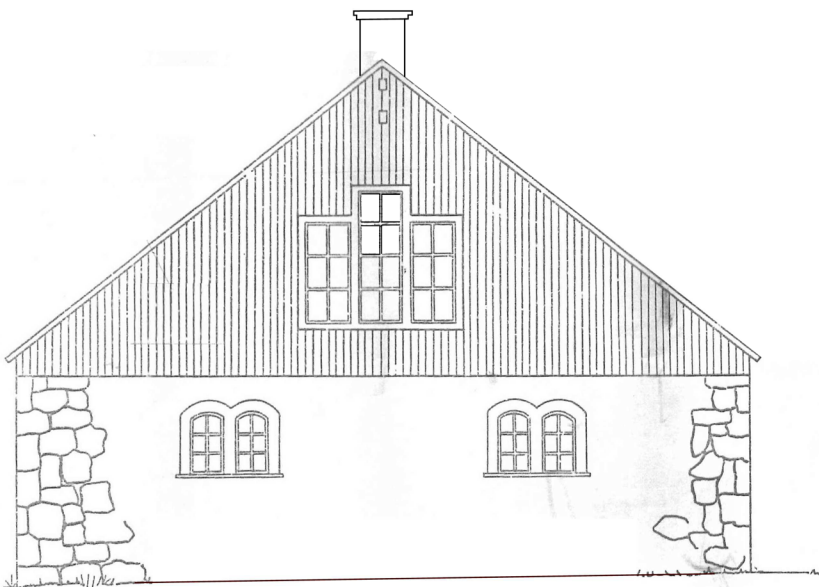


FASAD MOT NORDÖST



FASAD MOT SYDVÄST

Nytt entréparti, vitt

Nya fönster, vita lika bef

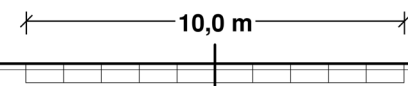

BEFINTLIG FASAD MOT SYDVÄST



BEFINTLIG FASAD MOT NORDÖST

## BYGGLOVHANDLING


Prästkamaren 2 Hässelby

Ombyggnad av Plan 1 trappa till  
studentbostäder

Bearbetade fasadritningar från tidigare  
bygglovsansökan.

Wennark 240129

Ritning A2

BET	ÄNDRINGEN AVSER	DATUM	SIGN
BYGGLOVHANDLING			
 <b>TENGBOM</b>			
<b>ANICURA HÄSSELBY</b>			
PRÄSTKAMAREN 2			
<input checked="" type="checkbox"/> <del>ARKITEKT - TENGBOM</del>			
BYGGHERRE - PRÄSTKAMAREN 2 AB			
UPPRORAD NR <b>1030859</b>		REDAKONSTR. AV	HANDLÄGGARE
DATUM <b>181207</b>		ANSVARIG <b>JARÖ</b>	
<b>OMBYGGNAD FÖR SMÅDJURSKLINIK</b>			
FASADER OCH SEKTION HUVUDBYGGNAD			
SKALA A1 1:100 A3 1:200	NUMMER <b>A40.1-3</b>		BET