

Skjutdörr utgår

Bef. trappa i landgång  
kontrastmarkeras första och sista steg


Samlingsyta framför baren och  
huvudingången till restaurangbåten samt  
landgång ska förses med nödbelysning

## FÖRKLARINGAR


Tillgänglig yta med  
samma nivå.

### TECKENFÖRKLARING

- Utrymningsväg
- Utrymningsväg personer med nedsatt rörelse
- Vägledande markering

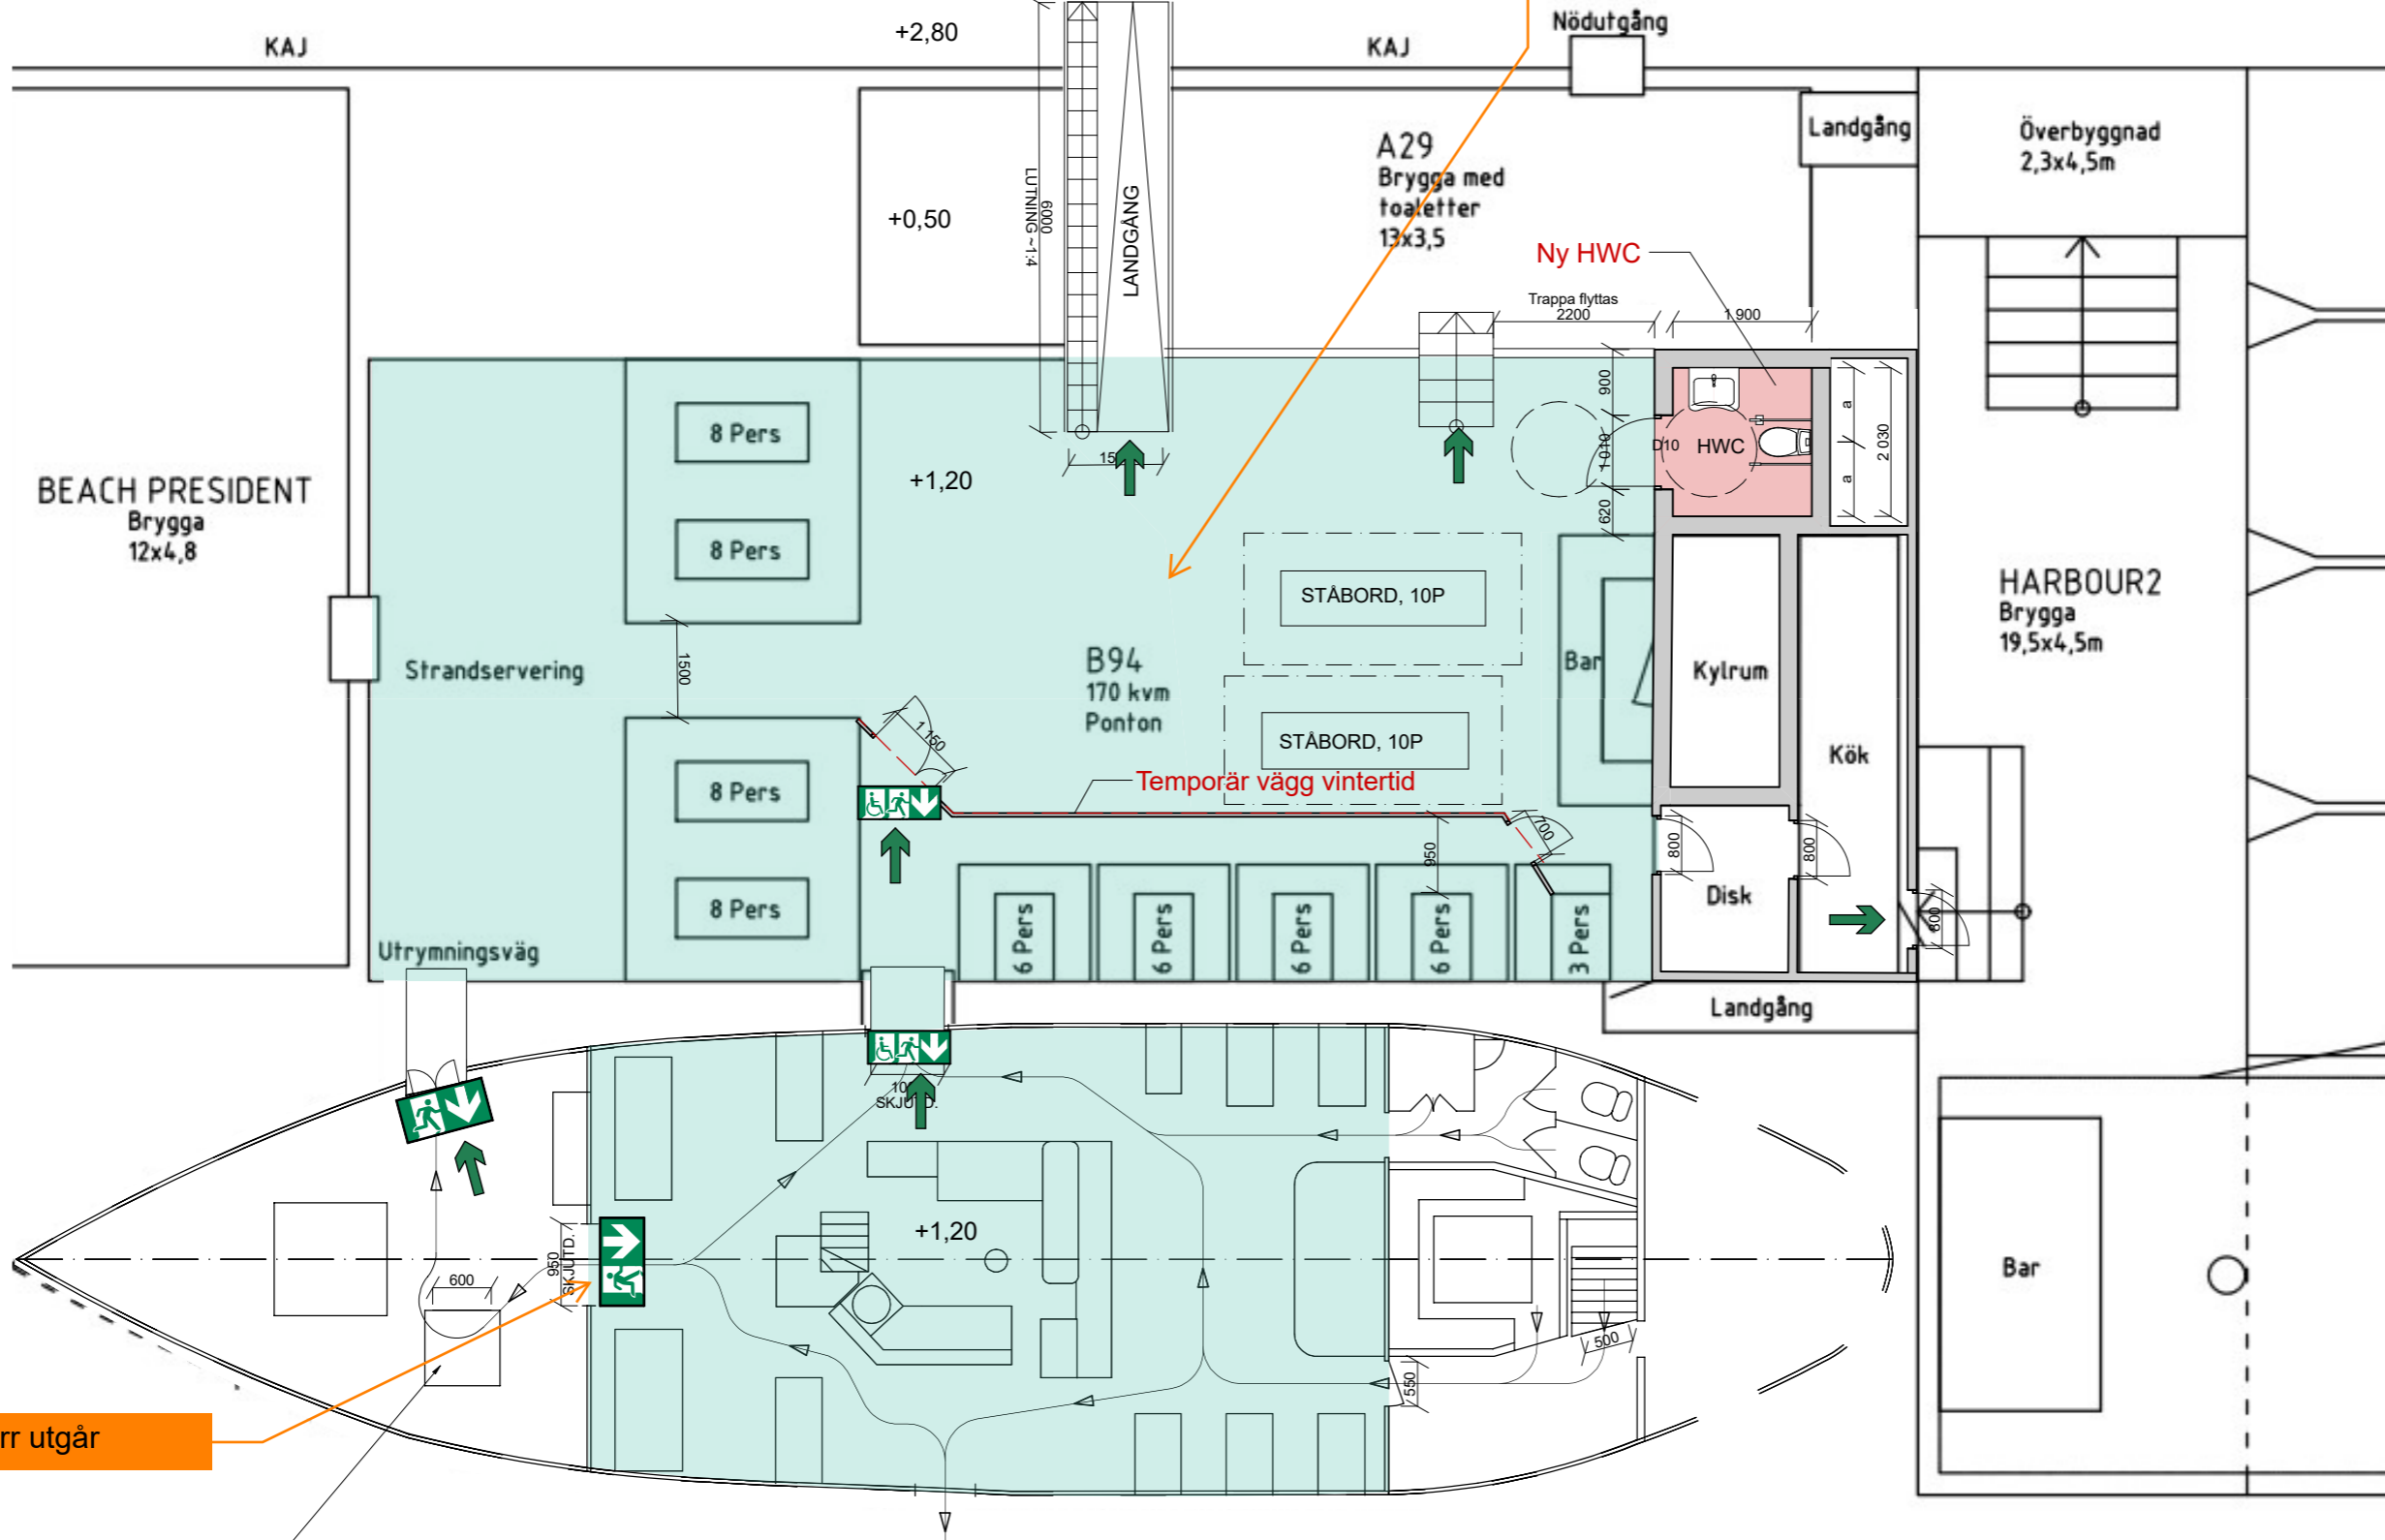

SKALA 1:50

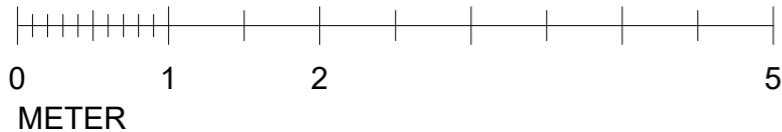

blueprint  
inredningar & arkitekter

## BYGGLOVSHANDLING

THAIBÅTEN  
SÖDERMALM 5:16  
SITUATIONSPLAN

UPPDRAG NR  
121078

RITAD/KONSTR AV  
TL

HANDLÄGGARE

DATUM  
2024-02-05

ANSVARIG  
TOMAS LANDFELDT

SKALA  
1:100(A3)

NUMMER

BET