


Panelegenskaper:
 410w Longl
 Matt bredd: 1134 mm
 Mått höjd: 1722 mm
 Färg: Helsvart - Fullblack,
 med svart ram och svart bakrund och
 har ingen NCS kod
 Panelerna är antirefleksik
 behandlade

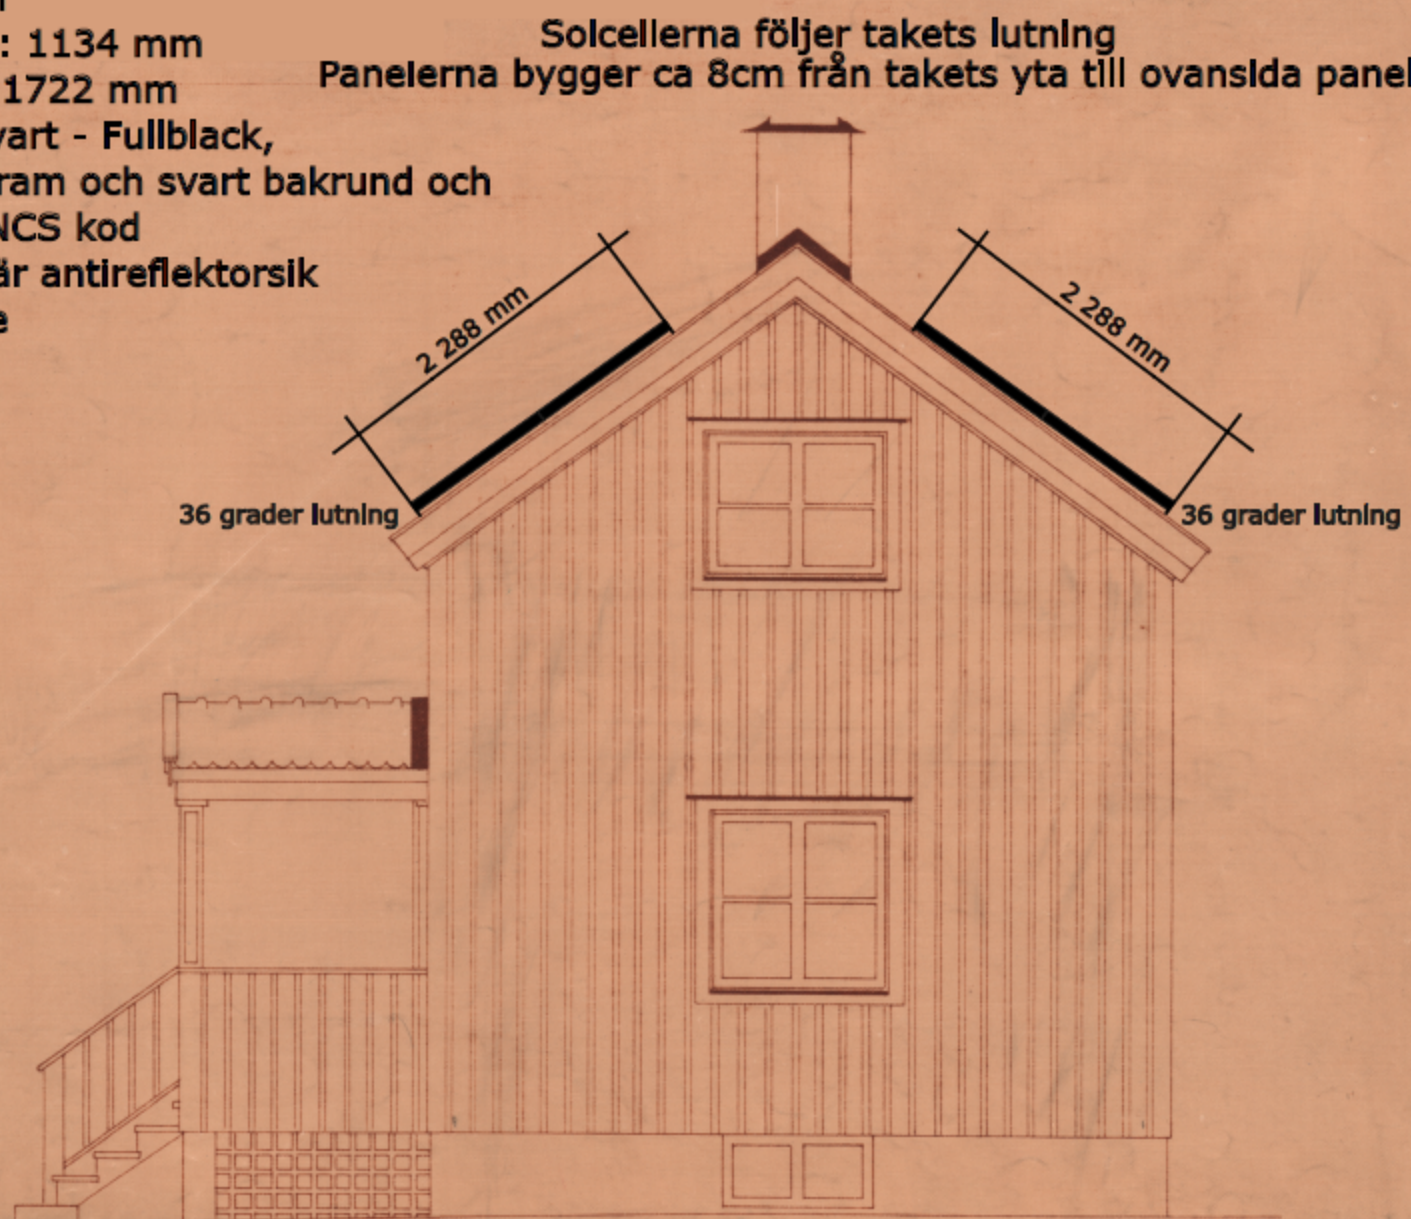

Inkom till Stockholms stadsbyggnadskontor - 2024-03-01, Dnr 2024-03401

