



Solcellerna följer takets lutning  
Panelerna bygger ca 8cm från takets yta till ovansida panel

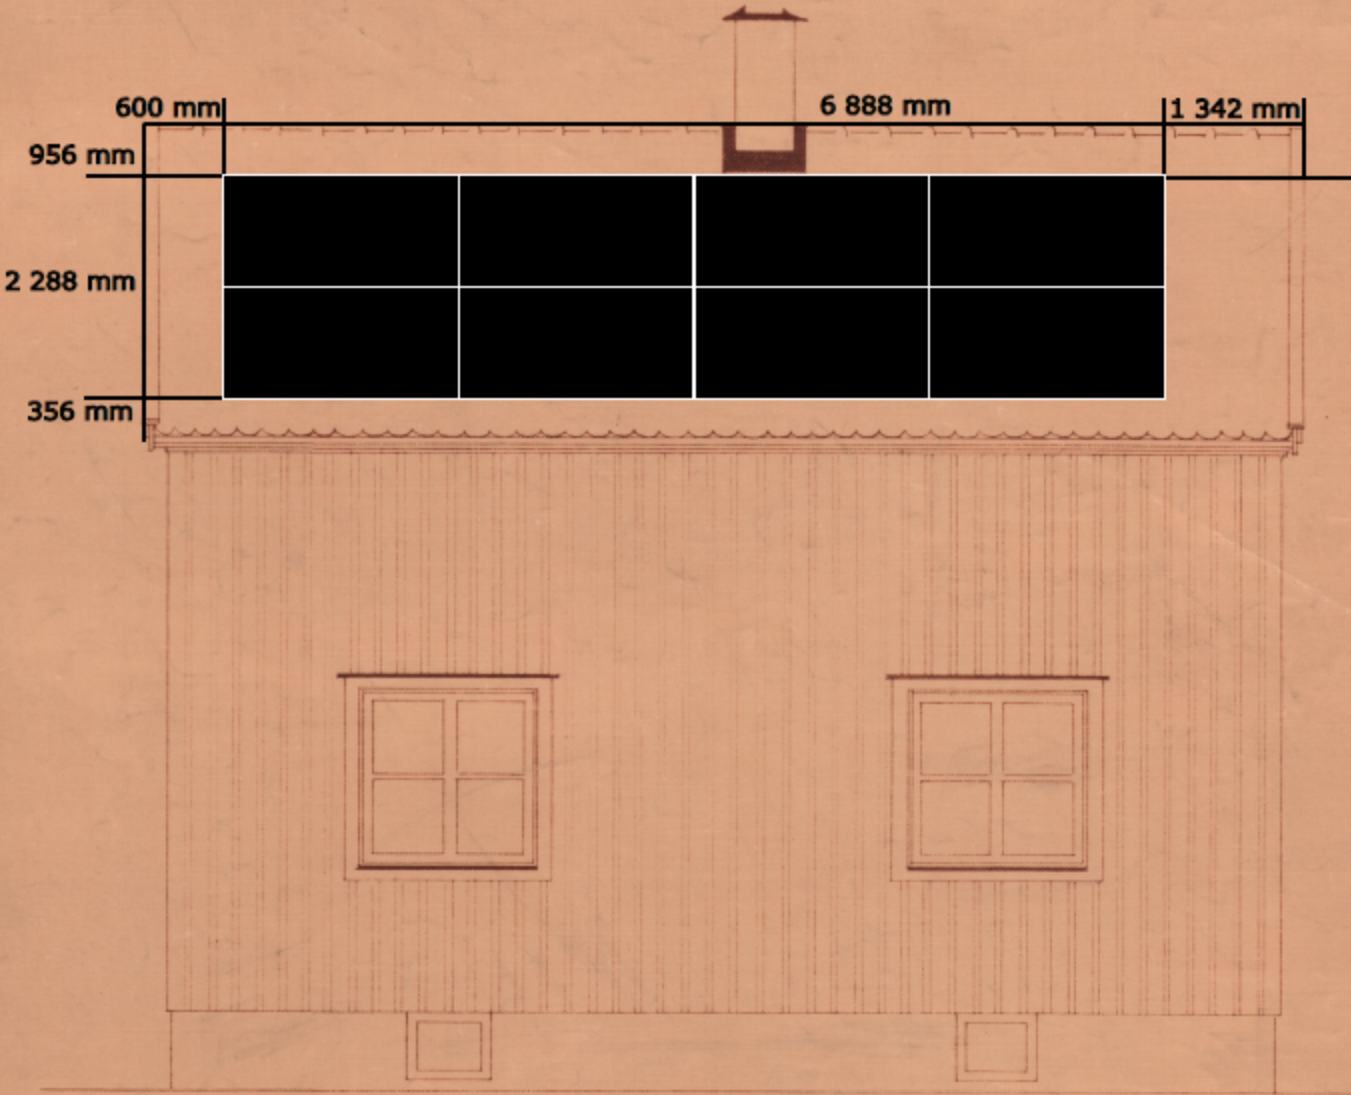

Solcellerna följer takets lutning  
Panelerna bygger ca 8cm från takets yta till ovansida panel

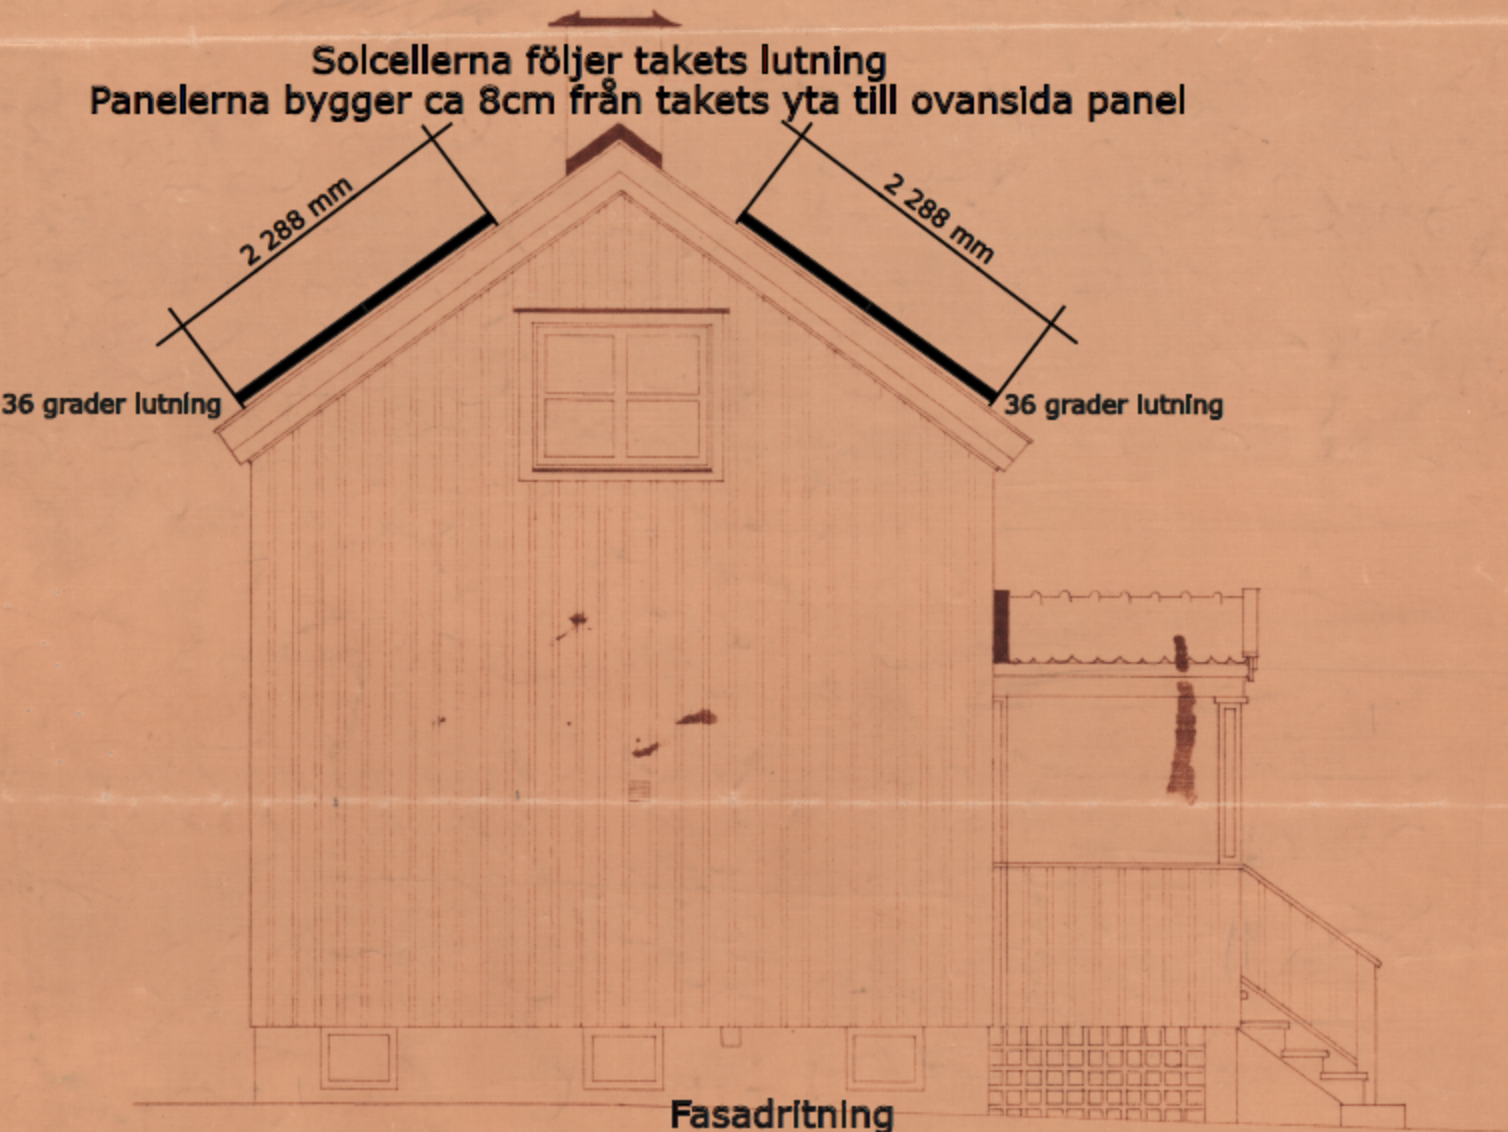

Fasadrättning  
Installation av solceller  
STOCKHOLM RÖDKÅLEN 6  
Ritad av Oscar Mattus  
Sesol AB Skala 1:100