


BL 1A

Stadsbyggnadskontoret
Inkom 2024-03-05
Reg.
Dnr: 2623-19422

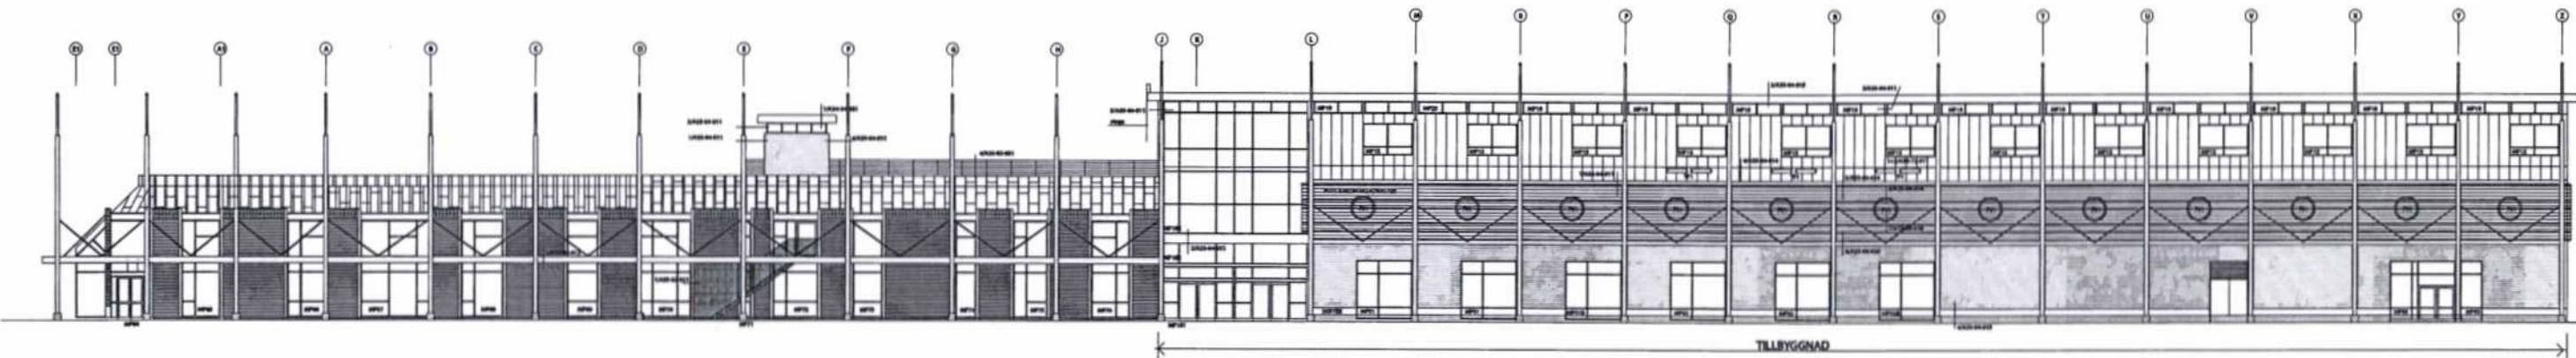

FASAD MOT
SÖDER

TILLBYGGNAD

DELPLAN 1 SK 150

FÖRKLARINGAR


8. ANDER INSPEKTIONSLÄNA AV
STÅLPLÅT, UTÖMNING I BRÄNNLÅS
LINA INNEVÄNDE VÄGG

HÄNVISNINGAR


A30-24-011 INNEVÄGGAR
A30-02-011 METALLPARTER
A30-02-015 GLÄSPARTER
A30-02-016 ELKÄPSFRONTER
A30-75-011 LÖSNING
A30-02-011 FÖRSTÄRKELSEKÄNNA
A30-22-011 VÄGGPANELER

RIKSGÄRDSTERMINAL
BYGGREKONSTRUKTION
A-HANDLINGAR
VVS-HANDLINGAR
E-HANDLINGAR

FASADRITNING			
STADSGÄRDSTERMINALEN			
STADSGÄRDSTERMINALEN OM- OCH TILLBYGGNAD			
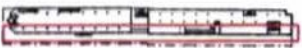

STADSGÄRDSTERMINALEN
BYGGREKONSTRUKTION
PLAN 1, DEL 1
A30-01-011




Stadsbyggnadskontoret

Inkom
Reg.

2024 -03- 05

Dnr:

2023-19422

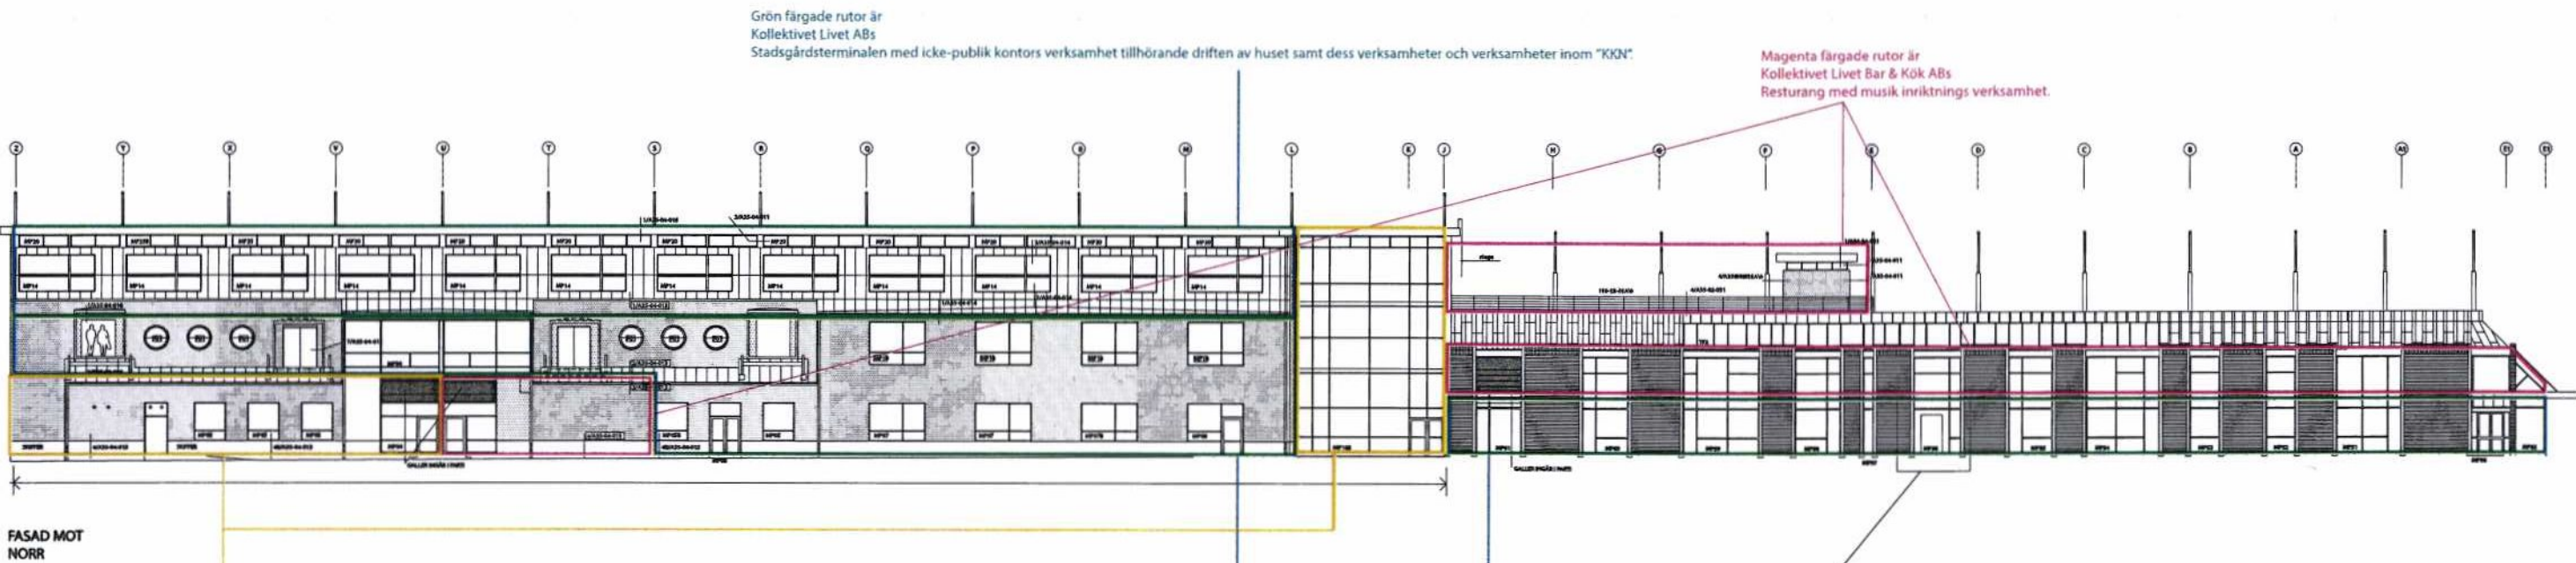


FASAD MOT
NORR

Orange färgade rutor är Kollektivt Livet ABs
Nyttjas gemensamt, entréer, leveranskorridorer m.m.

Grön färgade rutor är
Kollektivt Livet ABs

Magenta färgade rutor är
Kollektivt Livet Bar & Kök ABs
Resturang med musik inriktnings verksamhet.

GLASPARTI ERSATTS AV NY VÄGG.
VÄGGSEKTION I SAMMA KULÖR
SOM GLASRAMAR

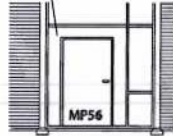

DELPLAN 1 SK 150

- FÖRKLARINGAR

1. ANHÖR INSPEKTIONSLISKA AV
STÅLPÄT, UTFÖRS I BRANDKASS
LKA DRÖVAND VÄGG
- HÄNVISNINGAR

A30-24-011 NYHETVÄGGAR
A30-02-011 NY METALLPANTER
A30-02-015 GLASPARTIER
A30-02-016 ELKÄPSPROFFTER
A30-73-01010 LÖSNAR
A30-02-01010 FÖNSTERÄNSKALLER
A31-22-012 VÄGGPANELER

E-HANDELNGAR
VVS-HANDELNGAR
E-HANDELNGAR
- | FASADRITNING | | | |
|---|--|--|--|
| STADSGÅRDSTERMINALEN | | | |
| STADSGÅRDSTERMINALEN
OM- OCH TILLBYGGNAD | | | |
| A30-01-011 | | | |
| STADSGÅRDSTERMINALEN | | | |
| PLAN 1, DEL 1 | | | |
| A30-01-011 | | | |
-
- Inkom till Stockholms stadsbyggnadskontor - 2024-03-05, Dnr 2023-19422

STADSKONTORETS

Stadsbyggnadskontoret

Inkom 2024 -03- 05
Reg.

Dnr: 2023 - 19422

