

STADS-
BYGGNADSKONTORET

Inkom 2024 -03- 05
Reg.
Dnr: 2023-19422





SKALA 1:100

0 1 2 5 10

METER

BET	ÄNDRINGEN AVSER	DATUM	SDH
<h1 style="text-align: center;">SYSTEMHANDLING</h1>			
 Stockholms stad	Exploateringskontoret		
KOMMITTÉ White arkitekter AB		TOL 08-402 25 00	
A7-400-10-L0140-1211			

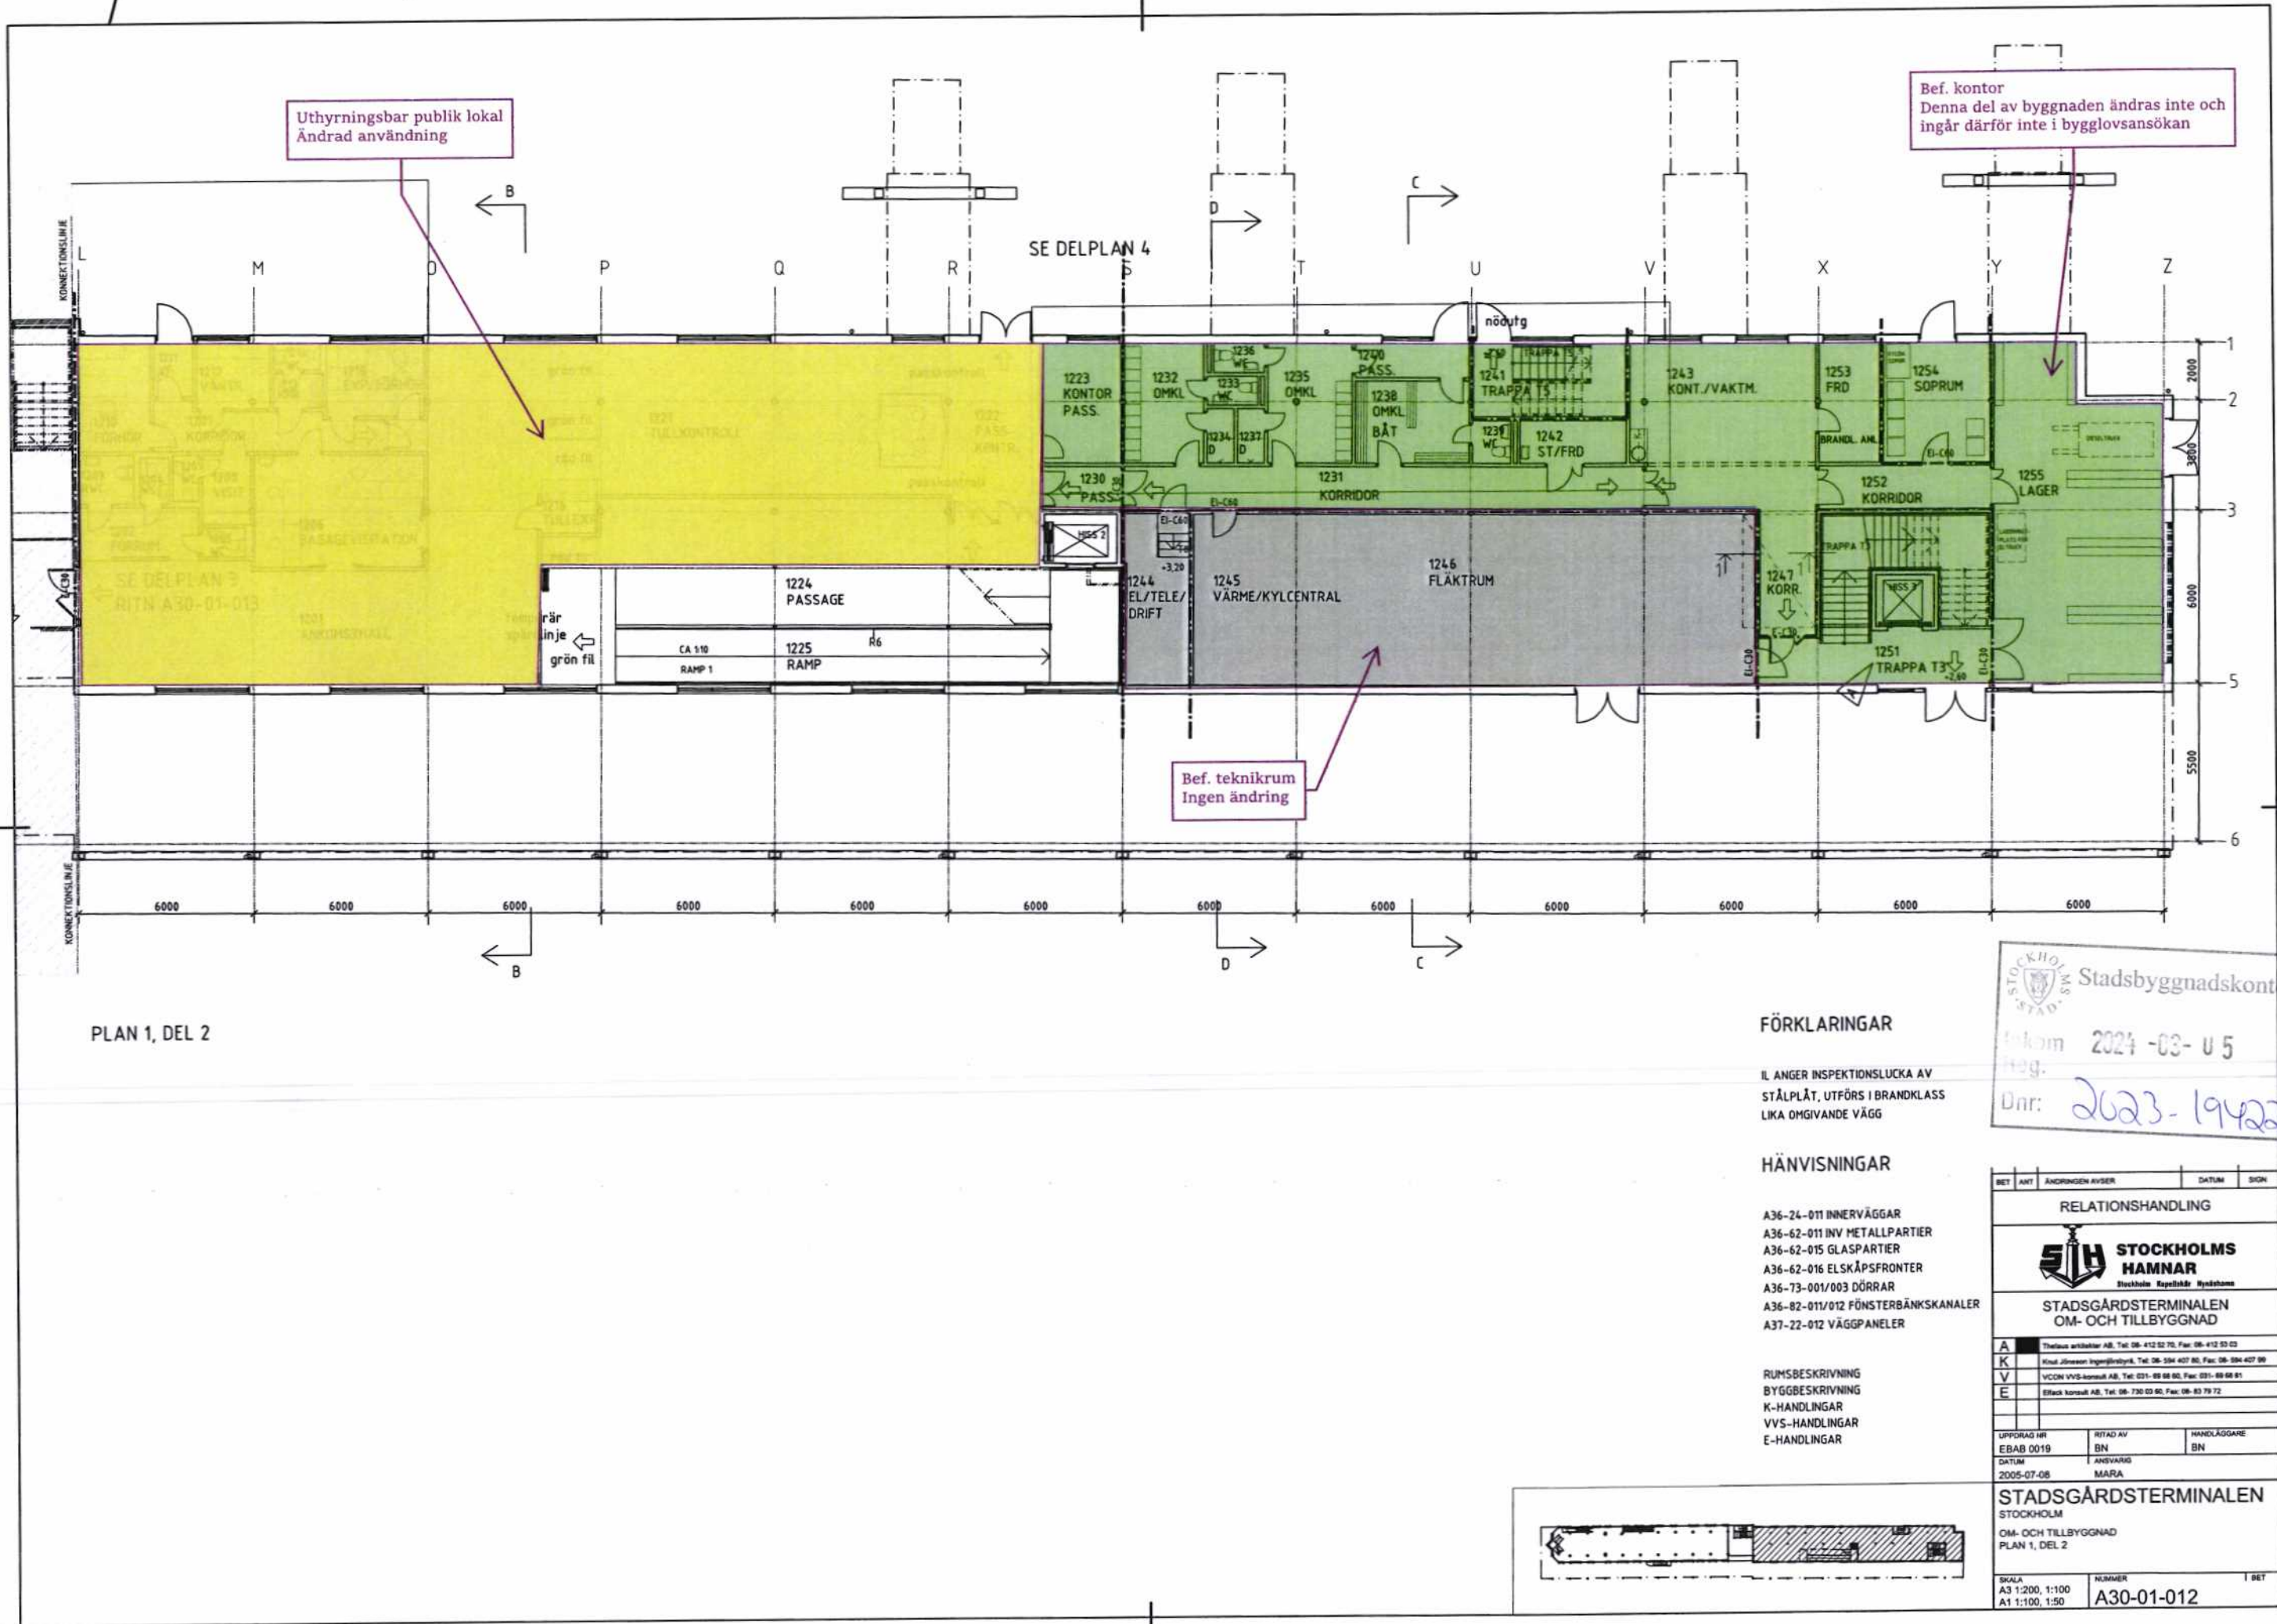

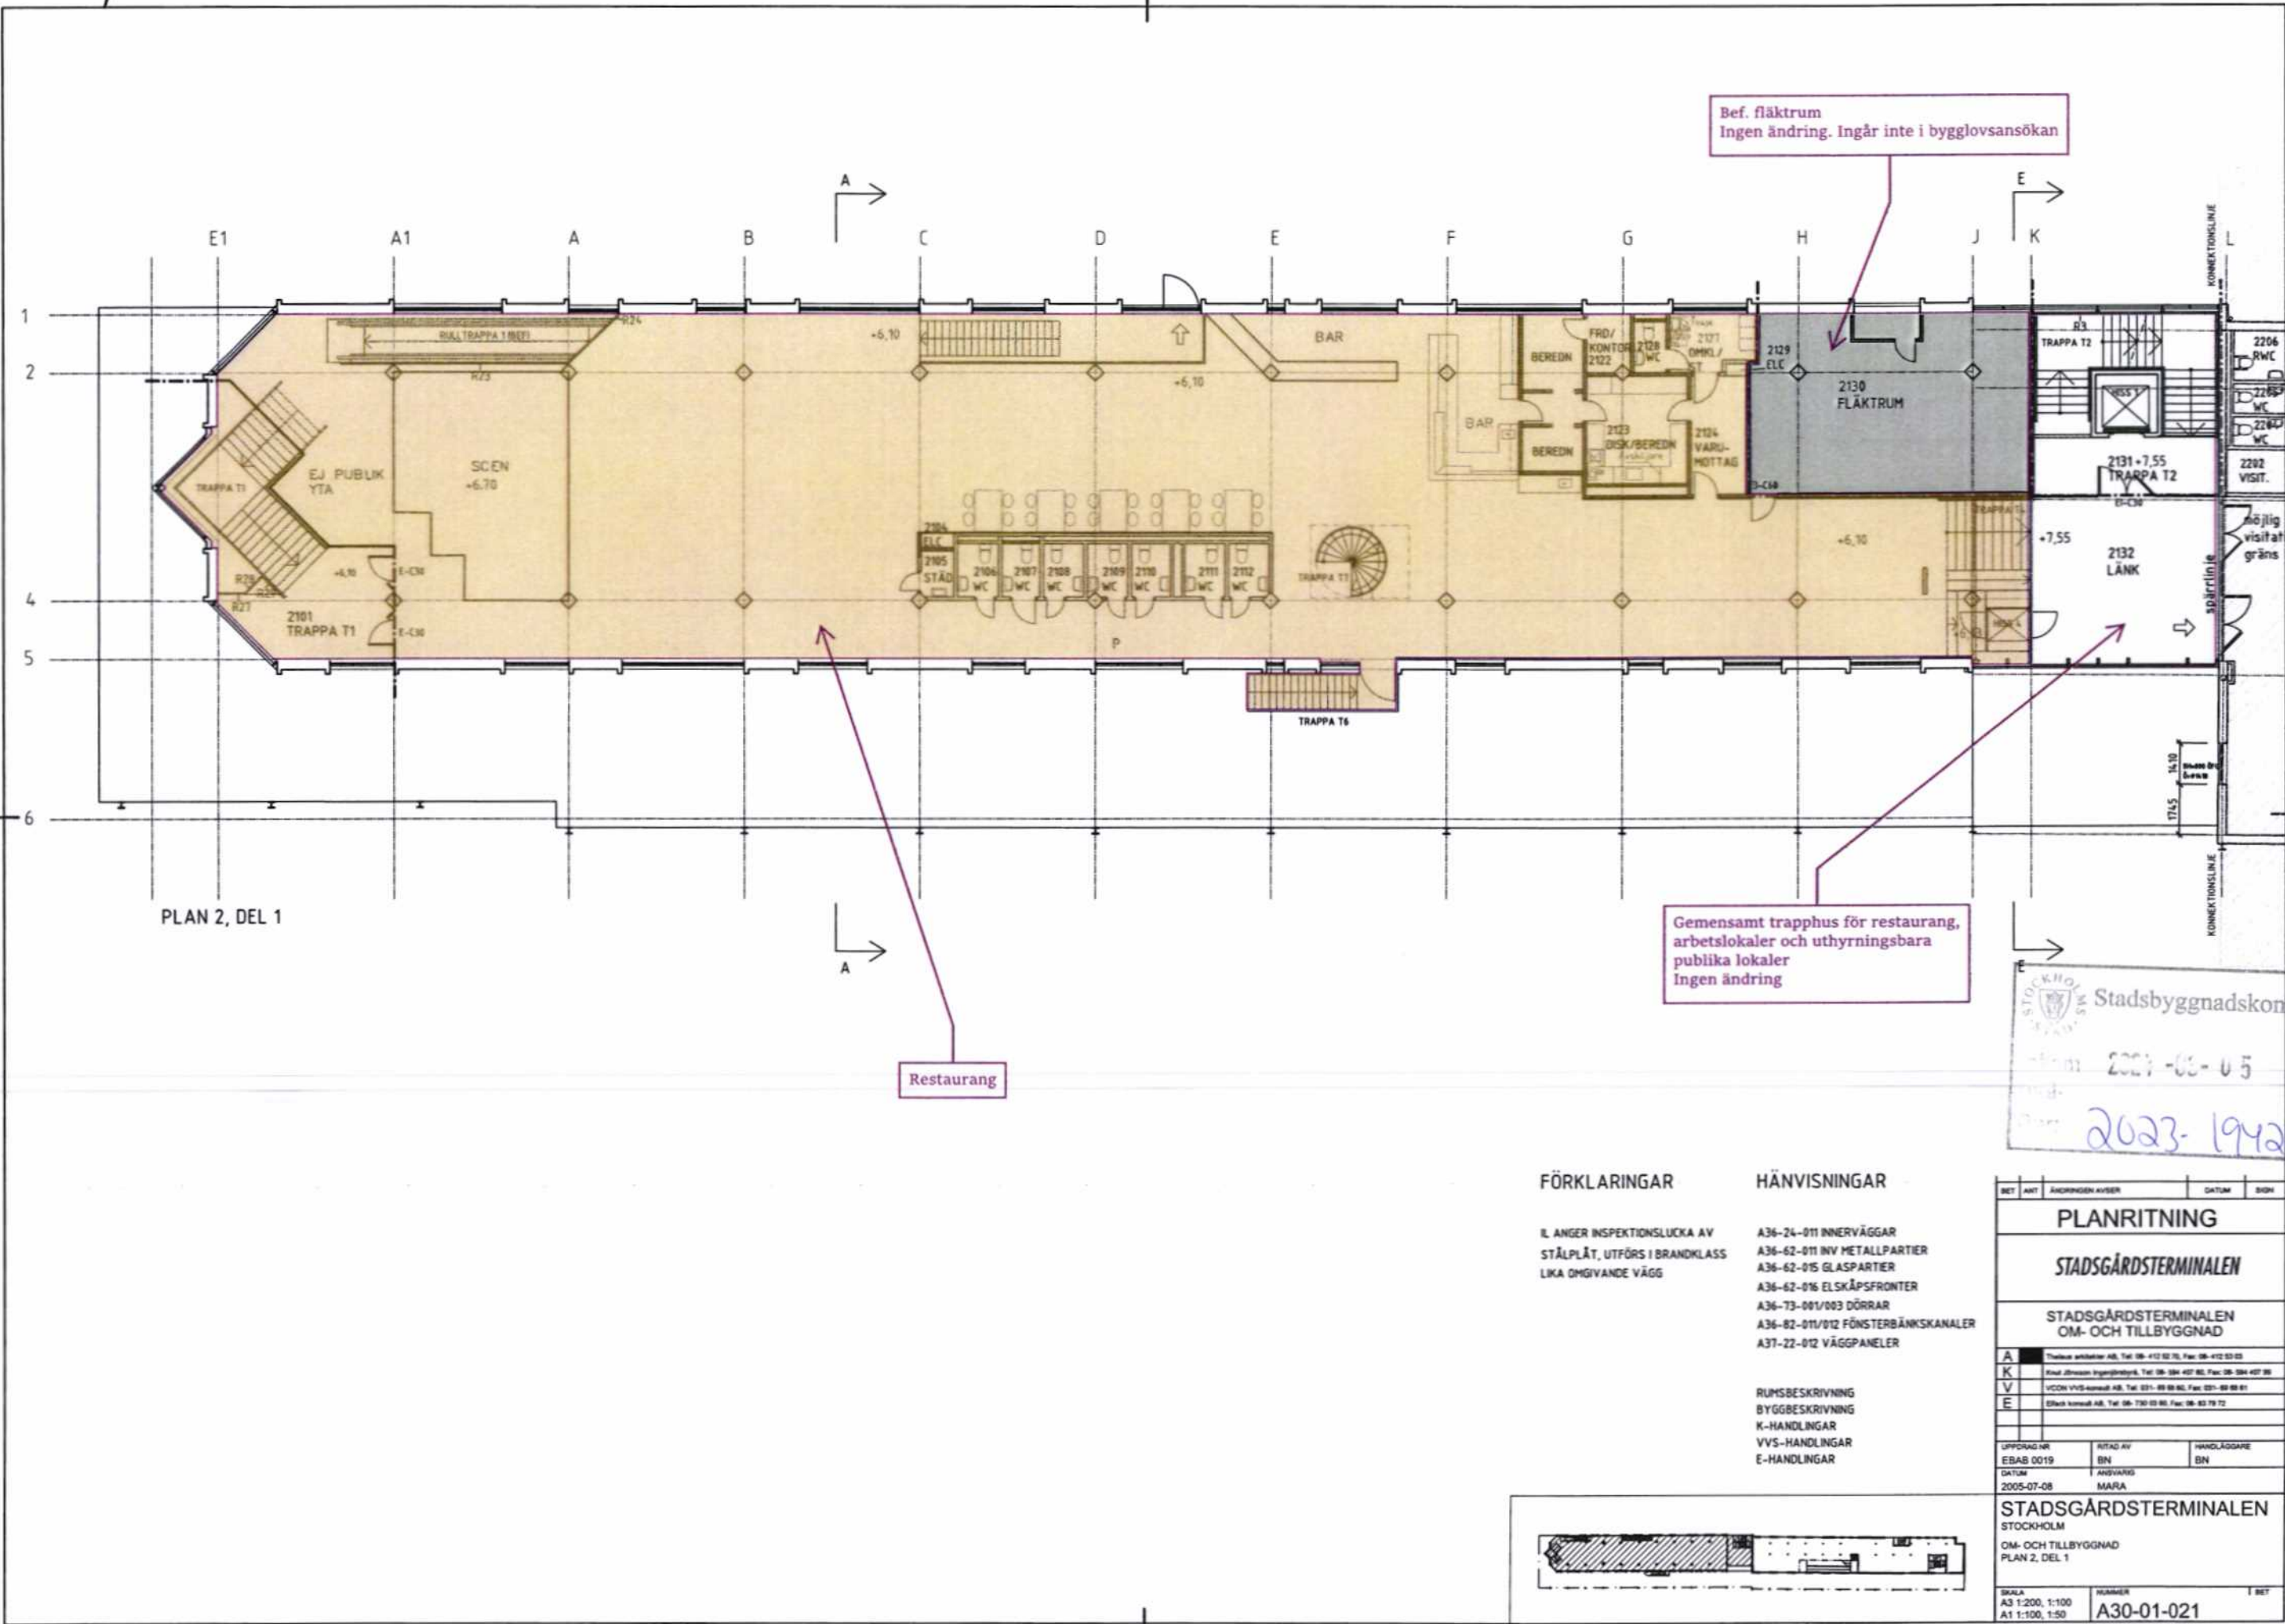


FÖRKLARINGAR

IL ANGER INSPEKTIONSLUCKA AV
STÅLPLÅT, UTFÖRS I BRANDKLASS
LIKA OMGIVANDE VÄGG


HÄNVISNINGAR

A36-24-011 INNERVÄGGAR
A36-62-011 INV METALLPARTIER
A36-62-015 GLASPARTIER
A36-62-016 ELSKÅPSFRONTER
A36-73-001/003 DÖRRAR
A36-82-011/012 FÖNSTERBÄNKSkanaler
A37-22-012 VÄGGPANELER

RUMSBESKRIVNING
BYGGBESKRIVNING
K-HANDLINGAR
VVS-HANDLINGAR
E-HANDLINGAR

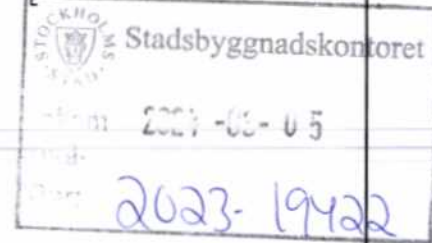

BET	ART	ÄNDRINGEN AVSER	DATUM	BOK
PLANRITNING				
STADSGÅRDSTERMINALEN				
STADSGÅRDSTERMINALEN OM- OCH TILLBYGGNAD				
UPPFÖRAD AV EBAS 0019		RITAD AV BN		HANDLÄGGARE BN
DATUM 2005-07-08		ANSVARIG MARIA		
STADSGÅRDSTERMINALEN STOCKHOLM OM- OCH TILLBYGGNAD PLAN 2, DEL 1				
SKALA A3 1:200, 1:100 A1 1:100, 1:50		NUMMER A30-01-021		BET

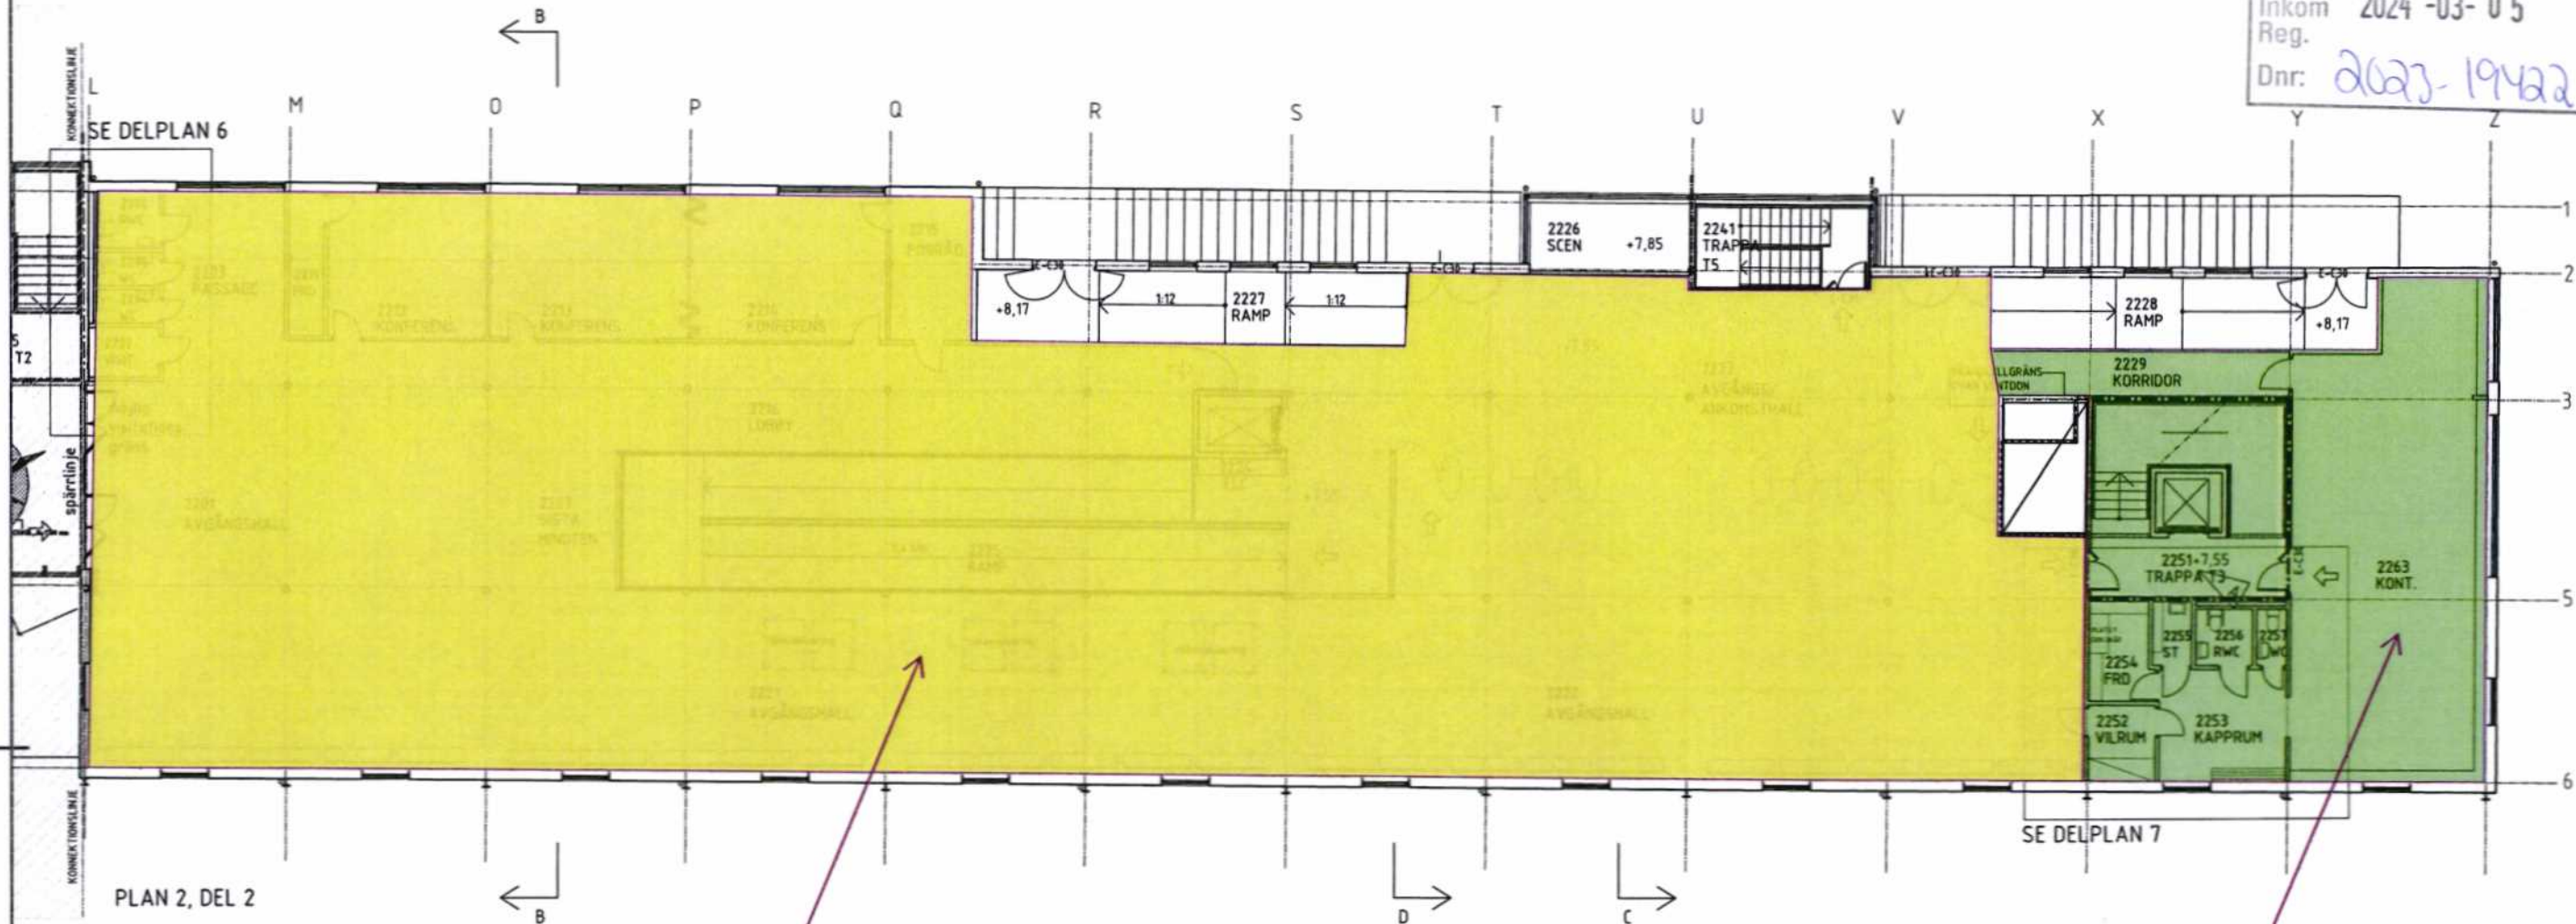

Uthyrningsbar publik lokal
Ändrad användning

Bef. kontor
Denna del av byggnaden ändras inte och
ingår därför inte i bygglovsansökan


FÖRKLARINGAR

IL ANGER INSPEKTIONSLUCKA AV
STÅLPLÅT, UTFÖRS I BRANDKLASS
LIKA OMGIVANDE VÄGG


HÄNVISNINGAR


A36-24-011 INNEVÄGGAR
A36-62-011 INV METALLPARTIER
A36-62-015 GLASPARTIER
A36-62-016 ELSKÅPSFRONTER
A36-73-001/003 DÖRRAR
A36-82-011/012 FÖNSTERBÄNKSkanaler
A37-22-012 VÄGGPANELER


RUMSBESKRIVNING
BYGGBESKRIVNING
K-HANDLINGAR
VVS-HANDLINGAR
E-HANDLINGAR

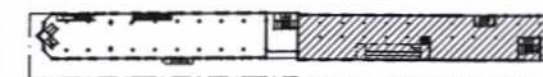

BET	ANT	ÄNDRINGEN AVSER	DATUM	SIGN
PLANRITNING				
STADSGÅRDSTERMINALEN				
STADSGÅRDSTERMINALEN OM- OCH TILLBYGGNAD				
UPPDRAGS-NR		INTEG AV	INNEHÅLLS-NR	
EBAB 0019		BN	BN	
DATUM		ANSVARIG		
2005-07-08		MARA		
STADSGÅRDSTERMINALEN				
STOCKHOLM				
OM- OCH TILLBYGGNAD				
PLAN 2, DEL 2				
SKALA		NUMMER		BET
A3 1:200, 1:100 A1 1:100, 1:50		A30-01-022		

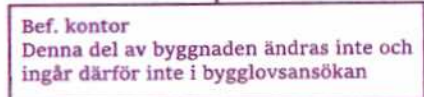

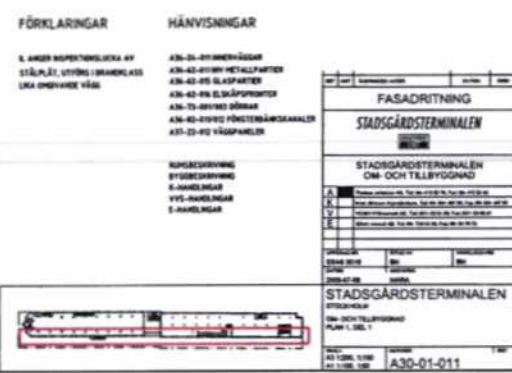

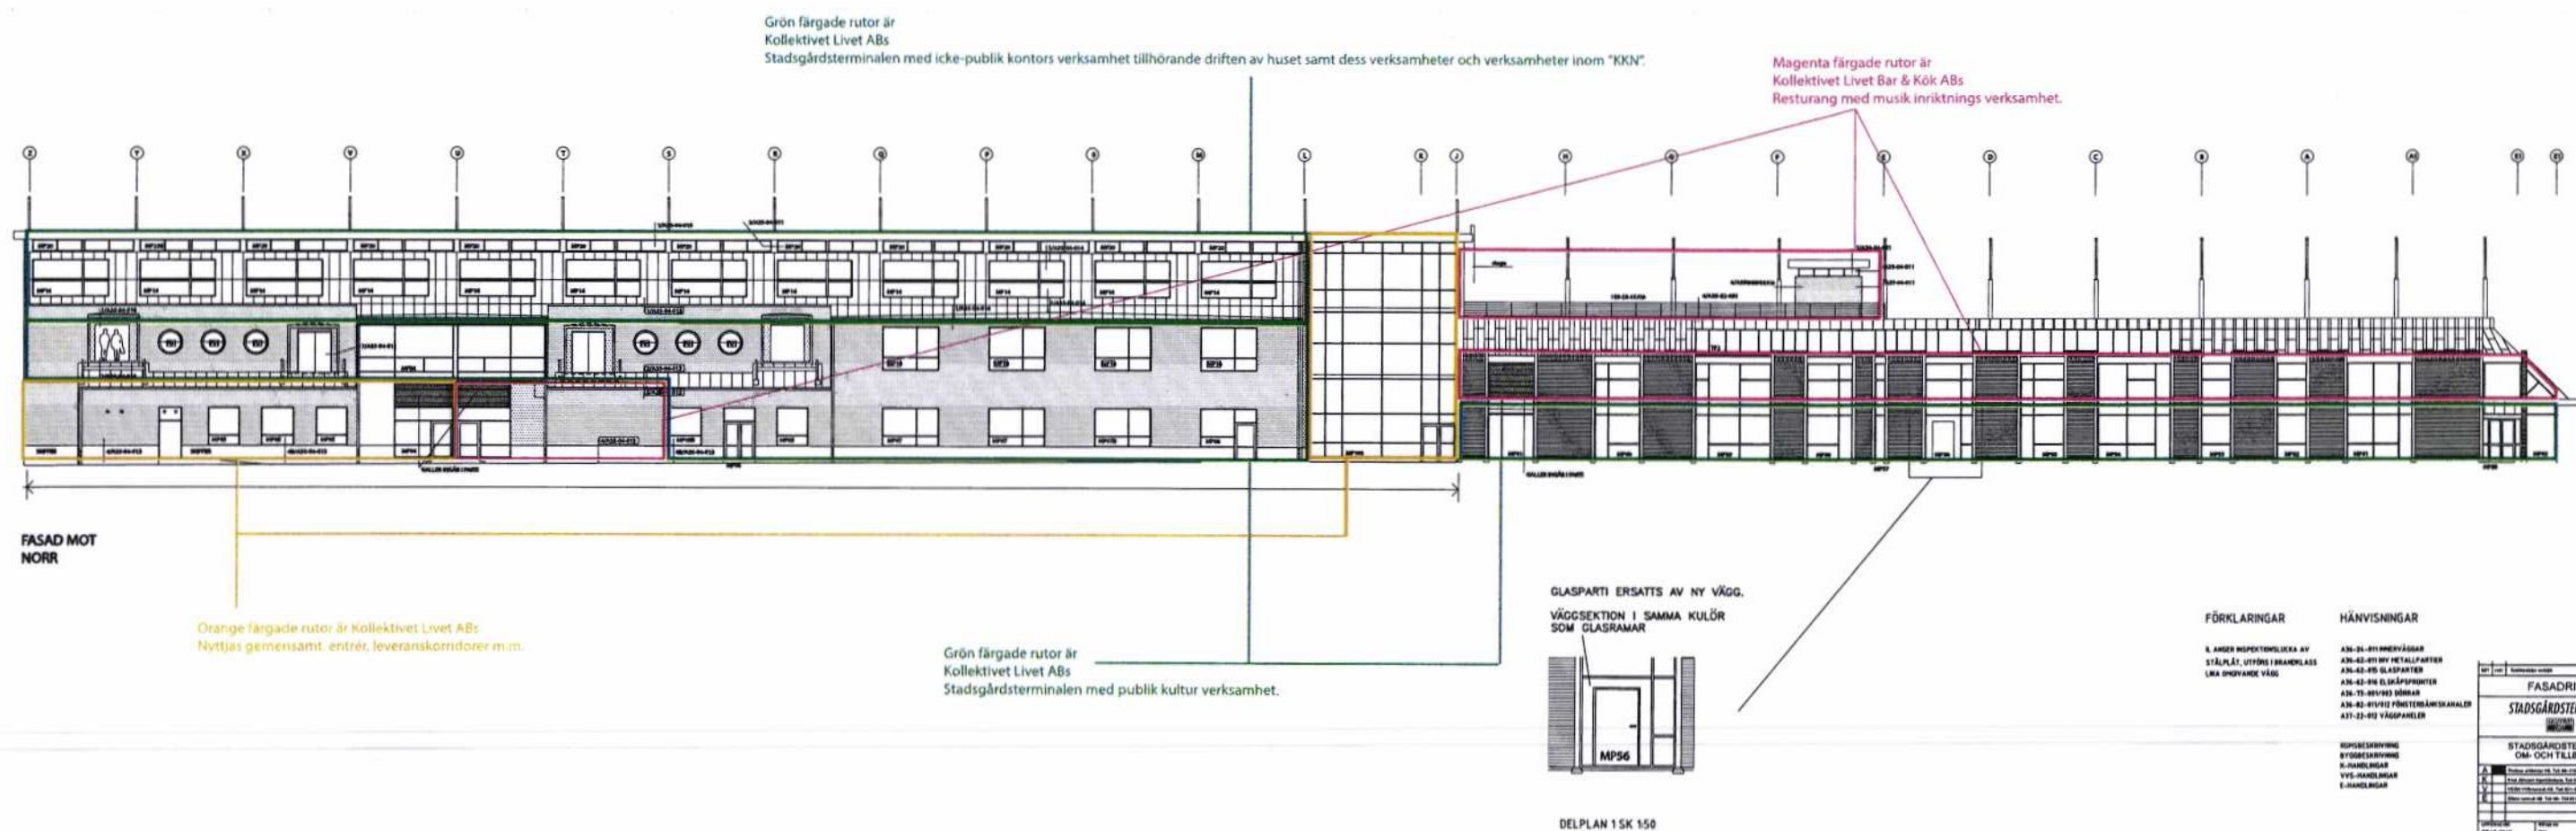

FÖRKLÄRNINGAR	HÄNVISNINGAR

FASADRITNING			
STADSGÅRDSTERMINALEN			
Östra Entrén (Hörsal 15, 16, 17, 8			