


STORSTADS
STAD
Stadsbyggnadskontoret
Inkom 2024 -03- 05
Reg.
Dnr: 2023-19422



BET	ÄNDERING AVSEER	DATUM	BIDN
SYSTEMHANDLING			
 Stockholms stad		Exploateringskontoret	
KOMST		TEL	
White arkitekter AB		08-402 25 00	
UPPGORDNINGSNUMMER	REDAKORREKTURERAD AV	HANDSÄGGADE	
9138490100	MAC	MAC	
UPPGÄTTAD DATUM	UPPGÄTTANDESVARDA		
2023-XX-XX	Christofer Hök		
SLUSSEN L01 - Gemensamt delområde Land 40 - Kajplan Provisorisk bussterminal, Stadsgårdsterminalen Ombyggnad - Plan 1, del 1 400 Sammansatt redovisning			
10 - Planritning		SKALAFÖRHÅLL 1:100 A1	
PROJEKT NR.	REDAKORREKTURERAD NR.	S. NR.	
ARBETST. UTÖVAD ENLIGT RITN. UTÅNKAD ÄNDRINGAR		DATUM	
ÄNDRINGSNUMMER	REDAKORREKTURERAD NR.		BET
A7-400-10-L0140-1211			

SKALA 1:100

0 1 2 5
METER

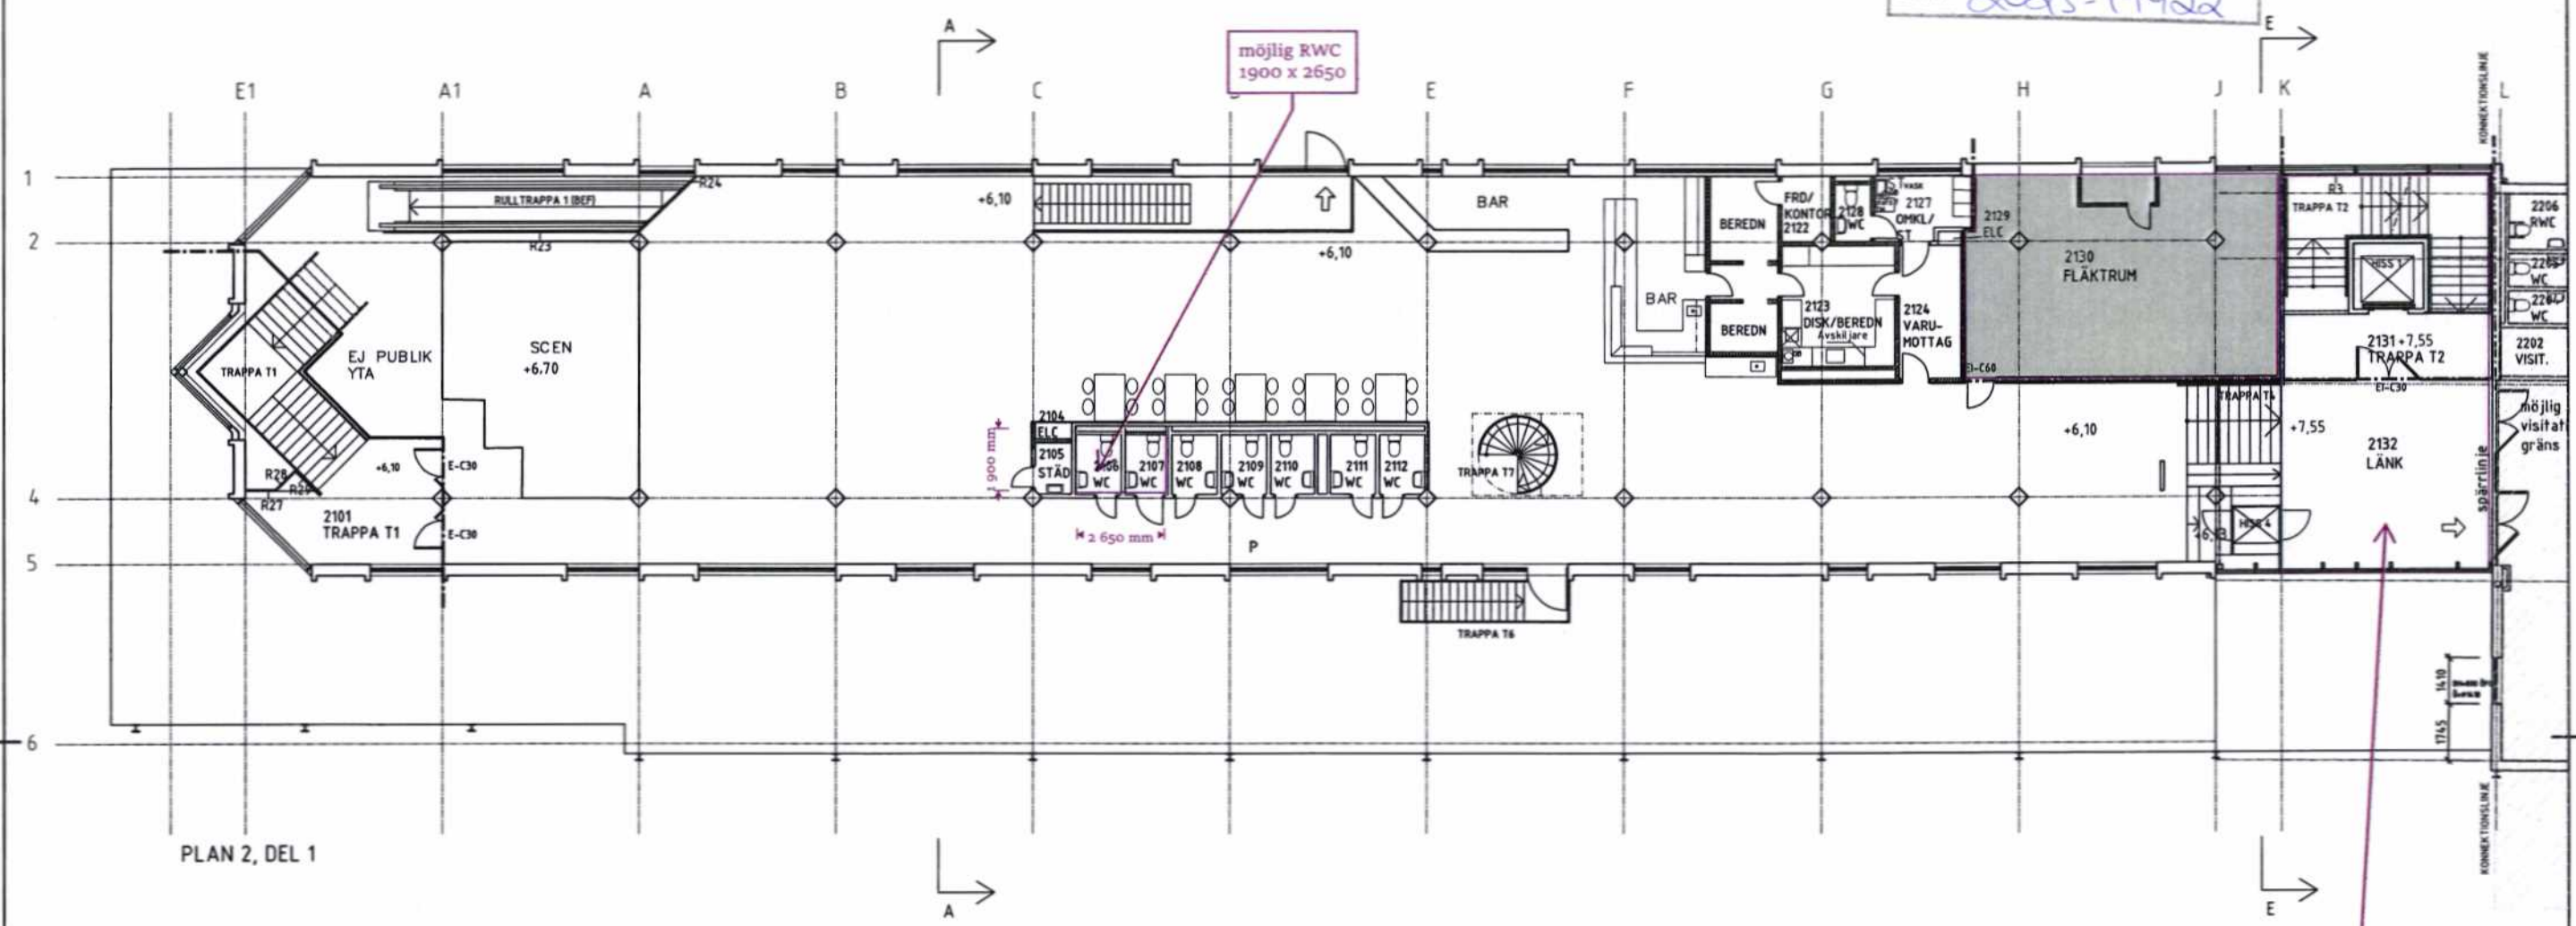

PLAN 2, DEL 1

FÖRKLARINGAR

IL ANGER INSPEKTIONSLUCKA AV
STÅLPLÅT, UTFÖRS I BRANDKLASS
LIKA OMGIVANDE VÄGG


HÄNVISNINGAR

A36-24-011 INNERVÄGGAR
A36-62-011 INV METALLPARTIER
A36-62-015 GLASPARTIER
A36-62-016 ELSKÅPSFRONTER
A36-73-001/003 DÖRRAR
A36-82-011/012 FÖNSTERBÄNKSkanALER
A37-22-012 VÄGGPANELER

RUMSBESKRIVNING
BYGGBESKRIVNING
K-HANDLINGAR
VVS-HANDLINGAR
E-HANDLINGAR


Gemensamt trapphus för restaurang,
arbetslokaler och uthyrningsbara
publika lokaler

BET	ANT	ÄNDRINGEN AVISER	DATUM	SIGN
PLANRITNING				
STADSGÅRDSTERMINALEN				
STADSGÅRDSTERMINALEN OM- OCH TILLBYGGNAD				
A		Thelma arkitektur AB, Tel: 08-412 52 70, Fax: 08-412 52 53		
K		Knut Jönsson Ingenjörbyrå, Tel: 08-594 457 80, Fax: 08-594 457 80		
V		VCON VVS-konsult AB, Tel: 021-59 88 40, Fax: 021-59 88 81		
E		Stenroos konsult AB, Tel: 08-730 03 80, Fax: 08-83 79 72		
UPPDRAG NR EBAB 0019		REND AV BN		HANDLÄGGARE BN
DATUM 2005-07-08		ANVÄNDARE MARIA		
STADSGÅRDSTERMINALEN STOCKHOLM				
OM- OCH TILLBYGGNAD PLAN 2, DEL 1				
SKALA A3 1:200, 1:100 A1 1:100, 1:50		NUMMER A30-01-021		BET

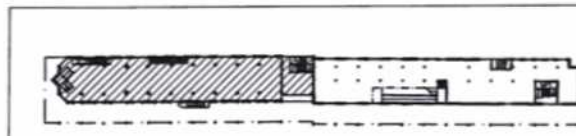

STOCKHOLM Stadsbyggnadskontoret
Inkom 2024-03-05
Reg.
Dnr: 2023-19422

Möjligt åstadkomma RWC
1900 x 2650 mm

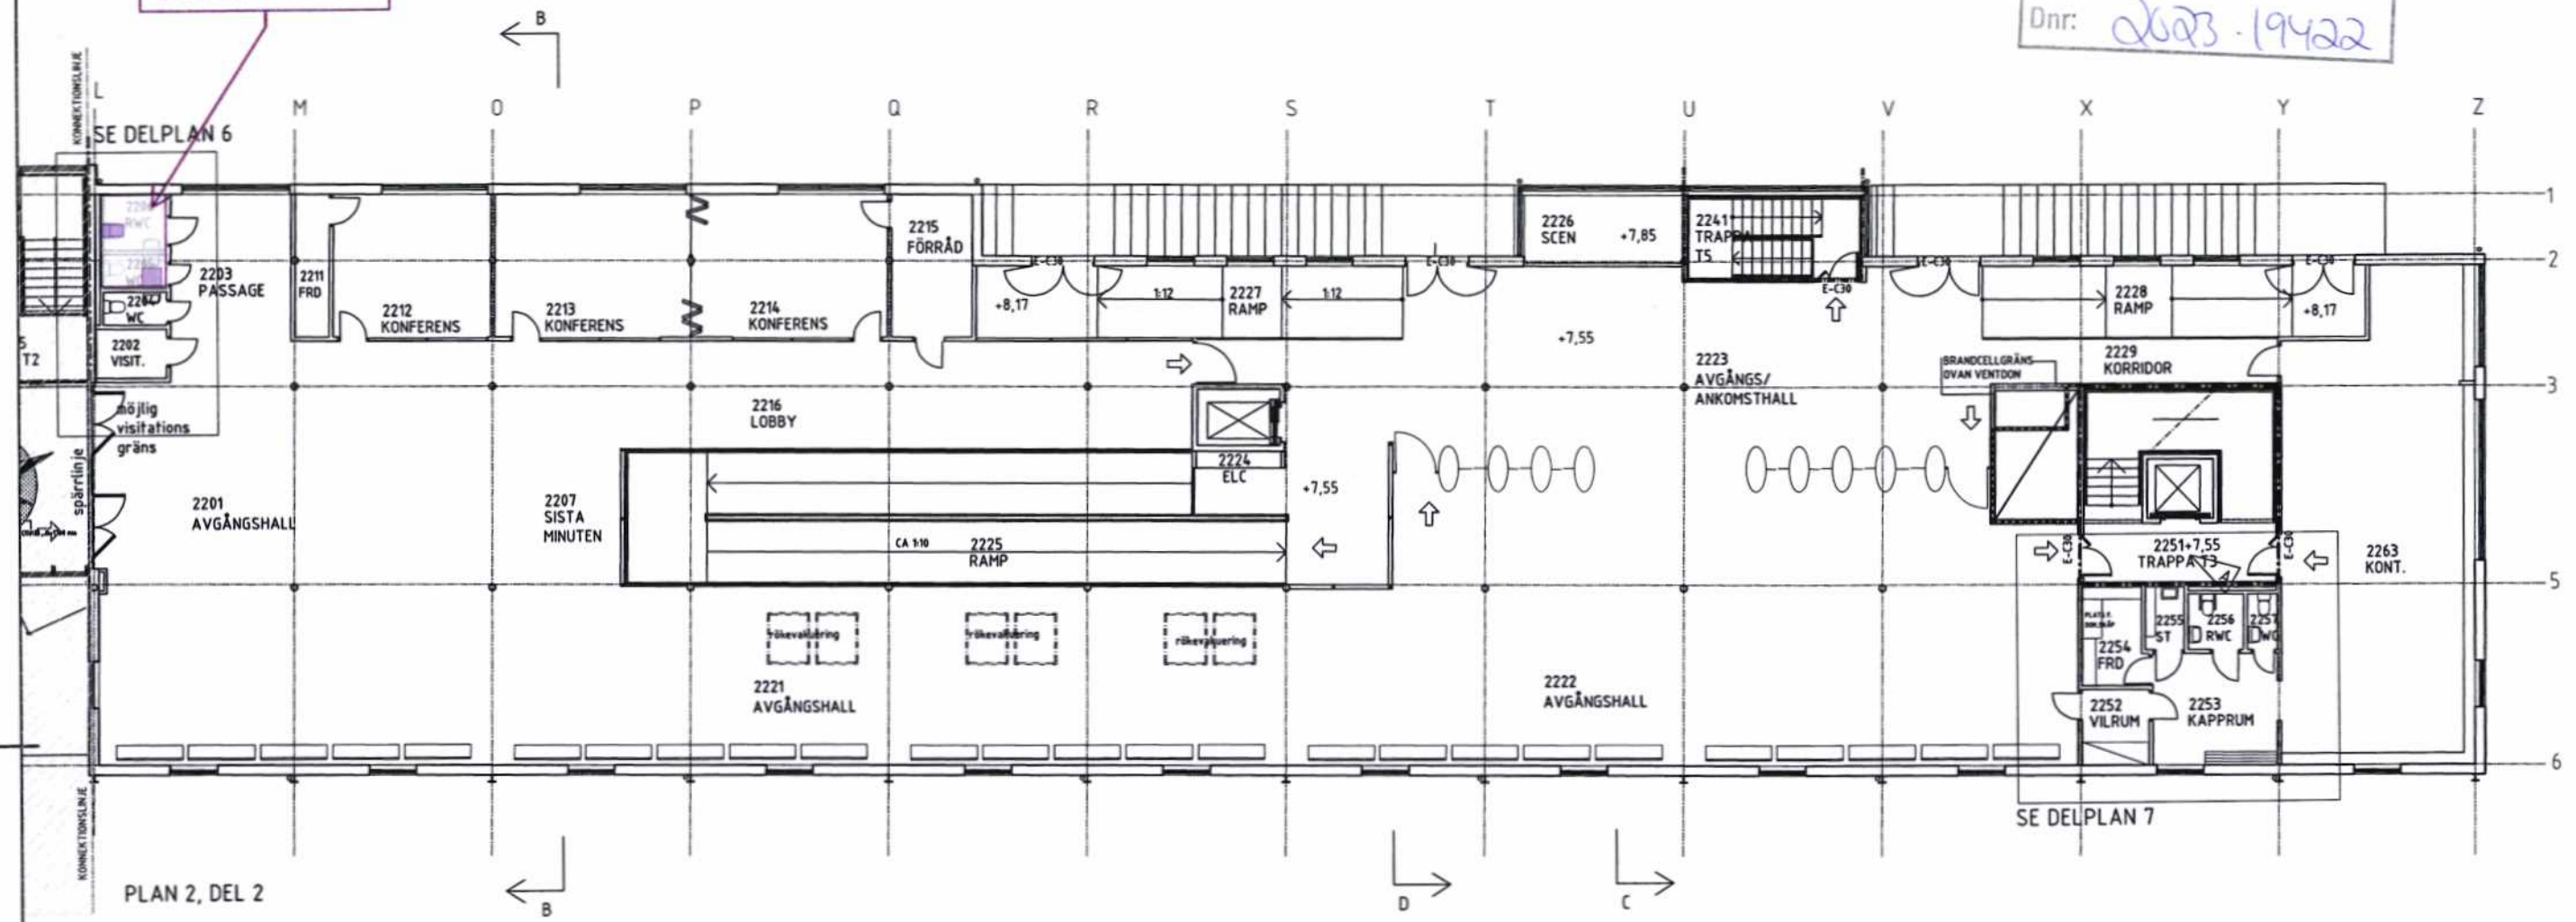

FÖRKLARINGAR

IL ANGER INSPEKTIONSLUCKA AV
STÅLPLÅT, UTFÖRS I BRANDKLASS
LIKA OMGIVANDE VÄGG

HÄNVISNINGAR

A36-24-011 INNEVÄGGAR
A36-62-011 INV METALLPARTIER
A36-62-015 GLASPARTIER
A36-62-016 ELSKÅPSFRONTER
A36-73-001/003 DÖRRAR
A36-82-011/012 FÖNSTERBÄNKSkanaler
A37-22-012 VÄGGPANELER

RUMSBESKRIVNING
BYGGBESKRIVNING
K-HANDLINGAR
VVS-HANDLINGAR
E-HANDLINGAR



REVIS	REVIS	ÄNDRINGEN AVSEER	DATUM	BESKR
PLANRITNING				
STADSGÅRDSTERMINALEN				
STADSGÅRDSTERMINALEN OM- OCH TILLBYGGNAD				
UPPDRAGS- OCH EBA 0019				
DOKUM		REVIS	REVIS	REVIS
2005-07-08		BN	BN	BN
STADSGÅRDSTERMINALEN STOCKHOLM OM- OCH TILLBYGGNAD PLAN 2, DEL 2				
SKALA A3 1:200, 1:100 A1 1:100, 1:50		HUMMER A30-01-022		REVIS