


**A** SEKTION A-A  
1:100

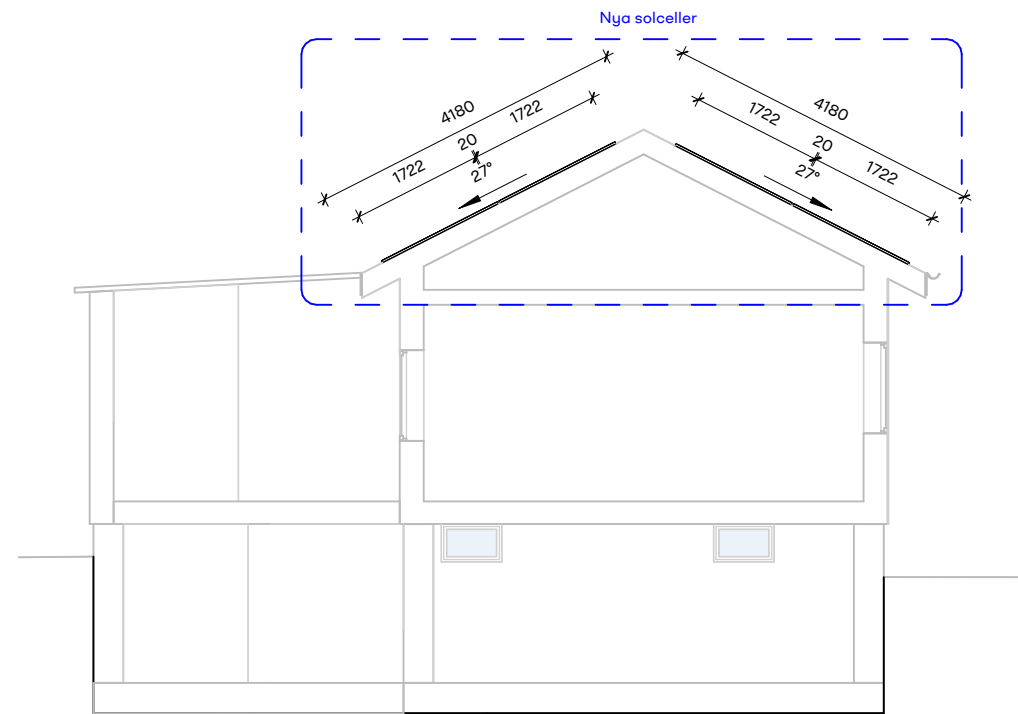

0 1 2 3 4 5 10m

SKALA 1:100

TG  
— — — Befintlig Mark  
— Föreslagen Mark



BygglövsExperterna

Kulstötärvägen 5		
RITNING	RITNINGSNUMMER	
SEKTIONS-RITNING	A-40.2-200	
RITAD/KONST.AV	DATUM	SKALA
A.A.	10/01/2024	1:100