




1 SYDVÄST
1:100

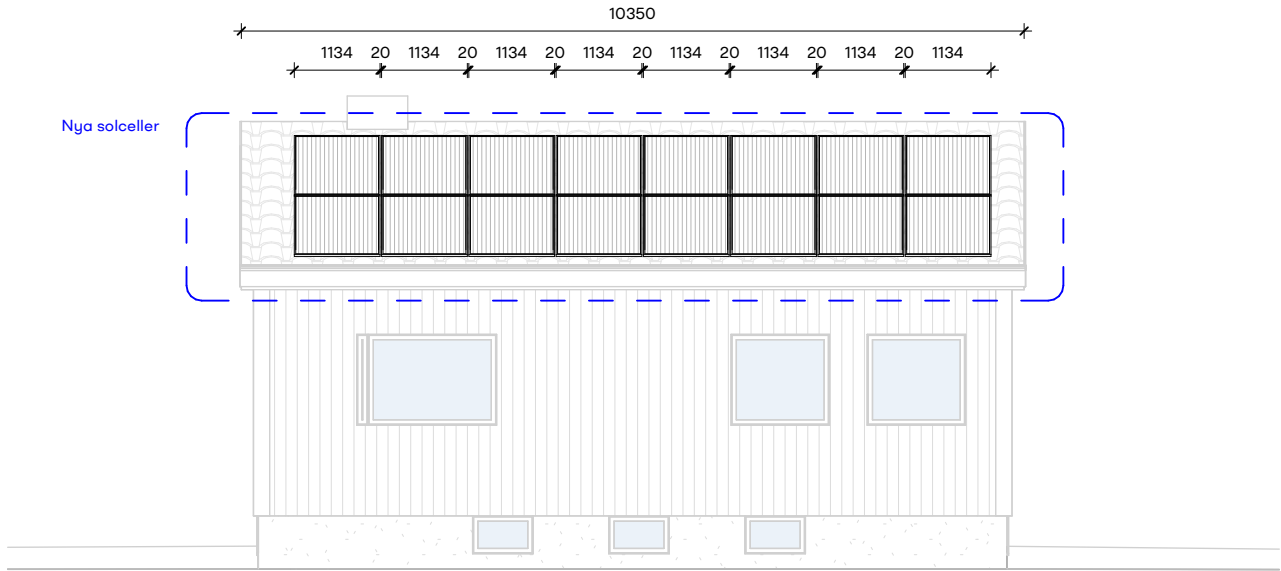


4 NORDÖST
1:100

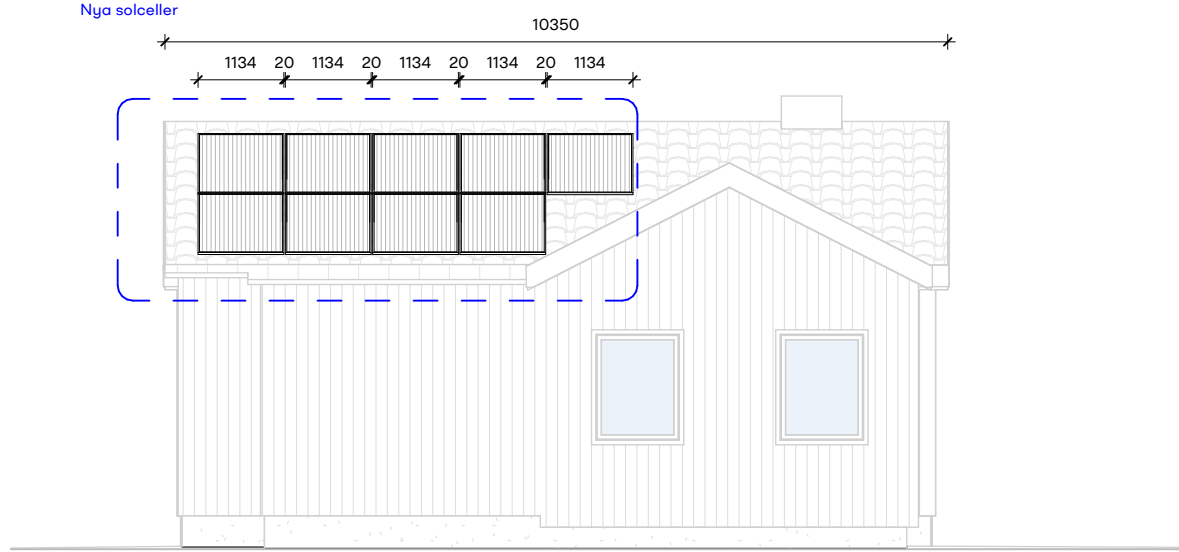

2 NORDVÄST
1:100

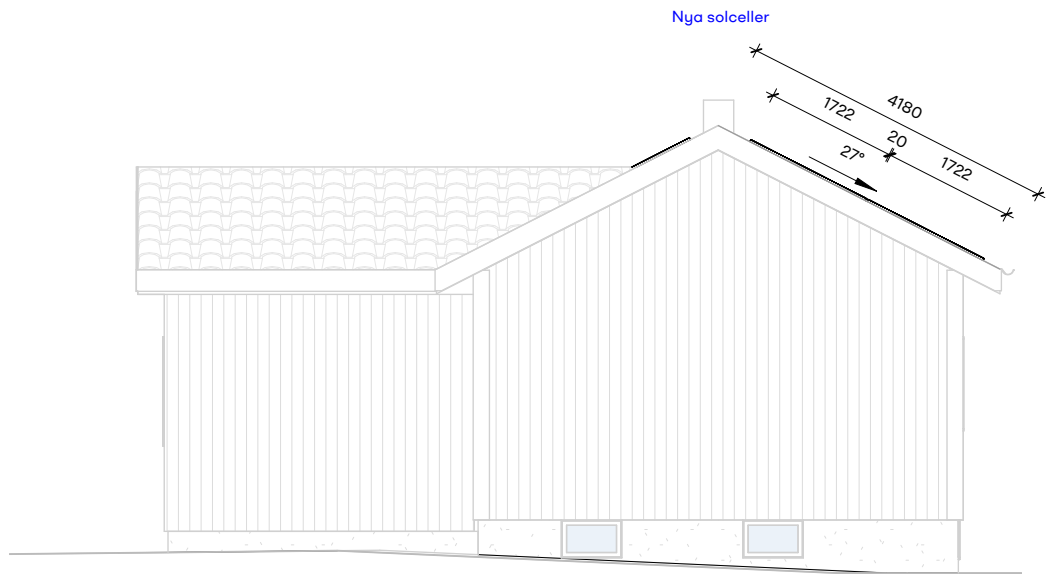

3 SYDÖST
1:100

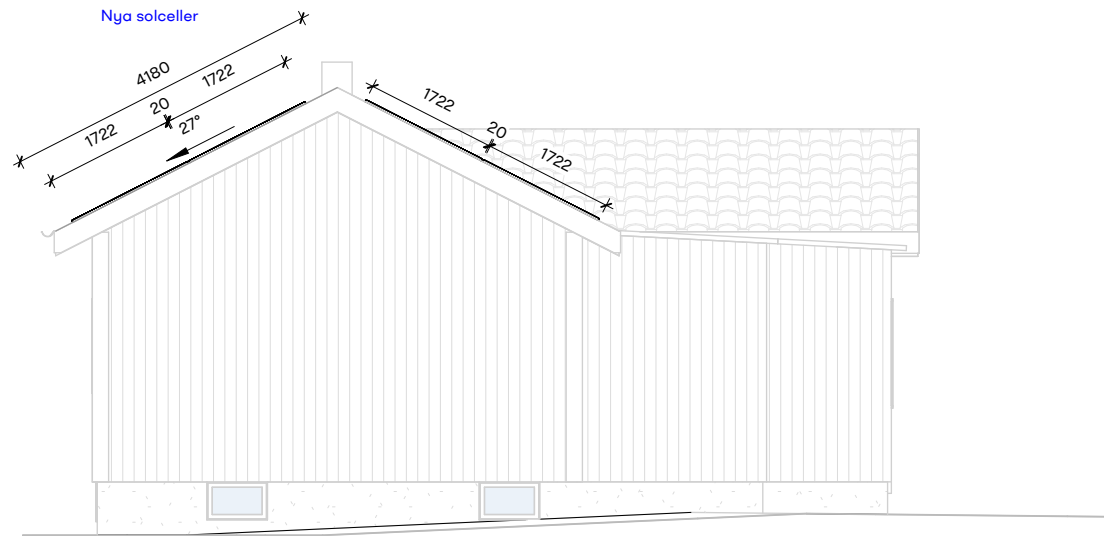

0 1 2 3 4 5 10m

SKALA 1:100

TG
— — — Befintlig Mark
— Föreslagen Mark



BygglövsExperterna

Kulstötärvägen 5			
RITNING FASADRITNING		RITNINGSNUMMER A-40.3-300	
RITAD/KONST.AV A.A.	DATUM 10/01/2024	SKALA 1:100	