
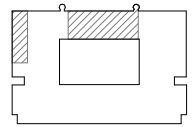
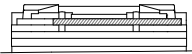


FÖRKLARINGAR

Alla mått i mm om ej annat anges.

----- Avser bygglov

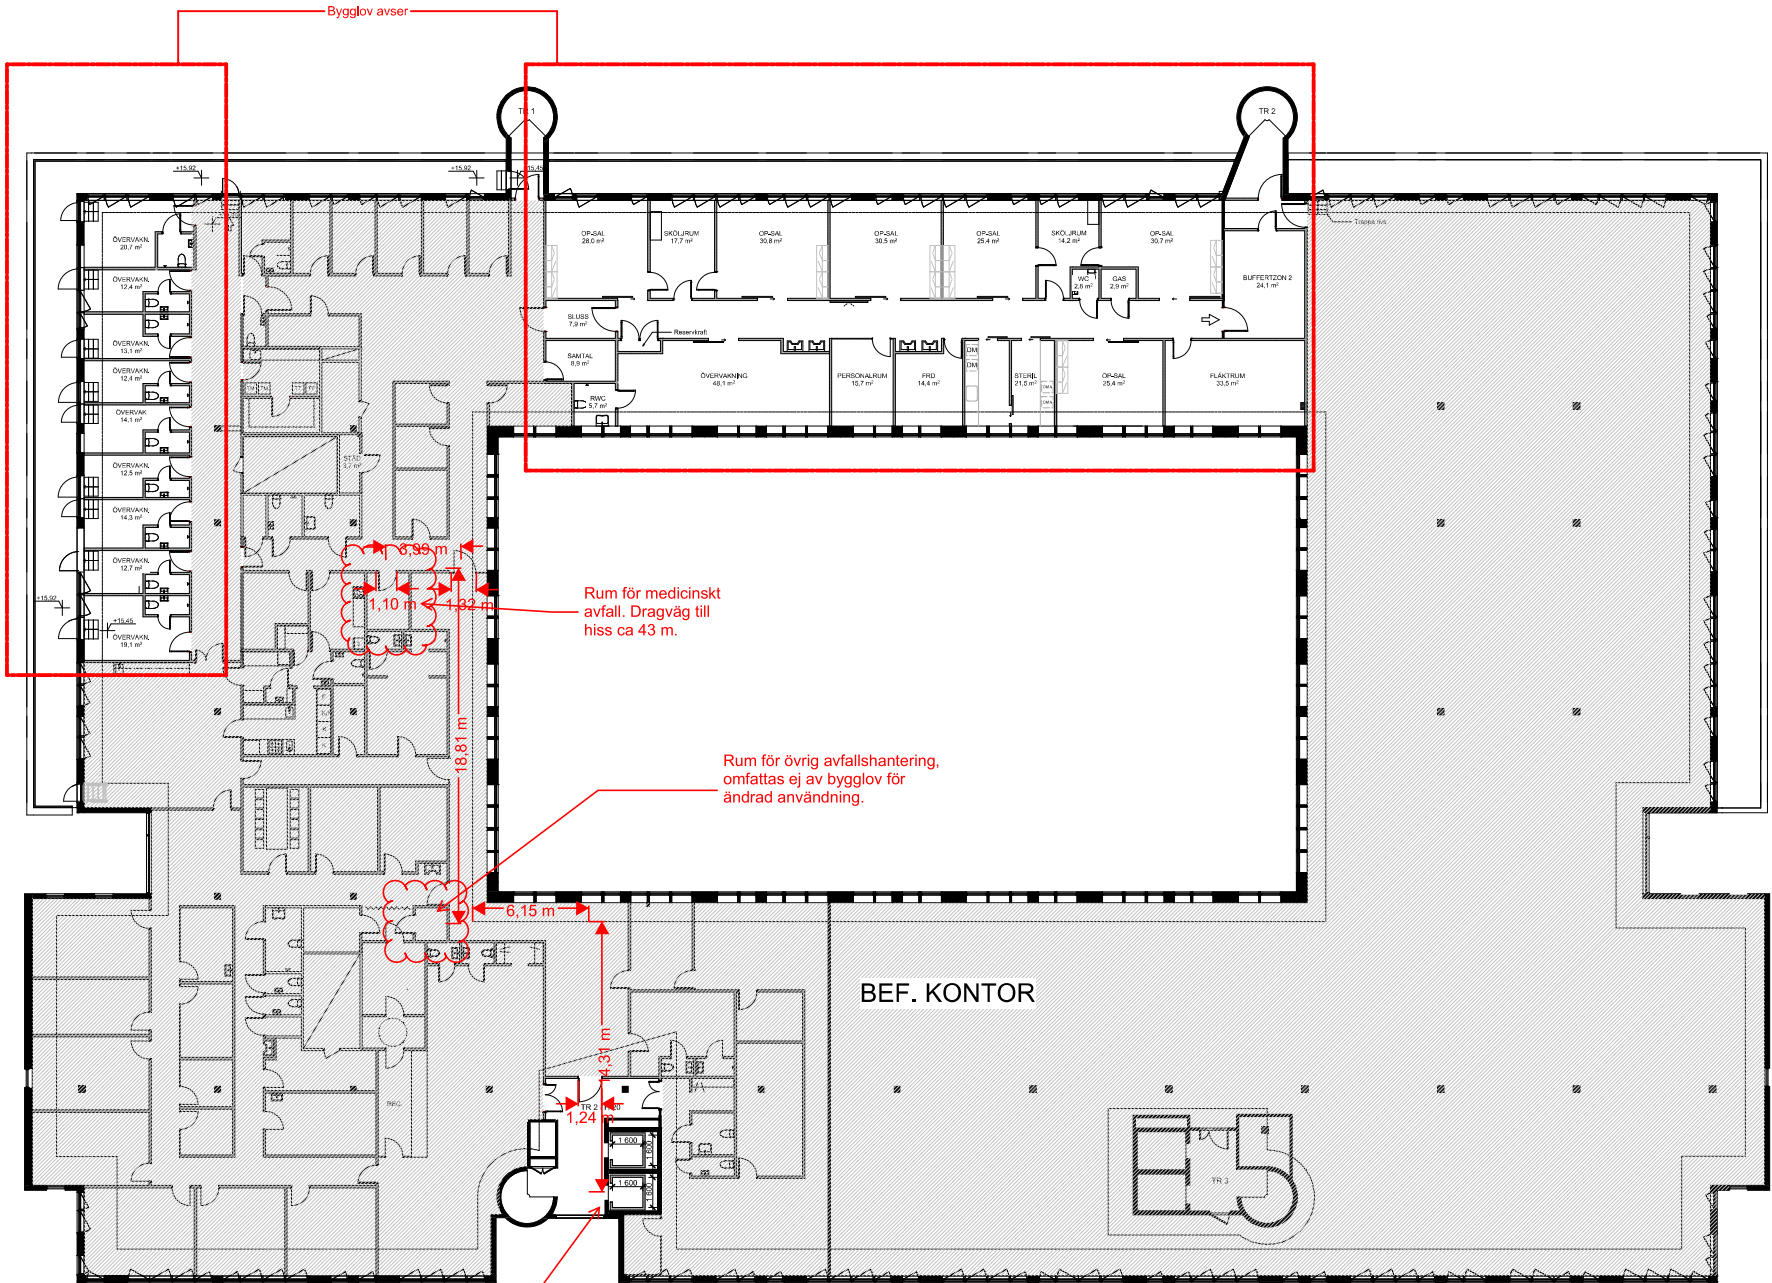

BET ANDRING AVSER DATUM SIGN



BYGGLOV
Plan 5 (Översikt)

Ändrad användning
Rotterdam 1
Hangövägen 20

Ritad av ML
2022-12-09



0 5 10 20m 40m
1:400 (A3)