


FÖRKLARINGAR

Alla mått i mm om ej annat anges.

 Skrafferad yta avser bygglov

Bilaga 1 Ritningar 20230706

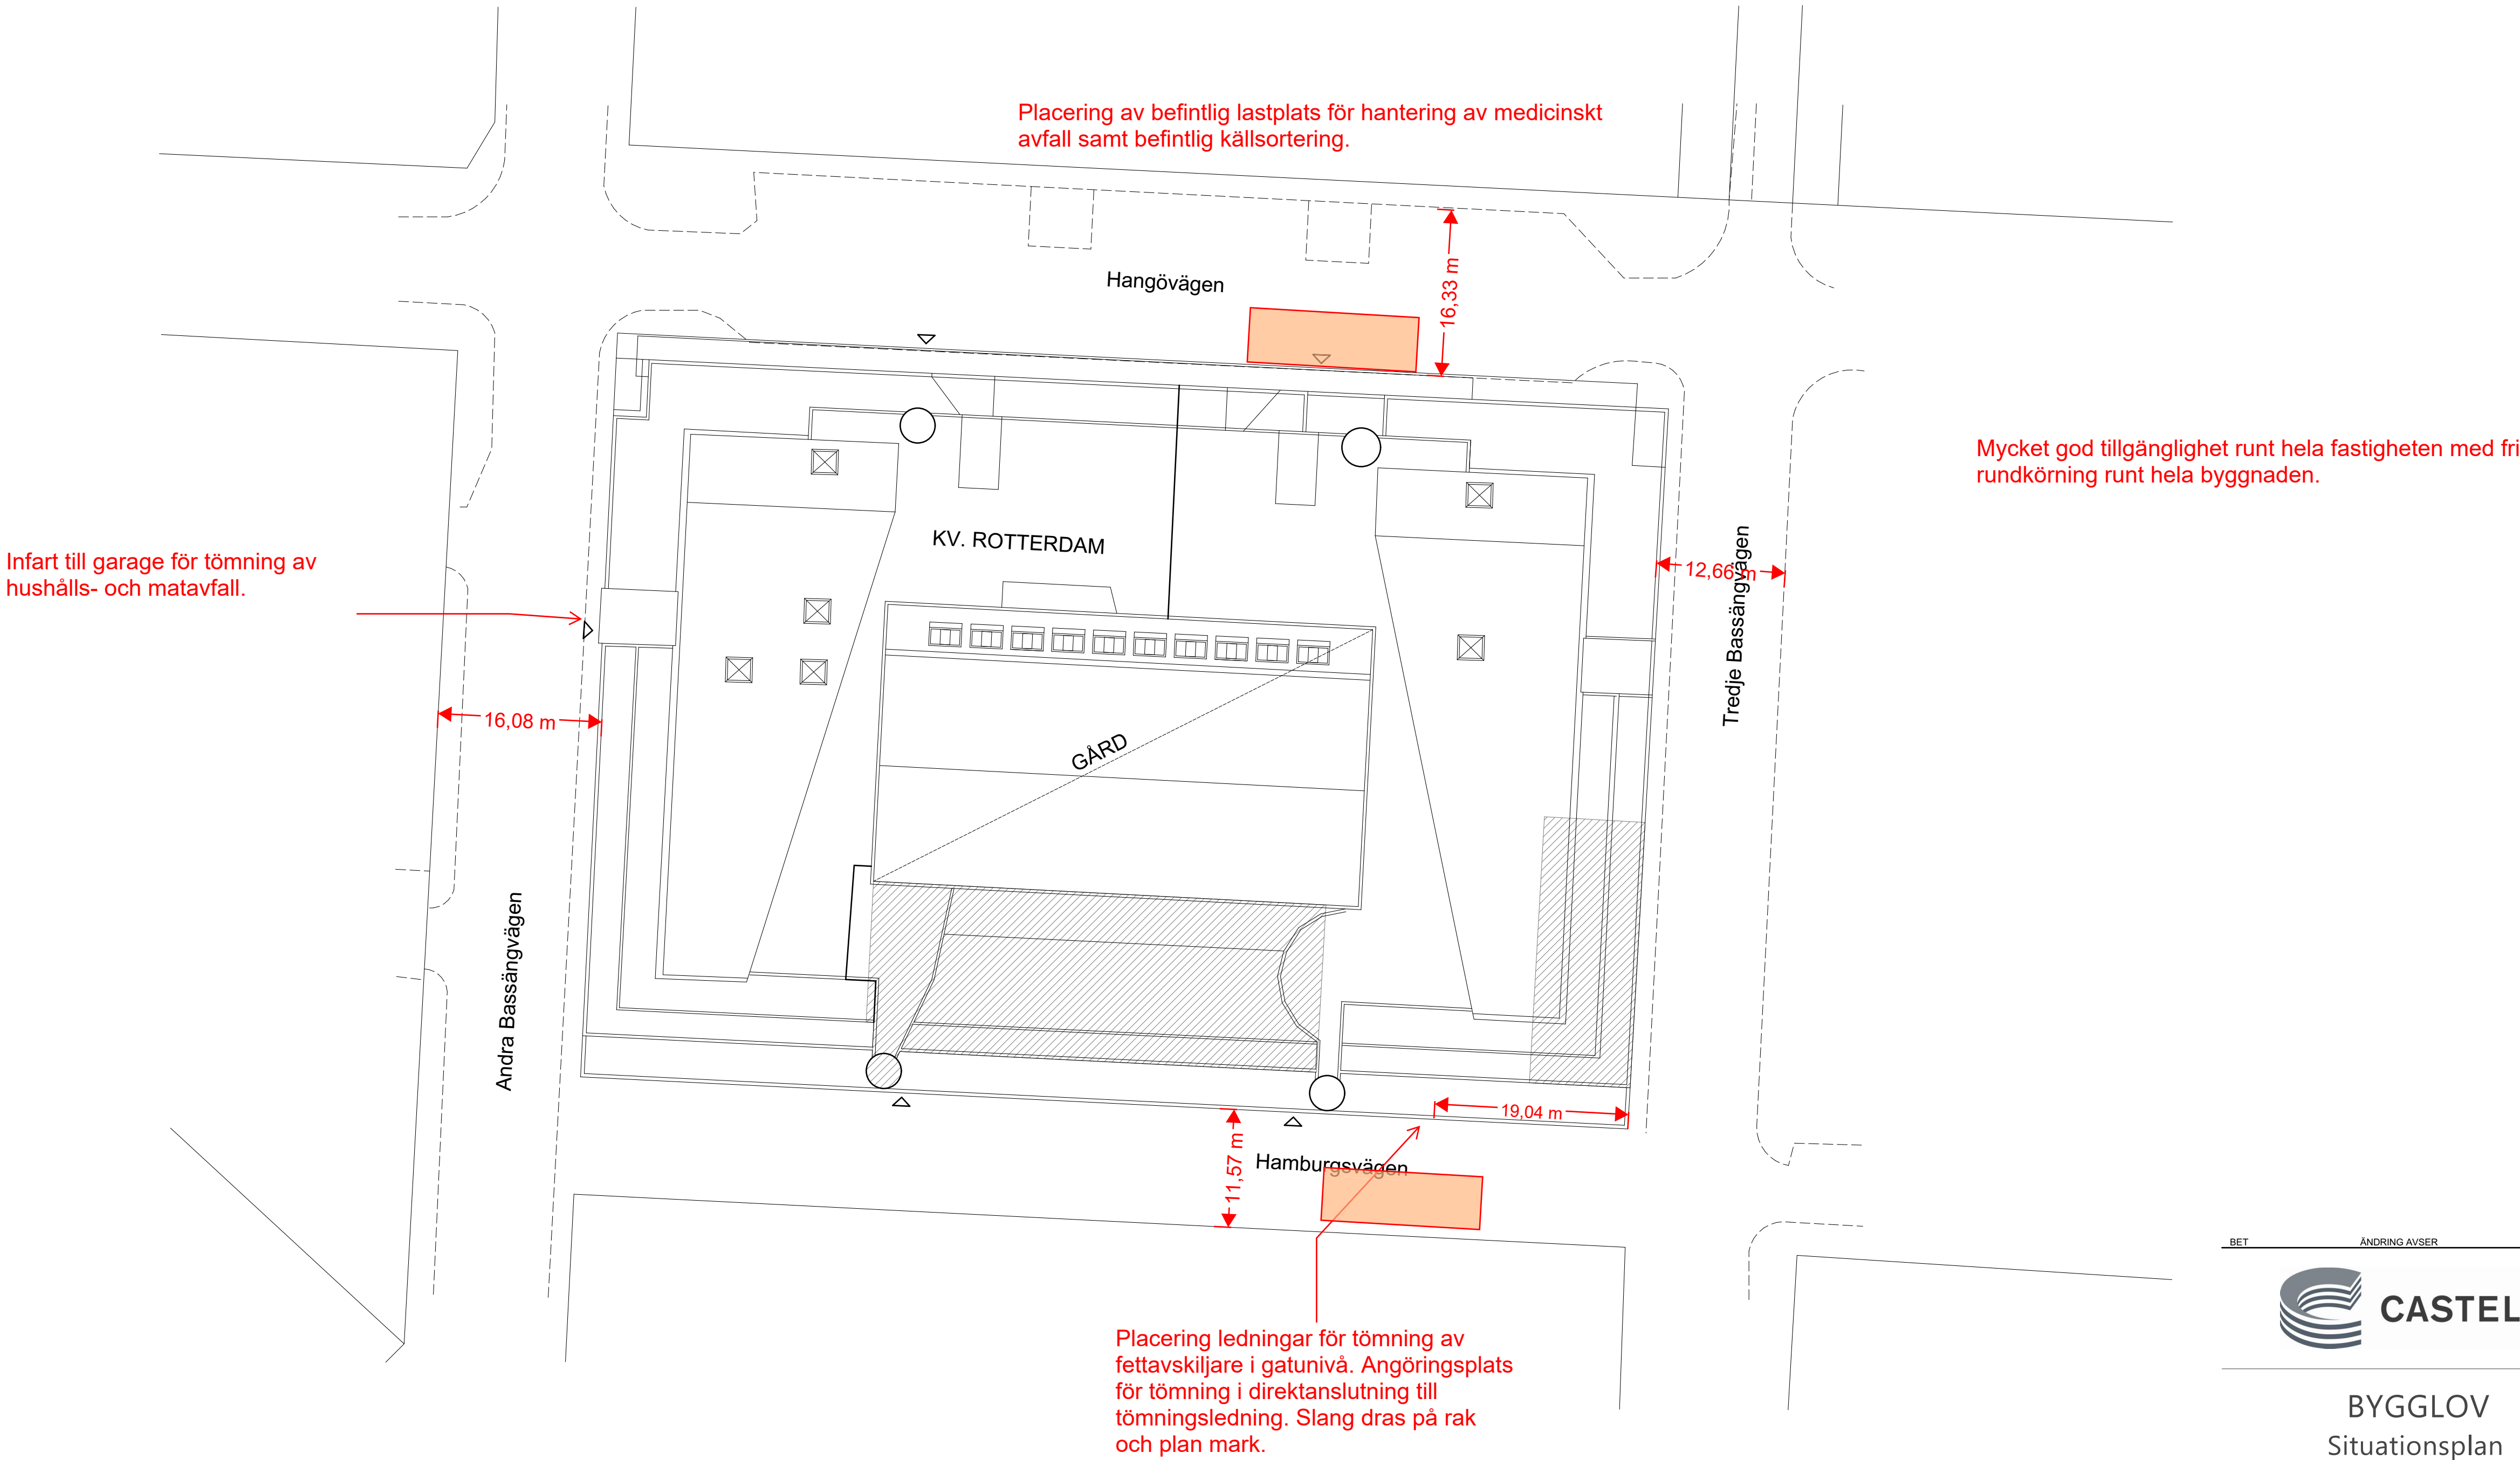

BET ÄNDRING AVSER DATUM SIGN





BYGGLOV
Situationsplan

Ändrad användning
Rotterdam 1
Hangövägen 20

Ritad av ML
2022-12-09




A0

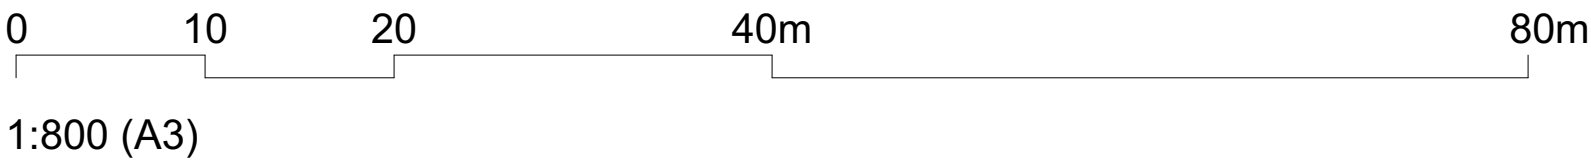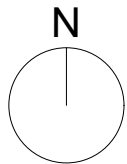

FÖRKLARINGAR

Alla mått i mm om ej annat anges.

----- Avser bygglov

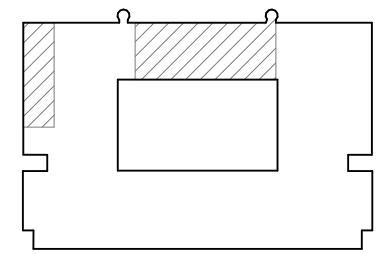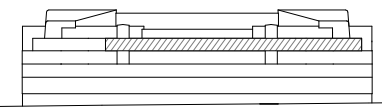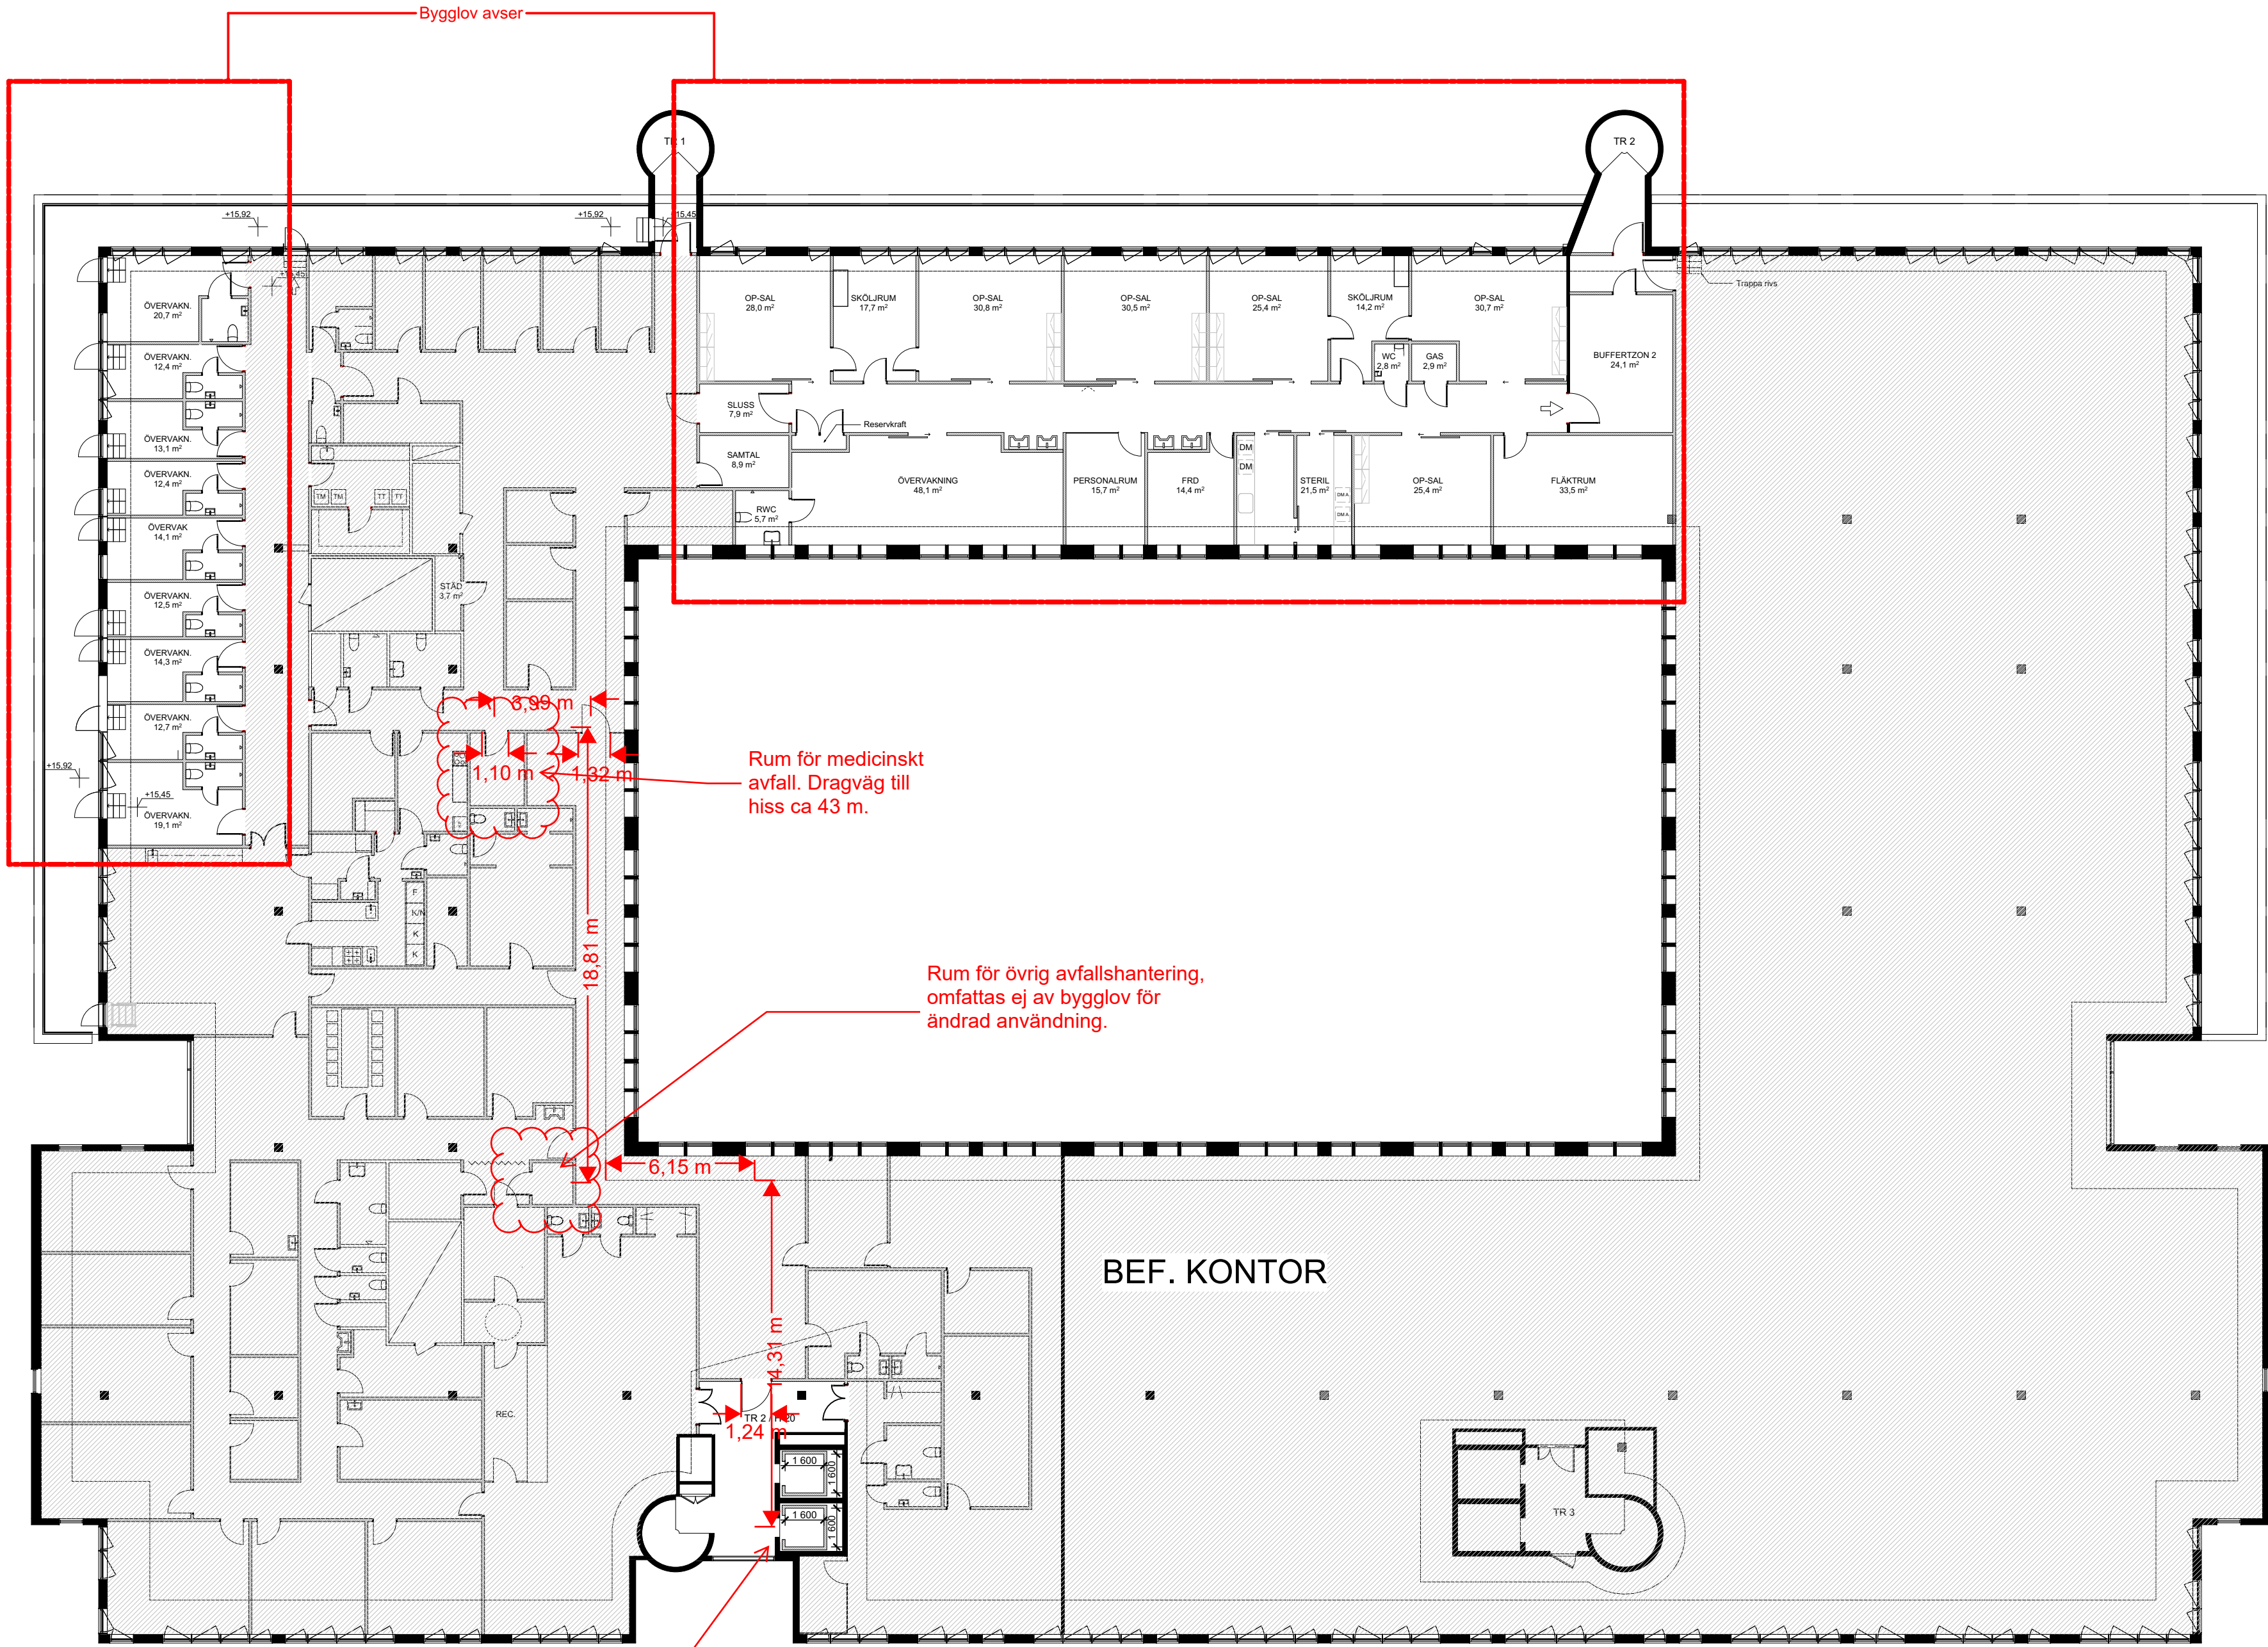

BET ÄNDRING AVSER DATUM SIGN



BYGGLOV
Plan 5 (Översikt)

Ändrad användning
Rotterdam 1
Hangövägen 20

Ritad av ML
2022-12-09

