

FÖRKLARINGAR


Alla mått i mm om ej annat anges.

BEF BYGGNADSDELAR
NYA BYGGNADSDELAR




FÖRESKRIFTER

Alla mått kontrollmåts på plats och eventuella avvikelser rapporteras till arkitekt för vidare hantering. Entreprenör ansvarar för att stora byggnadsdelar kan transporteras till slutgiltigt läge. Tillverkare skall stämma av konstruktion med arkitekt. Förändringar i utförande i förhållande till ritningar får ej göras utan medgivande från Ateljé Nord. Alla arbeten skall utföras i enlighet med god hantverkssed, branchstandard och tillverkarens anvisningar i ovan nämnd ordning.

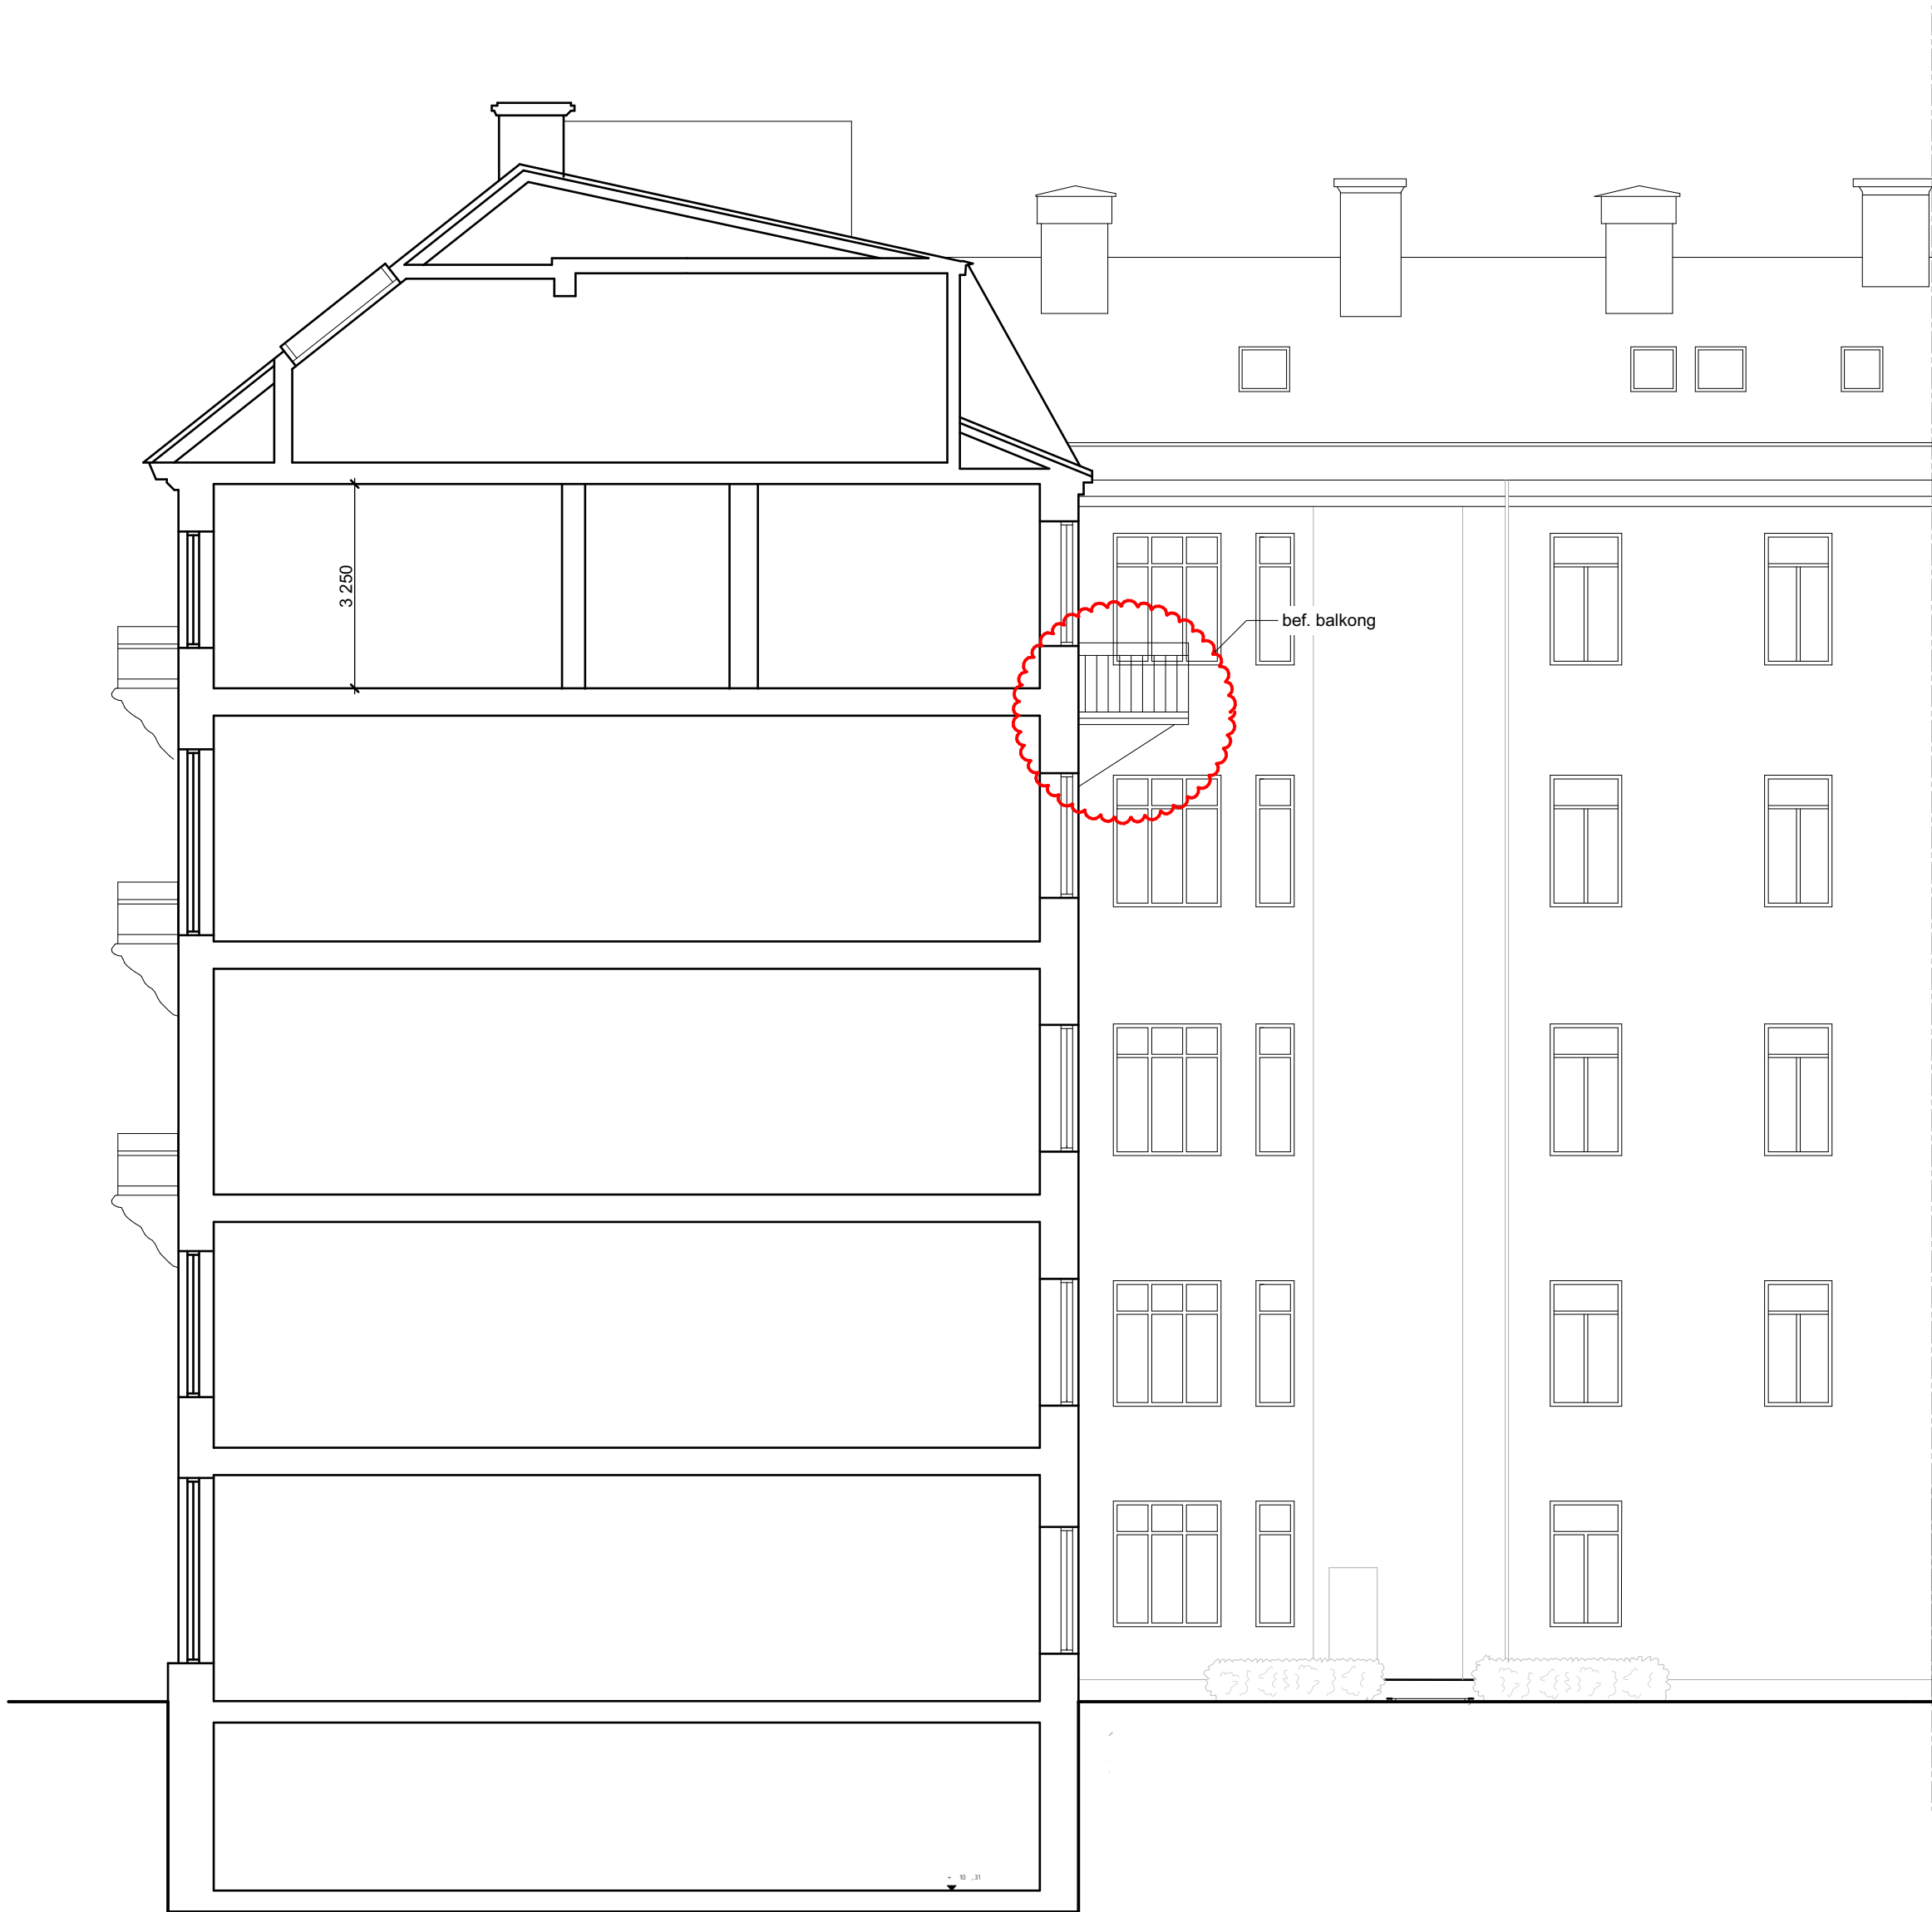

GÄRDSFASAD MOT VÄSTER
Skala 1:200 (A3)

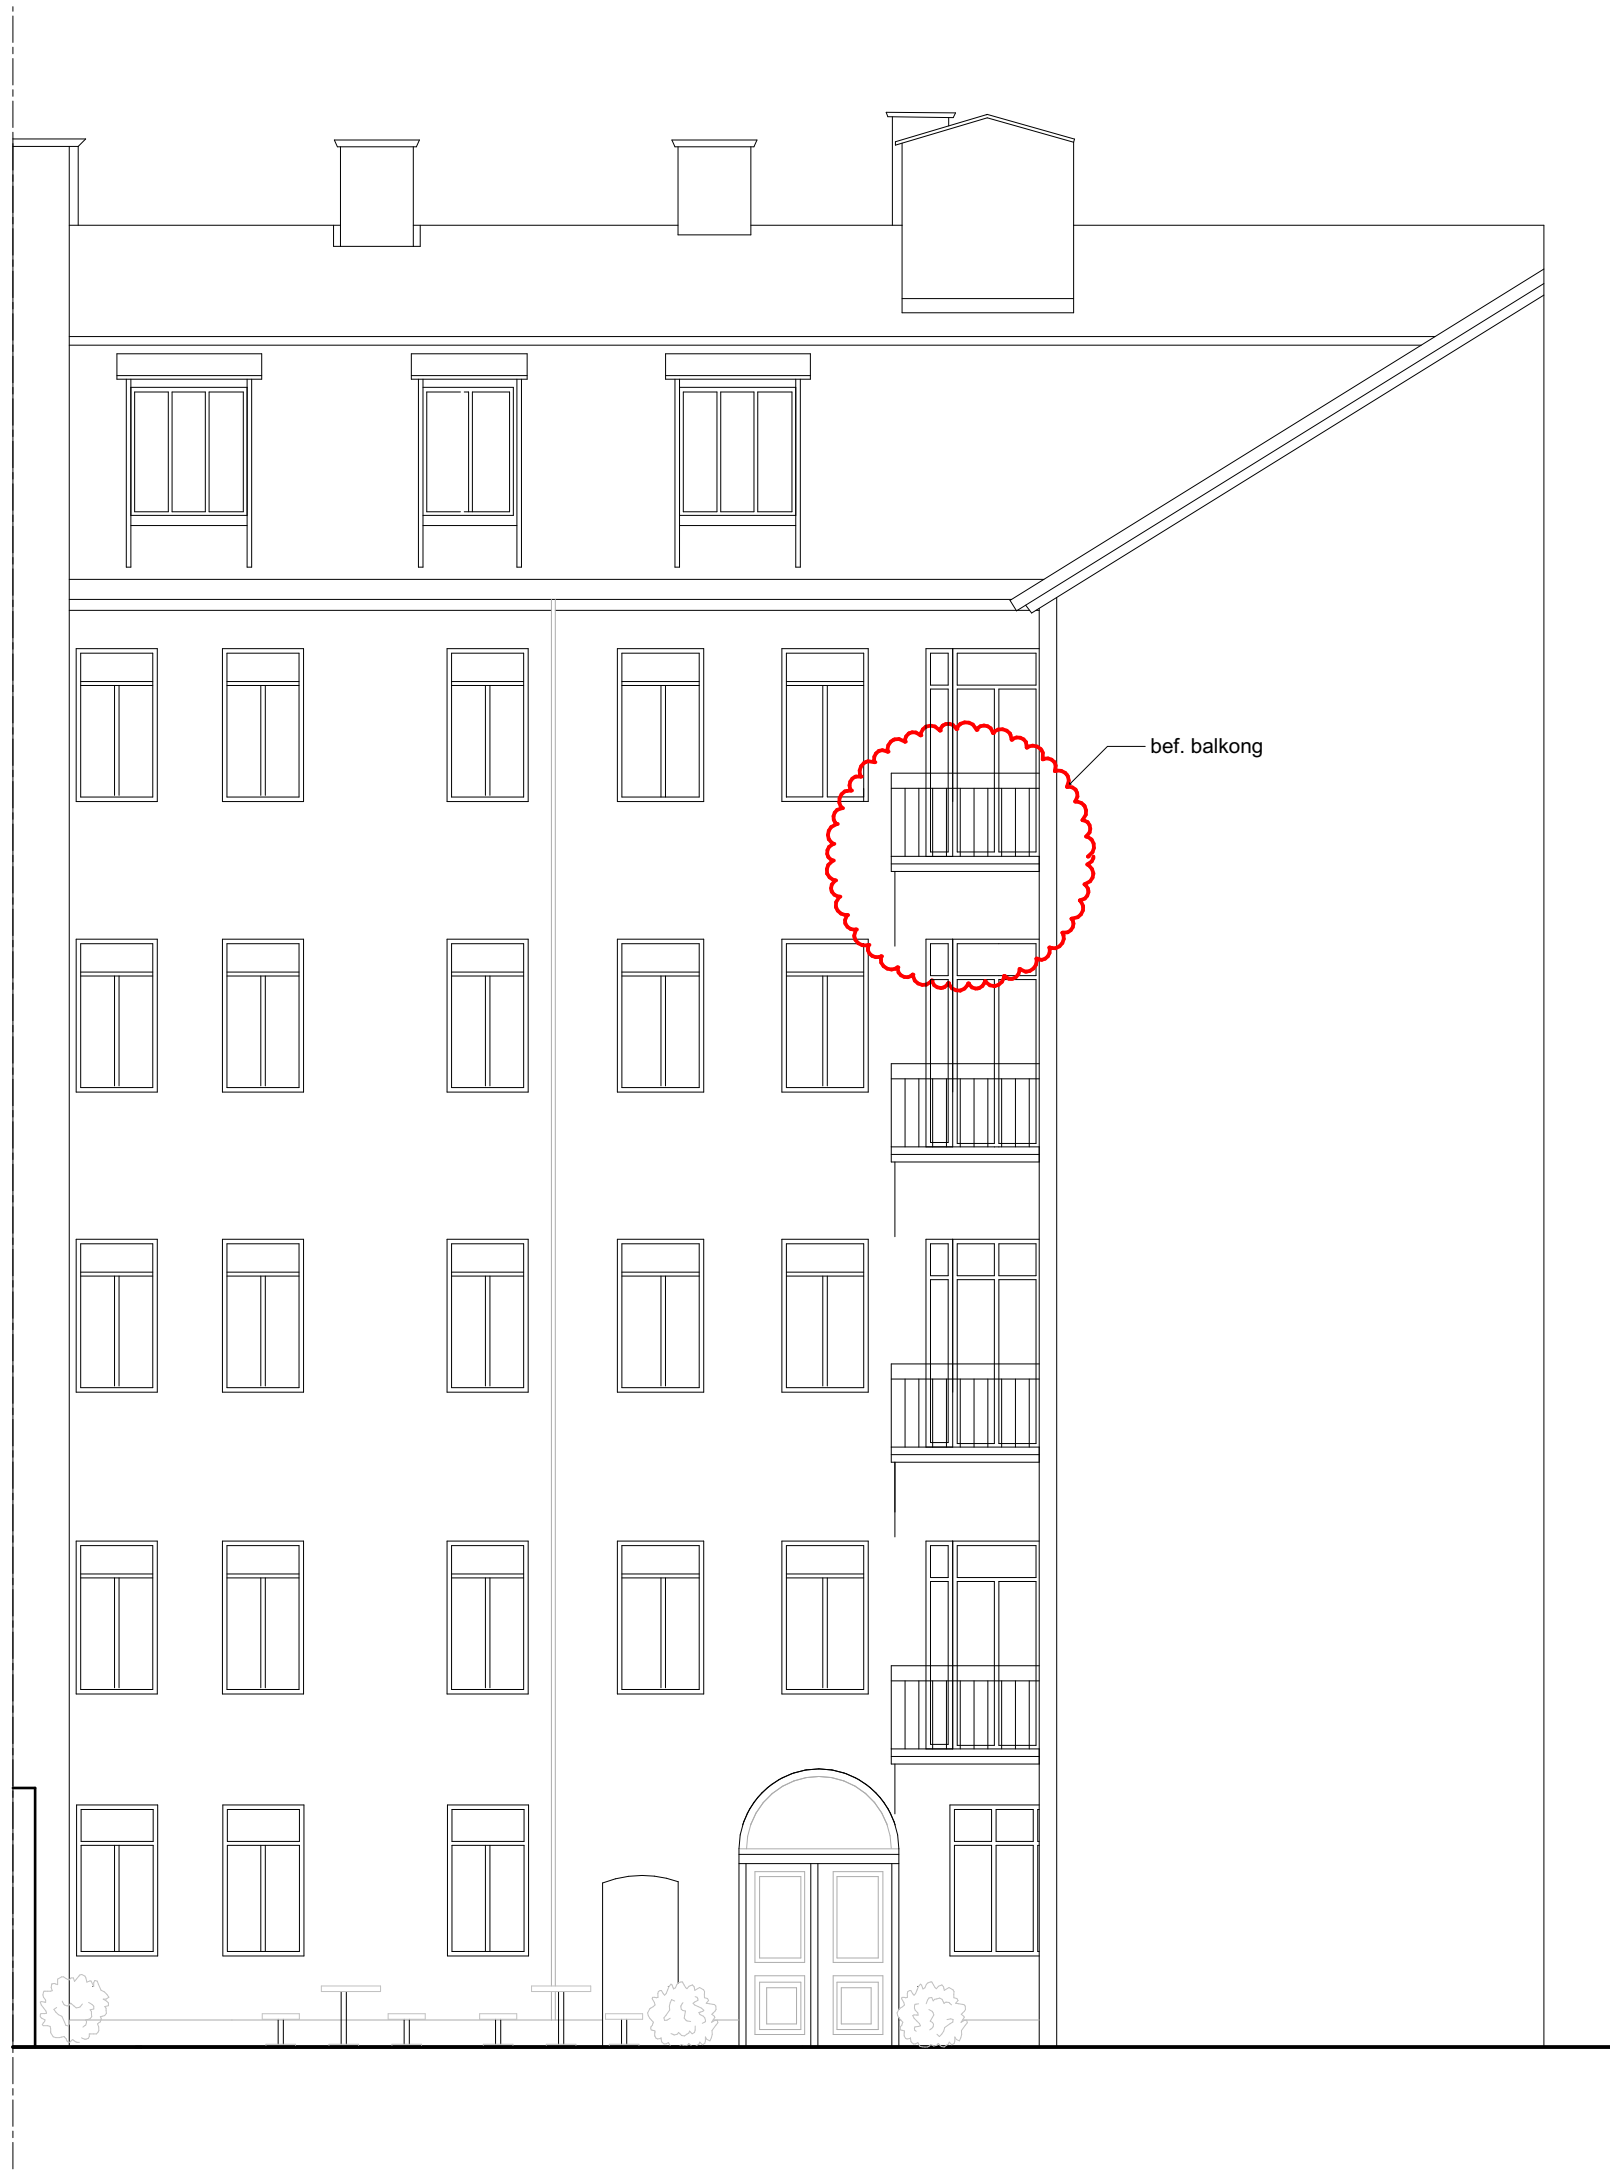

GÄRDSFASAD MOT SÖDER
Skala 1:200 (A3)

0 5 10
Meter

C		FÖNSTERDÖRR UTGÅR	2023-12-22	ML
B		REV ENL KOMPLETTERINGSBREV	2023-11-20	ML
A		ÄNDRING AVSER ÄNDRAD ANVÄNDNING	2023-09-17	ML
BET	ANT	ÄNDRING AVSER	DATUM	SIGN

BYGGLOVSHANDLING

Ändrad användning från kontor till bostad
Guldfisken 4
Kommendörsgatan 16, Stockholm

Ateljé Nord

A	Ateljé Nord AB			
K				
V				
E				
B				

LUPPDRAG NR 480	RITAD AV ML	HANDLÄGGARE ML
DATUM 2023-05-31	ANSVARIG ML	

Fasader och sektion

SKALA 1:100	A3+50% A3	NUMMER C	BET C
----------------	--------------	-------------	----------