


FÖRKLARINGAR

Alla mått i millimeter

Ny placering av yttervägg medger fullgod
sängstorlek i rum mot innergård på plan 3-4.




- Föregående fasadlinje
- Föregående vägg- samt
schaktposition
- Föregående rumsdjup
- Nytt rumsdjup
- Hotellrum som berörs av
utvidgning vägg
- Befintlig fasad bevaras
- Grannfastighet till
kv Nedre Våtan 11

Föregående schaktposition

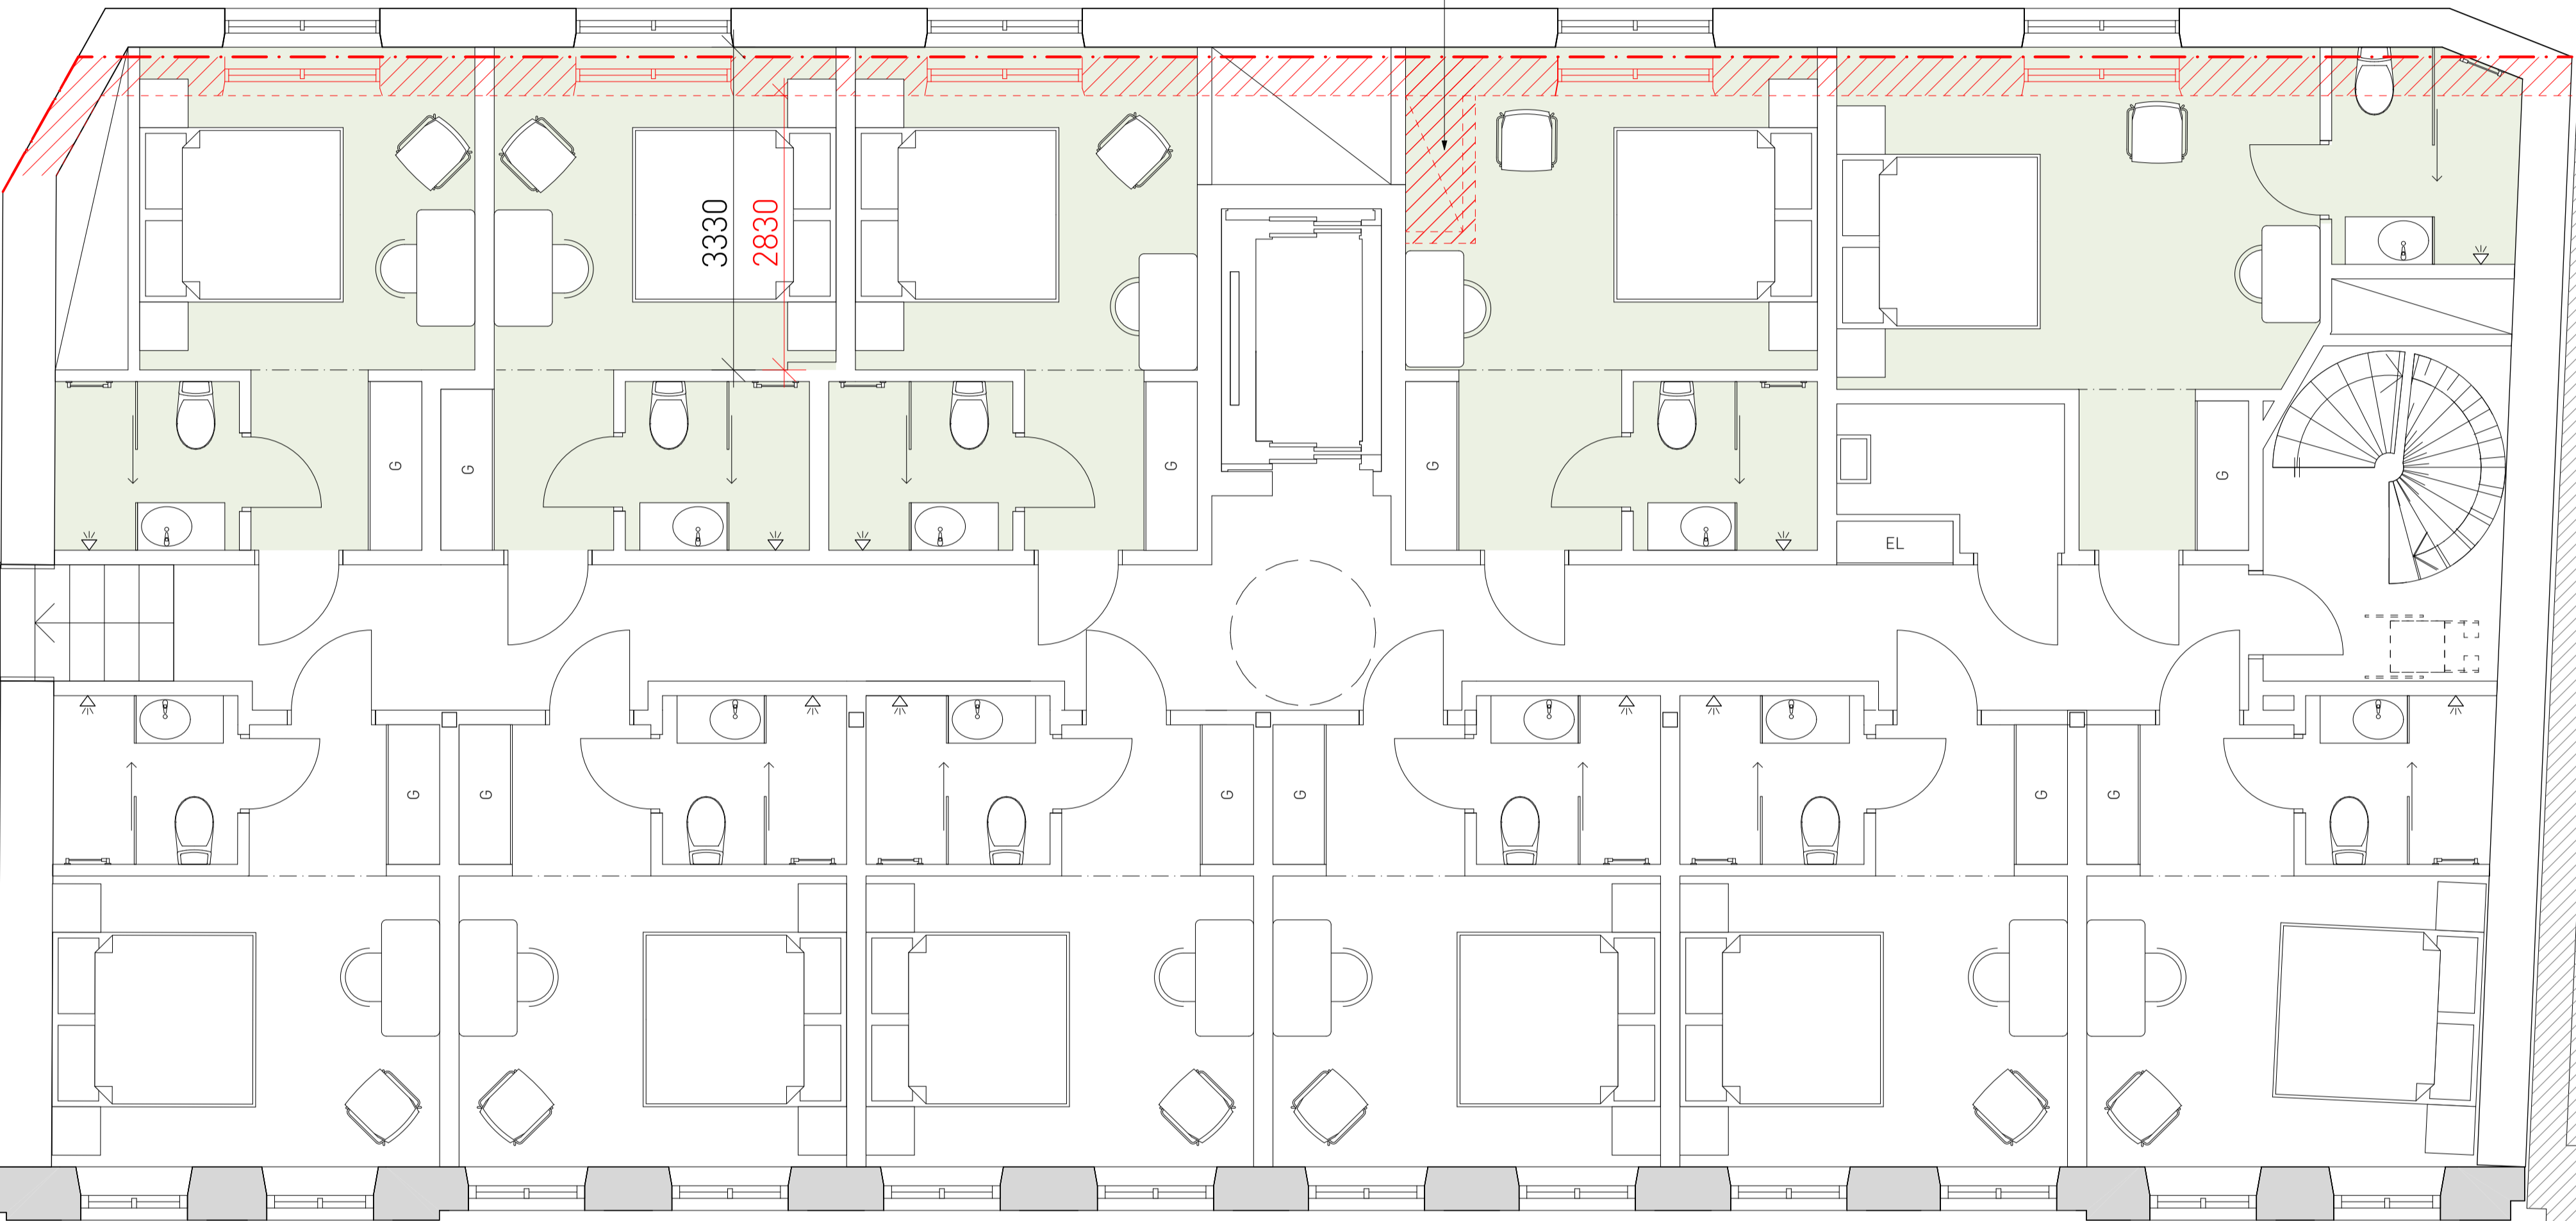

Illustrerad plan: utvidgning fasad, plan 4

Ritningen beskriver ett utökat rumsdjup
med 500 mm, vilket medger hotellrum
med plats för 180 cm breda sängar.

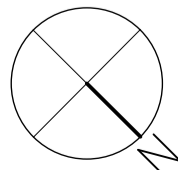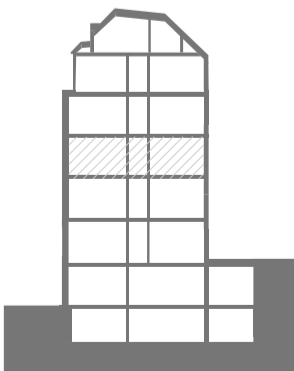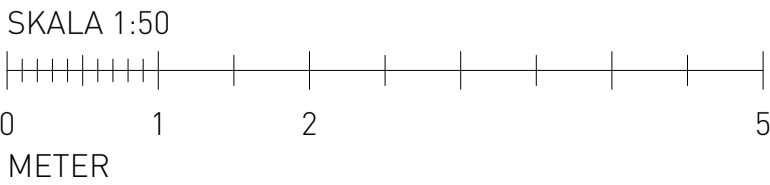

PM A-01		2019-02-19	JPT/JND
BET	ANT	ÄNDRINGEN AVSER	DATUM SIGN
BYGGLOVHANDLING			
		Elite Hotels Stockholm Plaza Birger Jarlsgratan 29, 103 95 Stockholm Telefon: 08-566 220 00 info.stoplaza@elite.se www.elite.se	
Larsson Ark.		Larsson Arkitekter Ljusålingen 20, 120 31 Stockholm Telefon: 08-702 60 70 info@larssonark.se www.larssonark.se	
<input type="checkbox"/> B Elite Hotel Stockholm Plaza		Tel: 08-566 220 00	
<input checked="" type="checkbox"/> A Larsson Arkitekter		Tel: 08-702 60 70	
<input type="checkbox"/> K KE Gruppen		Tel: 010-482 89 50	
<input type="checkbox"/> V Bengt Dahlgren Stockholm AB		Tel: 08-588 88 100	
<input type="checkbox"/> E Mats Strömberg Ingenjörsbyrå		Tel: 08-562 405 00	
<input type="checkbox"/> Ae Sweco Architects		Tel: 08-522 952 00	
<input type="checkbox"/> Br Briab		Tel: 08-410 102 50	
UPPDRAG NR 2066		RITAD/KONSTR AV PLG, MRO, JPT	HANDLÄGGARE O. Stintzing
DATUM 2019-02-19		ANSVARIG J. Larsson	
Elite Hotel Stockholm Plaza NEDRE VÅTAN 11, TILLBYGGNAD			
Plan 4, möblerad			
SKALA A1 1:50	NUMMER A-40.1-115	BET	
A3 1:100			