


FÖRKLARINGAR

Materialutförande:

- Tak      Utföres i svart falsad plåt.  
Kulör lika befintlig,  
Uppskattad RAL kulör: 9004,  
Signalschwarz.
- Takkupor    Utföres lika tak i material och kulör.
- Hisstopp    Utföres lika tak i material och kulör.
- Fasad      Gårdsfasaden putsas och  
avfärgas i en ockragul ton, lika  
befintlig. Uppskattad NCS kulör:  
S 2030-Y20R
- Fönster    Fönster mot gården ges en  
brunröd kulör lika befintlig,  
Uppskattad NCS kulör: S 7010-  
Y70R
- Sockel      Sockelvåning putsas med vertikalt  
räfflade mönster och avfärgas i en  
grå stenliknande kulör.  
Uppskattad NCS kulör: S 2005-  
Y50R
- Schakt  
för vent.    Indraget från fasad ca 300 mm.  
Utföres lika sockel.
- Grannfastighet till kv Nedre Vätan 11.  
Kv Nedre Vätan 14  
Uppskattad fasad NCS kulör:  
S 1010-Y20R, ljus gul
- Kv Nedre Vätan 13  
Uppskattad fasad NCS kulör:  
S 1015-Y40R, ljus rosa


Takutformning ersätts med ändringar i bygglov inlämnat 2020-02-12

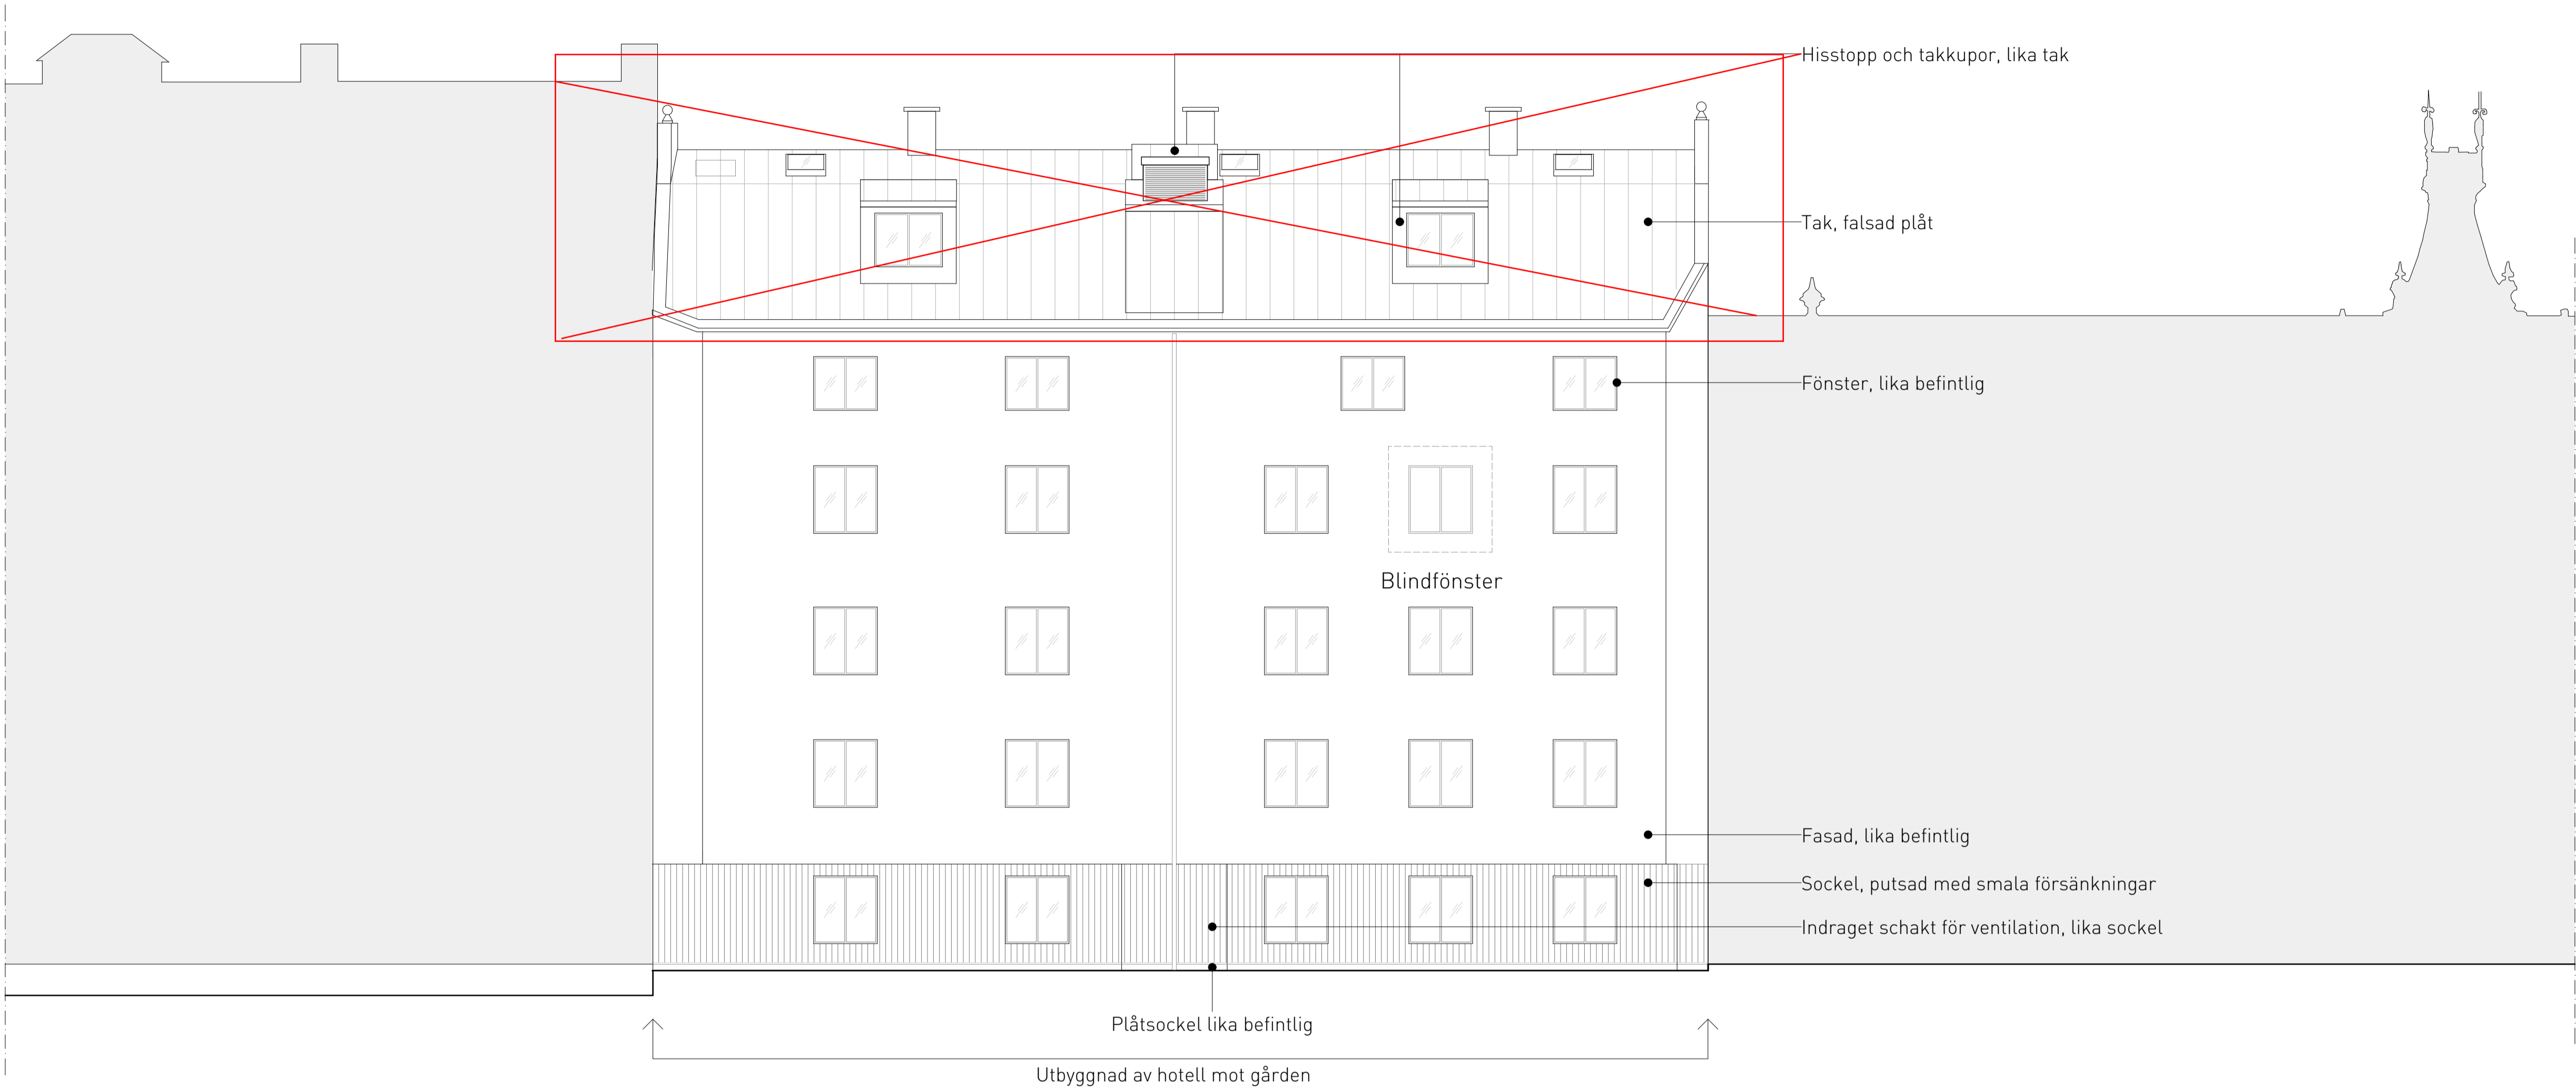

Kv Nedre Vätan 4, Birger Jarlsgatan 33

Kv Nedre Vätan 11, Birger Jarlsgatan 31

Kv Nedre Vätan 13, Birger Jarlsgatan 29  
Elite Hotel Stockholm Plaza

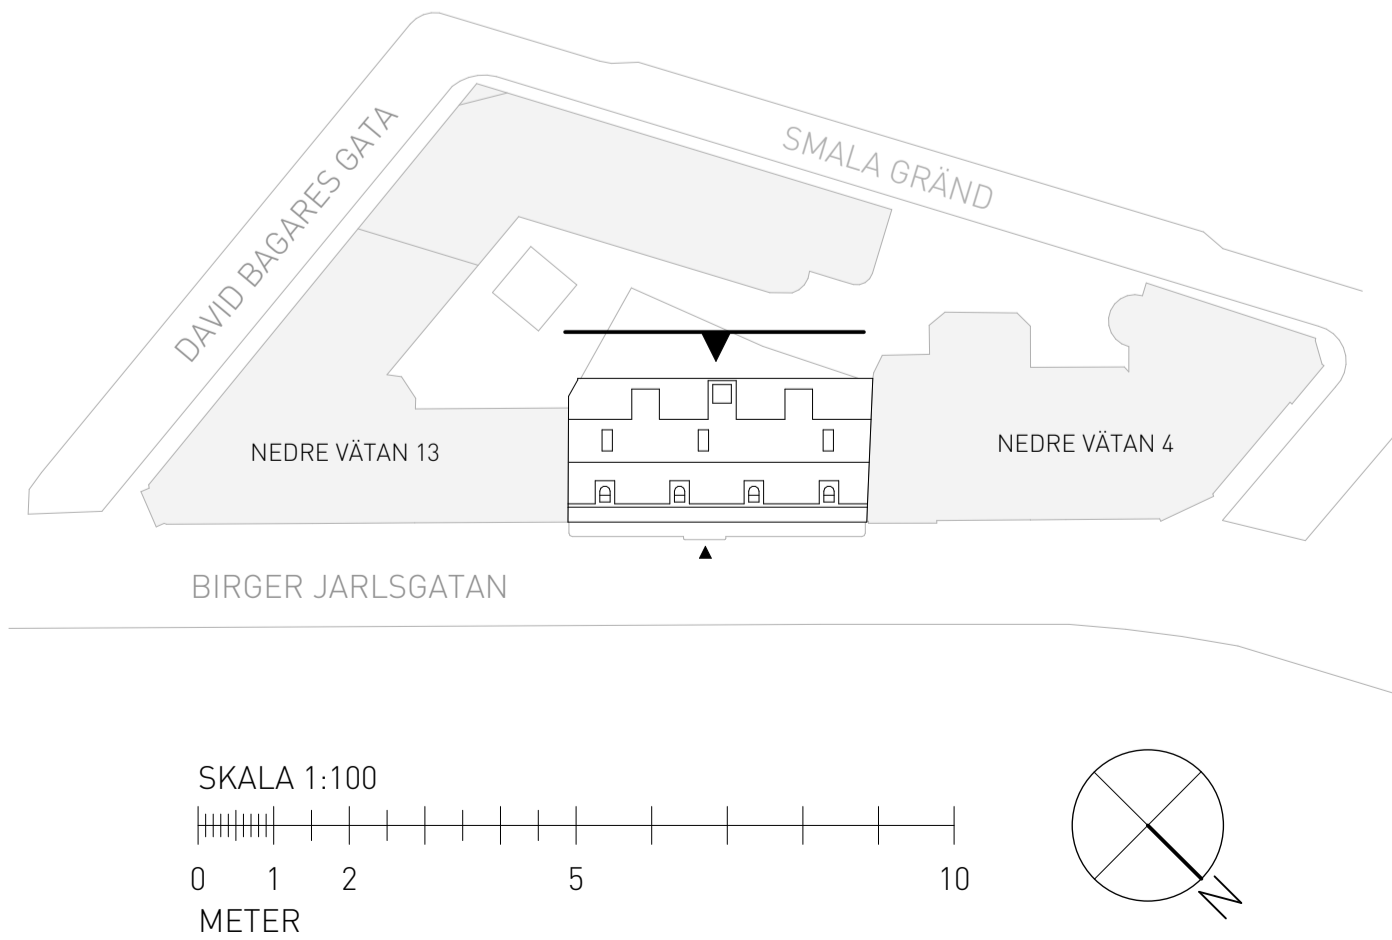

PM A-01		2019-02-19		JPT/JND
BET	ANT	ÄNDRINGEN AVSER	DATUM	SIGN
BYGGLOVHANDLING				
<div><div><div>E</div><div>ELITE HOTELS</div><div>OF SWEDEN</div></div></div>		<div>Elite Hotels Stockholm Plaza Birger Jarlsgatan 29, 103 95 Stockholm Telefon: 08-566 220 00 info.stoplaza@elite.se</div> <div>www.elite.se</div>		
Larsson Ark.				
Larsson Arkitekter Ljusslingen 20, 120 31 Stockholm Telefon: 08-702 60 70 info@larssonark.se		www.larssonark.se		
<input type="checkbox"/> B Elite Hotel Stockholm Plaza			Tel: 08-566 220 00	
<input checked="" type="checkbox"/> A Larsson Arkitekter			Tel: 08-702 60 70	
<input type="checkbox"/> K KE Gruppen			Tel: 010-482 89 50	
<input type="checkbox"/> V Bengt Dahlgren Stockholm AB			Tel: 08-588 88 100	
<input type="checkbox"/> E Mats Strömberg Ingenjörsbyrå			Tel: 08-562 405 00	
<input type="checkbox"/> Ae Sweco Architects			Tel: 08-522 952 00	
<input type="checkbox"/> Br Briab			Tel: 08-410 102 50	
UPPDRAG NR		RITAD/KONSTR AV	HANDLÄGGARE	
2066		PLG./JPT	O. Stintzing	
DATUM		ANSVARIG		
2016-09-23		J. Larsson		
Elite Hotel Stockholm Plaza NEDRE VÄTAN 11, TILLBYGGNAD				
Gårdsfasad				
SKALA	NUMMER		BET	
A1	1:100	A-40.3-101		
A3	1:200			