


## Bilaga 8

### Förtydligande fasaddetalj Birger Jarlsgatan



Befintlig galsparti

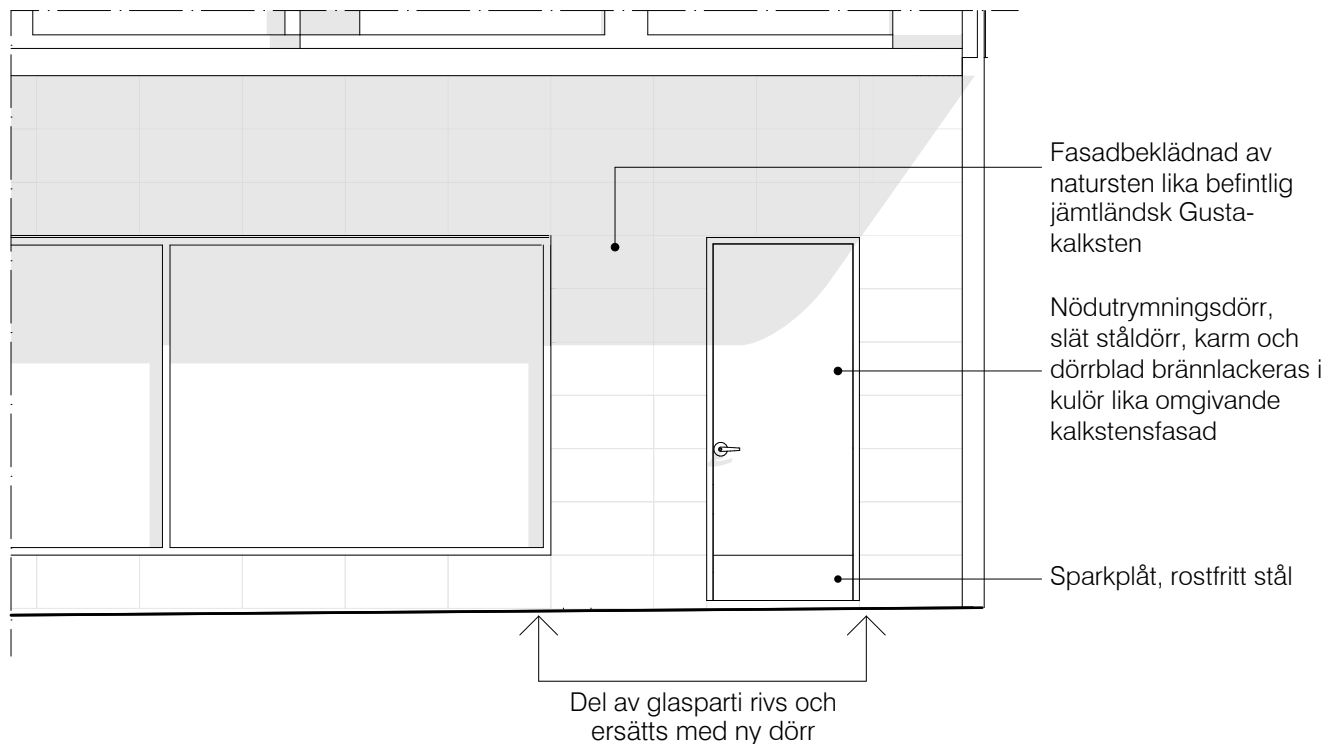

Fasadbeklädnad av natursten lika befintlig jämtländsk Gustakalksten

Nödutrymningsdörr, slät ståldörr, karm och dörrblad brännlackeras i kulör lika omgivande kalkstensfasad

Sparkplåt, rostfritt stål

Del av glasparti rivs och ersätts med ny dörr

**Larsson  
Ark.**

SKALA 1:50

0 1 2 m