Inkom til Stockholms stadsbyggnadskontor - 2024-03-08, Dnr 2023-06109
Tillhör Stockholms stadsbyggnadsnämnds beslut, Lov med startbesked - Avslag - 2024-02-22, Handl. Joakim Hallander

19 aug. 1938

26 okt. 38

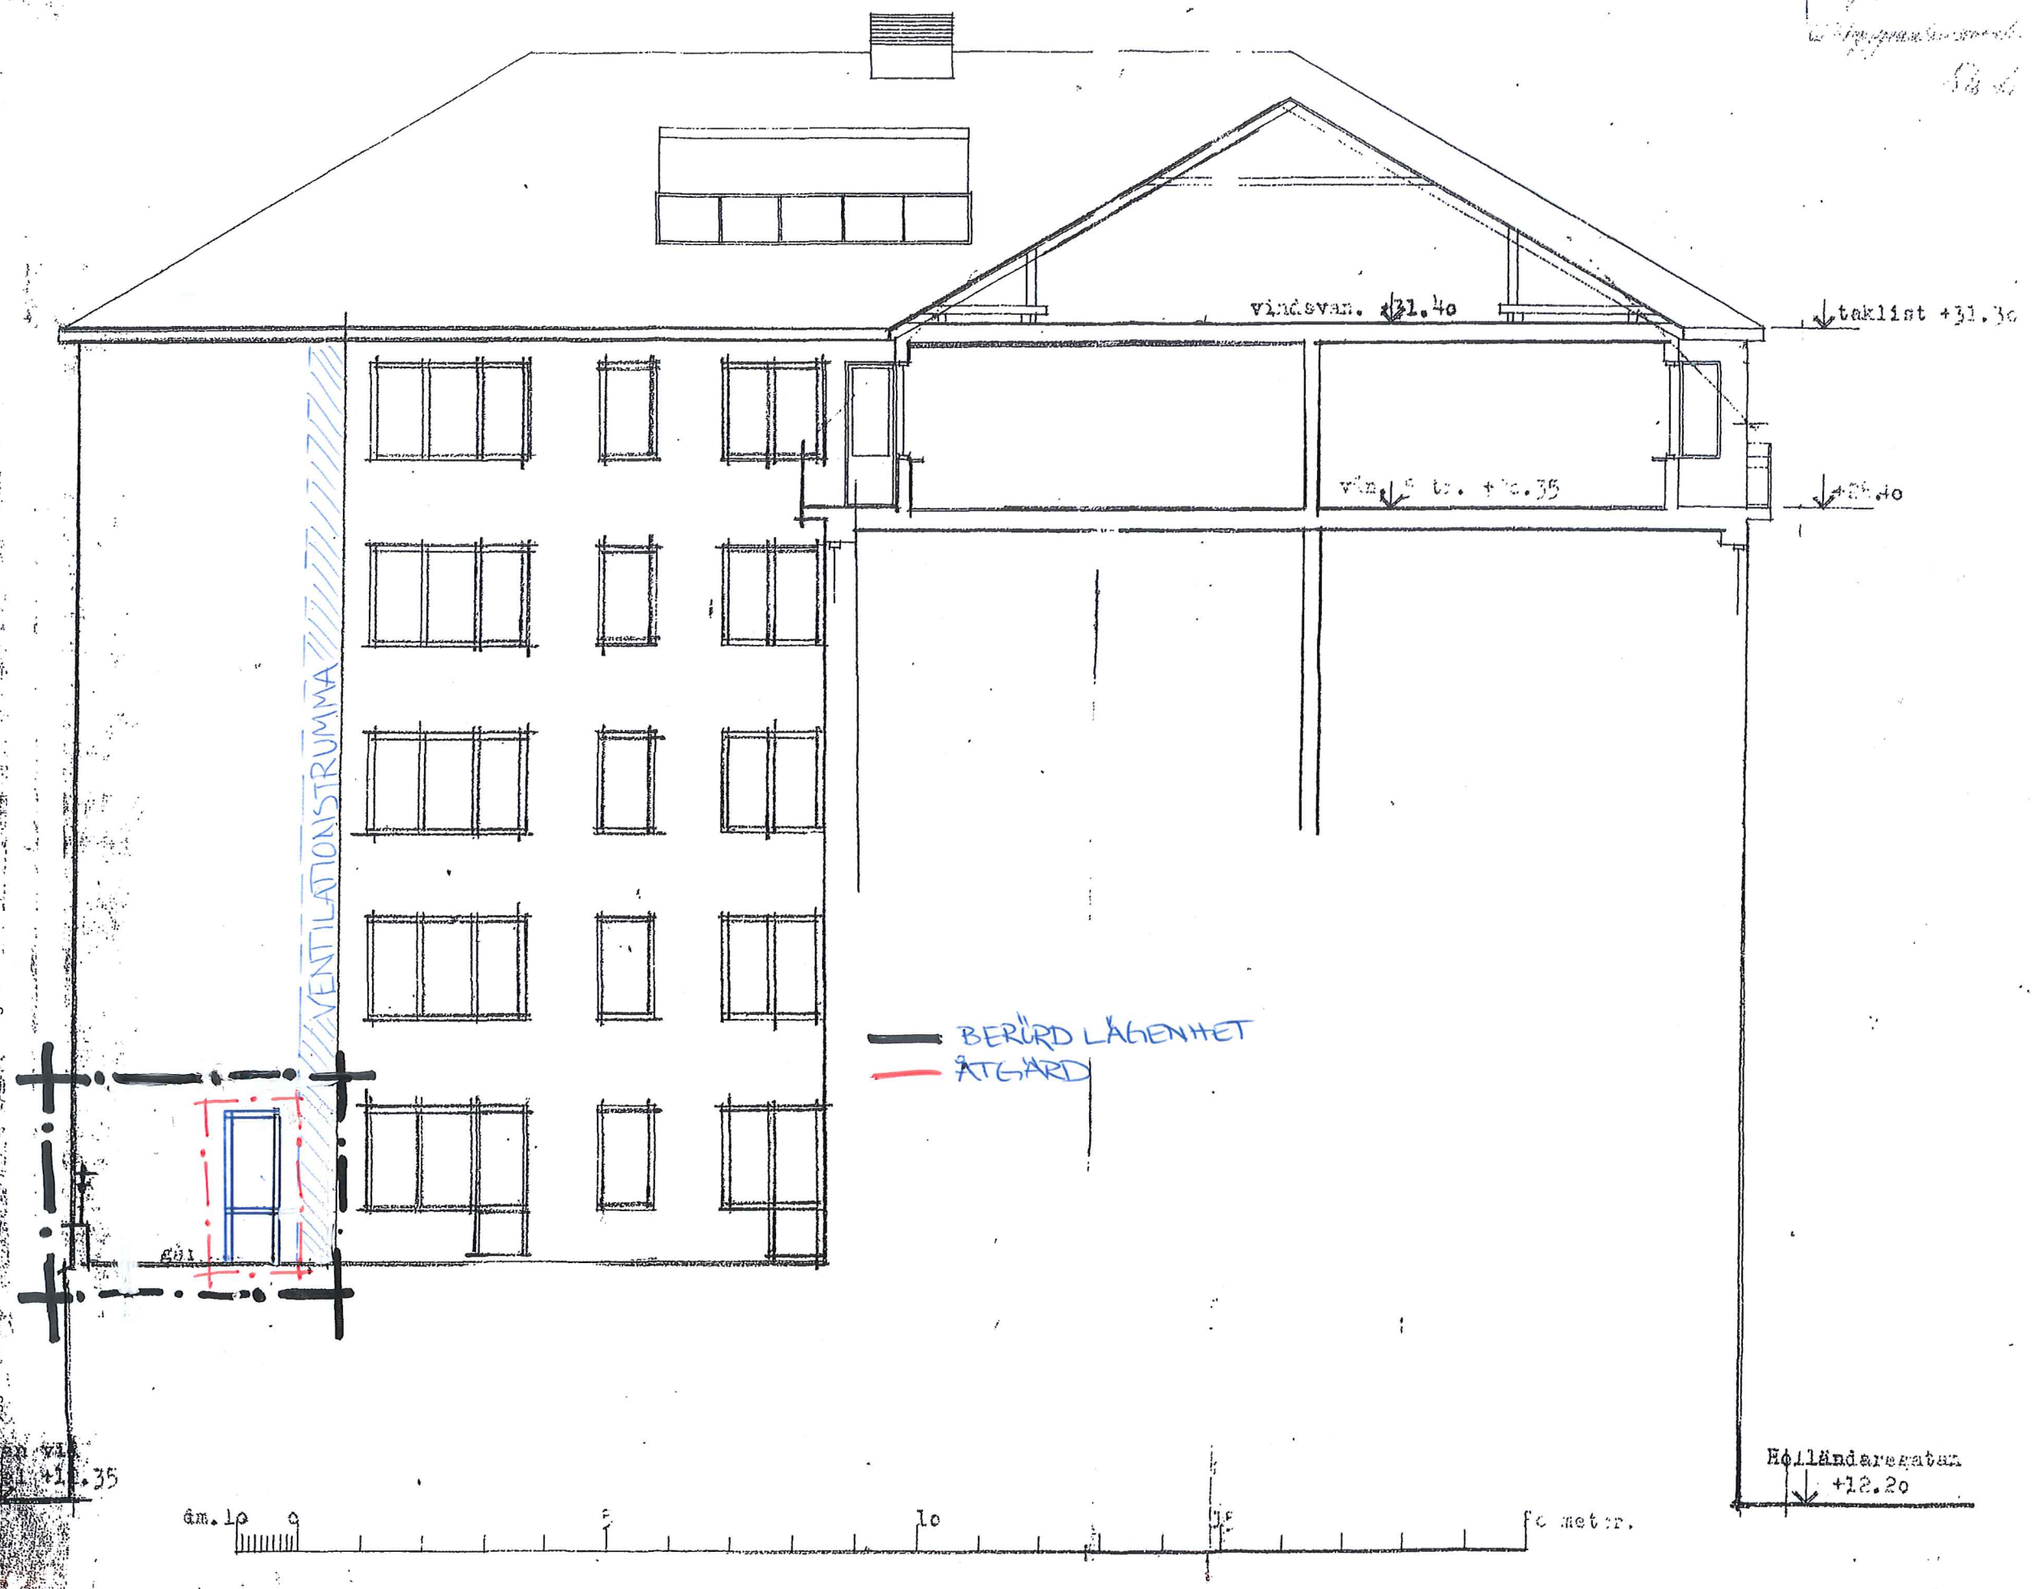

KV. TRANHALSEN NR 3.
påbyggnad: indragen vån. 5 tr. sektion

Stockholm d. 30.4.1938.