



Stadsbyggnadskontoret

Inkom 2023-04-27
Reg.


23-06747-575

RITNING TILL NYBYGGNAD Å TOMT N: 27 KV. TURBINEN HÖGALIDS FÖRS.

DALIG
FÖRLAGA

KOMPLETTERINGSRITN.

PLAN AV SOUTERRÄNGVÄN.

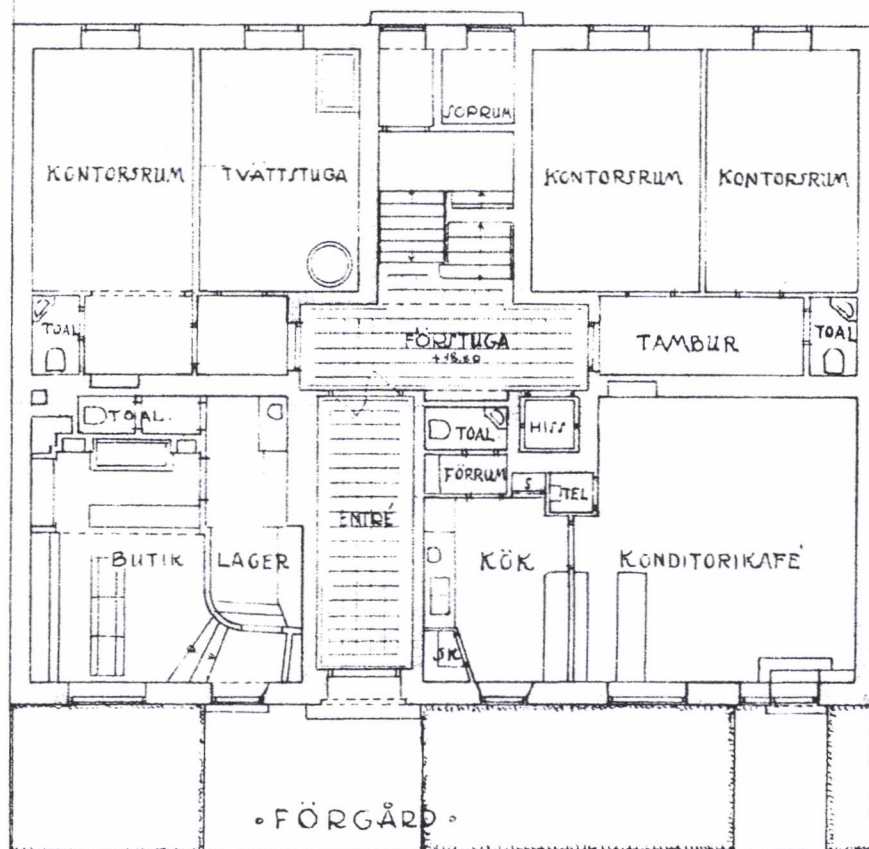

SKALA 1:100


0 1 2 3 4 5 6 7 8 9 10 11 12 13 14 15 M

STOCKHOLM 1929
KARL-ERIK ÖST
KOMPL. 1931

Verkstadsgatan 10 gatuplan lgh19 skala 1:50

Inkom 2023 -04- 27
Reg.

23 - 06747 - 575

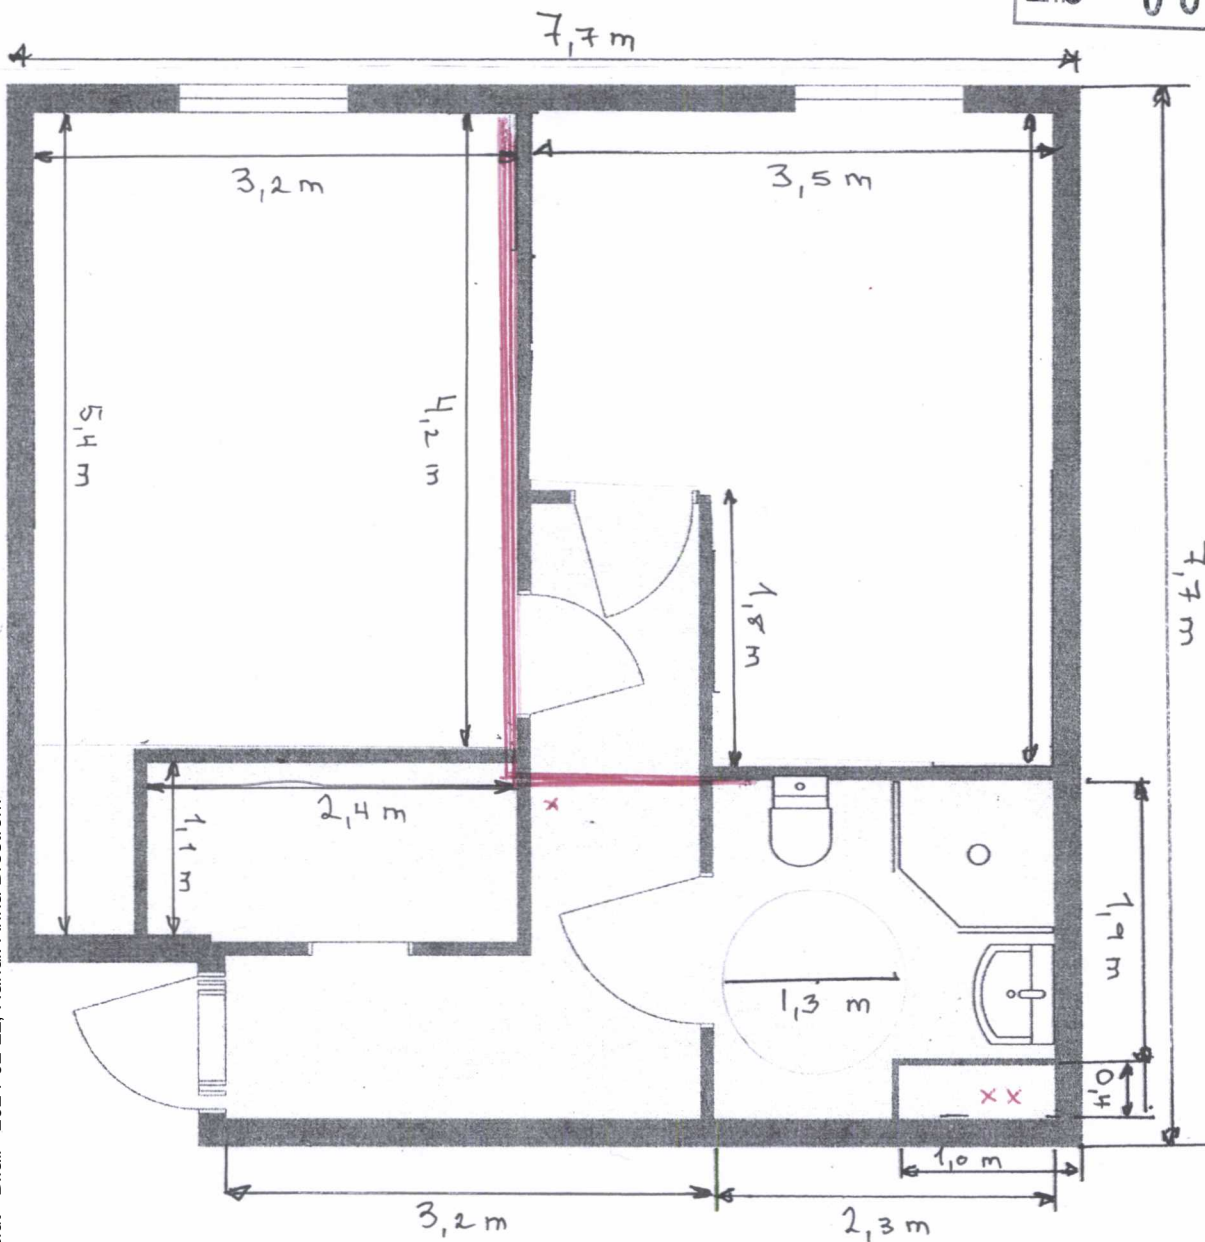


x ventilationskanal
(ny)

xx ventilation
självdrag



Verkstadsgatan 10 gatuplan lgh19
inredd/ombyggd WC



STOCKHOLM
STAD

Stadsbyggnadskontoret

Inkom 2023-04-27

Reg. 23-06747-575

Dnr: 06747-575

