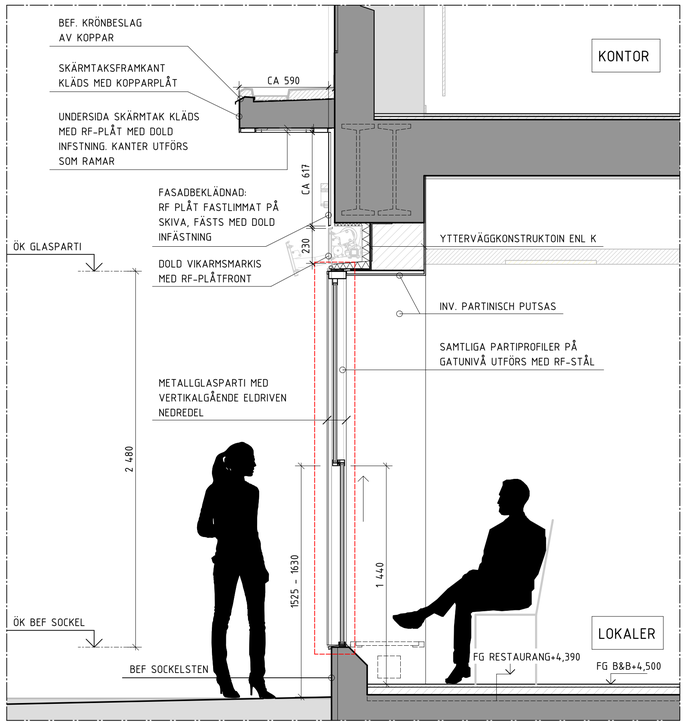

USV01, PRINCIPSNITT GENOM NY ÖPPNINGSBARA GLASPARTI / BEF SKÄRMTAK - 1:20
GREVTURE GATAN

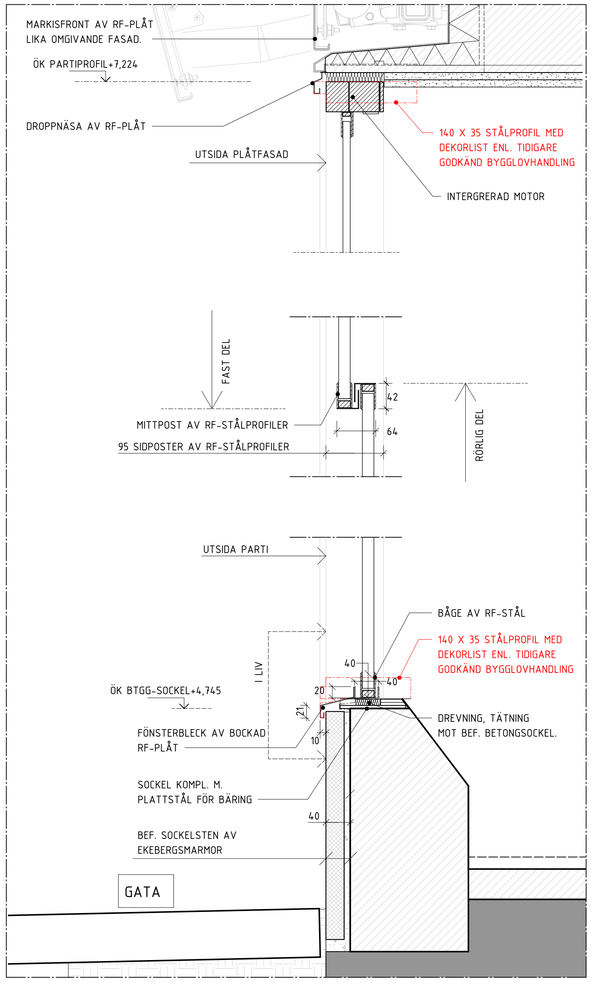

UDV01, DETALJSNITT GENOM NYA ÖPPNINGSBART GLASPARTI 1:5
GREVTURE GATAN

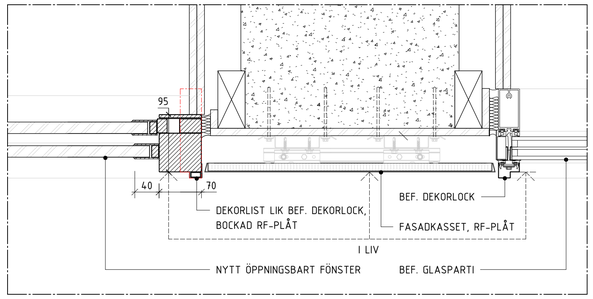

UDV01, DETALJSNITT GENOM NYTT ÖPPNINGSBART- OCH BEFINTLIGT GLASPARTI 1:5
GREVTURE GATAN

UTVÄNDIG ILLUSTRATION 1
GREV TUREGATAN

FÖRKLARINGAR

KOORDINATSYSTEM FÖR HÖJD RH2000

ALLA MÅTT ANGES I MILLIMETER OM EJ ANNAT ANGES.
PLUSHÖJDER ANGES I METER

PLUSHÖJDER AVSER FÄRDIGT Ggolv RESPEKTIVE FÄRDIG MARK.

= BEFINTLIGT KONSTRUKTION

= NY KONSTRUKTION ENLIGT K

= BYGGLOVSANSÖKAN AVSER MARKERAT OMRÅDE

= PROFIL FÖR RIVET GLASPARTI

FÖRESKRIFTER

ÖPPNINGSBARA GILJOTINFÖNSTER, TYP SV, SVALSON. (0911-66725)
STÅLPROFILER I ROSTFRITT UTFÖRANDE LIKT GODKÄND BYGGLOVANSÖKAN, BYGGLOVHANDLING 2022-07-08
INBYGD MOTOR, DRIVANORDNING OCH LÅSNING INBYGGD I KARMKONSTRUKTION.
ÖPPNINGSHASTIGHET 200 mm/SEKUND.

HÄNVISNINGAR

-

SKALA 1:20 METER
0 0.1 0.5 1.0 2.0

BET	ÄNDRING AVSER	DATUM	SIGN

BYGGLOVHANDLING

Vasakronan

ORIENTERINGSFIGUR

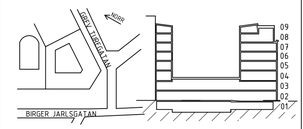

VASAKRONANS PROJEKTNUMMER
61000012

SPERLINGENS BACKE 47
KONTORSFASTIGHET

A	KOCKUM LUTTINGER SÖDERSTRÖM	T: 070-356 98 00
BR	VERIFIRE BRANDSKYDDSPROJEKTERING	T: 010-641 00 22
E	TYRÉNS AB	T: 010-452 20 00
K	LOOSTRÖM	T: 08-755 11 60
SP	FIRETECH ENGINEERING AB	T: 010-150 14 00
S	API TEKNIK AB	T: 08-567 021 00
V	API TEKNIK AB	T: 08-567 021 00
W	API TEKNIK AB	T: 08-567 021 00
-	-	T:
C	BYGGSTYRNING	T: 070-606 10 63

INGÅENDE DELENTREPRENADER

UPPDRAG NR	RITAD/KONSTR AV	HANDLÄGGARE	
0012	P. LARSEN	J. LUTTINGER	
DATUM	ANSVARIG	FASTIGHET/KST	BYGGNAD
2024-03-07	T-R. SÖDERSTRÖM	610	001

OMBYGGNAD / TILLBYGGNAD

PRINCIPSNITT

SKALA	NUMMER	REV
1:20/1:5	A--42-2-0000001BL9	

ORGINALFORMAT: A1

Inkom till Stockholms stadsbyggnadskontor - 2024-03-07, Dnr 2024-03796