

#### UTVÄNDIG MATERIAL- & KULÖRBESKRIVNING


FASAD (GUL) - & SOCKEL (GRÅ) ÄNDRAS EJ. LAGNINGAR UTFÖRS MED PUTS MED SAMMA STRUKTUR SOM BEFINTLIG & FÄRGAS I KULÖR LIKA BEF. FASAD RESP. SOCKEL.

STÖDMURAR PUTSAS LIKA BEF. SOCKEL (GRÅ) GÄLLANDE KULÖR. KRÖN TÄCKS AV NATURSTEN LIKNANDE BEF. STÖDMUR (GRÅ GRANIT).

TRAPPA UTFÖRS I BLOCKSTEG AV NATURSTEN LIKNANDE BEF. STÖDMUR (GRÅ GRANIT).

NYA FÖNSTER & YTTERDÖRRAR UTFÖRS LIKA BEFINTLIGA FÖNSTER GÄLLANDE KULÖR (VITA) OCH PROFILERING.

KOMPLETTERING AV BEF. STUPRÖR UTFÖRS MED DEL LIKA BEF. GÄLLANDE DIAMETER, MATERIAL (PLÅT) & KULÖR (SVART).

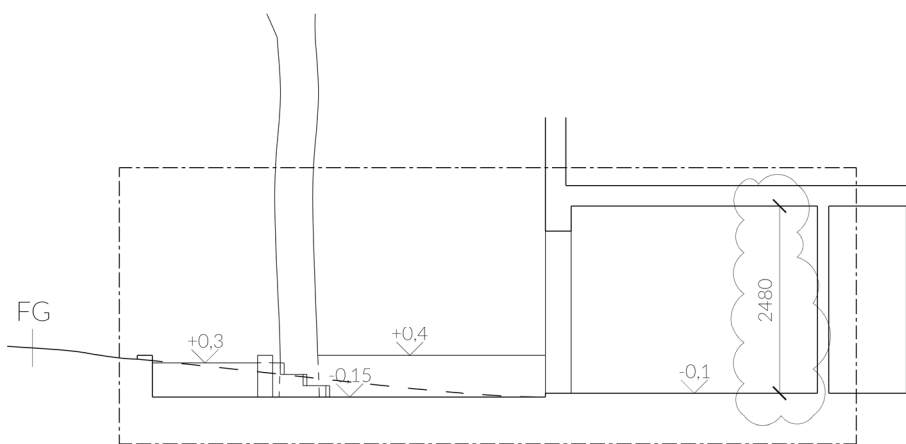


SEKTION A-A

## FÖRKLARINGAR

ALLA MÅTT ÄR I MILLIMETER OM ANNAT EJ ANGES.  
PLUSHÖJDER ÄR ANGIVNA I METER MED LOKAL NOLLPUNKT PÅ FG I TRAPPHUS.  
FASADRITNING ÄR BASERAD PÅ URSPRUNGLIGT BYGGLOV MED INMÄTNING AV BERÖRT OMRÅDE SAMT VISUELL KONTROLL AV ÖVRIGA DELAR.  
FÄRGER I FASADER ÄR ENDAST ILLUSTRATIVA, SE KULÖRBESKRIVNING.

----- = GRÄNSLINJE FÖR DEL DÄR ÄNDRINGAR SKER  
----- = BEF. FÖNSTER- & DÖRRÖPPNINGAR SOM ÄNDRAS

0 1 5 m

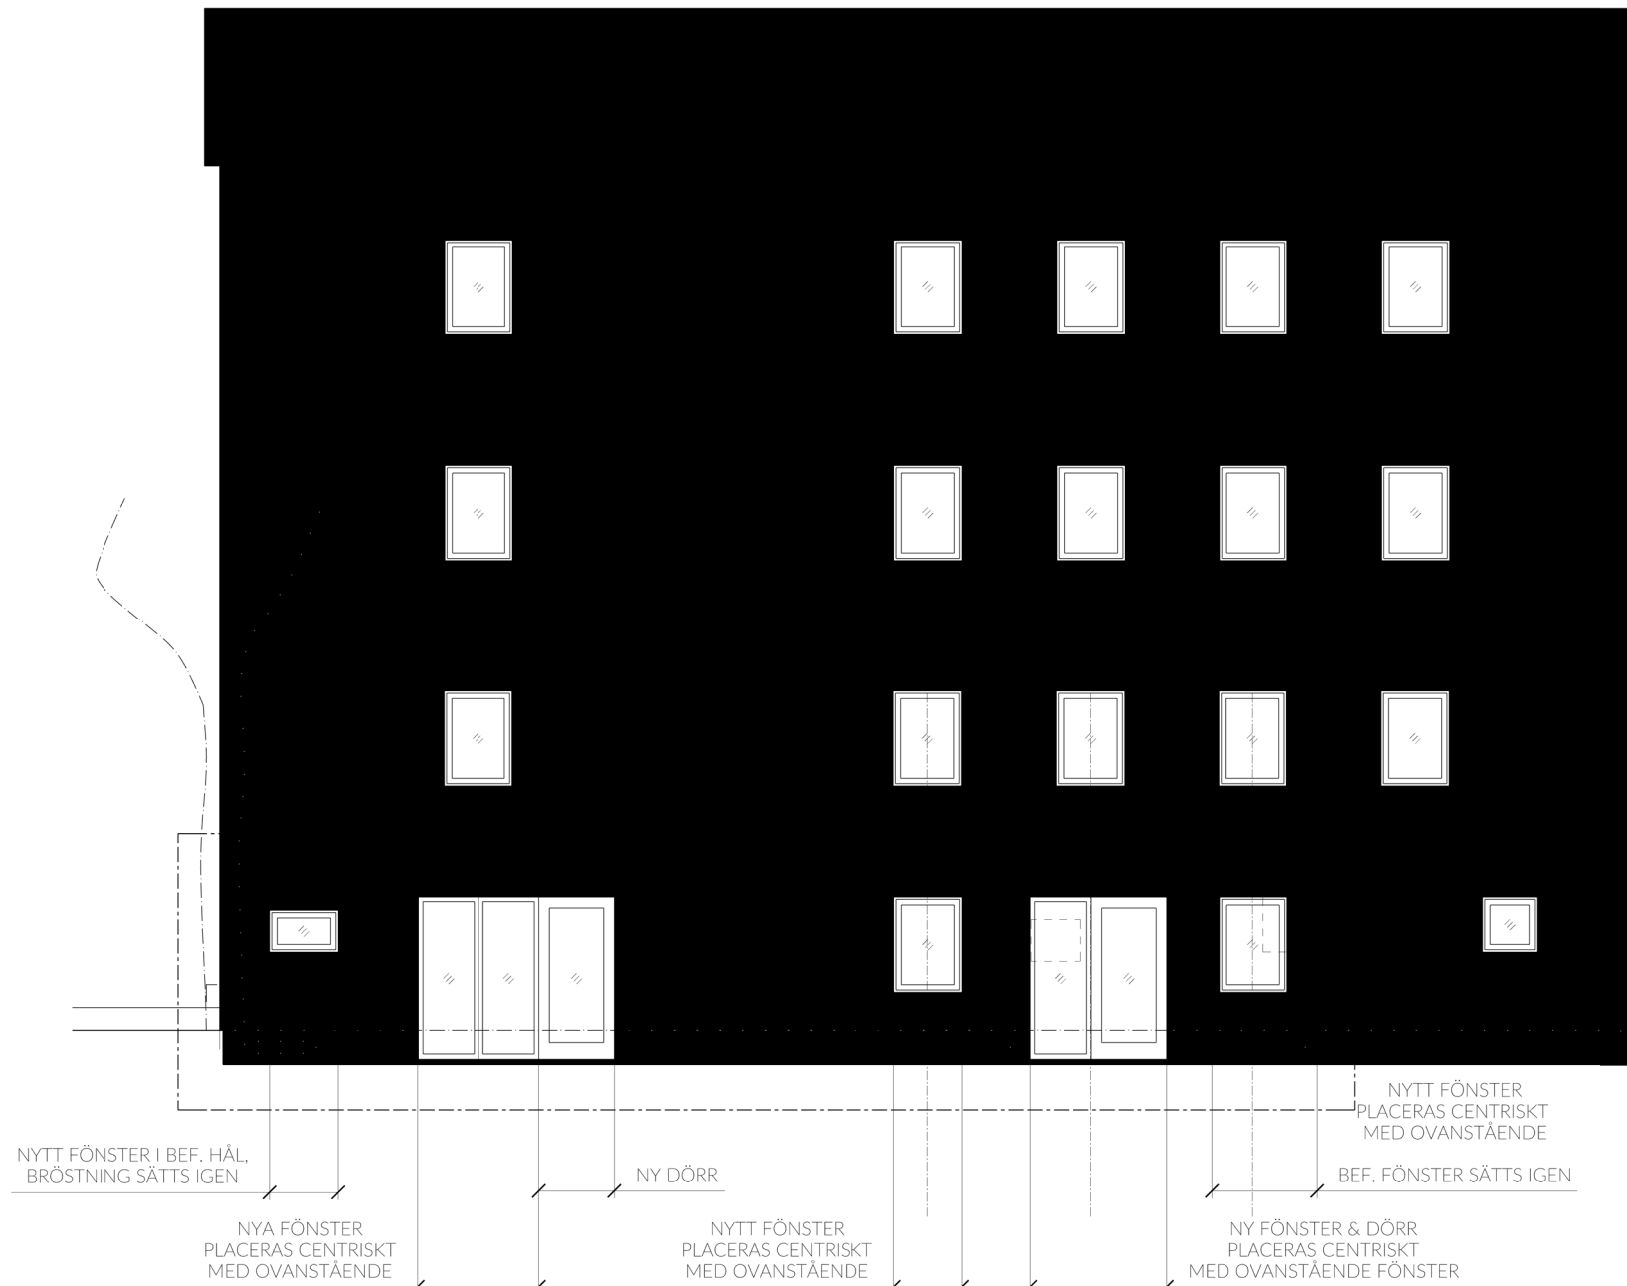

FASAD MOT NORR

## BYGGLOVSHANDLING

A	1	MÅTT RUMSHÖJD	LJ	20240312
REG	ANT	REGISTRERINGEN AVSER	SIGN	DATUM

RITNINGSBYRÅN LUKAS JOHNNELL  
POSTADRESS: TORSTEN ALMS GATA 9, 126 51 HÄGERSTEN  
BESÖKSADRESS: JOHN ERICSSONSGATAN 14 NB, 112 22 STOCKHOLM  
TELEFON: 0708 28 01 39 - E-POST: JOHNNELL@RITNINGSBYRAN.SE

RITAD KONSTRUERAD AV  
LJ

GRANSKAD AV

ARBETSNUMMER

LUKAS JOHNNELL, 20230328

ÄNDRING AV ANVÄNDNING/ YTTREÄNDRING  
MALMINGEN 2  
BOLMENSVÄGEN 9, ÅRSTA

SEKTION A-A  
FASAD MOT NORR  
UTVÄNDIG MATERIAL- & KULÖRBESKRIVNING  
SKALA

KOD TYP POS

RITNINGSNUMMER  
A-03

REG  
A

1:100