



Enligt tidigare beviljat bygglov

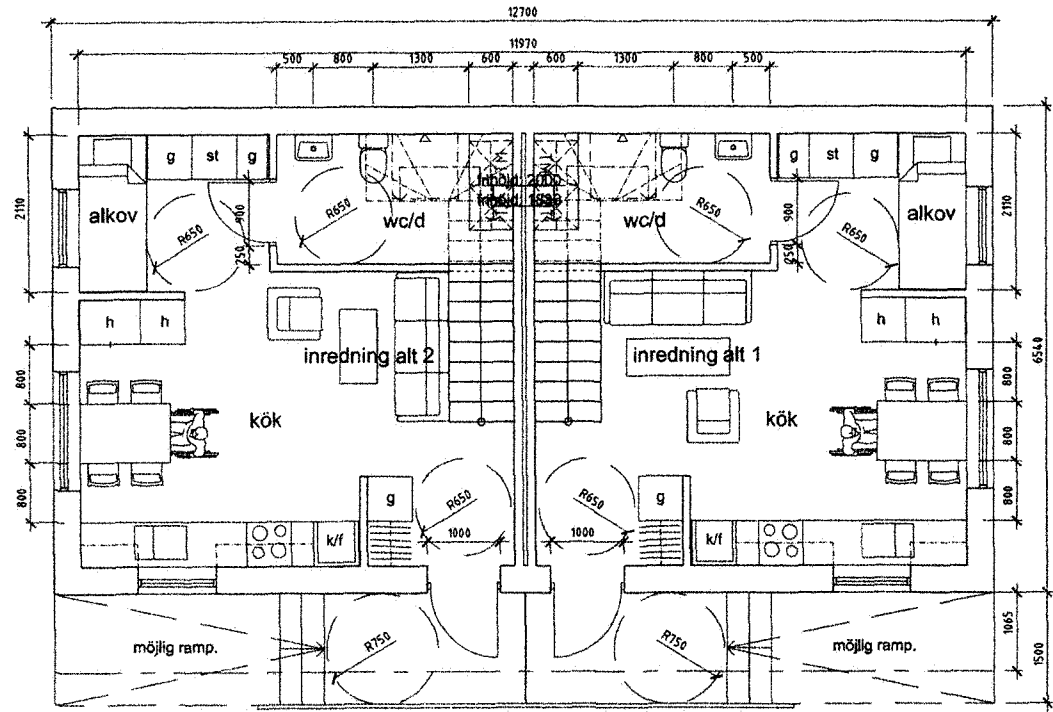


33,9 m² BOA,
BOTTENPLAN
Totalt 87,7 m² BOA. BYA 83 m²

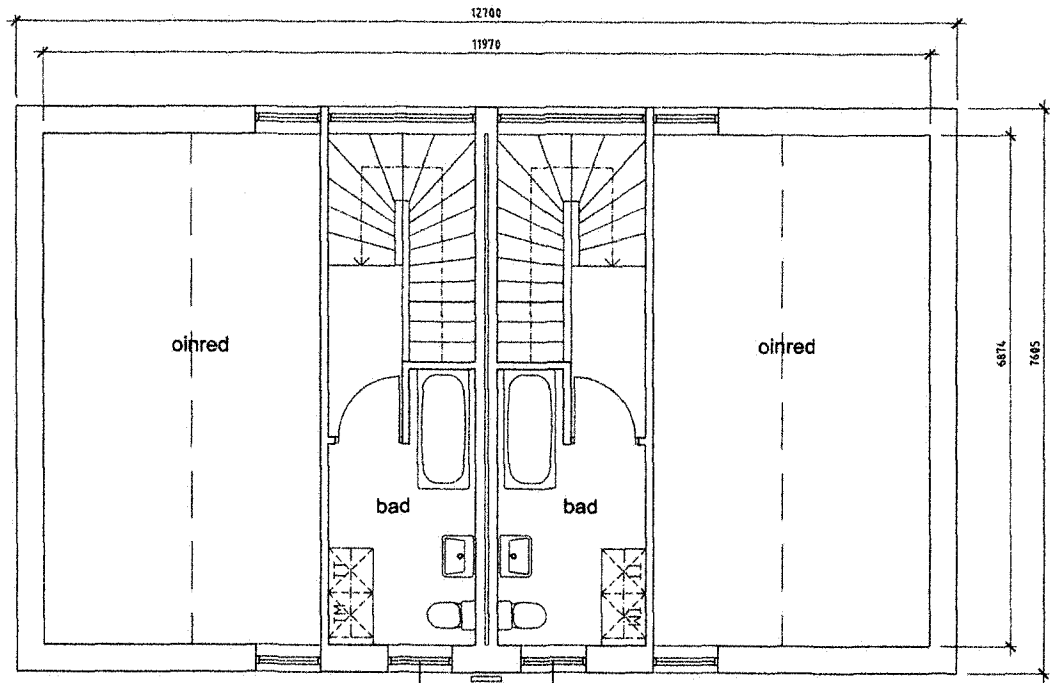


13,7 m² BOA
PLAN 2, vindsplan
öppningsbart
fönster
brandutrymning


Enligt ansökan bygglov

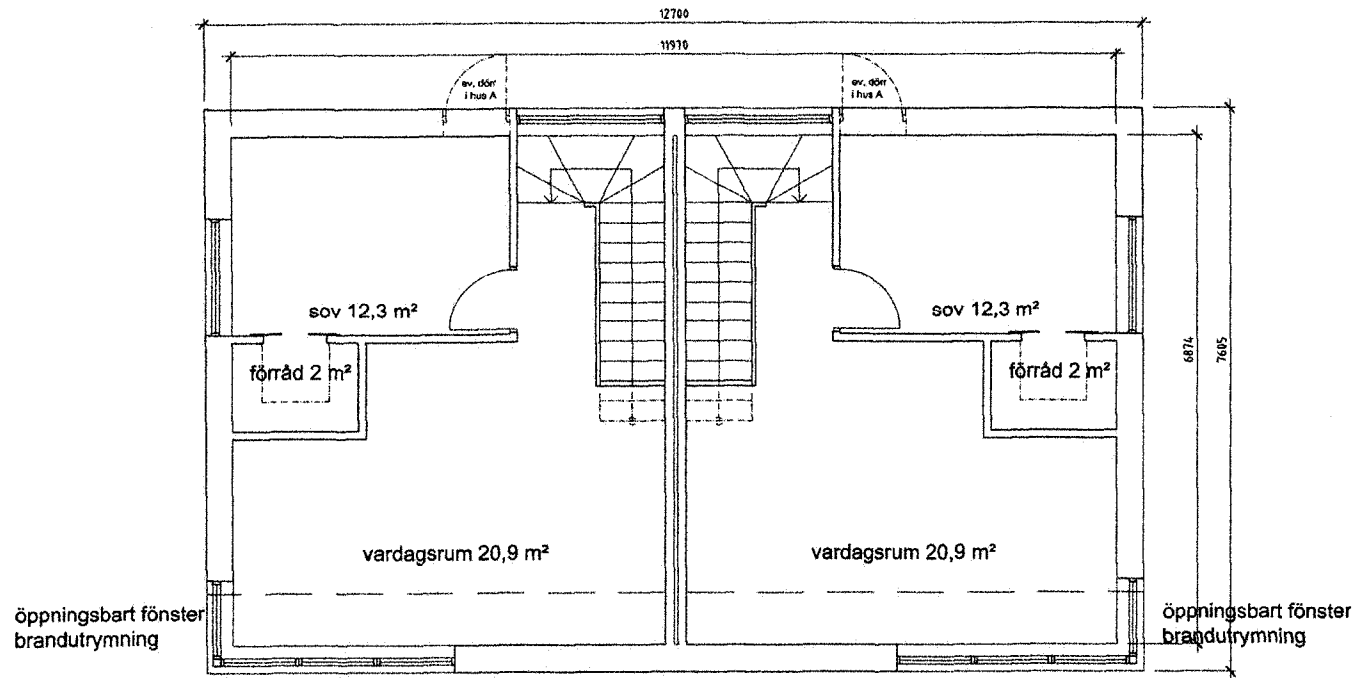

PLAN 1
40,1 m² BOA

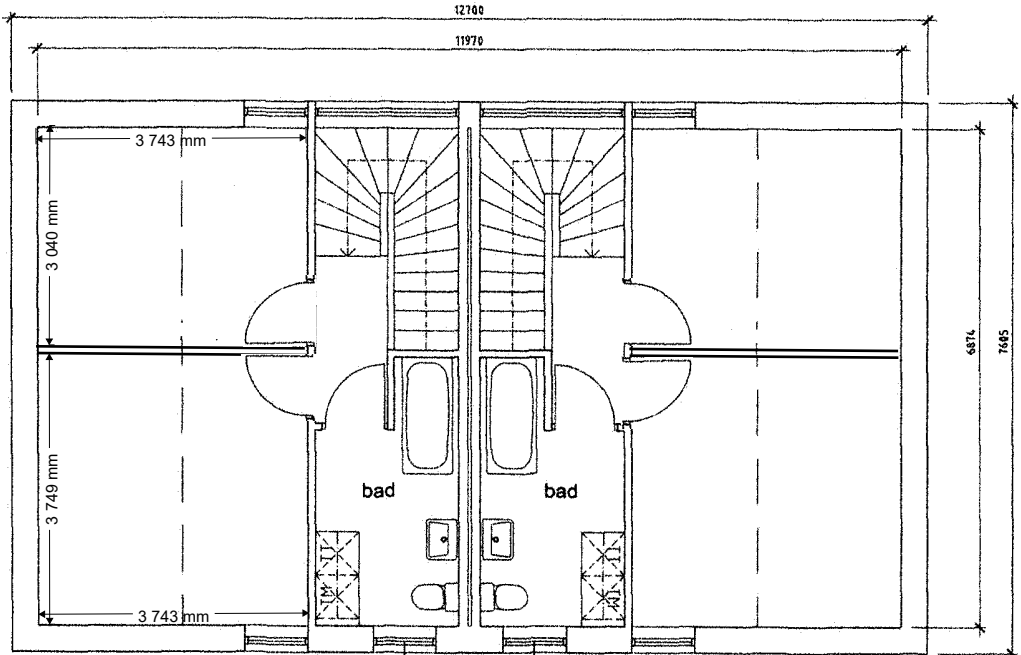

13,7 m² BOA
PLAN 2, vindsplan
öppningsbart
fönster
brandutrymning

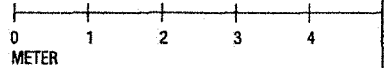

BET	ANT	SKEDIGHETEN AVSER	SIGN	DATE
Bygglovshandling				
KV.STUDENTMÖSSAN-7				
PARHUS_A_&_B				
PLANER				
SKALA	RITNINGSSKALA		BET	
A1_50	01			
A3_100				