


AKTUELL BALKONG ATT GLASA IN

Fastighet: FATBURSSTRANDEN 1
Adress: Fatburs Brunnsgata 32, 118 28
Stockholm
Lgh Nr: 1353

Glasas in med ett sk. Ramlöst
vikglassystem.
Färgkod: RAL 9006 / 9010 om inte
specialkulör är ett krav.
Ang. CE-märkning: Vår användning av
laminerat
säkerhetsglas följer standarden SS-EN
14449.

Balkongbredd, totalt: 1,6 m.
Antal glas: 3 st på frontsidan.

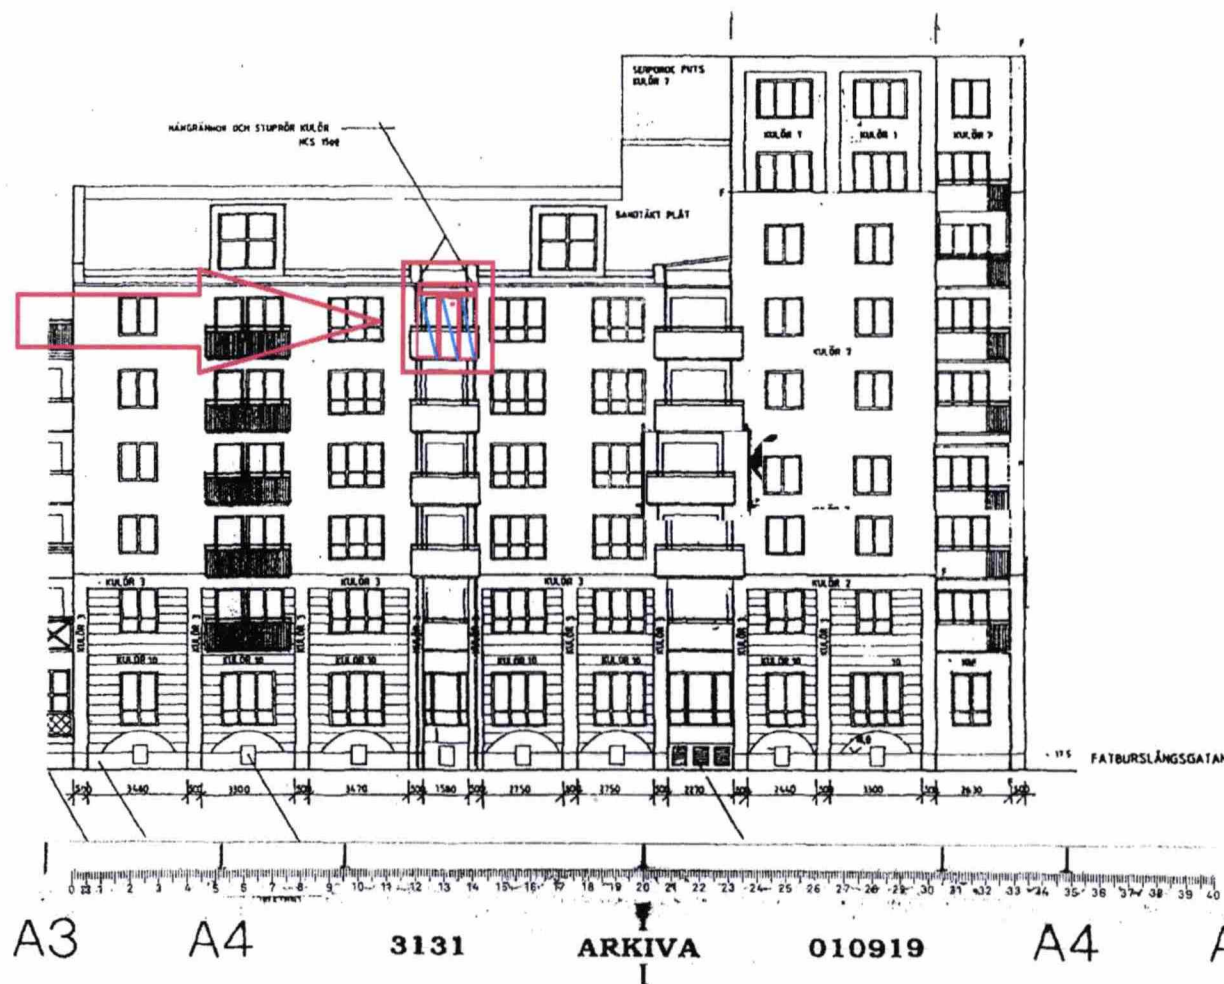

24

A1

16

A2

A3

A4

3131

ARKIVA

010919

A4

A3

A2

16

A1

24