


FÖRKLARINGAR


MÅTT ANGES I MILLIMETER
PLUSHÖJD ANGES I METER

SAMTLIGA SKRAPGALLER INGÅR EJ I
BYGGLOVET.


- BERG/JORD MASSA
- PERSONAL
- PUBLIKT
- TEKNIK
- LYFTPAKET (TRAPPA, RULLTRAPPA & HISS)
- BYGGNADS- OCH ANLÄGGNINGSDELAR SOM
INGÅR I BYGGLOVSANSÖKAN

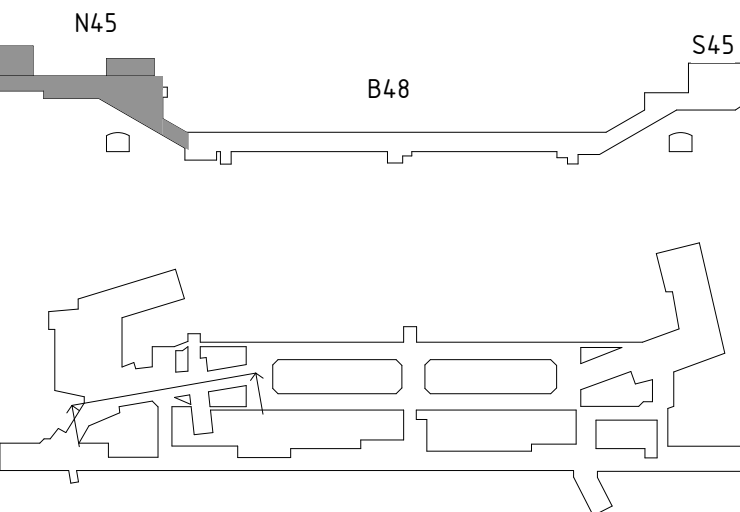

&RUNDQUIST RUNDQUIST ARKITEKTER AB RENTIERNAS GATA 12 SE-116 28 STOCKHOLM +46 (0)8 545 132 80 INFO@RUNDQUIST.SE							
Uppdrag nr H26301	Handläggare J. Trollmo	Rit/Konst M. Nemut		B	- Ändrad utformning Pavia 1	JTO	2024-03-15
Granskad P. Sundin	Godkänd H. Rundquist	Datum XXXX-XX-XX		A	- Kommungräns och markplaner samt +höjder	HEH	2022-02-09
Ort Stockholm				Rev	Ant	Revidering avser	Sign Datum
FUT Handläggare Staffan Nordlund				BYGGLOVSHANDLING			
FUT Godkänd Staffan Nordlund				Norra biljetthallen			
FUT Ort Stockholm				Stockholm Pavia 1 och Vasastaden 1:16			
Informationssäkerhetsklass K1				Solna Haga 4:18, 4:20, 4:26 och 4:35			
Förvaltningsnummer 1512				Sektion D & E, Norra biljetthallen			
Ritningsnummer A31-1512-40-N4520-20-4902				2-Sektioner (snitt, profiler)			
				Format A1 (A3)		Skala 1:100 (1:200)	
				Nästa bl		REV B	

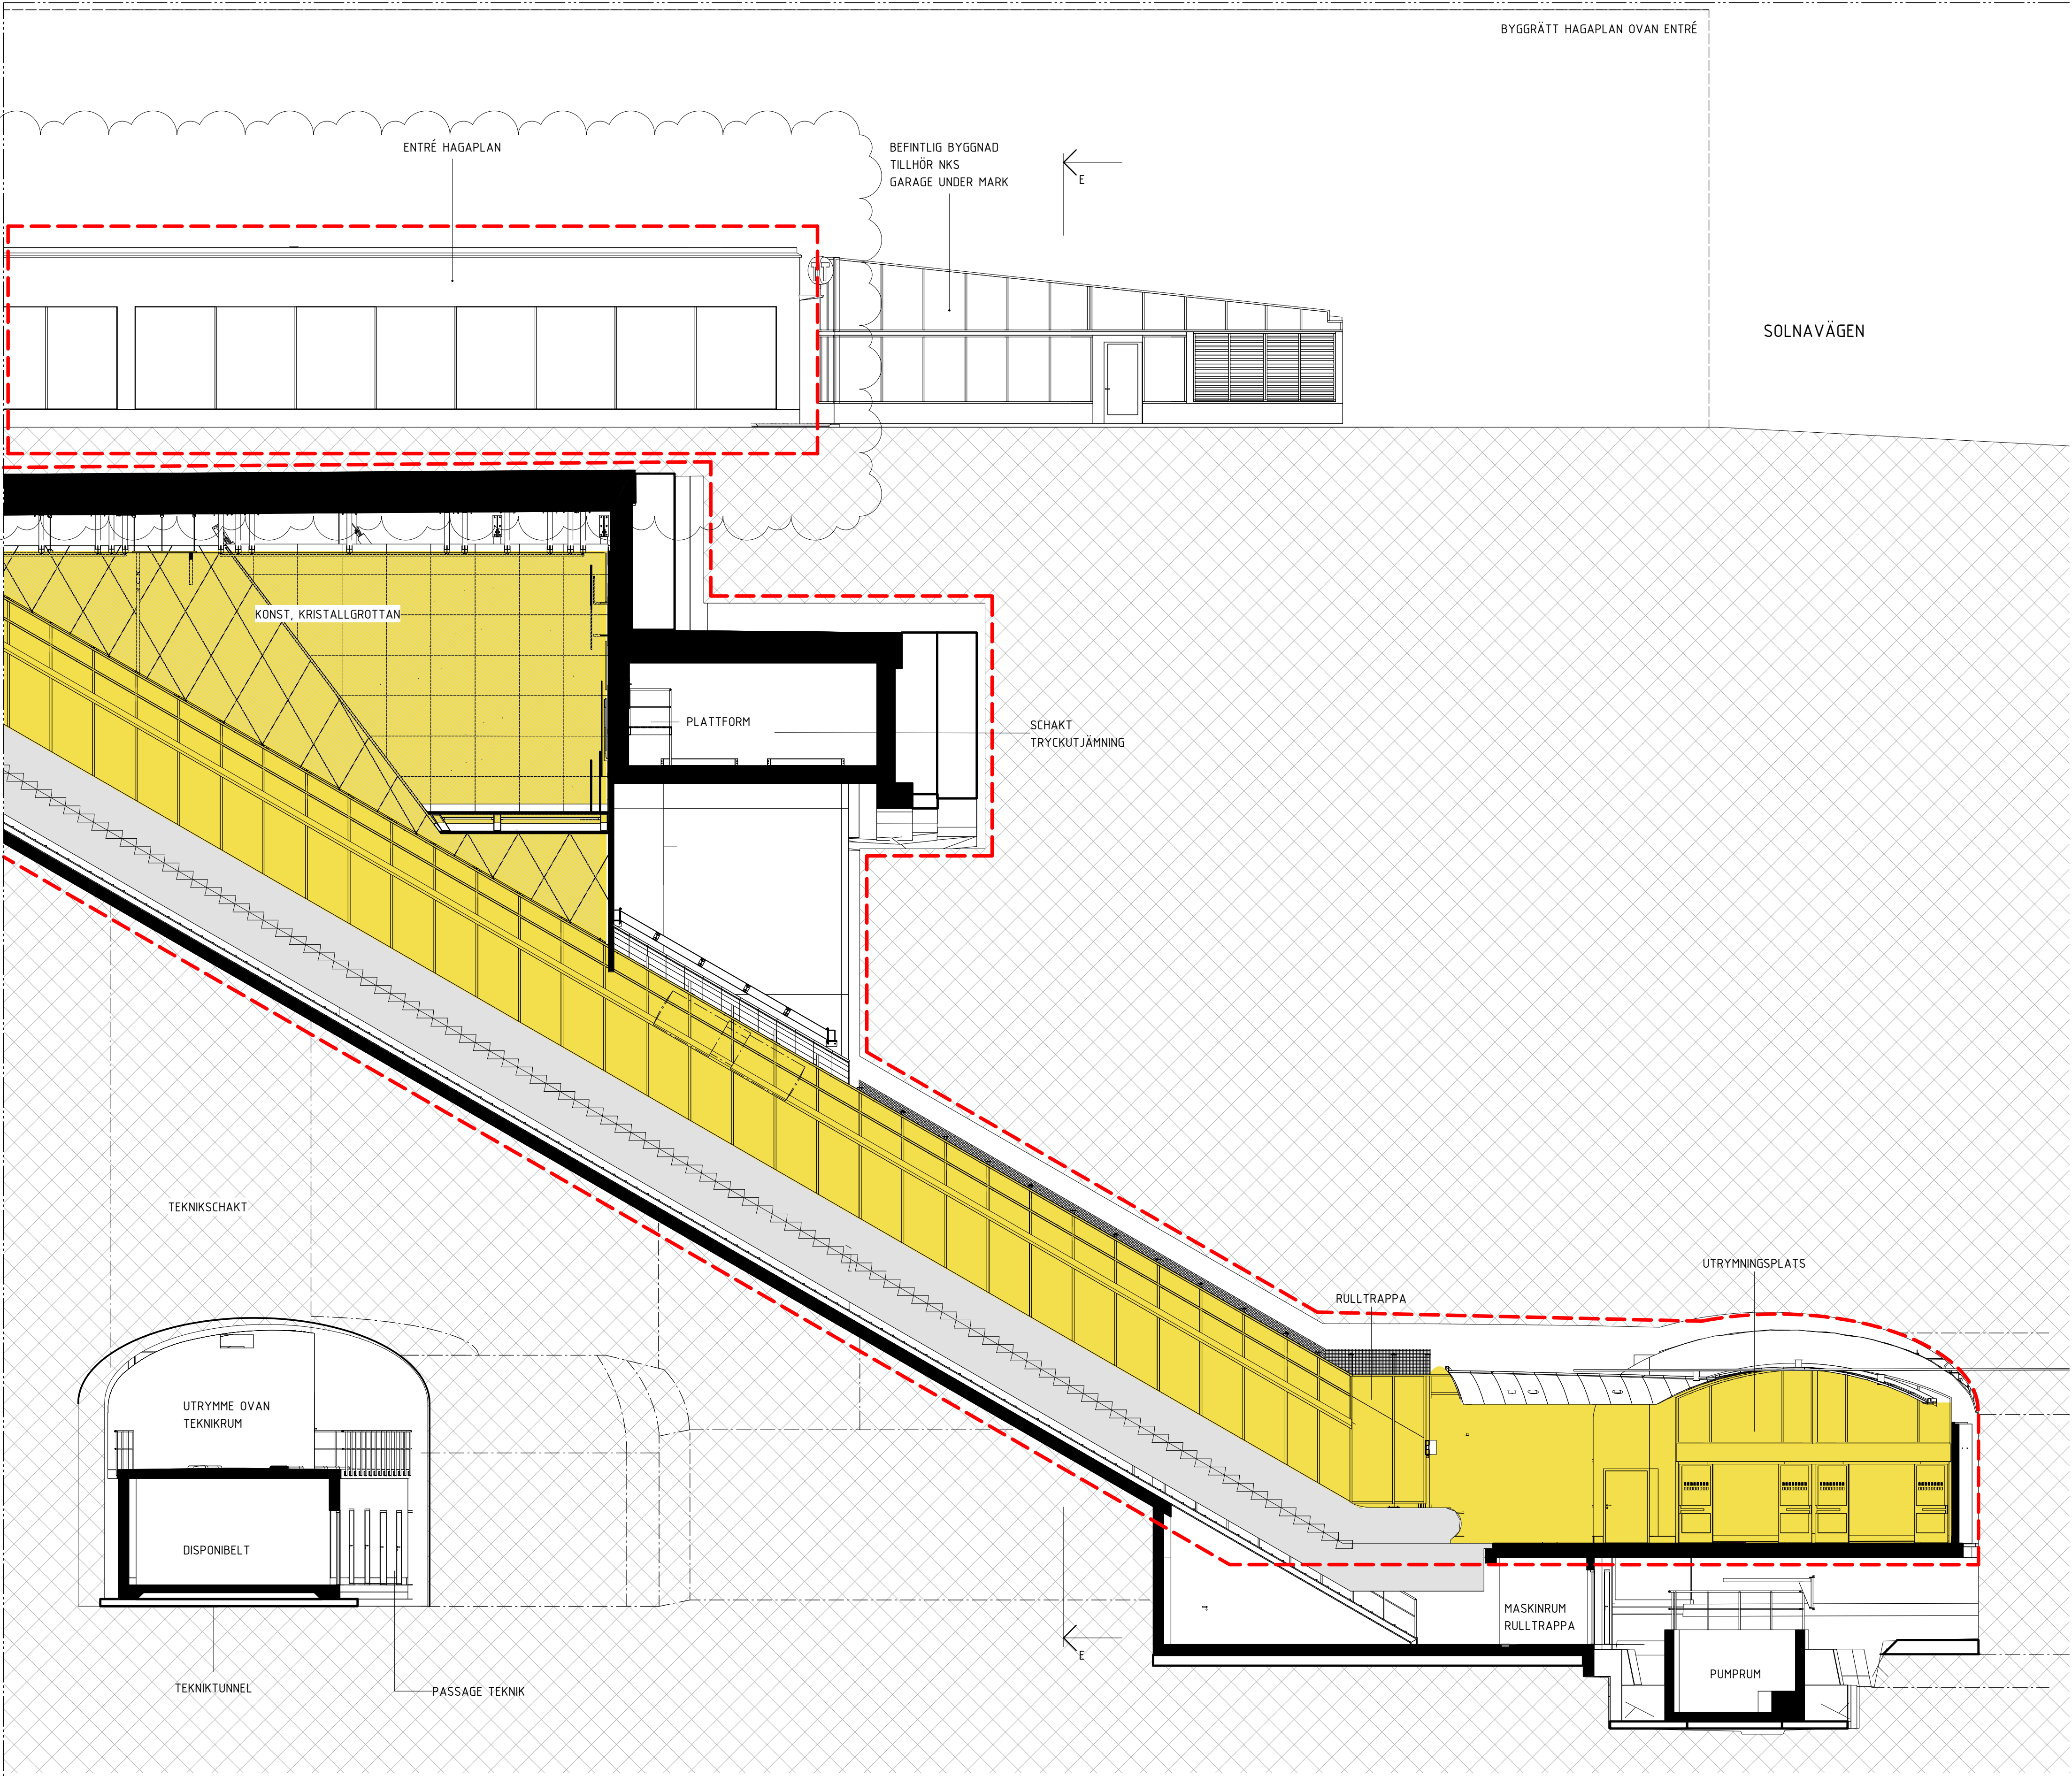

SEKTION D, TRAPPHUS OCH BILJETTHALL, DEL 1
1 : 100

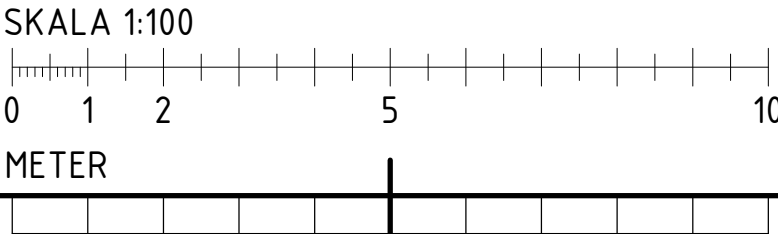

REFERENSSYSTEM: SWEREF 99 1800
HÖJDSYSTEM: RH 2000

Denna handling och informationen här i är
SLL egendom och
får inte användas, delgas obehöriga eller
ändras utan SLL
skriftliga medgivande.

2024-03-16 18:36:10

Punktdatum