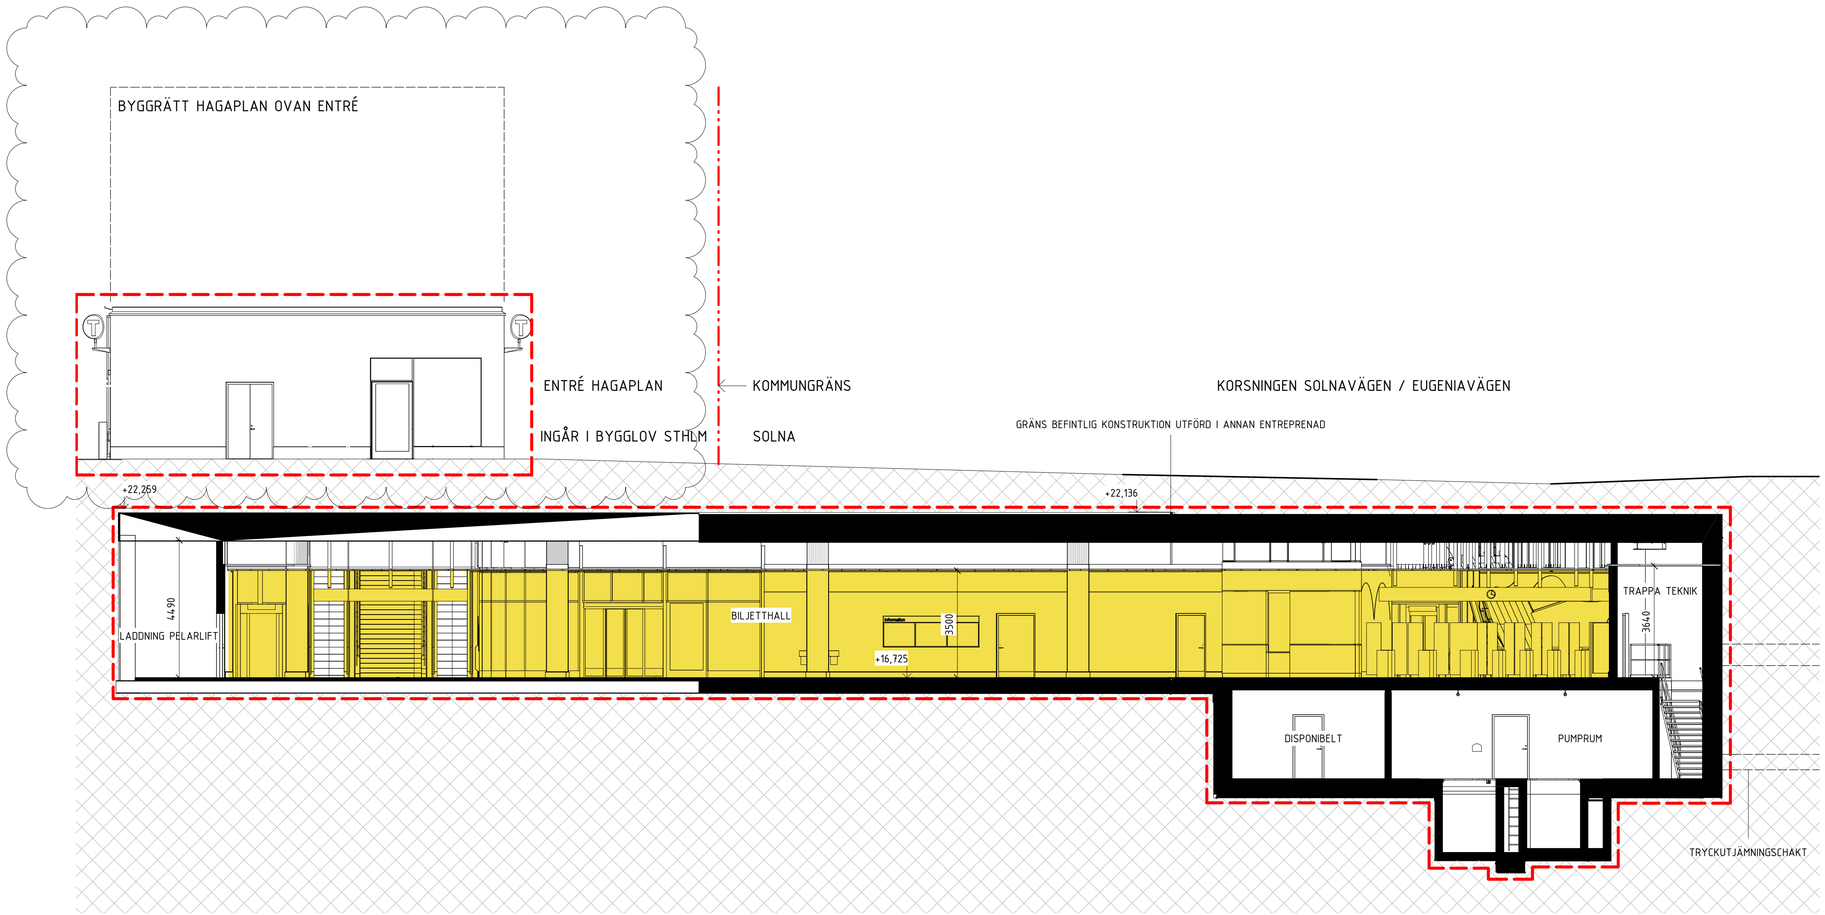


SEKTION F, NORRA BILJETTHALLEN
1 : 100

## FÖRKLARINGAR

MÅTT ANGES I MILLIMETER
PLUSHÖJD ANGES I METER

SAMTLIGA SKRAPGALLER INGÅR EJ I BYGGLOVET.

- BERG/JORD MASSA
- PERSONAL
- PUBLIKT
- TEKNIK
- LYFTPAKET (TRAPPA, RULLTRAPPA & HISS)
- BYGGNADS - OCH ANLÄGGNINGSDELAR SOM INGÅR I BYGGLOVSANSÖKAN
- KOMMUNGRÄNS




SKALA 1:100
0 1 2 5 10
METER

REFERENSSYSTEM: SWEREF 99 1800
HÖJDSYSTEM: RH 2000

Denna handling och informationen häri är SLL egendom och får inte användas, delges obehöriga eller ändras utan SLL skriftliga medgivande.

&RUNDQUIST
RUNDQUIST ARKITEKTER AB
RENSTIERNAS GATA 12 SE-116 28 STOCKHOLM
+46 (0)8 545 132 80
INFO@RUNDQUIST.SE
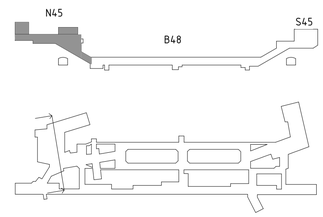
| Uppdrag nr | Handläggare | Rit/Konst |
|---|---|---|
| H26301 | J. Trollmo | M. Nemut |

| | |
|---|---|
| Granskad: P. Sundin | Godkänd: H. Rundquist |
| Ort: Stockholm | Datum: xxxx-xx-xx |

Förvaltning för utbyggd tunnelbana
STOCKHOLMS LÄNS LANDSTING

| | |
|---|---|
| FUT Handläggare: Staffan Nordlund | Informationssäkerhetsklass: K1 |
| FUT Granskad: Staffan Nordlund | FUT Godkänd: Malin Harders |
| FUT Ort: Stockholm | Datum: xxxx-xx-xx |

| Rev | Ant | Revidering avser | Sign | Datum |
|---|---|---|---|---|
| D | - | Ändrad utformning Pavia 1 | JTO | 2024-03-15 |
| C | - | Kommungräns, fasadbeklädnad, +höjder och text | HEH | 2022-03-14 |
| B | - | Kommungräns och markplaner samt +höjder | HEH | 2022-02-09 |
| A | - | - | HEH | 2022-01-11 |

# BYGGLOVSHANDLING

Norra biljetthallen
Stockholm Pavia 1 och Vasastaden 1:16
Solna Haga 4:18, 4:20, 4:26 och 4:35
Sektion F, Norra biljetthallen
Arkitektur
2-Sektioner (snitt, profiler)

| Förvaltningsnummer | Format | Skala |
|---|---|---|
| 1512 | A1 (A3) | 1:100 (1:200) |

| Ritningsnummer | Nästa bl | REV |
|---|---|---|
| A31-1512-40-N4520-20-4904 | | D |

Inkom till SLL Fastighetsnämnden 2024-04-16
Plottdatum 2024-03-14 17:09:52