



FASAD MOT NORDVÄST

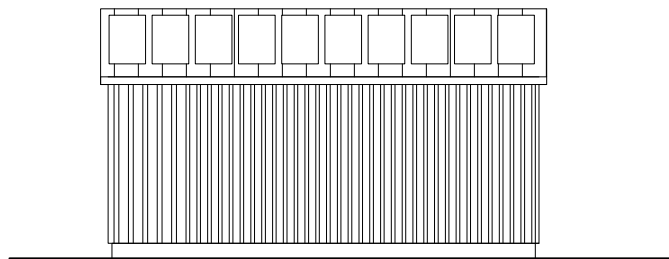

FASAD MOT SYDVÄST




FASAD MOT SYDÖST

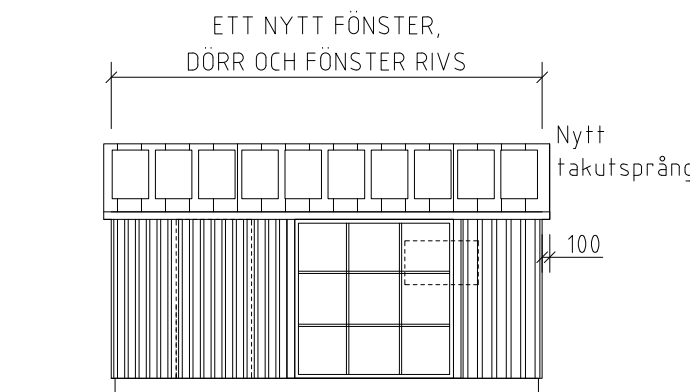

FASAD MOT NORDÖST



SEKTION

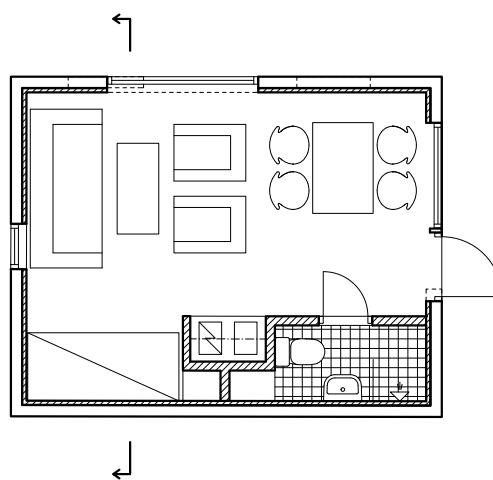

PLAN

BESKRIVNING

OMBYGGNAD GARAGE TILL GÄSTHUS

TAK BYTS TILL PLÅTTAK, FALSAT KLICKTAK, KULÖR: SVART., NYA SOLCELLER PÅ HELA TAKET.

TRE NYA FÖNSTER, NCS 0502-Y

NY ENTRÉDÖRR

BEF FÖNSTER, GARAGEPORTAR OCH DÖRRAR RIVS.

BYGGNADEN TILLÄGGSISOLERAS OCH FÅR GOLVVÄRME.

FÖRKLARINGAR

ALLA MÅTT I MILLIMETER OM INGET ANNAT ANGES.
RITNING SKALL VARA FÖRSEDD MED BETECKNINGEN "BYGGHANDLING" FÖR ATT FÅ ANVÄNDAS TILL UTFÖRANDE.

RITNINGARNA BYGGER PÅ ARKIVHANDLINGAR. ENDA
ST BERÖRDA DELAR ÄR KONTROLLERADE PÅ PLATS.

- BYGGNADSDDEL RIVS
- NY BYGGNADSDDEL
- BEFINTLIG DÖRR
- NY DÖRR

BET	ANT	ÄNDRINGEN AVSER	SIGN	DATUM
BYGGLOVSHANDLING				
SELLERIET 3, ENSKEDE				
<input checked="" type="checkbox"/>	A Bodi Karlman		tel: 070 407 07 17	
<input type="checkbox"/>				
<input type="checkbox"/>				
UPPDRAG NR		RITAD AV	HANDLÄGGARE	
B102		BK	BK	
DATUM		ANSVARIG		
2024-03-08		BODI KARLMAN		
OMBYGGNAD GARAGE				
BESKRIVNING				
FASADER				
PLAN, SEKTION				
SKALA:		RITNINGSNUMMER:		BET
1:100		A04		/

