


A30:02

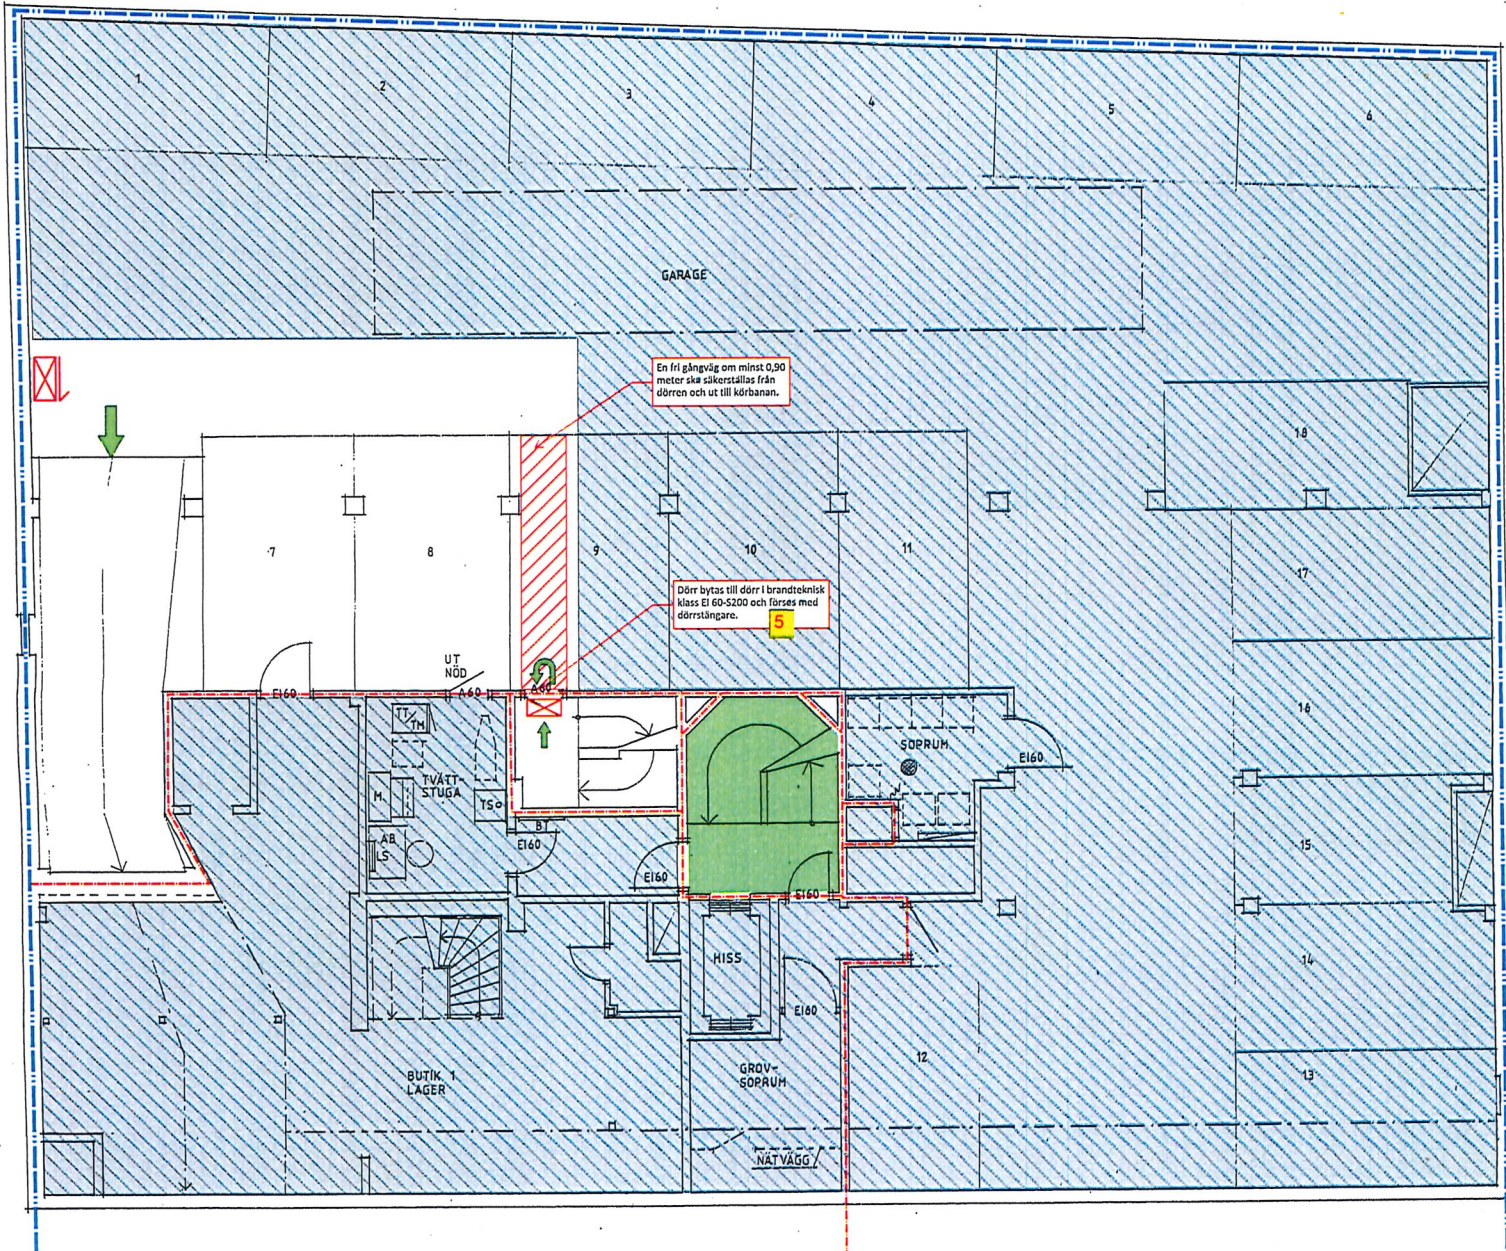

ÖVRE KÄLLARVÅNING

RITNINGEN ÄR UPPFÖRSTORAD OCH
KOMPLETTERAD FRÅN
FÖRFRÅGNINGSUNDERLAGET, VARFÖR
MÄTTNOGGRANNHETEN EJ ÄR EXAKT

Förklaring

- Brandvägg EI 90-M
- Brandcellsgräns EI 120
- Brandcellsgräns EI 60
- Utrymningsriktning
- Återinrymningsbar dörr
- Vägläddande markering
- Utrymningsväg

Stadsbyggnads
kontoret
Dnr

RELATIONS-RITNING 98 11 19

RELATIONS-RITNING
Kv. GULDFISKEN 32
GREVTUREGATAN 44, STOCKHOLM.

BU
Föreläggningen 4
187 68 TÄBY
Teli 08-758 02
Fax: 08-758 95

acta ARKITEKTKONTOR AB
Tegnelsgatan 1 111 40 Stockholm
Tel 08-145080 Telefax 142525

UPPDRAGS NR	PROJEKTERAD AV	UTVÄRDERAD AV
1998-06-29	BL	B. LOVNE
Brandskiss		
OMBYGGNAD ÖVRE KÄLLARVÅNING		
Peter Möllerström	2022-01-14	DRÖM
Simon Nilsson	2	3
Skapad	2	3
Skala	1:50	UTVÄRDERAD AV
A30:02		

L0:0EV

Yta där maximalt tillåtet gångavstånd överstigs.

RITNINGEN ÄR UPPFÖRSTORAD OCH
KOMPLETTERAD FRÅN
FÖRFRÅGNINGSUNDERLAGET, VAR
MÄTNÖGGRANNHETEN EJ ÄR EK

Förklaring

- Brandvägg REI 90-M
- Brandcellsgräns EI 120.
- Brandcellsgräns, EI 60
- Utrymningsriktning
- Återinrymningsbar dörr
- Vägledande markering
- Utrymningsväg

Dörr ska bytas till dörr i brandteknisk klass EI 60-S200 och förses med dörrstängare.

Dörr framför trappa ska tas bort. Vägledande markering monteras som hänvisar upp för trappan.


För att göra de två utrymningsvägarna oberoende av varandra ska dörr bytas till dörr i brandteknisk klass EI 60-S200 och förses med dörrstängare.

Förråd ska skiljas av från utrymningsväg i brandteknisk klass EI 60. Dörr kan utföras i lägst brandteknisk klass EI 30-S200.

Jalusi ska tas bort och dörr i brandteknisk klass EI 60-S200 och förses med dörrstängare ska monteras.


Underlag för beslut


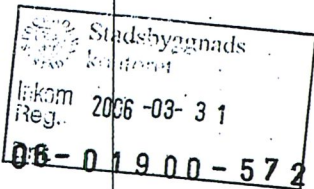

RELATIONS-RITNING	198 11 19
Kv. GULDFISKEN 32	
GREVTUREGATAN 44, STOCKHOLM	
acta	
Arkitektkontor AB	
TELEFON 1 111 40 Stockholm	
TEL 08-145080	TELEFAX 142525

Brandskiss	
conwise	
Peter Möllerström	2022-01-14
Handtecknat	
Ombyggnad	
NEDRE KÄLLARVÅNING	

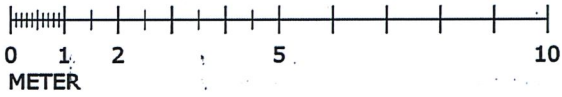

NEDRE KÄLLARVÅNING