

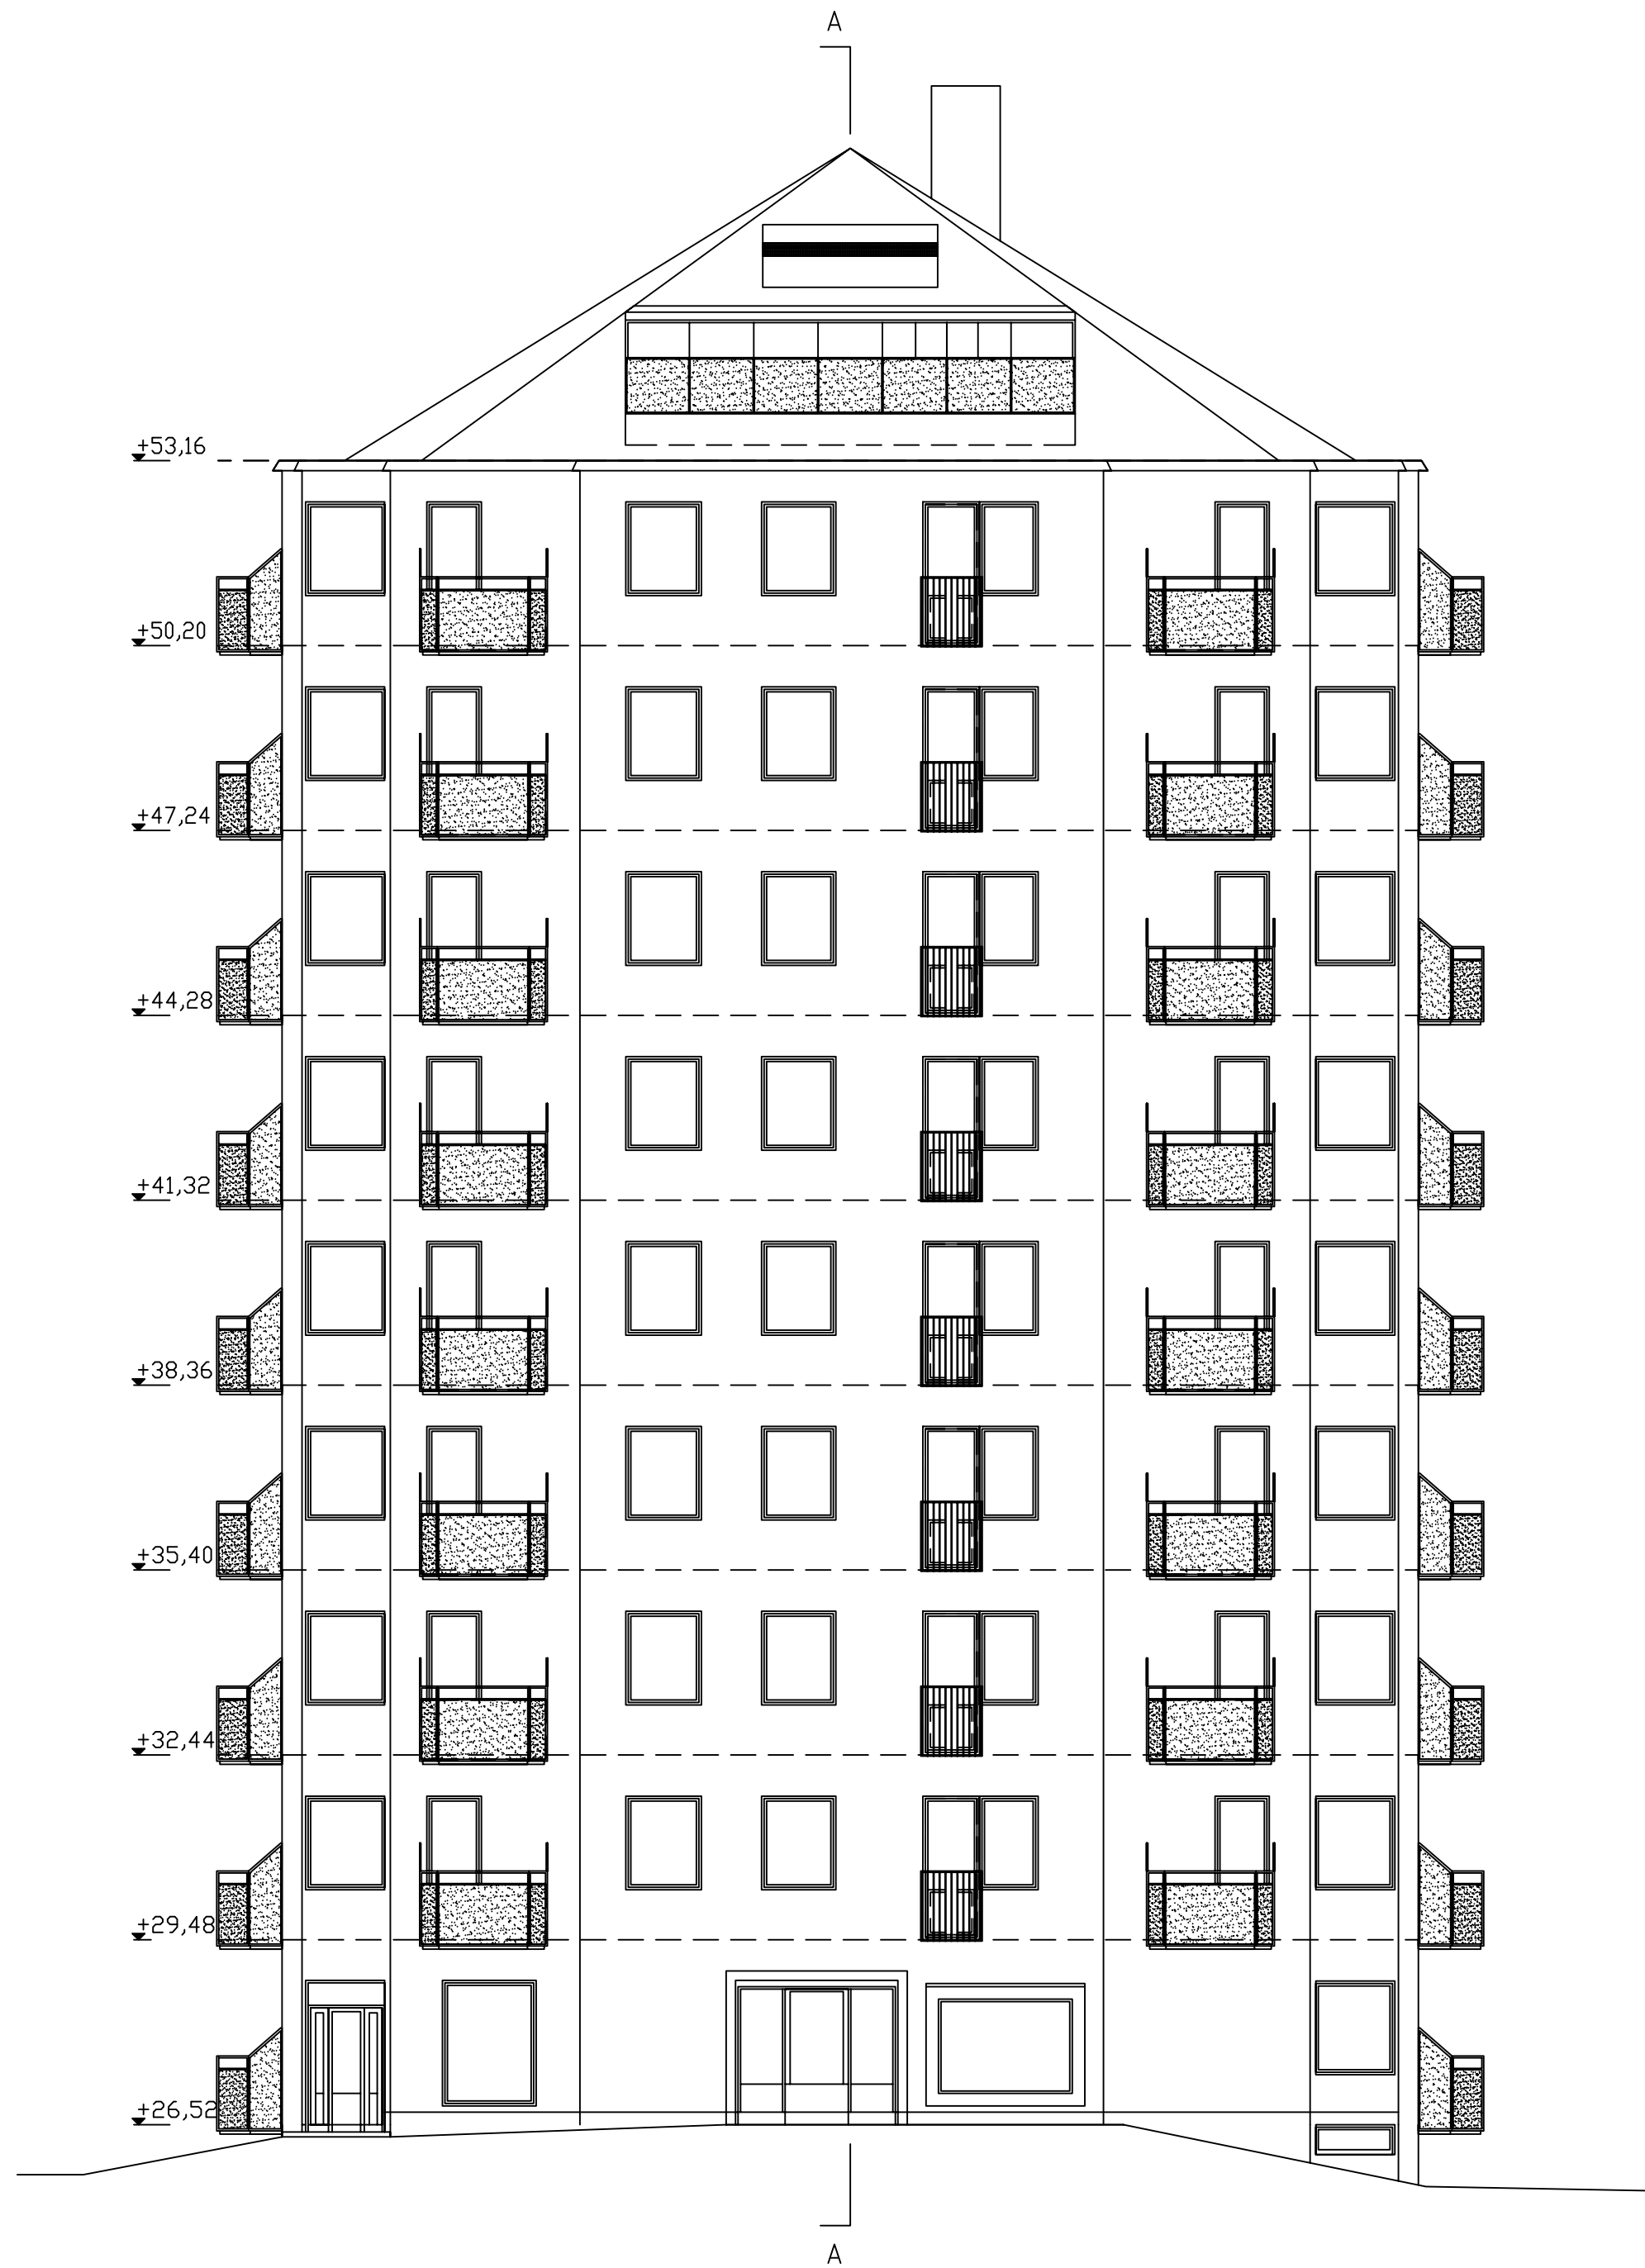


SEKTION A-A

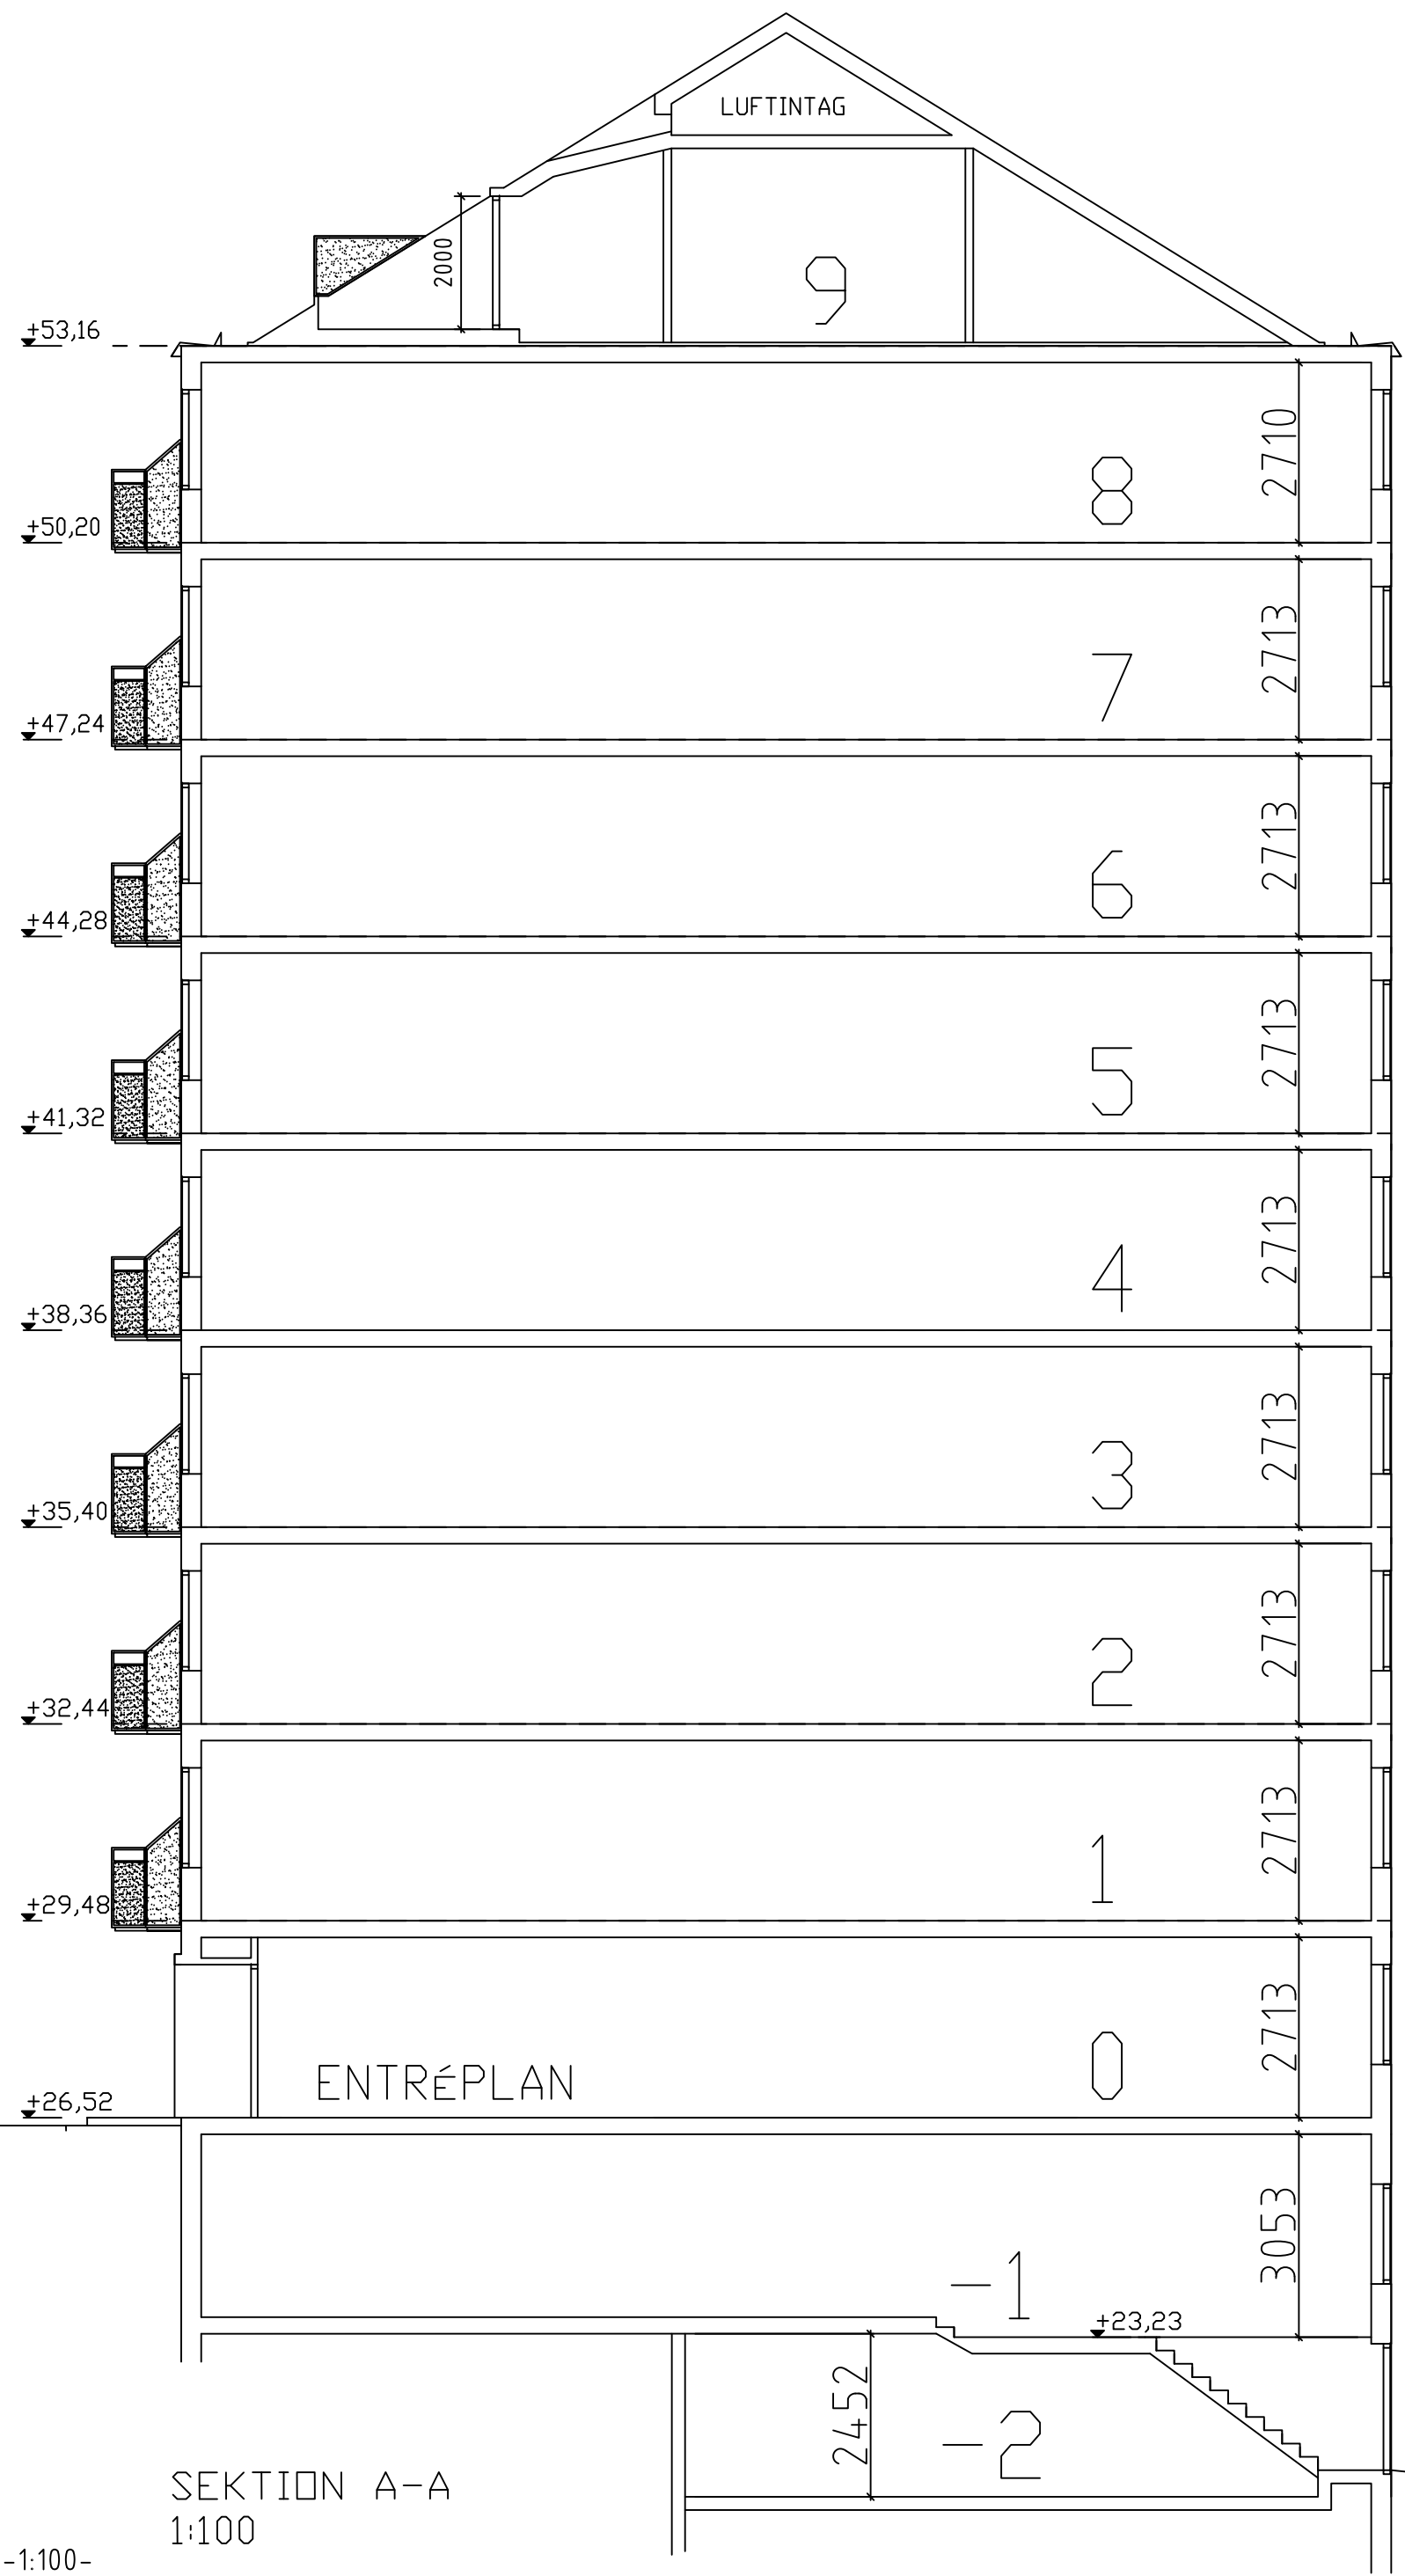

FASAD MOT SYD
1:100

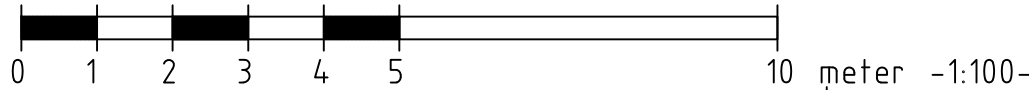

SEKTION A-A
1:100

BET	ANT	ÄNDRINGEN AVSER	SIGN	DATUM
BYGGLOV				
KV FRILUFTSTEATERN 3				
Arkitektur-Studio AB Bardabacken 19 167 71 Bromma TEL070 525 15 21 E-POST: arkitektur-studio@telia.com				
UPPDRAG NR		RITAD AV	HANDLAGGARE	
		JK	Jacek Kwetzer	
DATUM		ANSVARIG		
2024-01-24				
OMBYGGNAD FASAD MOT SYD SEKTIONER A-A RELATIONSRTNING				
SKALA		NUMMER		I BET
1:100		A03		