


LGH 43


LGH 44

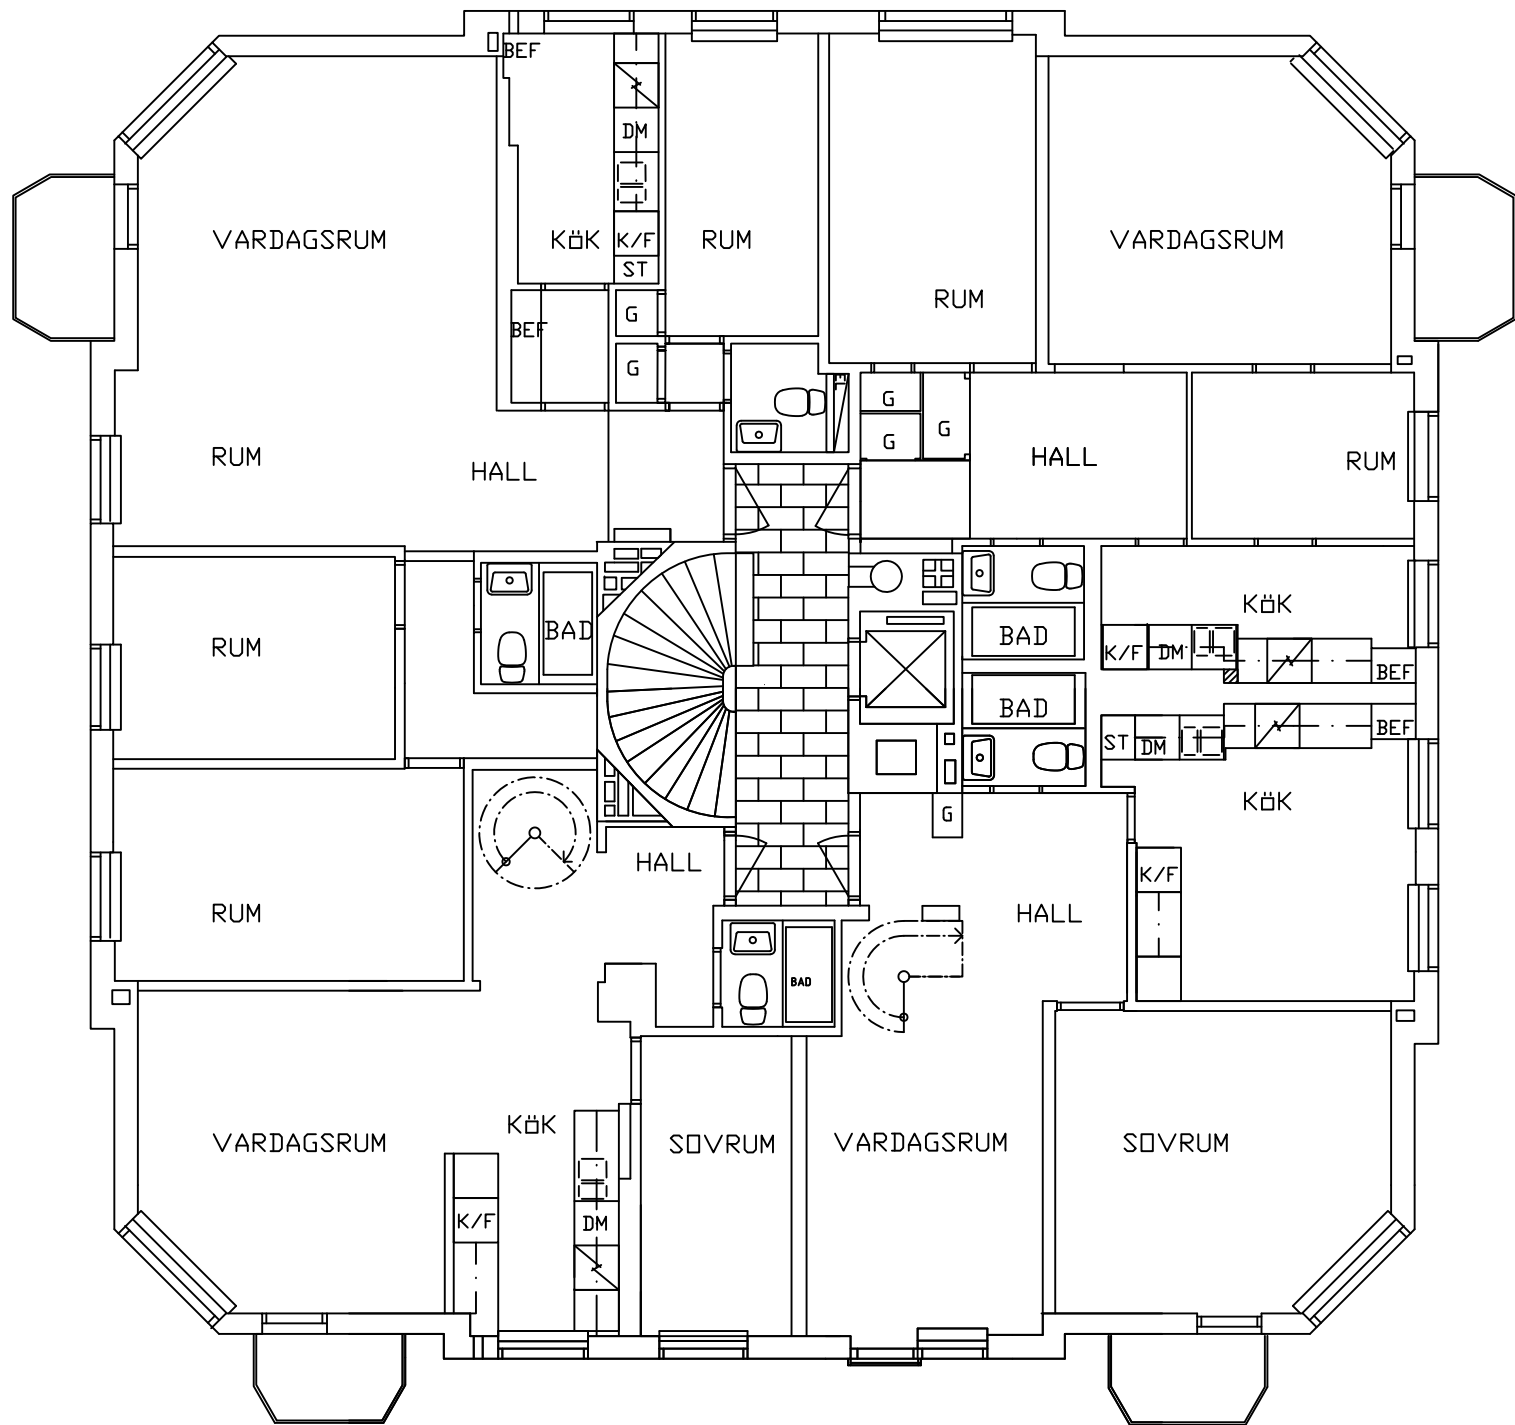

LGH 46

PLAN 8 befintligt

LGH 45

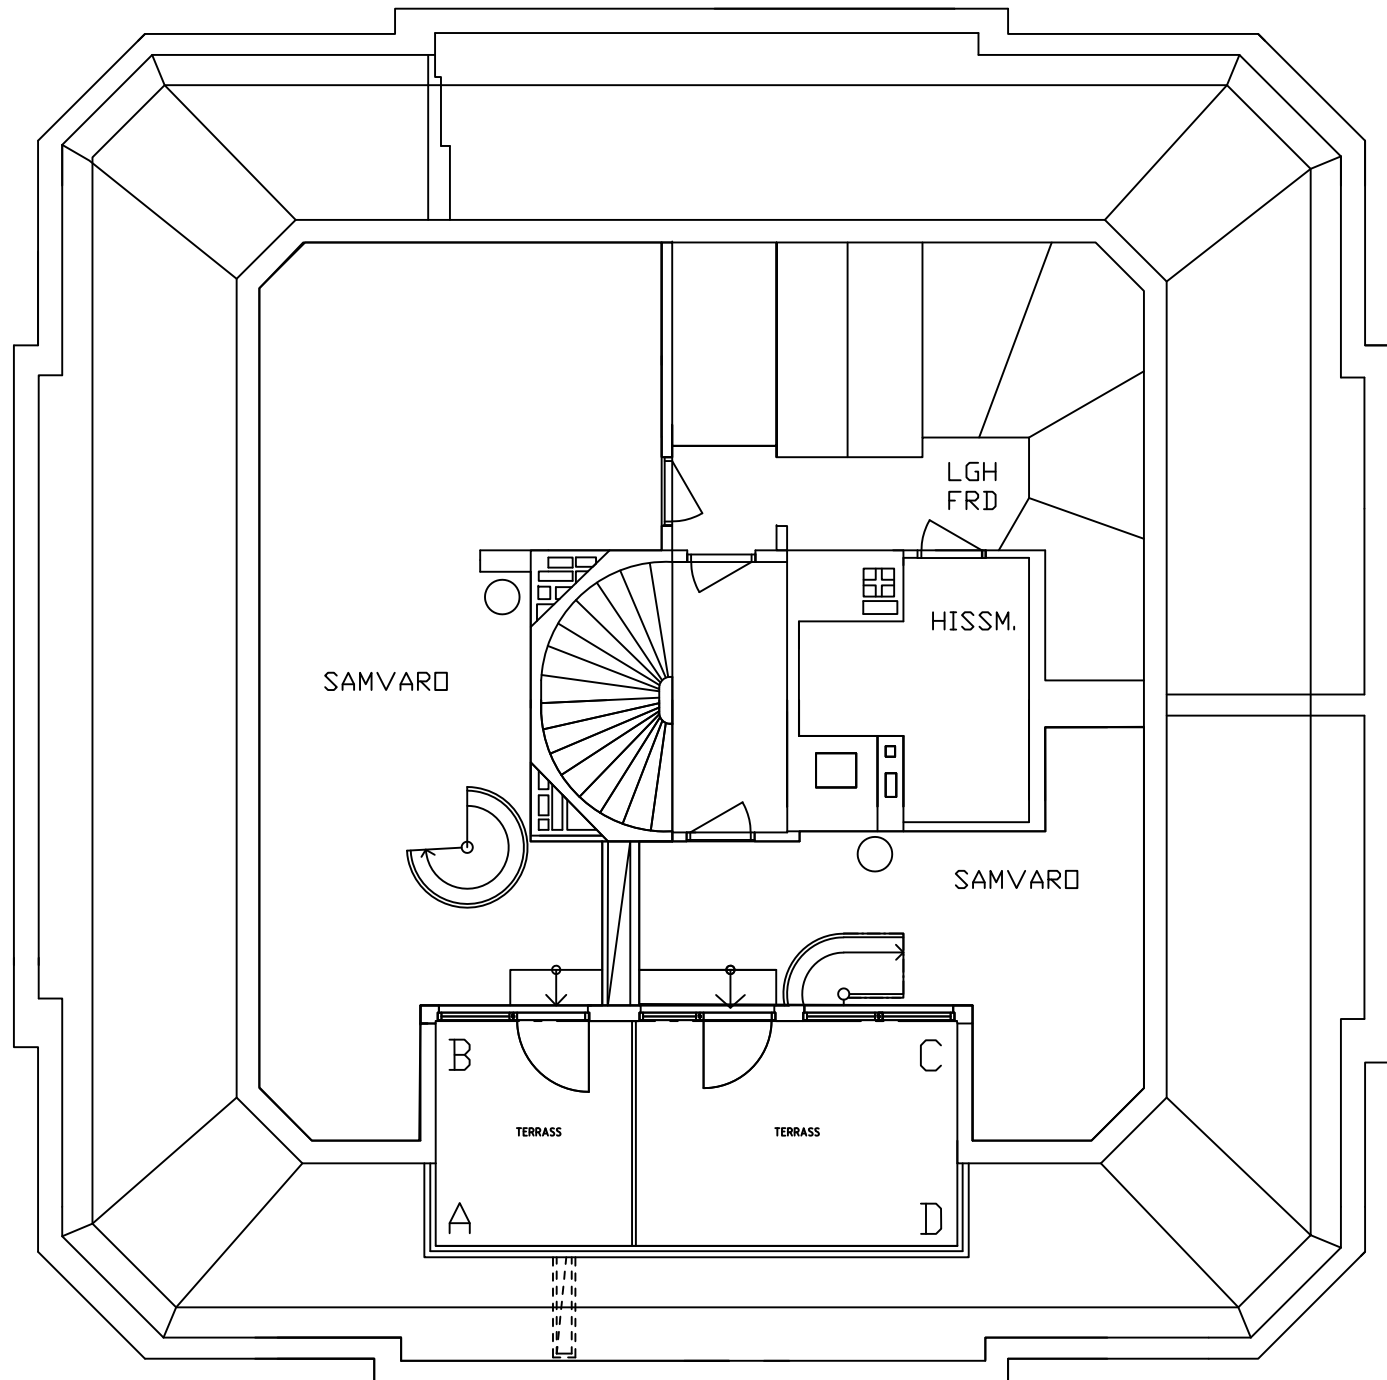


LGH 46


PLAN 9

Innan och efter ombyggnad

LGH 45

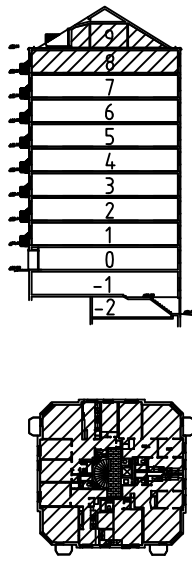

TYPPLAN -1:100-

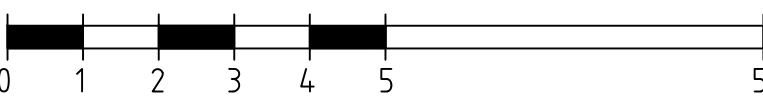

| | | |
|-------|--------|-------|
| SKALA | NUMMER | I BET |
| 1:100 | A08 | |

| BET | ANT | ÄNDRINGEN AVSER | SIGN | DATUM |
|---|----------|-----------------|------|-------|
| RELATIONSITNING | | | | |
| FRILUFTSTEATERN 3 | | | | |
| Arkitektur-Studio AB BARDABACKEN 19 167 71 BROMMA TEL 070 525 15 21 E-POST: arkitektur-studio@telia.com | | | | |
| UPPDRAG NR | RITAD AV | HANDLAGGARE | | |
| | JK | Jack Kwetcz | | |
| DATUM | ANSVARIG | | | |
| 2024-01-24 | | | | |
| Ombyggnad bostadshus Plan 8 - 9 Relationsritning | | | | |