

FÖRKLARINGAR

MÅTT ANGES I MILLIMETER  
PLUSHÖJDEN ANGES I METER OCH AVSER FÄRDIG YTA DÄR EJ ANNAT ANGES

- HUSED MED ÄNDRAD ANVÄNDNING
- BEFINTLIG BYGGNADSDDEL, SKÄRNING
- NY BYGGNADSDDEL, SKÄRNING
- BEFINTLIG DÖRR
- NY DÖRR
- UTRYMNINGSVÄG
- HUVUDENTRÉ KONTOR/BOSTAD/BUTIKSLOKAL
- SEKUNDÄR ENTRÉ

HÄNVISNINGAR

FÖR BRANDCELLSGRÄNSER SE BRANDTEKNISKT UTLÅTANDE (BILAGA)

PLANER SE A-40-1-01, -02, -04, -05, -06

SEKTIONER SE A-40-2-01 TILL A-40-2-02

UPPSTÄLLNINGAR SE A-42-6-01, -02

FÖR BEFINTLIG UTFÖRANDE SE RELATIONSHANDLINGAR NEDAN:


PLANER SE A-48-1-01, -02, -04, -05, -06  
SEKTIONER SE A-48-2-01 TILL A-48-2-02

FÖRSLAGSBESKRIVNING SE A01


ÖVERSIKT LÄGENHETER SE A03

ANTIKVARISKT UTLÅTANDE

UTLÅTANDE OM TILLGÅNGSLIGHET

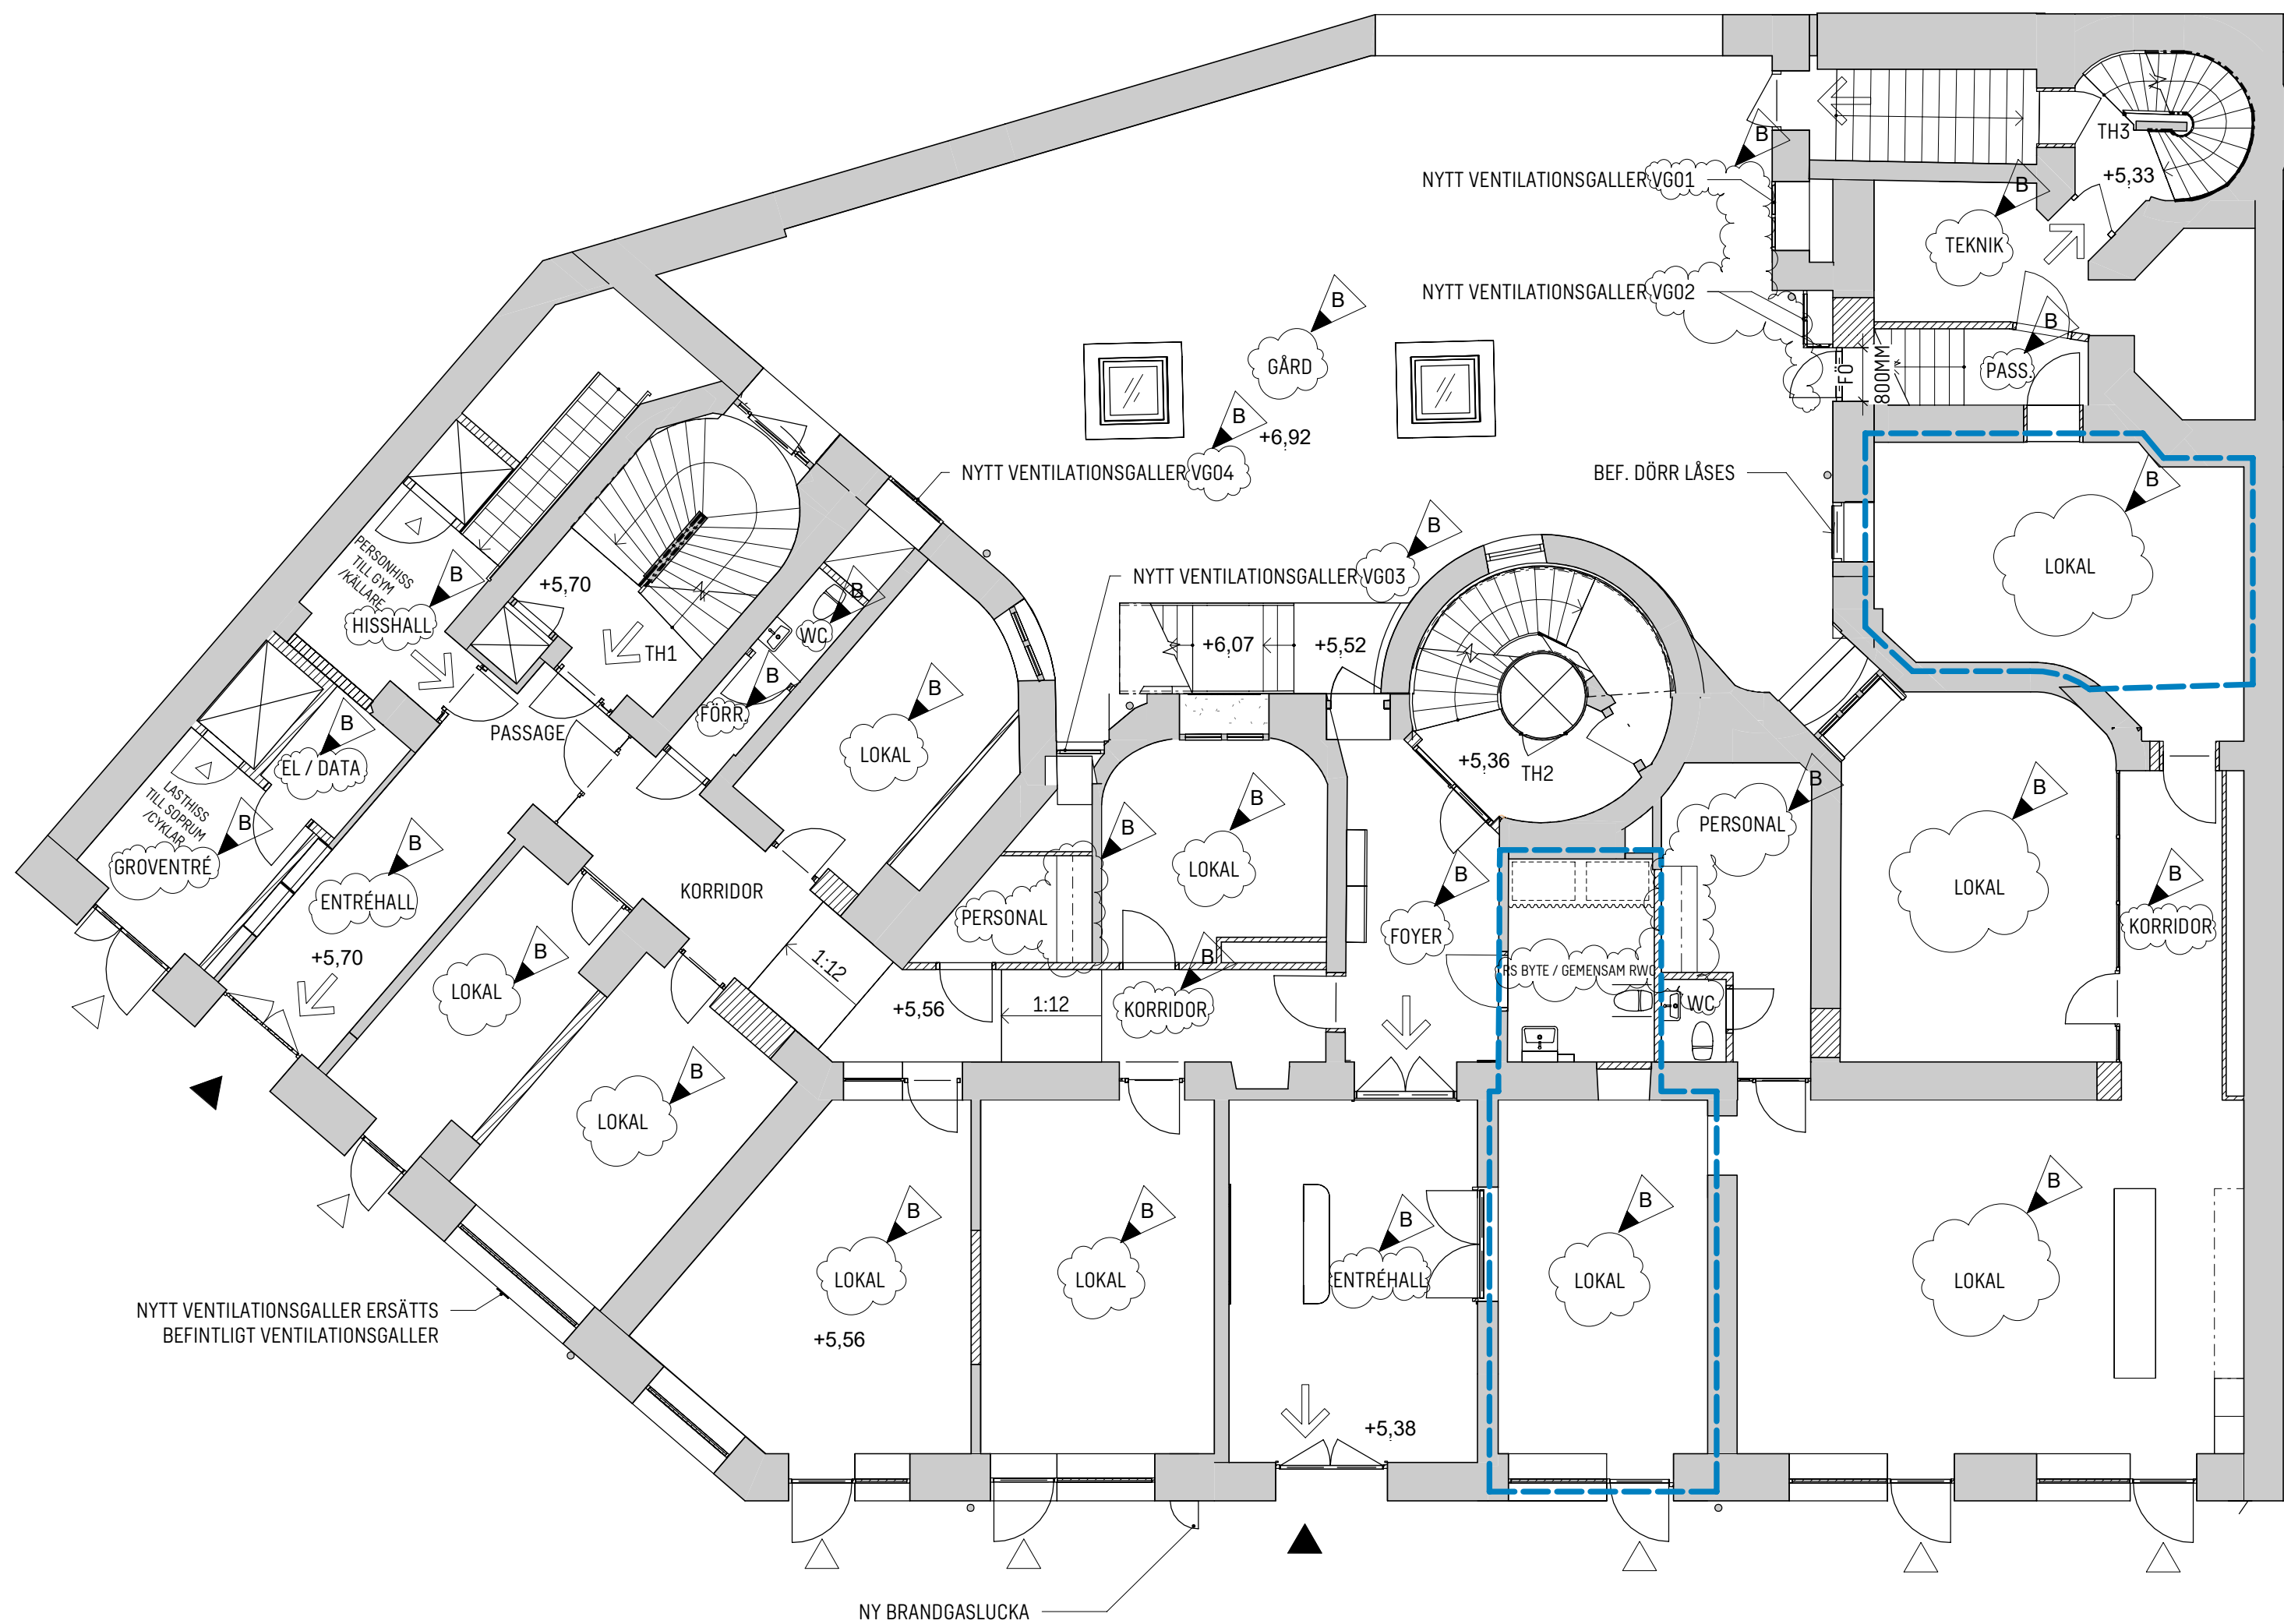

PLAN 2, BV (ENTRÉ OCH LOKALER FÖR AFFÄRSÄNDAMÅL)

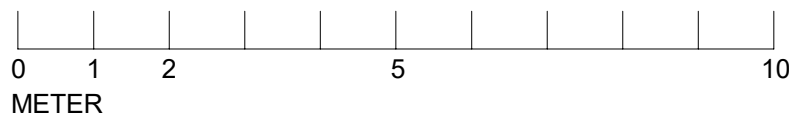

B	VENTILATIONSGALLER, BV RUMSTYP	2024.03.18	
A	FASADÄNDRINGAR, UTVÄNDIGA PARTIER, AVFALLSHANTERING	2024.01.26	
BET	ÄNDRINGEN AVSER	DATUM	SIGN
STATUS			
BYGGLOVSHANDLING			
2023.11.09	DATUM	ÄNDRING	PROJEKT
KV LÄRAREN 7			
ANSVARIG PART			
SWECO 			
Sweco Sverige AB Sweco Architects			
Telefon +46 8 695 60 00		WWW.SWECO.SE	
SEMICD	HANDLAGARE	SELIAG/SEMICD	SKAPAD AV
SEBOCO	ANSVARIG	30056113	UPPRÄGNSNUMMER
RITNINGSKATEGORI			
PLAN			
PLAN 2, BV		INNEHÅLL	FÖRBIKT
		A1	SKALA
		1:100	BET
A-40-1-02		NUMMER	BET