

HÄNVISNINGAR

PLANER SE A-40-1-01, -02, -04, -05, -06
SEKTIONER SE A-40-2-01 TILL A-40-2-02
FASADER SE A-40-3-01 TILL A-40-3-04
UTVÄNDIGA UPPSTÄLLNINGAR A-42-4-01, -02
UTVÄNDIGA DETALJER A-42-6-01, -02

FÖR BEFINTLIGT UTFÖRANDE SE RELATIONSHANDLIGAR NEDAN:

PLANER SE A-48-1-01, -02, -04, -05, -06
SEKTIONER SE A-48-2-01 TILL A-48-2-02
FASADER SE A-48-3-01 TILL A-48-3-04

SE ÄVEN:

FÖRSLAGSBESKRIVNING SE A01

UTVÄNDIG MATERIAL- OCH KULÖRBESKRIVNING SE A02

ÖVERSIKT LÄGENHETER SE A03

ANTIKVARIKT UTLÅTANDE

UTLÅTANDE OM TILGÅNGSLIGHET

FG +29,95
PLAN 9, VIND

FG +27,22
PLAN 8, 6TR

FG +23,53
PLAN 7, 5TR

FG +19,84
PLAN 6, 4TR

FG +16,11
PLAN 5, 3TR

FG +12,46
PLAN 4, 2TR

FG +8,81
PLAN 3, 1TR

FG +6,92
GÅRDSPLAN

FG +29,95
PLAN 9, VIND

FG +27,22
PLAN 8, 6TR

FG +23,53
PLAN 7, 5TR

FG +19,84
PLAN 6, 4TR

FG +16,11
PLAN 5, 3TR

FG +12,46
PLAN 4, 2TR

FG +8,81
PLAN 3, 1TR

FG +6,92
GÅRDSPLAN

FÖRKLARINGAR

MÅTT ANGES I MILLIMETER
PLUSHÖJDEN ANGES I METER OCH AVSER FÄRDIG YTA DÄR EJ
ANNAT ANGES. MÅTTSATTA DELAR GÄLLER FÖRE SKALMÅTT.

FD = FASADDETALJ
BGL = BRANDGASLUCKA
VG = VENTILATIONSGALLER

TAK/FASAD/PARTIER:

BEFINTLIG TAKPLÅT RÖD

BEFINTLIG KOPPARPLÅT PATINERAD

BEFINTLIG PUTSAD FASAD SOM OMMÅLAS
I NY KULÖR

BEFINTLIG PUTSAD FASAD (SKYLTBAND)
SOM OMMÅLAS I NY KULÖR

BEFINTLIG SOCKEL MOT GATA
AV STENPLATTOR

BEFINTLIG SOCKEL MOT GATA AV GRANIT

BEFINTLIG SOCKEL MOT GÅRD AV STEN

BEFINTLIGA FÖNSTER OCH DÖRRAR AV
TRÄ, MÅLADE I BRUN KULÖR

BEFINTLIGA PARTIER VID HUVUDENTRÉ
AV EK, SOM BEHANDLAS

NYA STÅLGLASPARTIER SAMT BEFINTLIGA
DETALJER AV METALL SOM OMMÅLAS

FASADDETALJER:

BEFINTLIGA FASADDETALJER OMMÅLAS I KULÖR ENL. UTVÄNDIG-
MATERIAL OCH KULÖRBESKRIVNING.

FÖNSTER:

BEFINTLIGA FÖNSTER ÅTGÄRDAS ENLIGT MATERIAL- OCH
KULÖRBESKRIVNING.

TÄCKPLÅT:

BEFINTLIG TÄCKPLÅT AV KOPPAR, MÖRKT PATINERAD, RIVS.

STUPRÄNNOR:

BEFINTLIGA STUPRÄNNOR MOT GATA AV KOPPAR, MÖRKT
PATINERAD, ÅTGÄRDAS ENLIGT UTVÄNDIG MATERIAL- OCH
KULÖRBESKRIVNING.
BEFINTLIGA STUPRÄNNOR MOT GÅRD AV METALL, MÅLAS ENLIGT
UTVÄNDIG MATERIAL- OCH KULÖRBESKRIVNING.

VENTILATIONSGALLER:

NYA VENTILATIONSGALLER UTFÖRS AV METALLGALLER.
YTBEHANDLING ENLIGT UTVÄNDIG MATERIAL- OCH
KULÖRBESKRIVNING.

NY STÅLDÖRR MOT GÅRD:

NY STÅLDÖRR MOT GÅRD UTFÖRS SOM ENKEL SLAGDÖRR AV STÅL,
MED FÖNSTER. YTBEHANDLING ENLIGT UTVÄNDIG MATERIAL- OCH
KULÖRBESKRIVNING.

BRANDGASLUCKA:


NY BRANDGASLUCKA I GRANITSOCKEL UTFÖRS ENL. RITNING.
YTBEHANDLING ENLIGT UTVÄNDIG MATERIAL- OCH
KULÖRBESKRIVNING.

FÖRESKRIFTER

OBS! KULÖRER OCH YTBEHANDLING ANGES I MATERIAL- OCH
KULÖRBESKRIVNING.

A	VENTILATIONSGALLER, BV RUMSTYP	2024.03.18	
BET	ÄNDRINGEN AVSER	DATUM	SIGN
BYGGLOVSHANDLING			
2024.01.26			
KV LÄRAREN 7			
SWECO			
Sweco Sverige AB Sweco Architects			
Telefon +46 8 695 60 00			
www.sweco.se			
SEMICD	SELIAG/SEMICD		
SEBOCO	30056113		
FASAD			
FASADER INNERGÅRD			
A1			
1:100			
A-40-3-03			
A			

0 1 2 5 10
METER

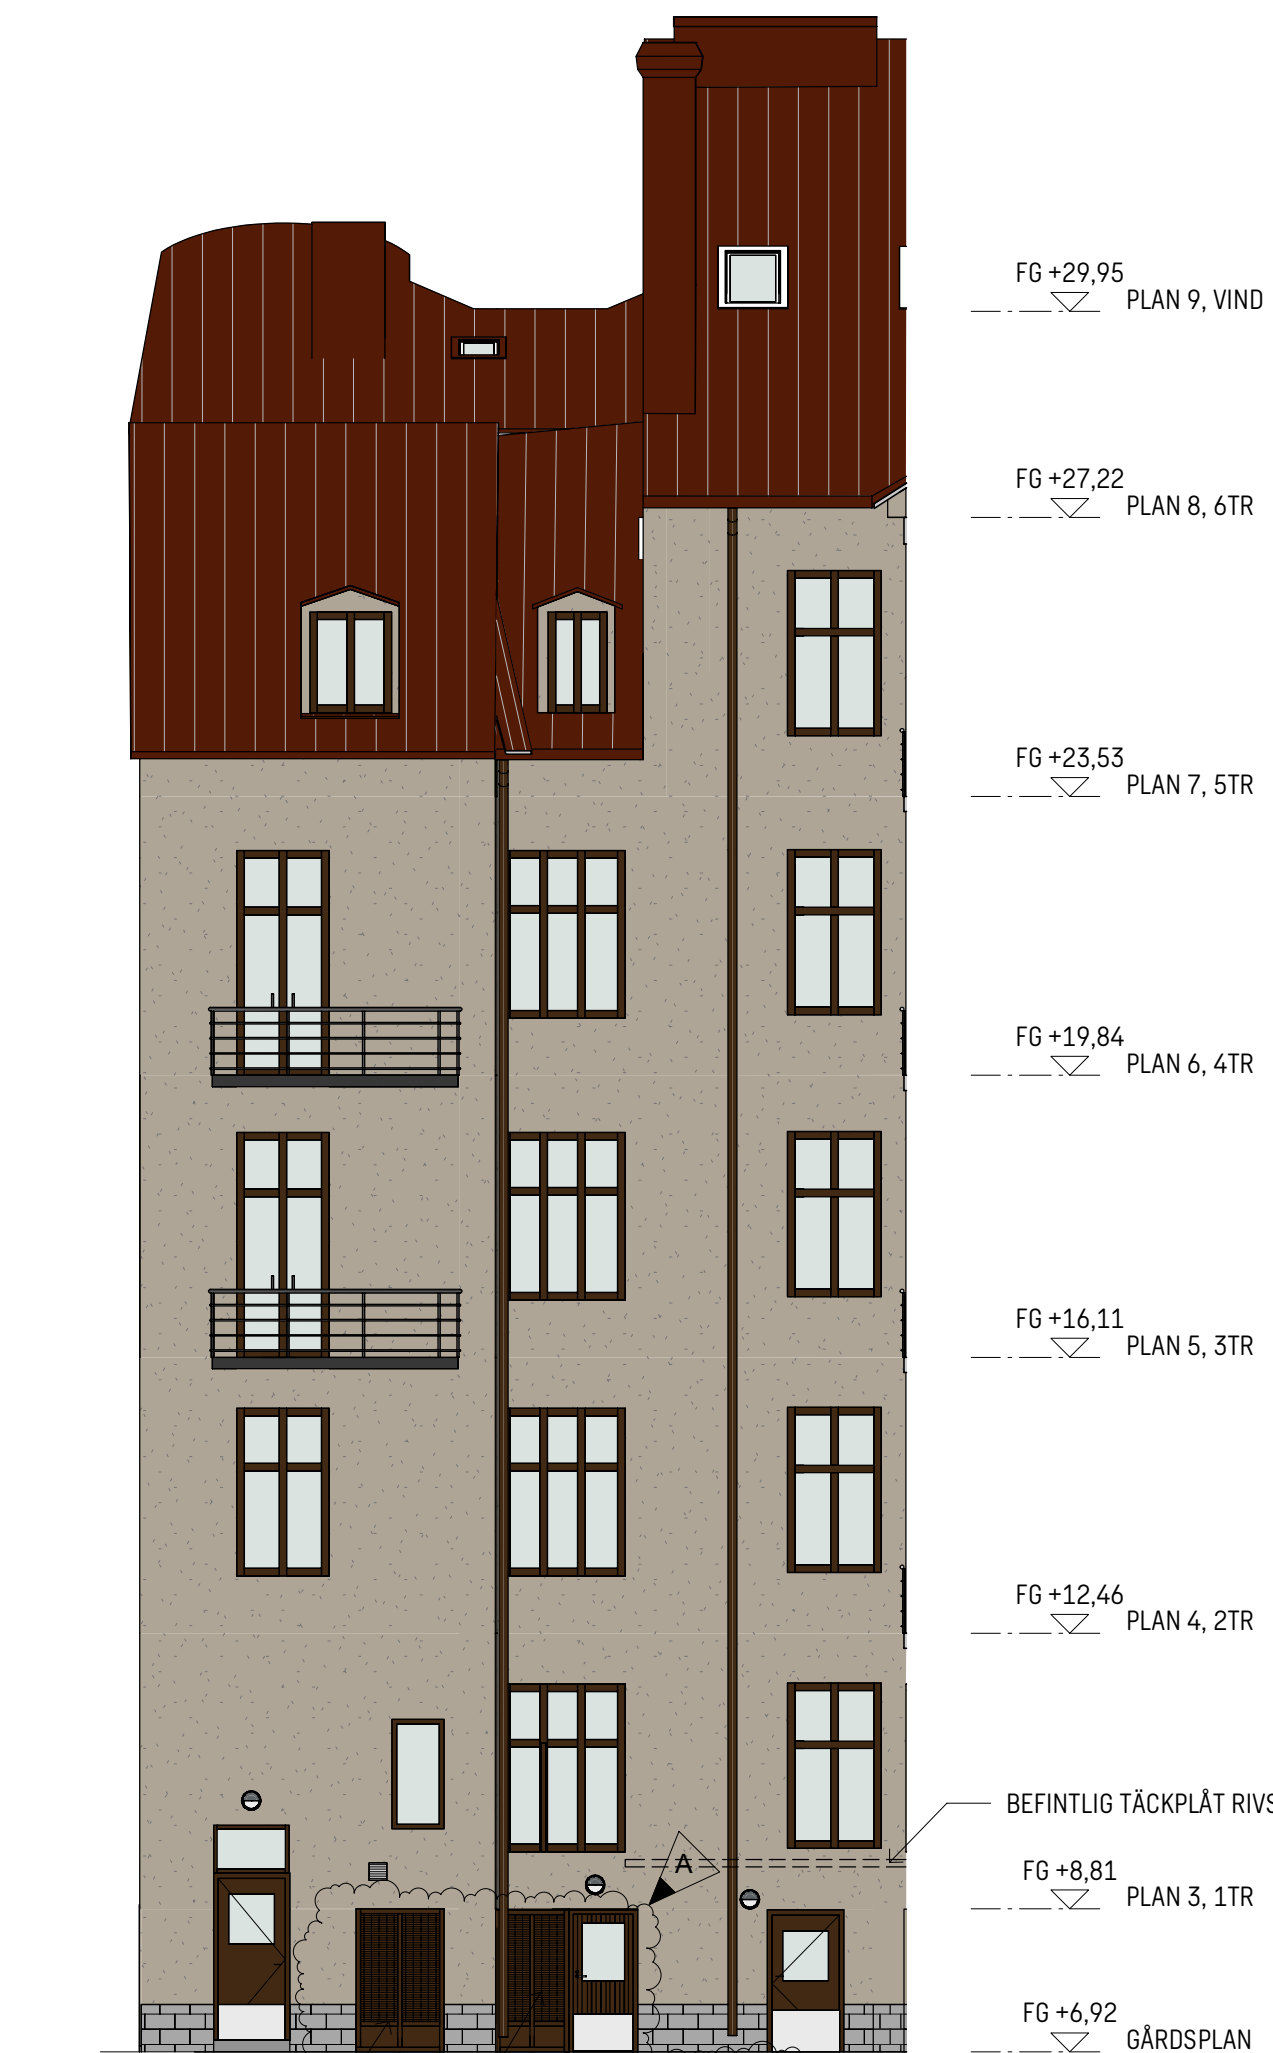

FASAD MOT VÄSTER



FASAD MOT NORR



FASAD MOT NORDOST

NYTT VENTILATIONSGALLER
STORLEK LIKA BEF. TÅT ÖPPNING

NYTT VENTILATIONSGALLER
STORLEK LIKA BEF. DÖRRÖPPNING