

PLANER SE A-48-1-01, -02, -04, -05, -06
SEKTIONER SE A-48-2-01 TILL A-48-2-02
FASADER SE A-48-3-01 TILL A-48-3-04

FÖR NYTT UTFÖRANDE SE HANDLINGAR NEDAN:

PLANER SE A-40-1-01, -02, -04, -05, -06
SEKTIONER SE A-40-2-01 TILL A-40-2-02
FASADER SE A-40-3-01 TILL A-40-3-04
UTVÄNDIGA GLASPARTIER A-42-4-01
UTVÄNDIGA DETALJER A-42-6-01

SE ÄVEN:

FÖRSLAGSBESKRIVNING SE A01

UTVÄNDIG MATERIAL- OCH KULÖRBESKRIVNING SE A02

ÖVERSIKT LÄGENHETER SE A03

ANTIKVARISKT UTLÅTANDE

UTLÅTANDE OM TILLGÅNGLIGHET

MÅTT ANGES I MILLIMETER
PLUSHÖJDER ANGES I METER OCH AVSER FÄRDIG YTA DÄR EJ
ANNAT ANGES

TAK/FASAD/PARTIER:

TAKPLÅT RÖD

KOPPARPLÅT PATINERAD

FASAD MOT GATA AV MÅLAD PUTS,
ORANGE KULÖR

FASAD MOT GÅRD AV MÅLAD PUTS,
GUL KULÖR

DETALJER AV METALL, SVART KULÖR

SOCKEL MOT GATA AV STENPLATTOR

SOCKEL MOT GATA AV GRANIT

SOCKEL MOT GÅRD AV STEN


PARTIER VID HUVUDENTRÉ AV EK, NATUR

PARTIER AV ALUMINIUM, MÖRKBRUN
KULÖR

FÖNSTER OCH DÖRRAR AV TRÄ, MÅLADE I
BRUN KULÖR

TÄCKPLÅT:
BEFINTLIG TÄCKPLÅT AV KOPPAR, MÖRKT PATINERAD, I TVÅ NIVÅER.
SE LITTRERING PÅ RITNING.

STUPRÄNNOR:
BEFINTLIGA STUPRÄNNOR MOT GATA AV KOPPAR, MÖRKT
PATINERAD.
BEFINTLIGA STUPRÄNNOR MOT GÅRD AV METALL, MÅLADE I BRUN
KULÖR.

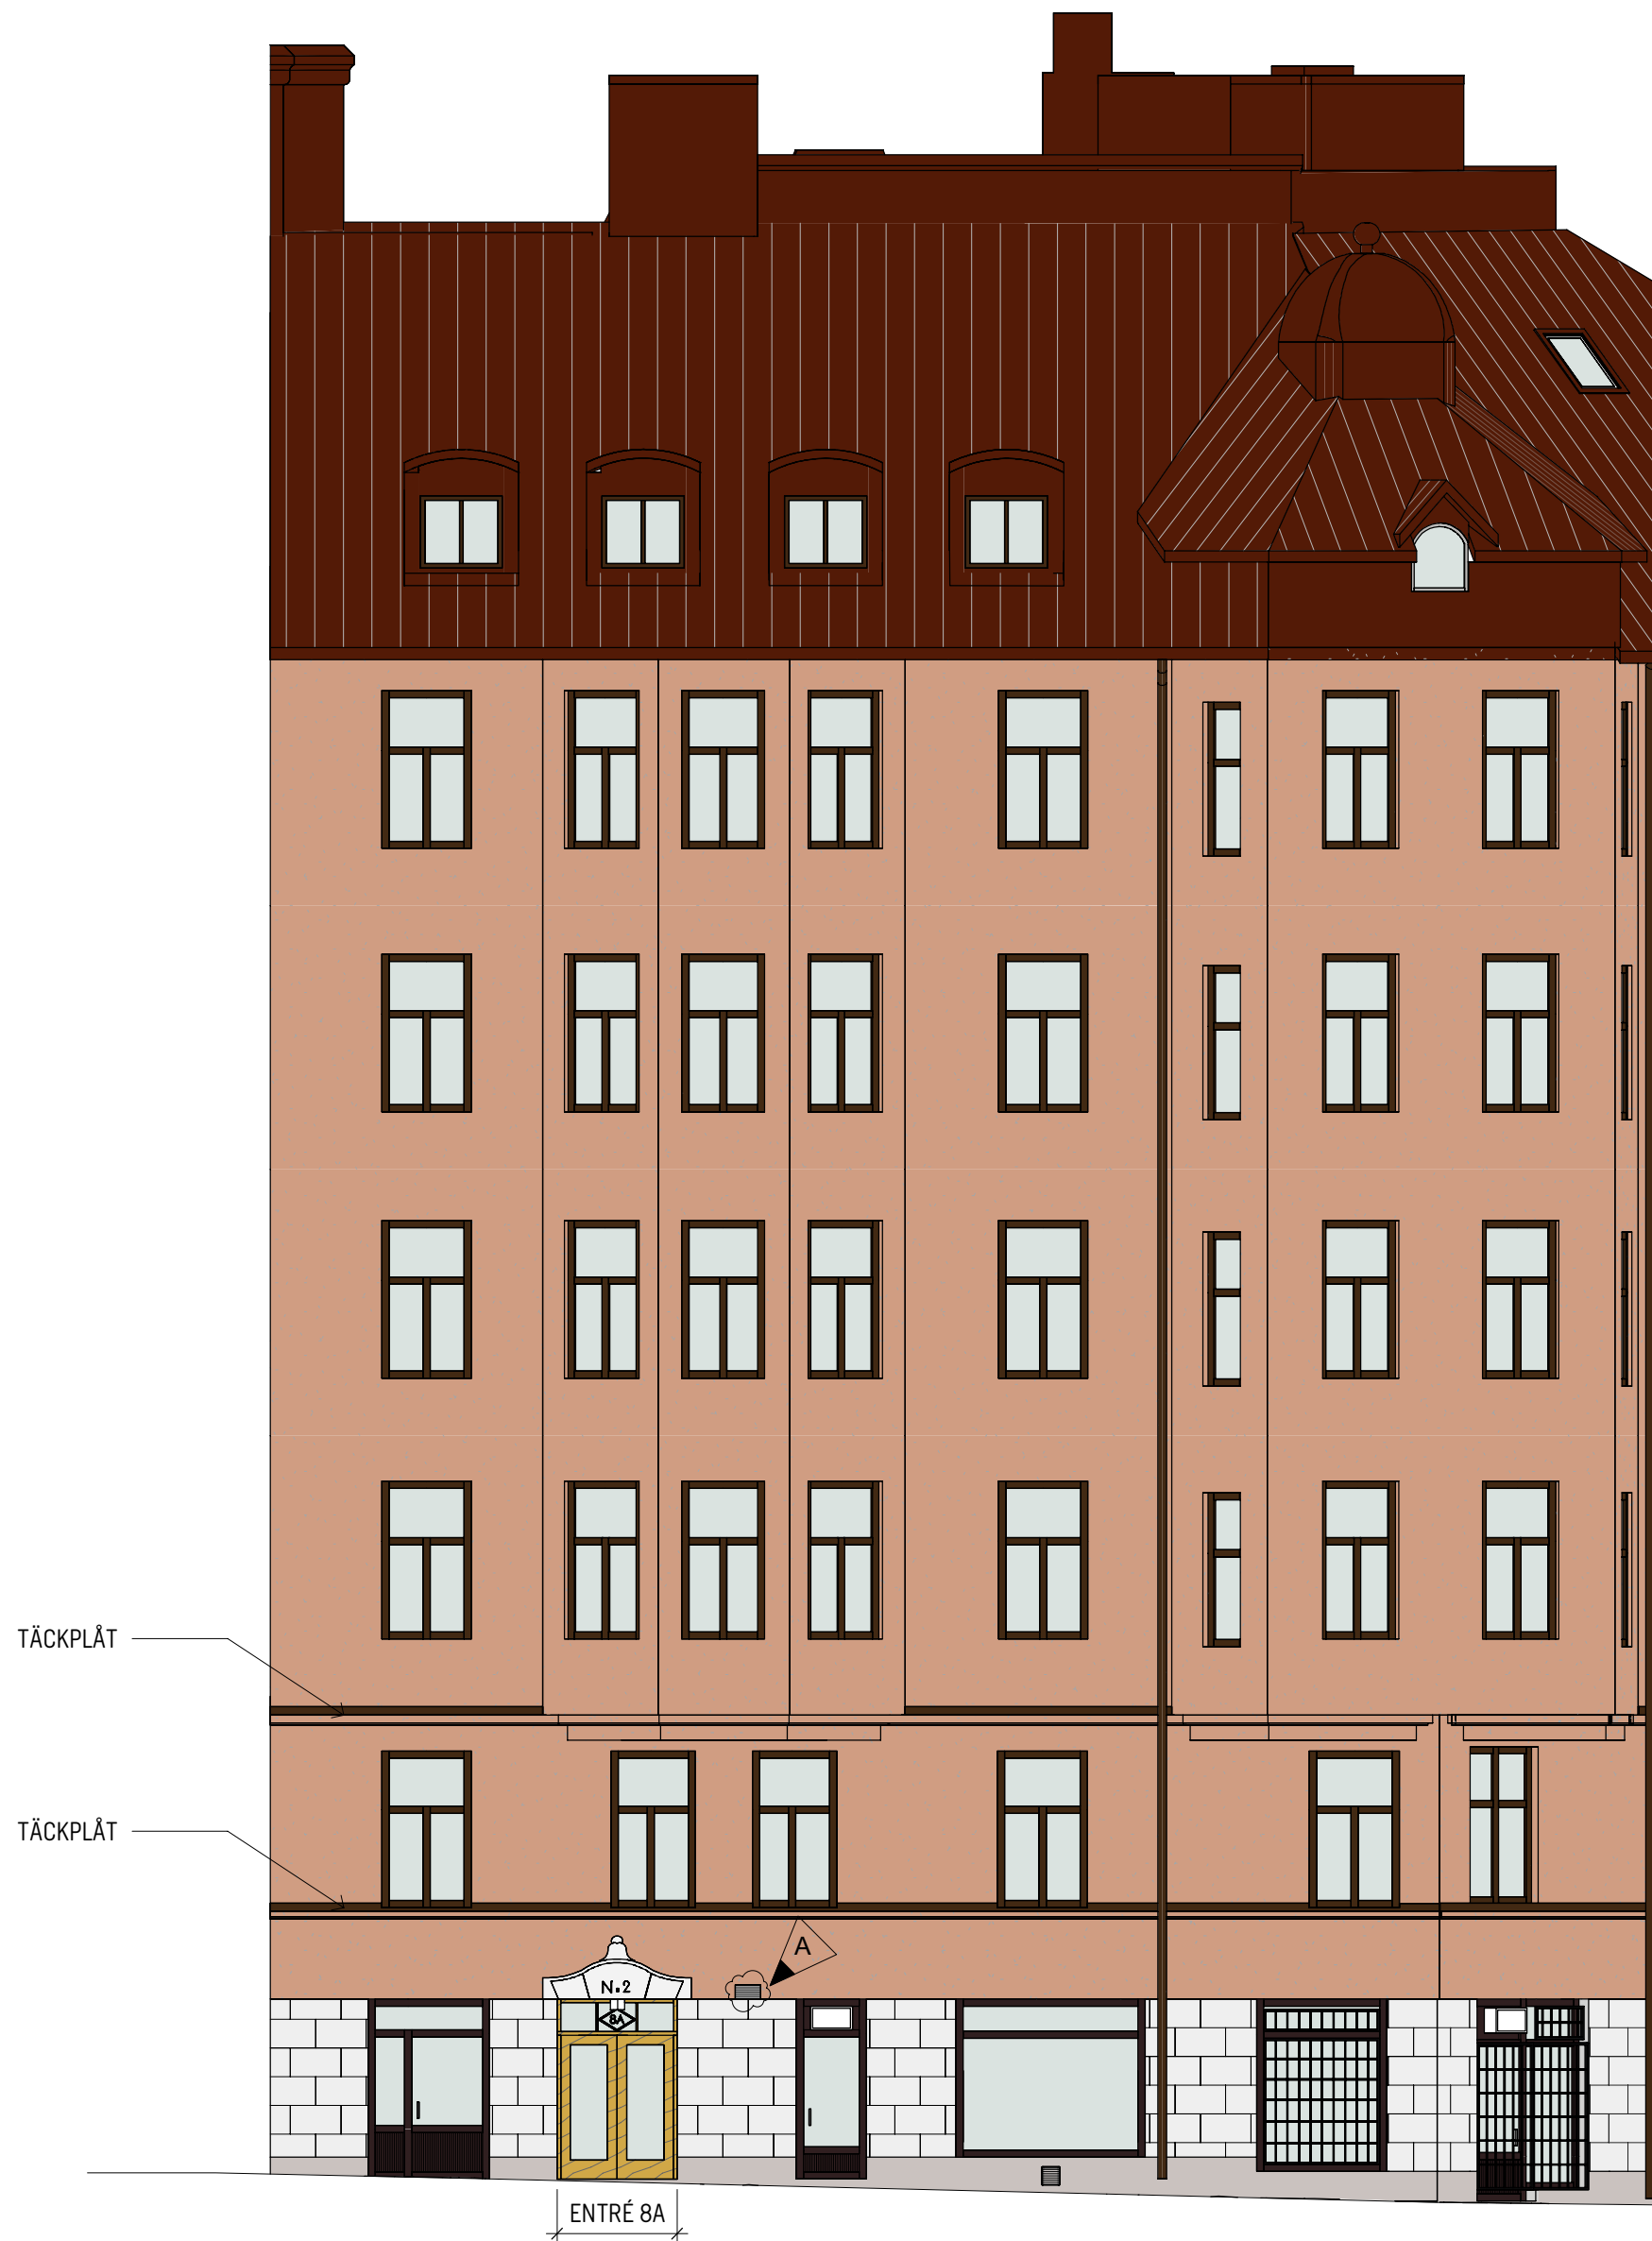

FASAD MOT SYDVÄST - BEFINTLIGT

FG +29,95
PLAN 9, VIND

FG +27,22
PLAN 8, 6TR

FG +23,53
PLAN 7, 5TR

FG +19,84
PLAN 6, 4TR

FG +16,11
PLAN 5, 3TR

FG +12,46
PLAN 4, 2TR

FG +8,81
PLAN 3, 1TR

FG +6,92
GÅRDSPLAN

FG +5,22
PLAN 2, BV

0 1 2 5 10
METER

A	VENTILATIONSGALLER, BV RUMSTYP	2024.03.18	
BET	ÄNDRINGEN AVSER	DATUM	SIGN
BYGGLOVSHANDLING			
2024.01.26			
KV LÄRAREN 7			
SWECO			
Sweco Sverige AB Sweco Architects			
Telefon +46 8 695 60 00			
www.sweco.se			
SEMICD	SELIAG/SEMICD		
SEBOCO	30056113		
FASAD			
FASADER GATA			
A1			
1:100			
A-48-3-02			
A			