


OBS Detaljprojektering bör ej ske efter nivåkurvor

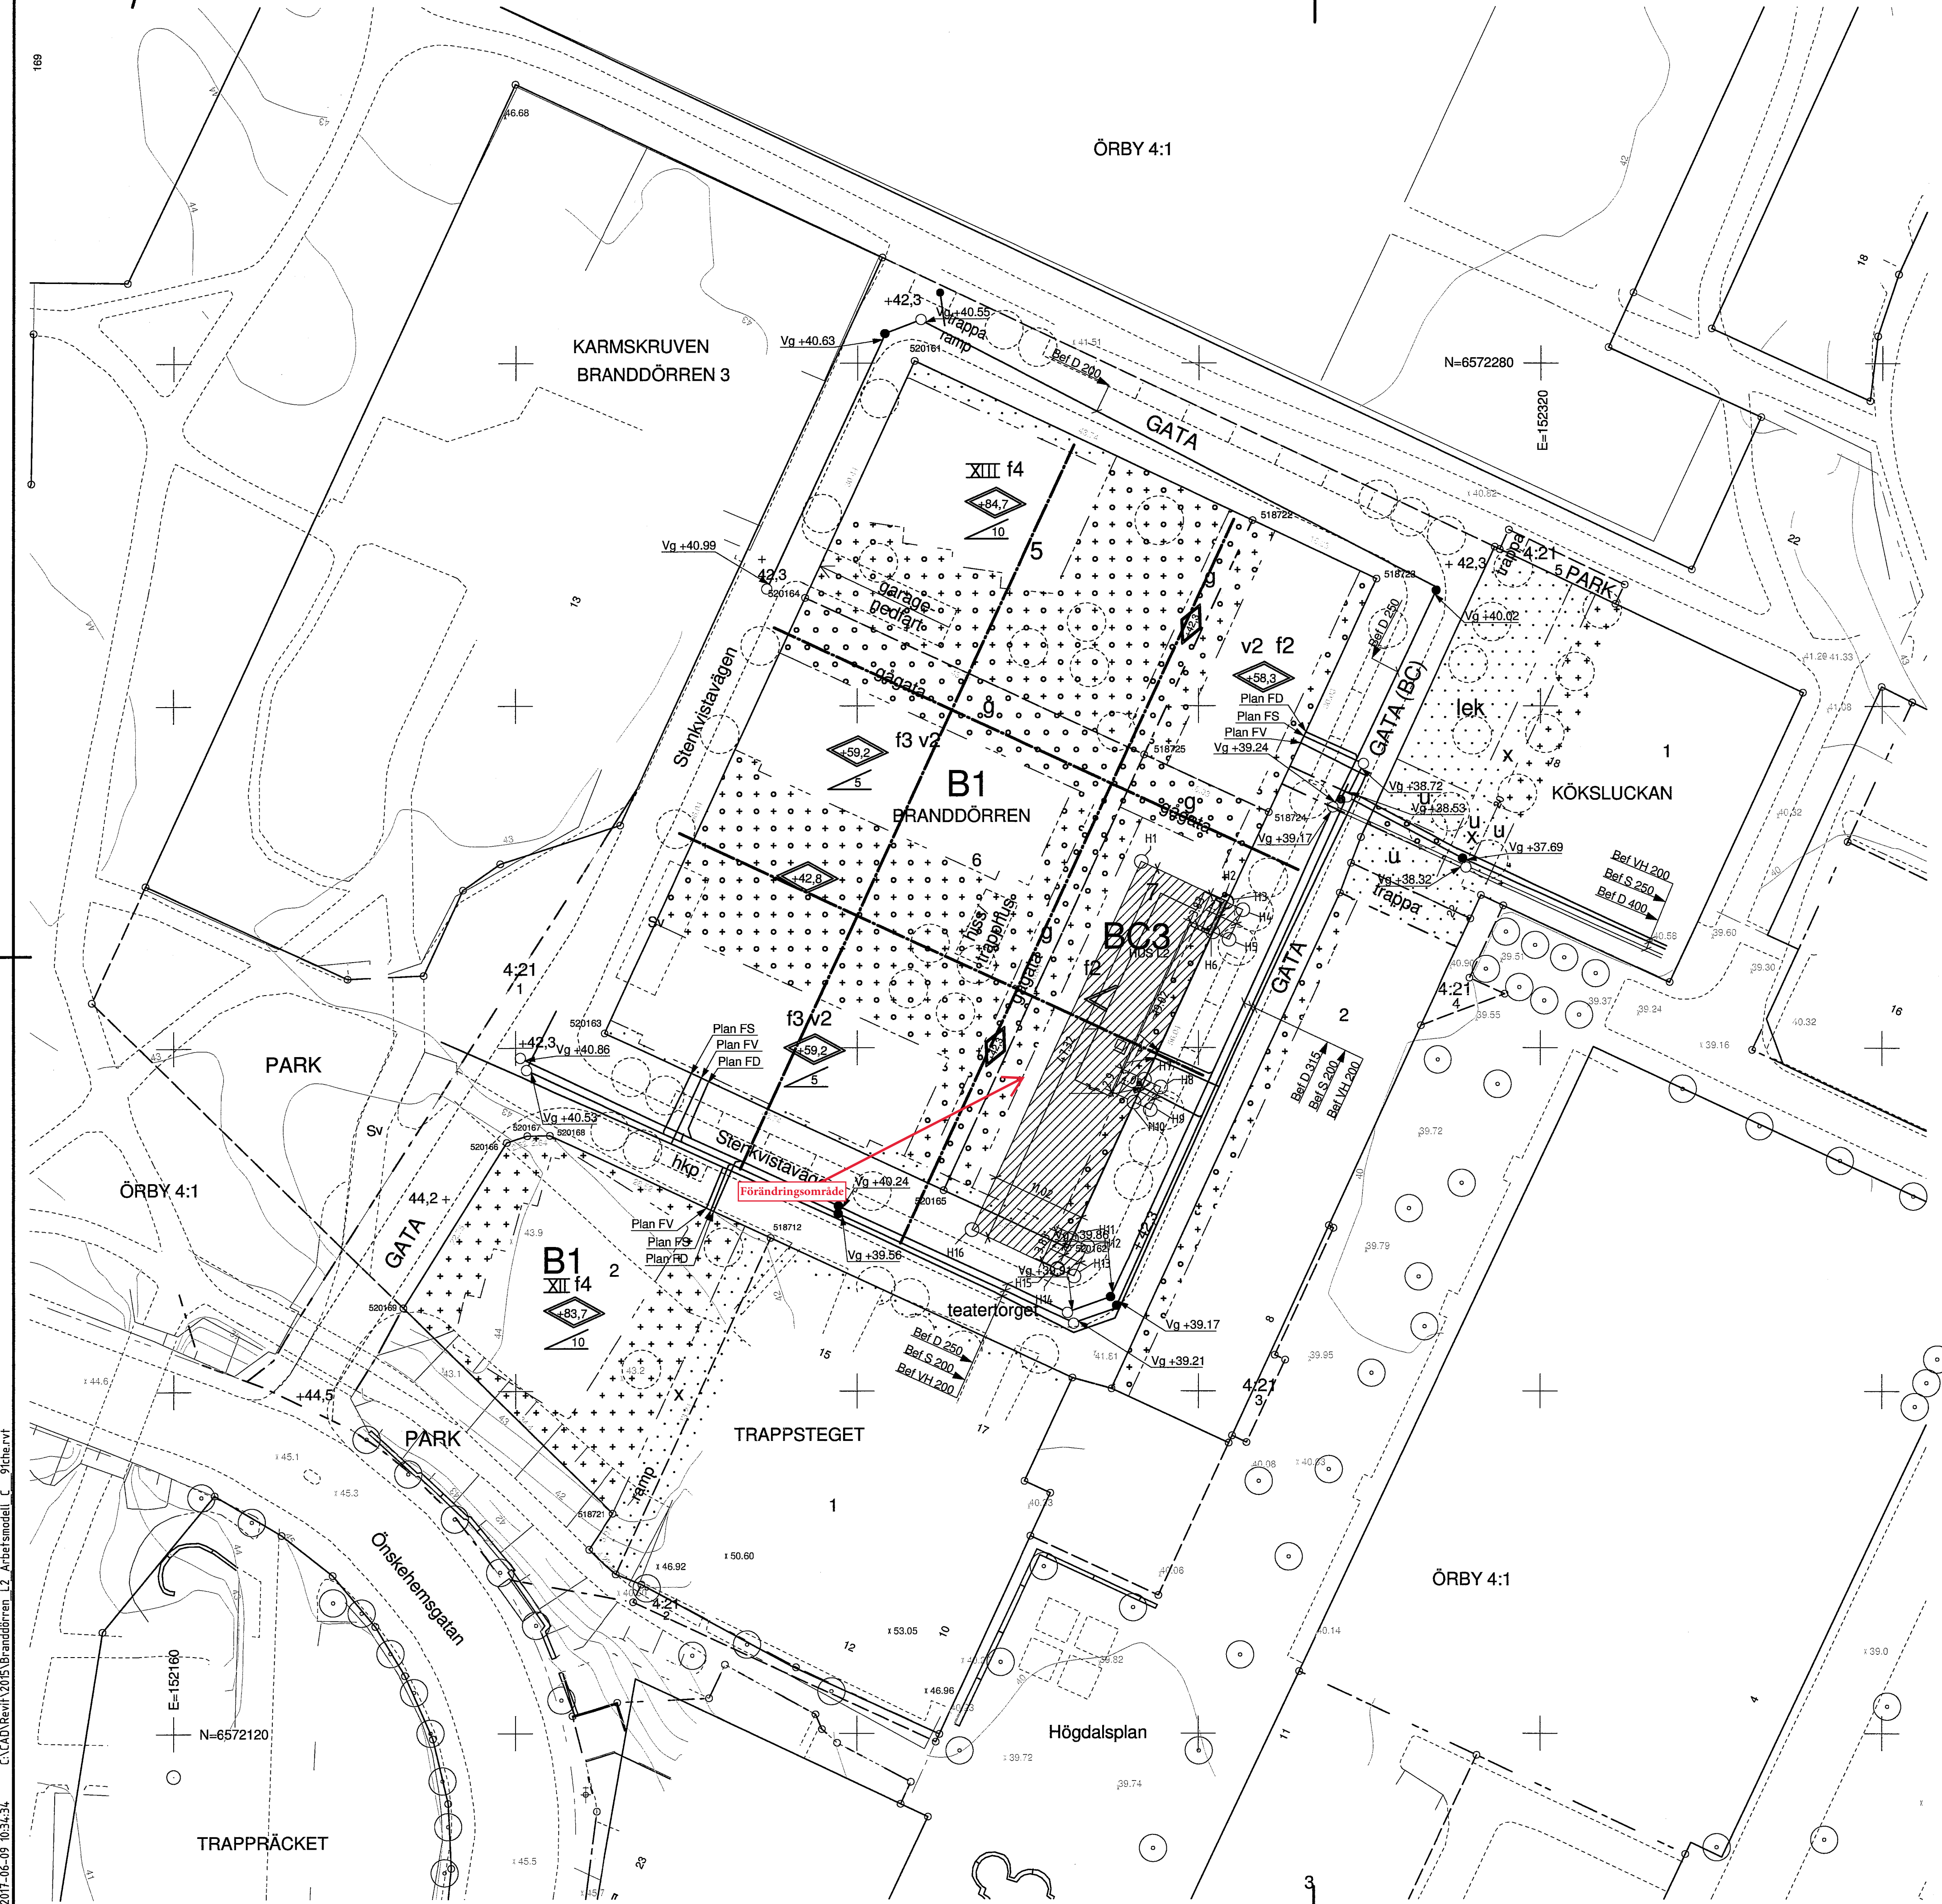

HUS KOORDINATER (H)		
HUSHÖRN	X (N)	Y (E)
H1	6572226.756	152273.310
H2	6572222.136	152283.315
H3	6572222.036	152283.269
H4	6572221.155	152285.177
H5	6572217.678	152283.572
H6	6572218.559	152281.663
H7	6572201.291	152273.691
H8	6572200.415	152275.588
H9	6572197.782	152274.373
H10	6572198.658	152272.475
H11	6572182.751	152265.131
H12	6572181.870	152267.040
H13	6572178.393	152265.434
H14	6572179.274	152263.526
H15	6572179.174	152263.480
H16	6572183.793	152253.475
KONTROLLPUNKT	6572120.000	152160.000

BET

ANDRINGEN AVSER

DATUM

SIGN

BYGGLOVHANDLING

VEIDEKKE

ORIENTERINGSFIGUR

TAKPLAN
PLAN 15
PLAN 14
PLAN 13
PLAN 12
PLAN 11
PLAN 10
PLAN 09
GARAGE

KV BRANDDÖRREN
HUS L2

B	VEIDEKKE BOSTAD AB	tel. 08-635 61 00
TE	VEIDEKKE ENTREPRENAD AB	tel. 08-635 61 00
X	A	WHITE ARKITEKTER
		tel. 08-402 25 00

UPPRAG NR
9126543000

UTD AV
I.A

HANDLÄGGARE
K.M/Hendefelt

DATUM
2017-06-09

ANSVARIG
L. MELIN

HUS L2
NYBYGGNADSKARTA MED MÅTT- OCH
KOORDINATSATT HUS

SKALA
A1 1:400
A3 1:800

NUMMER
A-01.1-L2001

BET

Koordinatsystem: Sweref99 18 00
Höjdsystem: RH2000
Datum för uttag ur databasen: 2016-09-21

Skala 1:400

TILL KARTAN HIR VA-BILAGA

10 5 0 10 20 30 40m

NYBYGGNADSKARTA ÖVER
BRANDDÖRREN 5, 6 OCH 7 samt Trappsteget 2
INOM STADSDELEN HÖGDALEN
I STOCKHOLM
UPPRÄTTAD DEN 29 SEPTEMBER 2016
AV RIIKKA-LIISA SIITERI

Vatten- och avloppaledningar har förts in på kartan av Stockholm Vatten.
Höjderna hänför sig till stadens nollplan.
Uppgifter och bestämmelser om fastighets anpassning till angående gata eller annan mark samt om dess servitutsrättigheter till stadens vatten- och avloppsanläggning anges i beskrivningen till kartan.

För stadsbyggnadskontoret
CAD RLE

OBS: Byggnation pågår i området.
Angränsning av landskapsinformation har inte kunnat utläsas.
Kontroll Saeid Ahmed

Koordinatsystem
Plan: Sweref99 18 00
Höjd: RH2000

För Stockholm Vatten
Ritad 160922 LA
T.M.Kontroll