


Möblerat Perspektiv.



Foto bakre hörn soprum.

FÖRKLARINGAR
Alla mått i mm om ej annat anges.

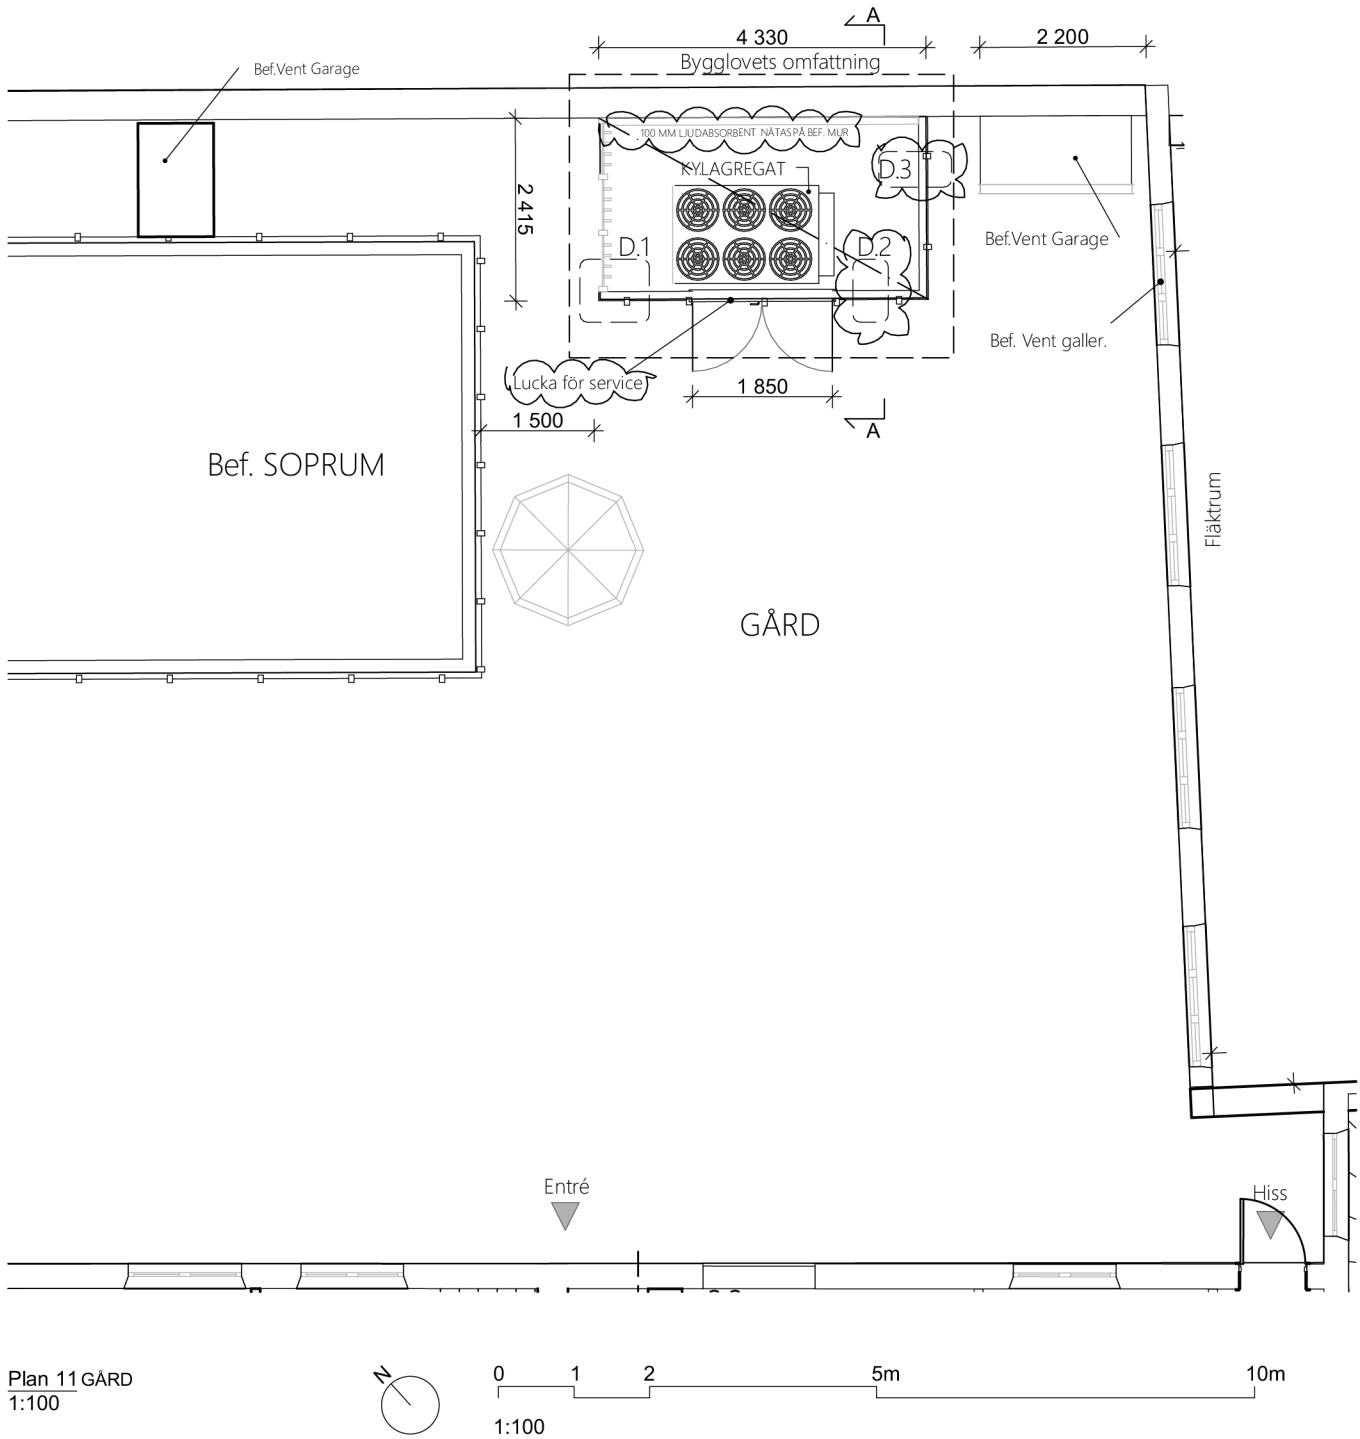

HÄNVISNINGAR:
Situationsplan ,Fasad

A	Förtydligande text och nya detaljmarkeringar, Ljudabsorberat har tillkommit	2024-03-13	GR
BET	ÄNDRING AVSEER	DATUM	SIGN

Ateljé Nord

BYGGLOV
Plan

Nybyggnad av Spaljé inhängnad

Sjökatten 17, 18
Sveavägen 84-86

Ritad av TN
2023-11-17
Skala 1:100 (A3)

BET A **A2**